SEZIONE A–A

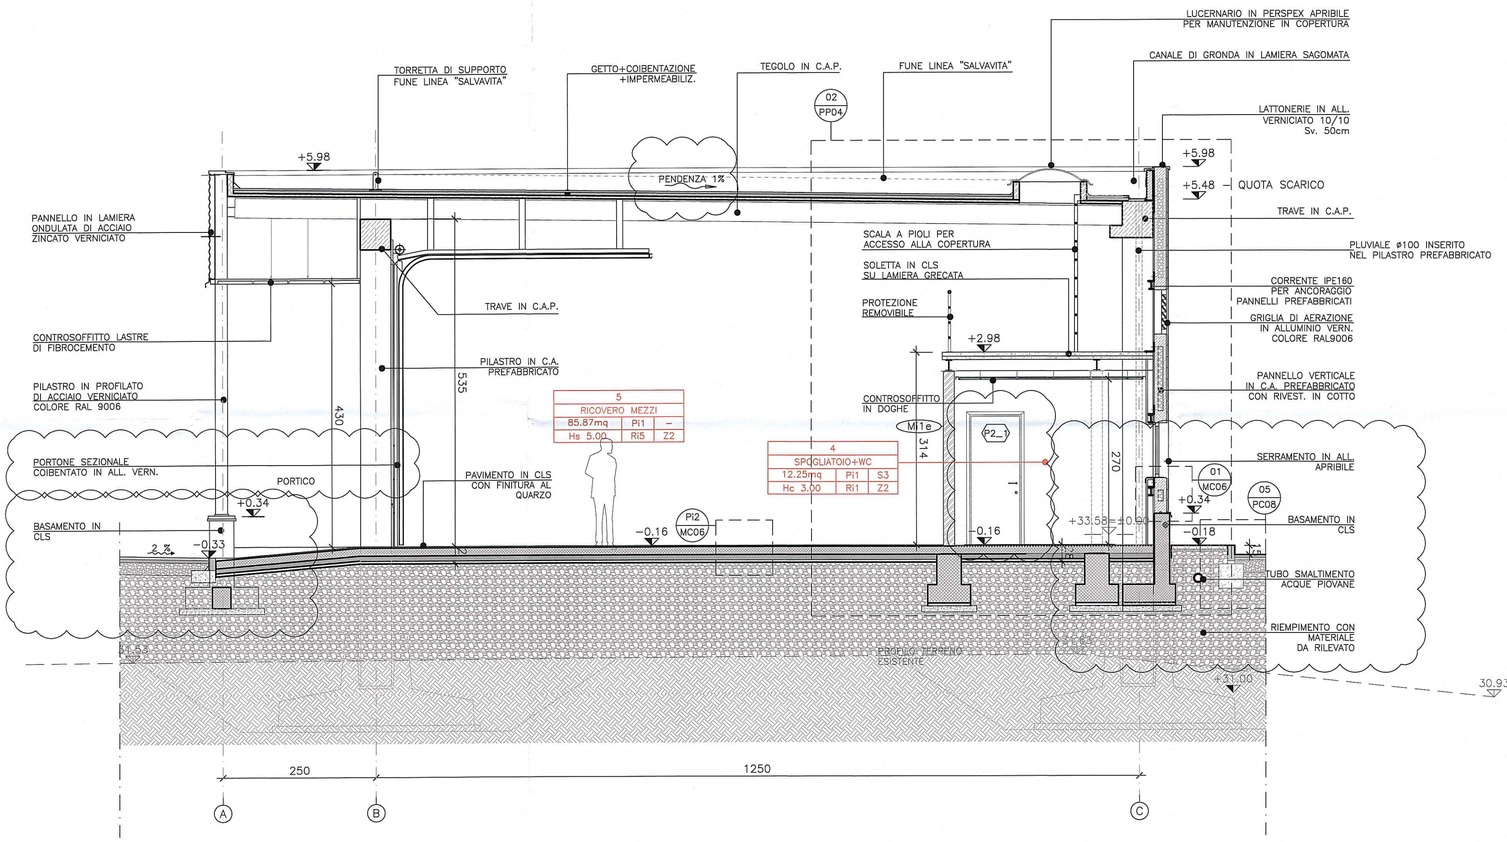

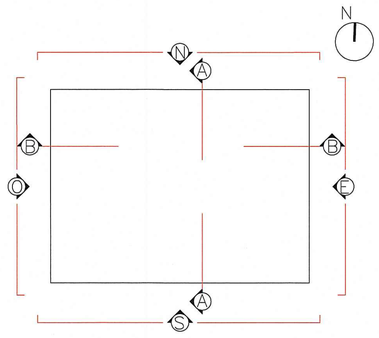

NOTE

+99.99 QUOTA ESTRADOSSO FINITO

+99.99 QUOTA SEZIONE PAVIMENTO FINITO

identificazione disegno — XX — XXXX numero elaborato — PROSPETTI

identificazione disegno — XX — XXXX numero elaborato — SEZIONI

A — n — ASSE STRUTTURALE

XX XXXX — DETTAGLI

Sx — n — FINESTRE E PORTE FINESTRE

Px — n — PORTE

Mi1a — MURATURE

PLUVIALI

ABACO FINITURE

Destinazione d'uso	Numero locale: 1			Pavimento
	SPOGLIATOIO			
Area locale	0.00 mq	P	S	Controsoffitto/Soffitto
Altezza soffitto o controsoffitto	Hs/c 0.00	R	Z	Zoccolino
				Rivestimenti

N.B. Le quote riportate nei disegni fanno riferimento ad una quota ± 0,00 corrispondente alla quota altimetrica assoluta +33,58m s.l.m.
N.B. Per le aree esterne si vedano le tavole RAAA1EVSAEA01APL013 e successive
N.B. Tipologia muri e infissi si veda le tavole con tipologia documento MC
N.B. per maggiori informazioni sullo smaltimento acque si vedano le tavole degli impianti

LEGENDA

- Terreno
- Ghiaia
- Struttura in CLS armato
- Elementi strutturali prefabbricati
- Pannello isolante in polistirene
- Pavimento in asfalto
- Muratura REI 120

TABELLA FINITURE

PAVIMENTO		ZOCCOLO	
1	Pavimentazione industriale con finitura superficiale in quarzo a 6kg/mq colore grigio	2	Gres fine porcellanato 10 x 20 spessore 8 mm bordo superiore a becco di civetta
3	Gres fine porcellanato 30 x 30 cm spessore 8mm		
RIVESTIMENTI		**SOFFITTO/CONTROSOFFITTO**	
1	Rivestimento h.160cm in monocottura 20 x 20 cm spessore 6 mm , colori chiari	3	Controsoffitto in doghe di acciaio verniciato spessore 6/10 mm da 20 cm di larghezza posate accostate a giunto chiuso
5	Ciclo di pitturazione acrilica su intonaco rustico tirato fino, calcestruzzo, blocchi di cemento faccia vista		

DESCRIZIONE DELLA MODIFICA:
Inserite quote mancanti inseriti dettagli,sezione del plinto aggiornata posizione del portone sezionale aggiornata, richiami ai particolari inseriti

Committente:

AUTOCAMIONALE DELLA CISA S.p.A.
Via Camboara 26/A - Frazione Ponte Taro - 43015 NOCETO (PR)

Impresa Esecutrice:

PIZZAROTTI FONDATA NEL 1910

AUTOSTRADA DELLA CISA A15
RACCORDO AUTOSTRADALE A15/A22
CORRIDOIO PLURIMODALE TIRRENO-BRENNERO
RACCORDO AUTOSTRADALE FRA L' AUTOSTRADA DELLA CISA-FONTEVIVO (PR) E L' AUTOSTRADA DEL BRENNERO-NOGAROLE ROCCA (VR). I LOTTO.

C.U.P. G61B04000060008 | C.I.G. 307068161E

PROGETTO ESECUTIVO

AUTOCAMIONALE DELLA CISA S.p.A.
Il Direttore Tecnico: — Il Responsabile del Procedimento: — Il Presidente:

IMPRESA PIZZAROTTI & C. S.p.A.
Il Direttore Tecnico: IMPRESA PIZZAROTTI & C. S.p.A. Il Responsabile di Progetto Dott. Ing. Luca Bondanelli

Il Geologo: NA

PROGETTAZIONE DI:
PIZZAROTTI FONDATA NEL 1910
A.T.I.: idroesse engineering MANDATARIA — ROCKSOIL S.p.A. MANDANTE — VIA ENGINEERING S.r.l. MANDANTE

Il Progettista:
Ing. Giovanni Piazza
Ordine degli Ingegneri della Provincia di Roma n. A-27289
DOTT. ING. GIOVANNI PIAZZA ORDINE INGEGNERI ROMA n. A27289

Coordinatore per la Sicurezza in fase di Progettazione:
Ing. Giovanni Maria Cepparotti
Ordine degli Ingegneri della Provincia di Viterbo n. 392

Consulenza specialistica a cura di:
NA

Progettista Responsabile integrazione prestazioni specialistiche:
Impresa Pizzarotti & C. S.p.A.
Ing. Pietro Mazzoli
Ordine degli Ingegneri della Provincia di Parma n. 821
DOTT. ING. PIETRO MAZZOLI IMPRESA PIZZAROTTI ISCRITTO ORDINE INGEGNERI PARMA n.821

Titolo Elaborato:
Svincoli ed autostazioni o aree di servizio
Autostazione Trecasali -Terre Verdiane
Edifico B1: "area operativa pronto intervento": Sezione A-A

Data Emissione Progetto: 18/03/2014
Scala: 1:50

Identif. Elaborato:

N.RO IDENTIFICATIVO	CODICE COMMESSA	LOTTO	FASE	ENTE	AMBITO	CAT. OPERA	N.RO OPERA	PARTE OPERA	TIPO DOC.	N.RO PROGR. DOC.	REVISIONE
	RAAA	1	E	V	SA	EA	01	A	SZ	003	B

Rev.	Data	DESCRIZIONE REVISIONE	Redatto	Controllato	Approvato
B	30/03/2015	REVISIONE A SEGUITO ISTRUTTORIA A15 Novembre 2014	M.ROVAGNA	G.PIAZZA	MAZZOLI
A	20/06/2014	RIEMISSIONE PROGETTO ESECUTIVO	M. ROVAGNA	G. PIAZZA	MAZZOLI

IL PRESENTE DOCUMENTO NON POTRA' ESSERE COPIATO, RIPRODOTTO O ALTRIMENTI PUBBLICATO, IN TUTTO O IN PARTE, SENZA IL CONSENSO SCRITTO DELLA AUTOCAMIONALE DELLA CISA S.p.A. OGNI UTILIZZO NON AUTORIZZATO SARA' PERSEGUITO A NORMA DI LEGGE.
THIS DOCUMENT MAY NOT BE COPIED, REPRODUCED OR PUBLISHED, EITHER IN PART OR IN ITS ENTIRETY, WITHOUT THE WRITTEN PERMISSION OF AUTOCAMIONALE DELLA CISA S.p.A. UNAUTHORIZED USE WILL BE PROSECUTE BY LAW.