




SEZIONE TIPO SOLAIO INTERNO T11  
Scala 1:10

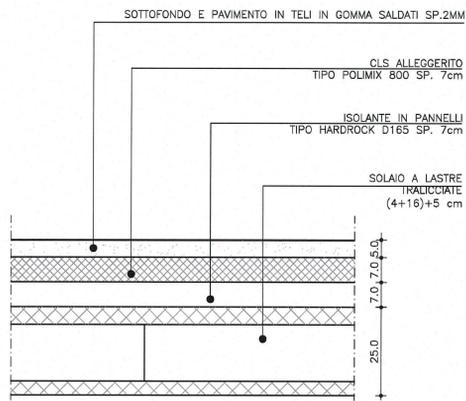


SEZIONE TIPO SOLAIO DI COPERTURA T01  
Scala 1:10

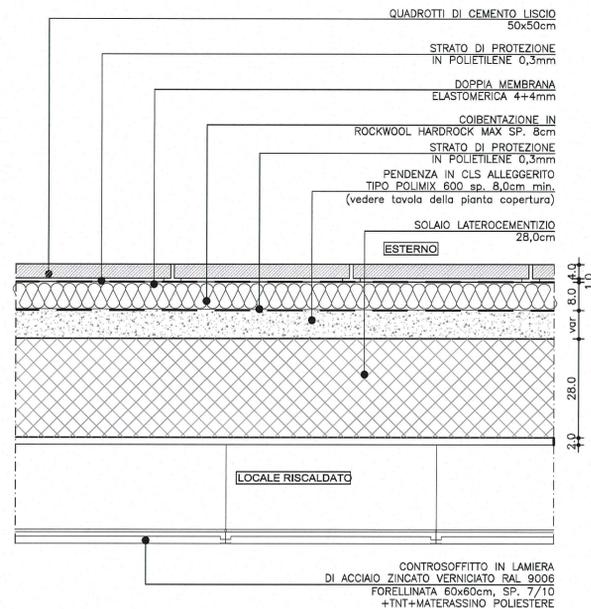

SEZIONE TIPO SOLAIO STRADA PEDONALE T04  
Scala 1:10

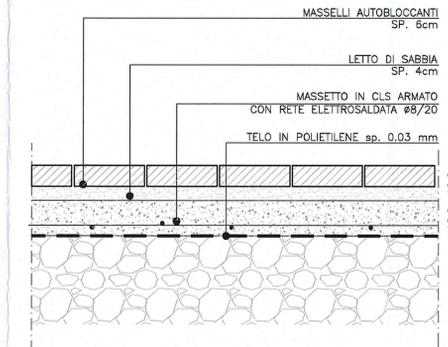

NODO COLLEGAMENTO PARETI DIVISORIE INTERNE E STRUTTURA  
Scala 1:10

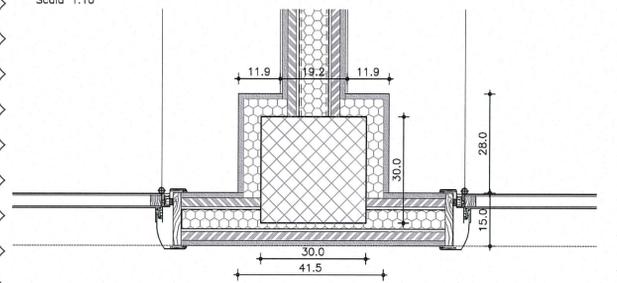

DESCRIZIONE DELLA MODIFICA:  
Montanti e lastre interni dei tramezzi accostati ai pilastri.

Committente:  
**AUTOCAMIONALE DELLA CISA S.p.A.**  
Via Camboara 26/A - Frazione Ponte Taro - 43015 NOCETO (PR)

Impresa Esecutrice:  
**PIZZAROTTI**  
FONDATA NEL 1910

**AUTOSTRADA DELLA CISA A15 RACCORDO AUTOSTRADALE A15/A22 CORRIDOIO PLURIMODALE TIRRENO-BRENNERO RACCORDO AUTOSTRADALE FRA L' AUTOSTRADA DELLA CISA-FONTEVIVO (PR) E L' AUTOSTRADA DEL BRENNERO-NOGAROLE ROCCA (VR), I LOTTO.**  
C.U.P. G61B04000060008 C.I.G. 307068161E

**PROGETTO ESECUTIVO**

AUTOCAMIONALE DELLA CISA S.p.A.  
Il Direttore: *[Firma]* Il Responsabile del Procedimento: *[Firma]* Il Presidente: *[Firma]*

IMPRESA PIZZAROTTI & C. S.p.A.  
Il Direttore Tecnico: *[Firma]* **Ing. Luca Bondanelli**

Il Geologo:  
NA

PROGETTAZIONE DI:  
**PIZZAROTTI**  
FONDATA NEL 1910

A.T.I.: **idrosse engineering** **ROCKSOIL S.p.A.** **VIA**

Il Progettista:  
**Ing. Giovanni Piazza**  
Ordine degli Ingegneri della Provincia di Roma n. A-27286

Coordinatore per la Sicurezza in fase di Progettazione:  
**Ing. Giovanni Maria Cepparotti**  
Ordine degli Ingegneri della Provincia di Viterbo n. 392

Consulenza specialistica a cura di:  
NA

Progettista Responsabile Integrazione Prestazioni Specialistiche:  
**Ing. Pietro Mazzoli**  
IMPRESA PIZZAROTTI & C. S.p.A.  
Ordine degli Ingegneri della Provincia di Roma n. 821/11111

Titolo Elaborato: **Svincoli ed autostazioni o aree di servizio Autostazione Treccasali - Terre Verdiane Edificio C1:"area ricovero personale pronto intervento":Abaco murature**  
Data Emisione Progetto: 18/03/2014  
Scala: 1:10

Identif. Elaborato:

NUM. IDENTIFICATIVO	CODICE COMMESSA	LOTTO	FASE	ENTE	AMBITO	CAT. OPERA	NUM. OPERA	PARTE OPERA	TIPO DOC.	NUM. PROG. DOC.	REVISIONE
	RAAA	1	E	V	SA	EA	01	A	MC	008	B

Rev.	Data	DESCRIZIONE REVISIONE	Redatto	Controllato	Approvato
B	01/04/2015	REVISIONE A SEGUITE ISTRUTTORIA A15 Novembre 2014	M.ROVAGNA	G.PIAZZA	MAZZOLI
A	20/08/2014	RIEMMISSIONE PROGETTO ESECUTIVO	M.ROVAGNA	G. PIAZZA	MAZZOLI