

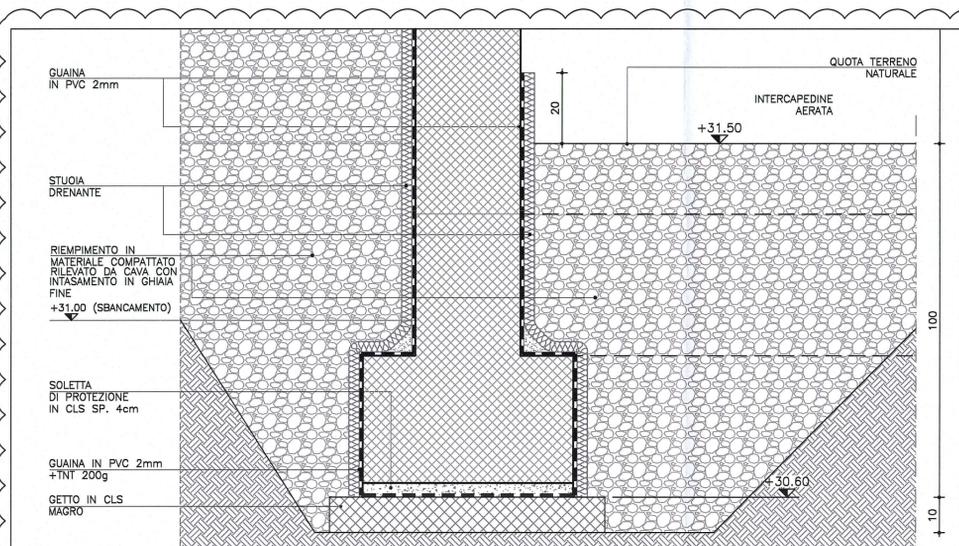
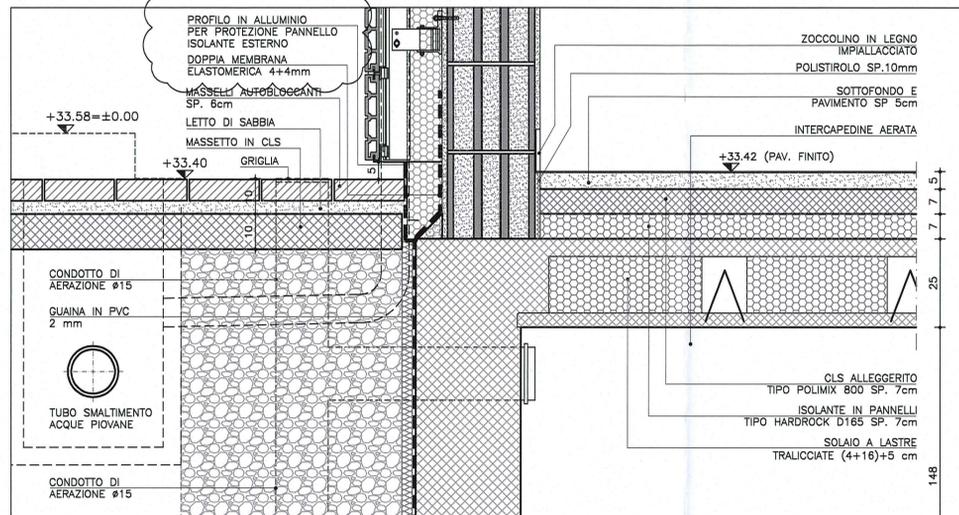
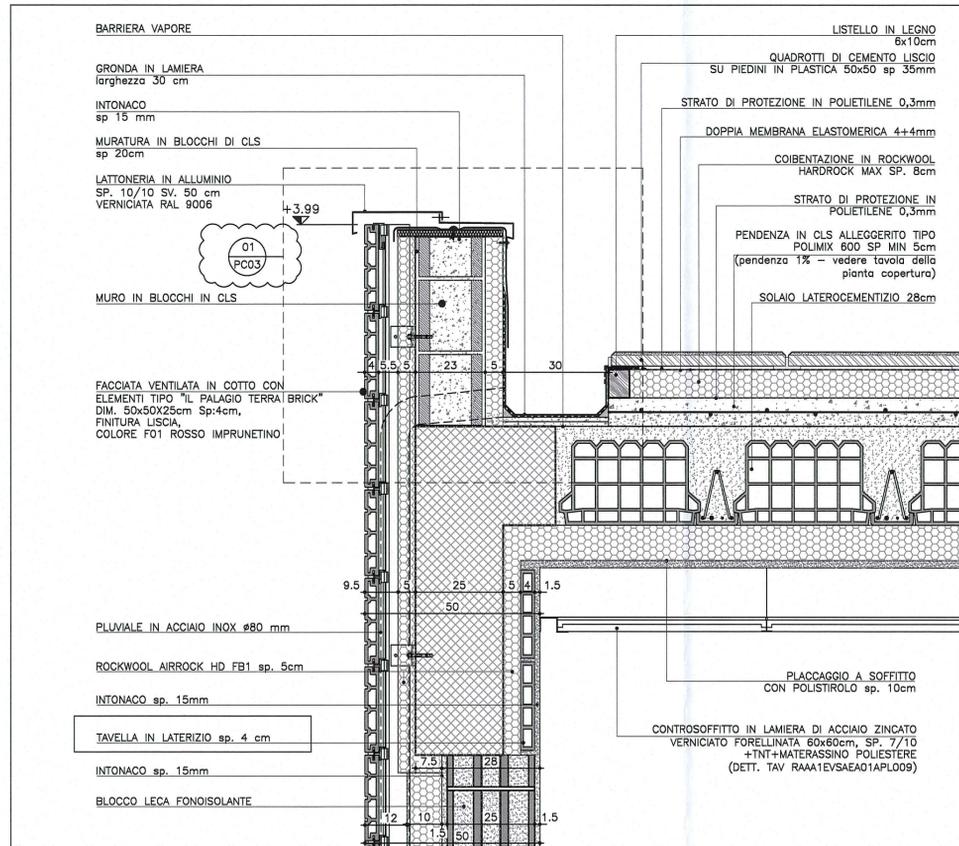


DETTAGLIO 01

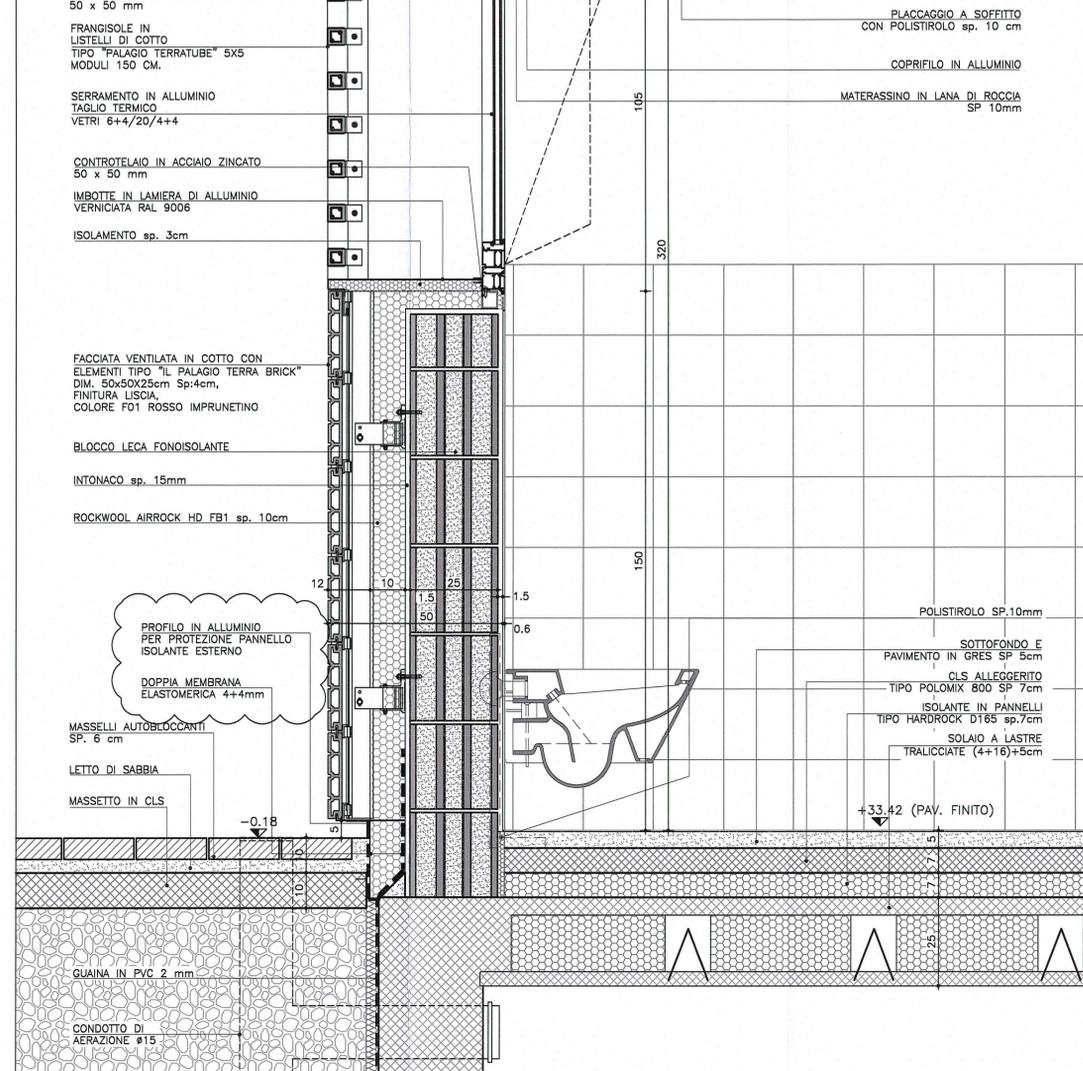

EDIFICI TIPOLOGIA C1 - DETTAGLI MURATURE ESTERNE Scala 1:10

DETTAGLIO 02

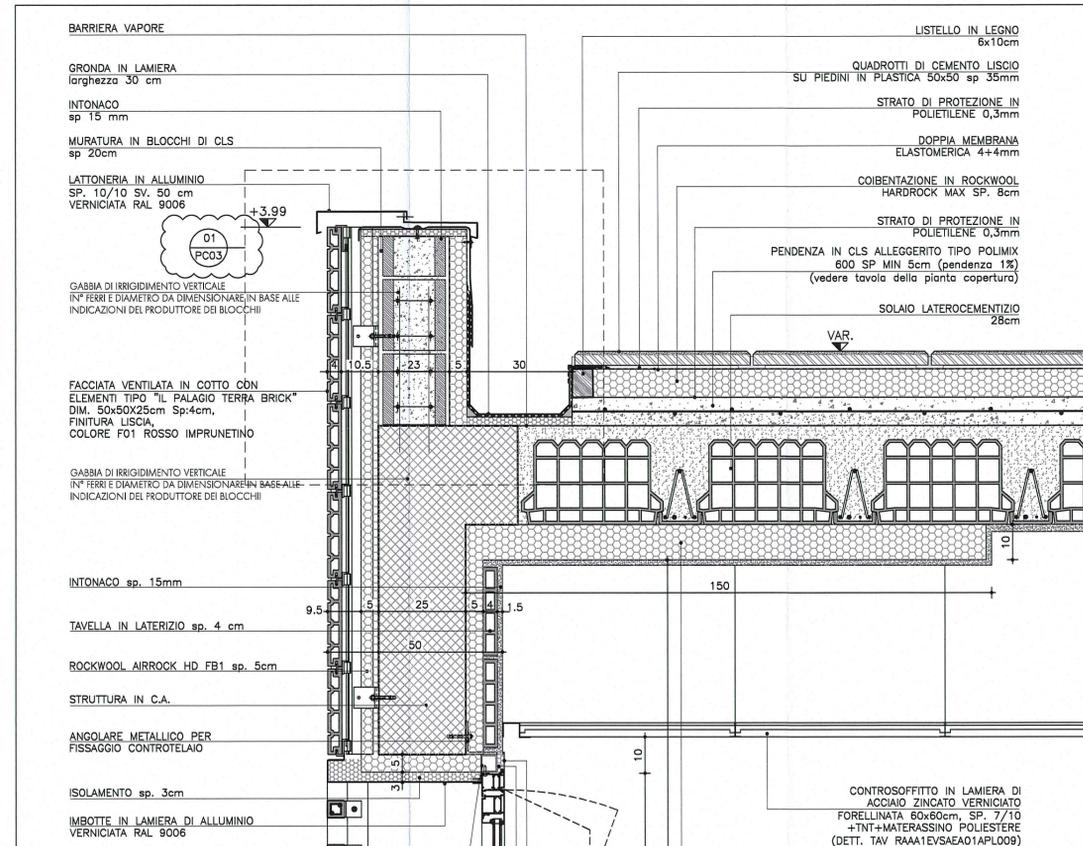

SEZIONE TIPO CON FRANGISOLE IN COTTO IN CORISPONDENZA DEI BAGNI Scala 1:10

NOTE

QUOTA ESTRADOSSO FINITO +99.99
 QUOTA SEZIONE PAVIMENTO FINITO +99.99

ASSE STRUTTURALE
 DETTAGLI
 PLUVIALI

identificazione disegno
 numero elaborato
 PROSPETTI
 SEZIONI

ABACO FINITURE
 Numero locale
 SPOGLIATOIO
 Destinazione d'uso
 Area locale
 Abitazione
 Contrasoffitto/Soffitto
 Zoccolino
 Rivestimenti

N.B. Le quote riportate nei disegni fanno riferimento ad una quota ± 0,00 corrispondente alla quota altimetrica assoluta +33,58m s.l.m.
 N.B. Per le aree esterne si vedono le tavole RAAA1EVS/AE01APL013 e successive
 N.B. Tipologia muri e infissi si veda le tavole con tipologia documento MC
 N.B. per maggiori informazioni sullo smaltimento acque si vedono le tavole degli impianti

LEGENDA

Terreno
 Riempimento in materiale compatto
 Struttura in CLS armato
 Muratura in blocchi fonosolanti tipo "leca"

Massetto
 Masselli autobloccanti
 Impermeabilizzazione
 Pannello isolante sp. 5/10 cm

DESCRIZIONE DELLA MODIFICA:
 Richiami ai particolari inseriti. Inserirli informazioni su materiali mancanti, inserita scossalina di protezione all'isolante nel dett. 01, aggiornato il dettaglio delle fondazioni.

Comittente:
AUTOCAMIONALE DELLA CISA S.p.A.
 Via Camboara 26/A - Frazione Ponte Taro - 43015 NOCETO (PR)

Impresa Esecutrice:
PIZZAROTTI
 FONDATA NEL 1910

**AUTOSTRADA DELLA CISA A15
 RACCORDO AUTOSTRADALE A15/A22
 CORRIDOIO PLURIMODALE TIRRENO-BRENNERO
 RACCORDO AUTOSTRADALE FRA L' AUTOSTRADA DELLA CISA-FONTEVIVO (PR)
 E L' AUTOSTRADA DEL BRENNERO-NOGAROLE ROCCA (VR). I LOTTO.**
 C.U.P. G6180400060008 C.I.G. 307068161E

PROGETTO ESECUTIVO

AUTOCAMIONALE DELLA CISA S.p.A.
 Il Direttore: *[Firma]* Il Responsabile del Procedimento: *[Firma]* Il Presidente: *[Firma]*

IMPRESA PIZZAROTTI & C. S.p.A.
 Il Direttore Tecnico: *[Firma]* **IMPRESA PIZZAROTTI & C. S.p.A.**
 Il Responsabile di Progetto: *[Firma]* **Dot. Ing. Luca Bondanelli**

Il Geologo: NA

PROGETTAZIONE DI:
PIZZAROTTI
 FONDATA NEL 1910

A.T.I.: **idrosse engineering** **ROCKSOIL S.p.A.** **VIA S.p.A.**

Il Progettista:
 Ing. Giovanni Piazza
 Ordine degli Ingegneri della Provincia di Roma n. A-27294

Coordinatore per la Sicurezza in fase di Progettazione:
 Ing. Giovanni Maria Cepparotti
 Ordine degli Ingegneri della Provincia di Viterbo n. 392

Consulenza specialistica a cura di:
 NA

Progettista Responsabile Integrazione Prestazioni Specialistiche:
IMPRESA PIZZAROTTI & C. S.p.A.
 Ing. Pietro Mazzoli
 Ordine degli Ingegneri della Provincia di Parma n. 3811

Titolo Elaborato:
**Svincoli ed autostazioni o aree di servizio
 Autostazione Trecasali - Terre Verdiane
 Edificio C1: "area ricovero personale pronto intervento"
 Dettagli costruttivi**

Data Emissione Progetto:
 18/03/2014

Scala:
 Varie

Identif. Elaborato:
 NRO IDENTIFICATIVO: [] CODICE COMMESSA: RAAA LOTTO: 1 FASE: E ENTE: V AMBITO: SA CAT. OPERA: EA NRO OPERA: 01 PARTE OPERA: A TIPO DOC.: PC NRO PROGR. DOC.: 005 REVISIONE: B

B	01/04/2015	REVISIONE A SEGUITO ISTRUTTORIA A15 Novembre 2014	M. ROVAGNA	G. PIAZZA	MAZZOLI
A	20/08/2014	RIEMMISSIONE PROGETTO ESECUTIVO	M. ROVAGNA	G. PIAZZA	MAZZOLI
Rev.	Data	DESCRIZIONE REVISIONE	Redatto	Controllato	Approvato