


+99.99 QUOTA ESTRADOSSO FINITO
 +99.99 QUOTA SEZIONE PAVIMENTO FINITO
 (A) ASSE STRUTTURALE
 (n) DETTAGLI
 (XX) PLUVIALI
 IDENTIFICAZIONE disegno: XX numero elaborato
 IDENTIFICAZIONE disegno: XXXX numero elaborato
 PROSPETTI
 SEZIONI
 ABACO FINITURE
 Numero locale
 Destinazione d'uso: SPOGLIATOIO
 Area locale: 0,00 mq
 Hs/c: 0,00
 R: Z
 Pavimento
 Controsoffitto/Soffitto
 Zoccolino
 Rivestimenti
 MURATURE: M11g
 N.B. Le quote riportate nei disegni fanno riferimento ad una quota ± 0,00 corrispondente alla quota altimetrica assoluta +33,58m s.l.m.
 N.B. Per le aree esterne si vedano le tavole RAAA1EVSAAE01APL013 e successive
 N.B. Tipologia muri e infissi si veda le tavole con tipologia documento MC
 N.B. per maggiori informazioni sullo smaltimento acque si vedano le tavole degli impianti

LEGENDA

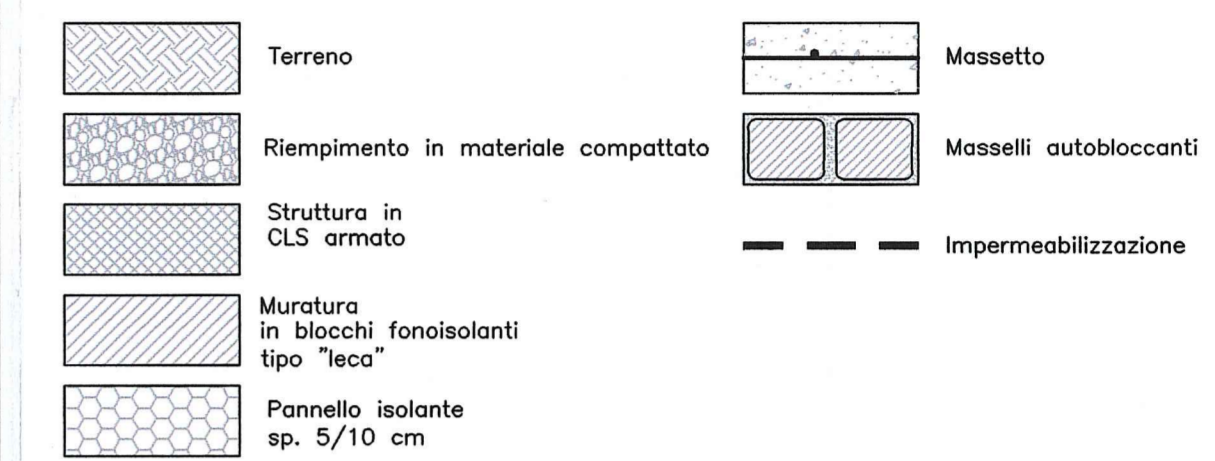

N.B. Le misure interne dei bagni si intendono al netto del rivestimento in gres.

DESCRIZIONE DELLA MODIFICA:
Montanti e lastre delle pareti messi in contatto con i pilastri.

Commentista:
AUTOCAMIONALE DELLA CISA S.p.A.
 Via Camboara 26/A - Frazione Ponte Taro - 43015 NOCETO (PR)

Impresa Esecutrice:
PIZZAROTTI
 FONDATA NEL 1910

AUTOSTRADA DELLA CISA A15
 RACCORDO AUTOSTRADALE A15/A22
 CORRIDOIO PLURIMODALE TIRRENO-BRENNERO
 RACCORDO AUTOSTRADALE FRA L' AUTOSTRADA DELLA CISA-FONTEVIVO (PR)
 E L' AUTOSTRADA DEL BRENNERO-NOGAROLE ROCCA (VR). I LOTTO.
 C.U.P. G61B0400060008 C.I.G. 307068161E

PROGETTO ESECUTIVO

AUTOCAMIONALE DELLA CISA S.p.A.
 Il Direttore: *TERRI* Il Responsabile del Procedimento: Il Presidente:

IMPRESA PIZZAROTTI & C. S.p.A.
 Il Direttore Tecnico: *Il Responsabile di Progetto*
 Dott. Ing. Luca Bondanelli

Il Geologo: NA

PROGETTAZIONE DI:
PIZZAROTTI
 FONDATA NEL 1910

Il Progettista:
 Ing. Giovanni Piazza
 Ordine degli Ingegneri della Provincia di Roma n. A-27296

A.T.I.: **idroesse** **ROCKSOIL** **VIA**
 ingegneria s.p.a. s.p.a. s.p.a.

Coordinatore per la Sicurezza in fase di Progettazione:
 Ing. Giovanni Maria Cepparotti
 Ordine degli Ingegneri della Provincia di Viterbo n. 392

Consulenza specialistica a cura di:
 NA

Progettista Responsabile: *Dott. Ing. Pietro Mazzoli*
 Impresa Pizzarotti & C. S.p.A.
 Ing. Pietro Mazzoli
 Ordine degli Ingegneri della Provincia di Parma n. 621

Titolo Elaborato: **Svincoli ed autostazioni o aree di servizio**
Autostazione Treccasali -Terre Verdiane
Edificio C1:"area ricovero personale pronto intervento"
Locali igienico sanitari- Pianta e sezioni

Data Emissione Progetto: 18/03/2014
 Scala: 1:20

NUM. IDENTIFICATIVO	CODICE COMMESSA	LOTTO	FASE	ENTE	AMBITO	CAT. OPERA	NUM. OPERA	PARTE OPERA	TIPO DOC.	NUM. PROG. DOC.	REVISIONE
	RAAA	1	E	V	SA	EA	01	A	PP	005	B

REV.	Data	DESCRIZIONE REVISIONE	Redatto	Controllato	Approvato
B	01/04/2015	REVISIONE A SEGUITO ISTRUTTORIA A15 Novembre 2014	M.ROVAGNA	G.PIAZZA	MAZZOLI
A	20/06/2014	RIEMMISSIONE PROGETTO ESECUTIVO	M.ROVAGNA	G.PIAZZA	MAZZOLI
Rev.					

Il presente documento non potrà essere copiato, riprodotto o altrimenti pubblicato in tutto o in parte, senza il consenso scritto dell'autorevole della CISA S.p.A. Ogni utilizzo non autorizzato senza permesso a stampa è vietato.