

NOTE


+99.99 QUOTA ESTRADOSSO FINITO  
 +99.99 QUOTA SEZIONE PAVIMENTO FINITO  
 (A) ASSE STRUTTURALE  
 (n) DETTAGLI  
 (XX) PLUVIALI  
 (XXX)

IDENTIFICAZIONE DISEGNO: XX/XXXX numero elaborato  
 IDENTIFICAZIONE DISEGNO: XX/XXXX numero elaborato  
 PROSPETTI: COPERTURA PIANA IN QUADROTTI DI CEMENTO 50X50  
 SEZIONI: ABACO FINITURE  
 Destinazione d'uso: SPOGLIATOIO  
 Area locale: 0,00 mq  
 Altezza soffitto o controsoffitto: Hs/c 0,00

(Sx) FINESTRE E PORTE FINESTRE  
 (Px) PORTE  
 (M1a) MURATURE

N.B. Le quote riportate nei disegni fanno riferimento ad una quota ± 0,00 corrispondente alla quota altimetrica assoluta +33,58m s.l.m.  
 N.B. Per le aree esterne si vedono le tavole RAAA1EVSAAE01APL013 e successive  
 N.B. Tipologia muri e infissi si veda le tavole con tipologia documento MC  
 N.B. per maggiori informazioni sullo smaltimento acque si vedono le tavole degli impianti

LEGENDA

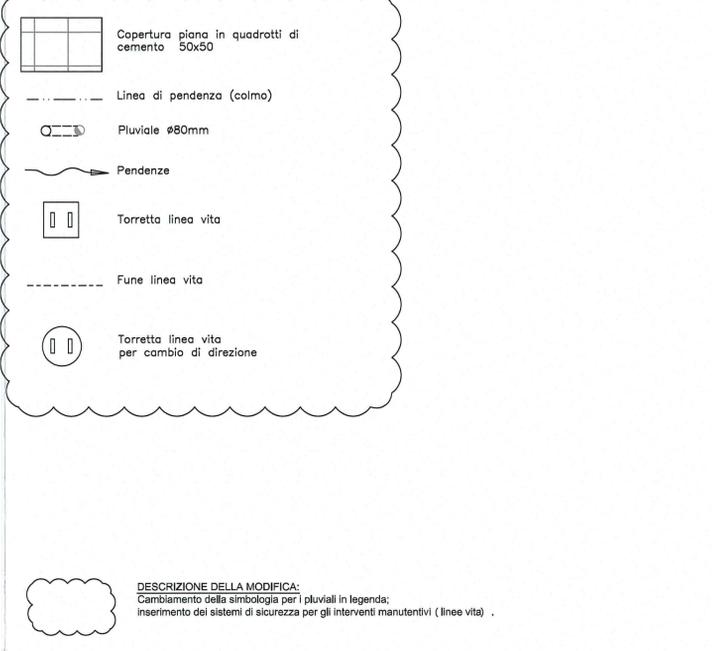

Committente: **AUTOCAMIONALE DELLA CISA S.p.A.**  
 Via Camboara 26/A - Frazione Ponte Taro - 43015 NOCETO (PR)

Impresa Esecutrice: **PIZZAROTTI**  
 FONDATA NEL 1910

**AUTOSTRADA DELLA CISA A15  
 RACCORDO AUTOSTRADALE A15/A22  
 CORRIDOIO PLURIMODALE TIRRENO-BRENNERO  
 RACCORDO AUTOSTRADALE FRA L'AUTOSTRADA DELLA CISA-FONTEVIVO (PR)  
 E L'AUTOSTRADA DEL BRENNERO-NOGAROLE ROCCA (VR), I LOTTO.**  
 C.U.P. G61B0400060008 C.I.G. 307068161E

**PROGETTO ESECUTIVO**

Il Direttore TIRE: [Signature] Il Responsabile del Procedimento: [Signature] Il Presidente: [Signature]

IMPRESA PIZZAROTTI & C. S.p.A.  
 Il Direttore Tecnico: **IMPRESA PIZZAROTTI & C. S.p.A.**  
 Il Responsabile di Progetto: **Don. Ing. Luca Bordinuzzi**

Il Geologo: NA

PROGETTAZIONE DI: **PIZZAROTTI**  
 FONDATA NEL 1910

Il Progettista:  
**Ing. Giovanni Piazza**  
 Ordine degli Ingegneri della Provincia di Roma n. A-27296

A.T.I.: **idrosse engineering**, **ROCKSOIL S.p.A.**, **VIA S.p.A.**

Coordinatore per la Sicurezza in fase di Progettazione:  
**Ing. Giovanni Maria Cepparotti**  
 Ordine degli Ingegneri della Provincia di Viterbo n. 392

Consulenza specialistica a cura di:  
 NA

Progettista Responsabile Integrazione Prestazioni Specialistiche:  
**Impresa Pizzarotti & C. S.p.A. Ing. Pietro Mazzoli**  
**Impresa Pizzarotti & C. S.p.A. Ing. Pietro Mazzoli**  
 Ordine degli Ingegneri della Provincia di Roma n. 392

Titolo Elaborato: **Svincoli ed autostazioni o aree di servizio Autostazione Treccasali - Terre Verdiane Edificio C1: "area ricovero personale pronto intervento" Pianta piano copertura**

Data Emissione Progetto: 18/03/2014  
 Scala: 1:50

NUM. IDENTIFICATIVO	COLORE COMMESSA	LOTTO	FASE	ENTE	AMBITO	CAT. OPERA	NUM. OPERA	PARTE OPERA	TIPO DOC.	NUM. PROG. DOC.	REVISIONE
	RAAA	1	E	V	SA	EA	01	A	PL	008	B

Identif. Elaborato:	Rev.	Data	Descrizione Revisione	Redatto	Controllato	Approvato
B	02/10/2014	Istruttoria RINA prot. n° 730 del 08/08/2014		M. ROVAGNA	G. PIAZZA	MAZZOLI
A	20/08/2014	RIEMMISSIONE PROGETTO ESECUTIVO		M. ROVAGNA	G. PIAZZA	MAZZOLI