
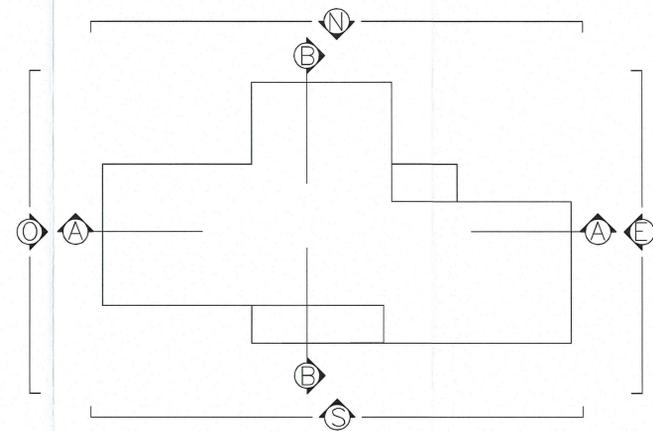


SEZIONE A-A

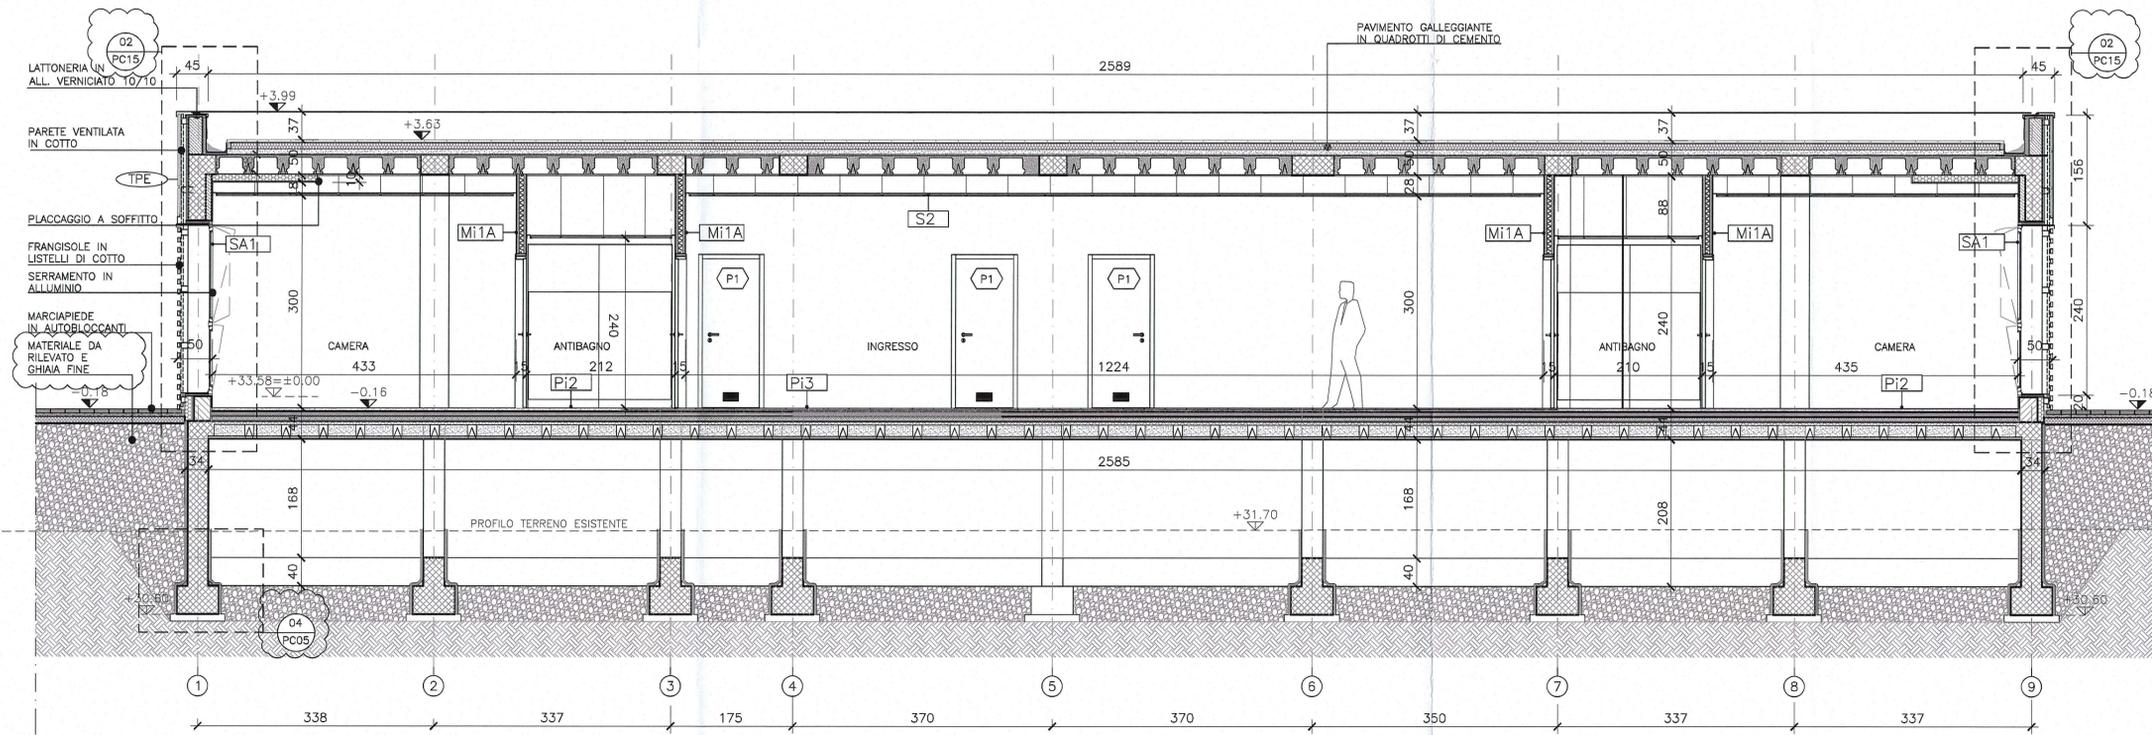

NOTE

+99.99 QUOTA ESTRADOSSO FINITO  
 +99.99 QUOTA SEZIONE PAVIMENTO FINITO  
 (A) ASSE STRUTTURALE  
 (XX) DETTAGLI  
 (PLUVIALI)  
 (Sx) FINESTRE E PORTE FINESTRE  
 (Px) PORTE  
 (Mi1a) MURATURE  
 IDENTIFICAZIONE DISEGNO: XX numero elaborato  
 IDENTIFICAZIONE DISEGNO: XXXX numero elaborato  
 PROSPETTI: ABACO FINITURE  
 SEZIONI: Numero locale  
 Destinazione d'uso: SPOGLIATOIO  
 Area locale: 0.00 mq  
 Altezza soffitto o controsoffitto: Hs/c 0.00  
 Pavimento: Controsoffitto/Seffitto  
 Zoccolo: Zoccolino  
 Rivestimenti: Rivestimenti  
 N.B. Le quote riportate nei disegni fanno riferimento ad una quota ± 0,00 corrispondente alla quota altimetrica assoluta +33,58m s.l.m.  
 N.B. Per le aree esterne si vedano le tavole RAAA1EVSAAE01A1PL013 e successive  
 N.B. Tipologia muri e infissi si veda le tavole con tipologia documento MC  
 N.B. per maggiori informazioni sullo smaltimento acque si vedano le tavole degli impianti

LEGENDA

	Terreno		Impermeabilizzazione
	Riempimento in materiale compattato		Muratura in blocchi CLS
	Struttura in CLS armato		Muratura in blocchi fonoisolanti tipo "leca"
	Pannello isolante		

TABELLA FINITURE

PAVIMENTO		ZOCCOLO	
2	Gomma in teli saldati dello spessore di mm 2	2	Gres fine porcellanato 10 x 20 spessore 8 mm bordo superiore a becco di civetta
3	Gres fine porcellanato 30 x 30 cm spessore 8mm	3	compensato fenolico impiallacciato in rovere h. 8 cm fissato a vite su tasselli
4	Monocottura 20 x 20 cm spessore 6 mm		
RIVESTIMENTI		SOFFITTO/CONTROSOFFITTO	
1	Rivestimento h.160cm in monocottura 20 x 20 cm spessore 6 mm , colori chiari	2	Controsoffitto acustico in lamiera di acciaio zinc. spessore 7/10, forellinato a quadrati 60 x 60 cm con struttura a semincasso, con sovrapposto tessuto non tessuto e materassino in poliestere
3	Rasatura a civile/gesso su fondo ruotico, con pitturaz. traspirante a base acrilica, colori chiari	3	Controsoffitto in doghe di acciaio verniciato spessore 6/10 mm da 20 cm di larghezza posate accostate a giunto chiuso

DESCRIZIONE DELLA MODIFICA:  
 Inserite le quote mancanti, inseriti i riferimenti ai dettagli

COMMITTENTE:  
  
**AUTOCAMIONALE DELLA CISA S.p.A.**  
 Via Camboara 26/A - Frazione Ponte Taro - 43015 NOCETO (PR)

IMPRESA ESECUTRICE:  
  
**PIZZAROTTI**  
 FONDATA NEL 1910

AUTOSTRADA DELLA CISA A15  
 RACCORDO AUTOSTRADALE A15/A22  
 CORRIDOIO PLURIMODALE TIRRENO-BRENNERO  
 RACCORDO AUTOSTRADALE FRA L' AUTOSTRADA DELLA CISA-FONTEVIVO (PR)  
 E L' AUTOSTRADA DEL BRENNERO-NOGAROLE ROCCA (VR), I LOTTO.  
 C.U.P. G61B0400060008 C.I.G. 307068161E

**PROGETTO ESECUTIVO**  
 AUTOCAMIONALE DELLA CISA S.p.A.  
 Il Direttore Tecnico: Il Responsabile di Procedimento: Il Presidente:

IMPRESA PIZZAROTTI & C. S.p.A.  
 Il Direttore Tecnico: **IMPRESA PIZZAROTTI & C. S.p.A.**  
 Il Responsabile di Progetto: *Dot. Ing. Luca Bondanelli*  
 Il Geologo: NA

PROGETTAZIONE DI:  
  
**PIZZAROTTI**  
 FONDATA NEL 1910  
 A.T.I.: **idrosse engineering**, **ROCKSOIL S.p.A.**, **VIA S.p.A.**  
 Ordine degli Ingegneri della Provincia di Viterbo n. 392  
 Il Progettista:  
 Ing. Giovanni Piazza  
 Ordine degli Ingegneri della Provincia di Roma n. A-27266  
 Coordinatore per la Sicurezza in fase di Progettazione:  
 Ing. Giovanni Maria Cepparotti  
 Ordine degli Ingegneri della Provincia di Viterbo n. 392

Consulenza specialistica a cura di:  
 NA  
 Progettista Responsabile delle Prestazioni Specialistiche:  
**IMPRESA PIZZAROTTI & C. S.p.A.**  
 Ing. Pietro Mazzoli  
 Ordine degli Ingegneri della Provincia di Parma n. 421

Titolo Elaborato: **Svincoli ed autostazioni o aree di servizio Autostazione Trecasali -Terre Verdiane Edificio C1:"area ricovero personale pronto intervento" Sezione A-A**  
 Data Emissione Progetto: 18/03/2014  
 Scale: 1:50

Identif. Elaborato:

NRO IDENTIFICATIVO	COOICE COMMESSA	LOTTO	FASE	ENTE	AMBITO	CAT. OPERA	NRO OPERA	PARTE OPERA	TPO DOC.	NRO PROG. DOC.	REVISIONE
	RAAA	1	E	V	SA	EA	01	A	SZ	005	B

Rev.	Data	DESCRIZIONE REVISIONE	Redatto	Controllato	Approvato
B	01/04/2015	REVISIONE A SEGUITA ISTRUTTORIA A15 Novembre2014	M.ROVAGNA	G.PIAZZA	MAZZOLI
A	20/06/2014	RIEMMISSIONE PROGETTO ESECUTIVO	M.ROVAGNA	G. PIAZZA	MAZZOLI