
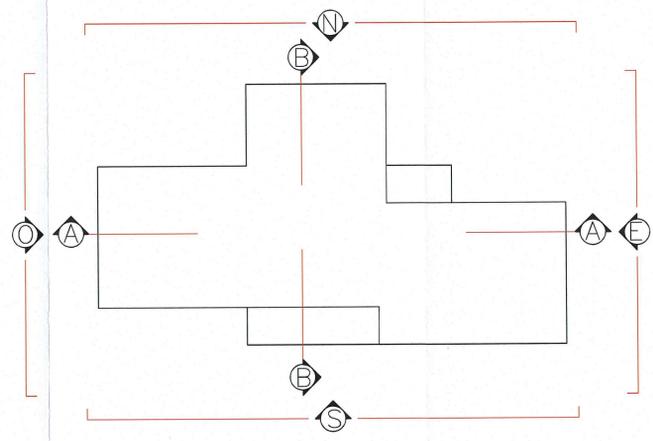


SEZIONE B-B

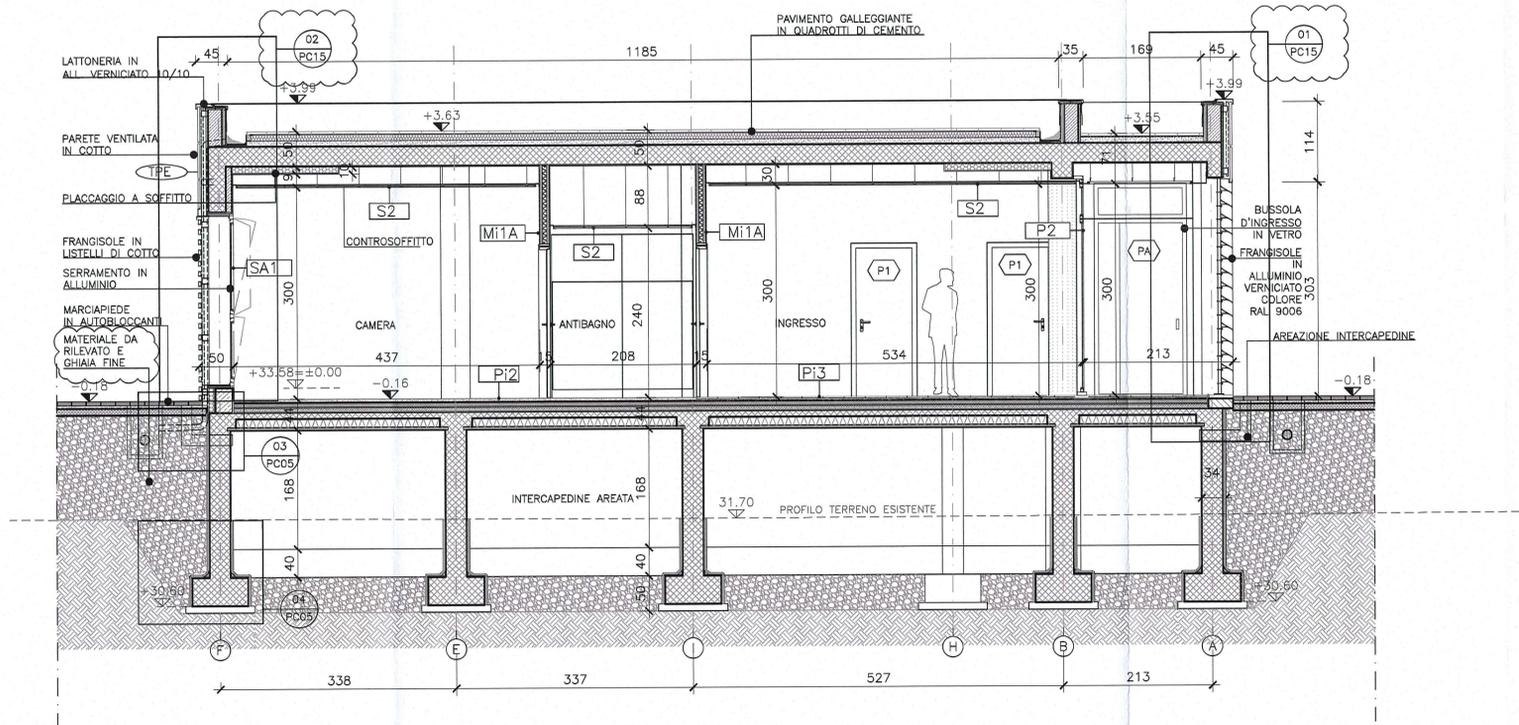

**NOTE**

Identificazione disegno: XX numero elaborato, XXXX numero elaborato

Identificazione disegno: XX numero elaborato, XXXX numero elaborato

PROSPETTI SEZIONI

ABACO FINITURE: Numero locale 1

Destinazione d'uso	SPOGLIATOIO		Pavimento
Area locale	0,00 mq	P S	Controsoffitto/Soffitto
Altezza soffitto o controsoffitto	Hs/c 0,00	R Z	Zoccolo/Rivestimenti

N.B. Le quote riportate nei disegni fanno riferimento ad una quota ± 0,00 corrispondente alla quota altimetrica assoluta +33,58m s.l.m.  
 N.B. Per le aree esterne si vedano le tavole RAAA1EVS5AEAD1APL013 e successive  
 N.B. Tipologia muri e infissi si vedano le tavole con tipologia documento MO  
 N.B. per maggiori informazioni sullo smaltimento acque si vedano le tavole degli impianti

**LEGENDA**

	Terreno		Impermeabilizzazione
	Riempimento in materiale da rilievo		Muratura in blocchi CLS
	Struttura in CLS armato		
	Muratura in blocchi fonoisolanti tipo "leca"		
	Pannello isolante		

**TABELLA FINITURE**

PAVIMENTO		ZOCOCCO	
2	Gomma in teli saldati dello spessore di mm 2	2	Gres fine porcellanato 10 x 20 spessore 8 mm bordo superiore a becco di civetta
3	Gres fine porcellanato 30 x 30 cm spessore 8mm	3	compensato fenolico impiallacciato in rovere h. 8 cm fissato a vite su tasselli
4	Monocottura 20 x 20 cm spessore 6 mm		
RIVESTIMENTI		SOFFITTO/CONTROSOFFITTO	
1	Rivestimento h.160cm in monocottura 20 x 20 cm spessore 6 mm - colori chiari	2	Controsoffitto acustico in lamiera di acciaio zinc. spessore 7/10, forellinato a quadrotti 60 x 60 cm con struttura a semincasso, con sovrapposto tessuto non tessuto e materassino in poliestere
3	Rasatura a civile/gesso su fondo rustico, con pitturaz. traspirante a base acrilica, colori chiari	3	Controsoffitto in doghe di acciaio verniciato spessore 5/10 mm da 20 cm di larghezza posate accostate a giunto chiuso

**DESCRIZIONE DELLA MODIFICA:**  
 Inserirli riferimenti ai dettagli, misure aumentate, indicazioni inserite

Committente: **AUTOCAMIONALE DELLA CISA S.p.A.**  
 Via Camboara 26/A - Frazione Ponte Taro - 43015 NOCETO (PR)

Impresa Esecutrice: **PIZZAROTTI**  
 FONDATA NEL 1910

**AUTOSTRADA DELLA CISA A15 RACCORDO AUTOSTRADALE A15/A22 CORRIDOIO PLURIMODALE TIRRENO-BRENNERO RACCORDO AUTOSTRADALE FRA L'AUTOSTRADA DELLA CISA-FONTEVIVO (PR) E L'AUTOSTRADA DEL BRENNERO-NOGAROLE ROCCA (VR). I LOTTO.**  
 C.U.P. G61B04000060008 C.I.G. 307068161E

**PROGETTO ESECUTIVO**

AUTOCAMIONALE DELLA CISA S.p.A.  
 Il Direttore: *[Signature]* Il Responsabile del Procedimento: *[Signature]* Il Presidente: *[Signature]*

IMPRESA PIZZAROTTI & C. S.p.A.  
 Il Direttore Tecnico: *[Signature]* Il Geologo: NA

PROGETTAZIONE DI: **PIZZAROTTI**  
 Il Progettista: Ing. Giovanni Piazza  
 Ordine degli Ingegneri della Provincia di Roma n. A-27296

A.T.I.: **idrosse engineering** **ROCKSOUL** **VIA**  
 Coordinatore per la Sicurezza in fase di Progettazione: Ing. Giovanni Maria Cepparotti  
 Ordine degli Ingegneri della Provincia di Viterbo n. 392

Consulenza specialistica a cura di: NA  
 Progettista Responsabile: *[Signature]*  
 Impresa Pizzarotti & C. S.p.A.  
 Ing. Pietro Mazzoli  
 Ordine degli Ingegneri della Provincia di Parma n. 821

Titolo Elaborato: **Svincoli ed autostazioni o aree di servizio Autostazione Trecasali -Terre Verdiane Edificio C1:"area ricovero personale pronto intervento" Sezione B-B**  
 Data Emissione Progetto: 18/03/2014  
 Scala: 1:50

Identif. Elaborato:

N.RO IDENTIFICATIVO	CODICE COMMESSA	LOTTO	FASE	ENTE	AMBITO	CVI. OPERA	N.RO OPERA	PARTE OPERA	TIPO DOC.	N.RO PROJ. DOC.	REVISIONE
	RAAA	1	E	V	SA	EA	01	A	SZ	006	B

B	01/04/2015	REVISIONE A SEGUITO ISTRUTTORIA A15 Novembre 2014	M.ROVAGNA	G. PIAZZA	MAZZOLI
A	20/06/2014	RIEMMISSIONE PROGETTO ESECUTIVO	M. ROVAGNA	G. PIAZZA	MAZZOLI
Rev.	Data	DESCRIZIONE REVISIONE	Redatto	Controllato	Approvato