




DETTAGLIO 1

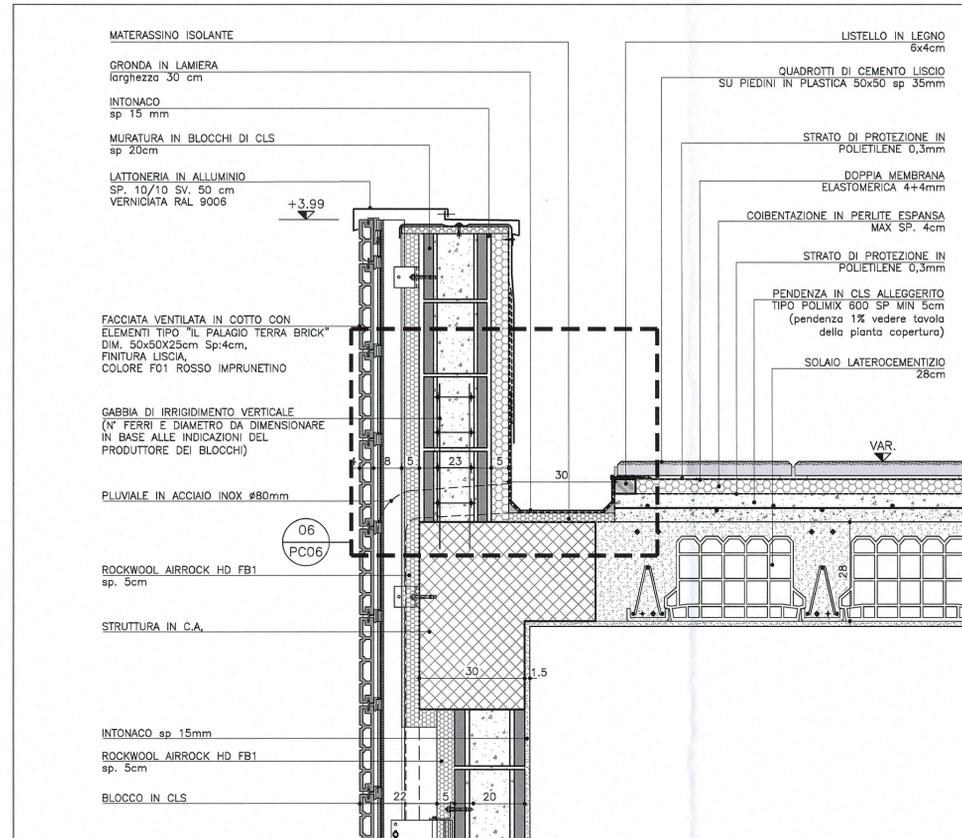

DETTAGLIO 2

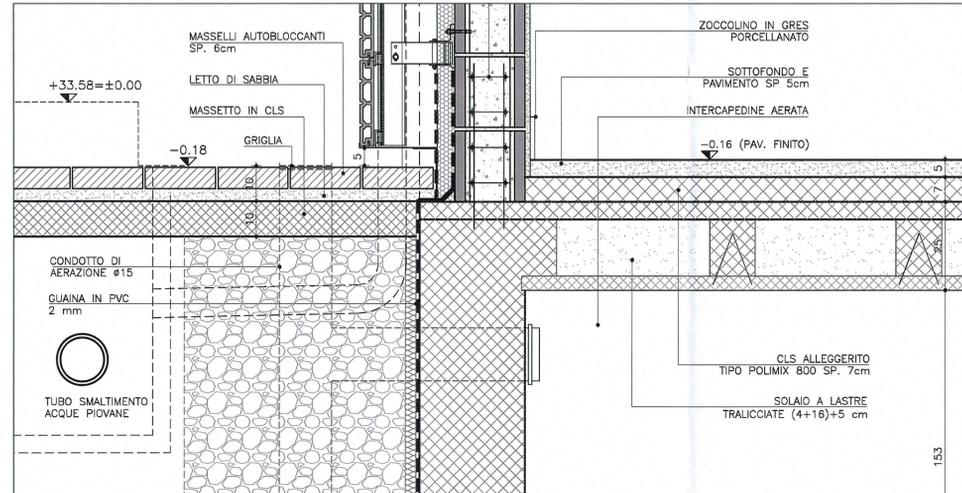


DETTAGLIO 3

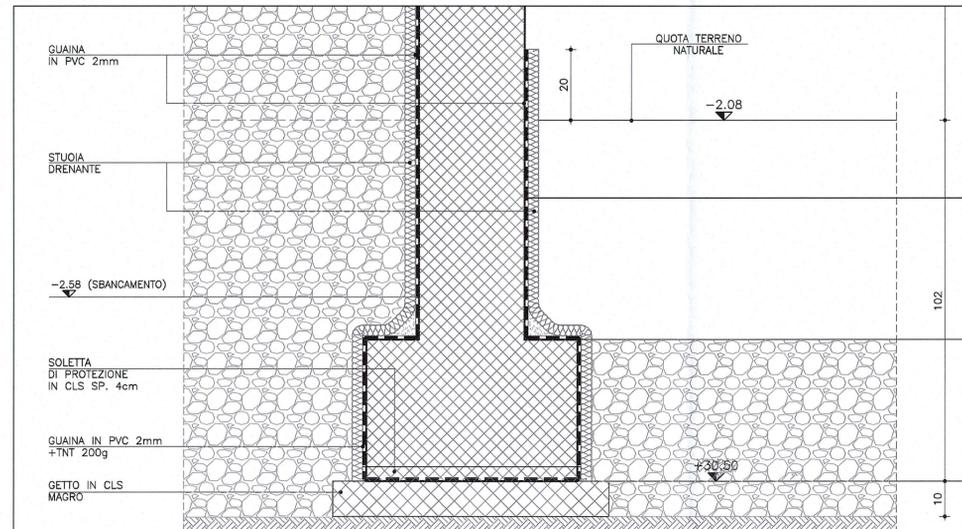

EDIFICI TIPOLOGIA D - DETTAGLI MURATURE ESTERNE

Scala 1:10


DETTAGLIO 4

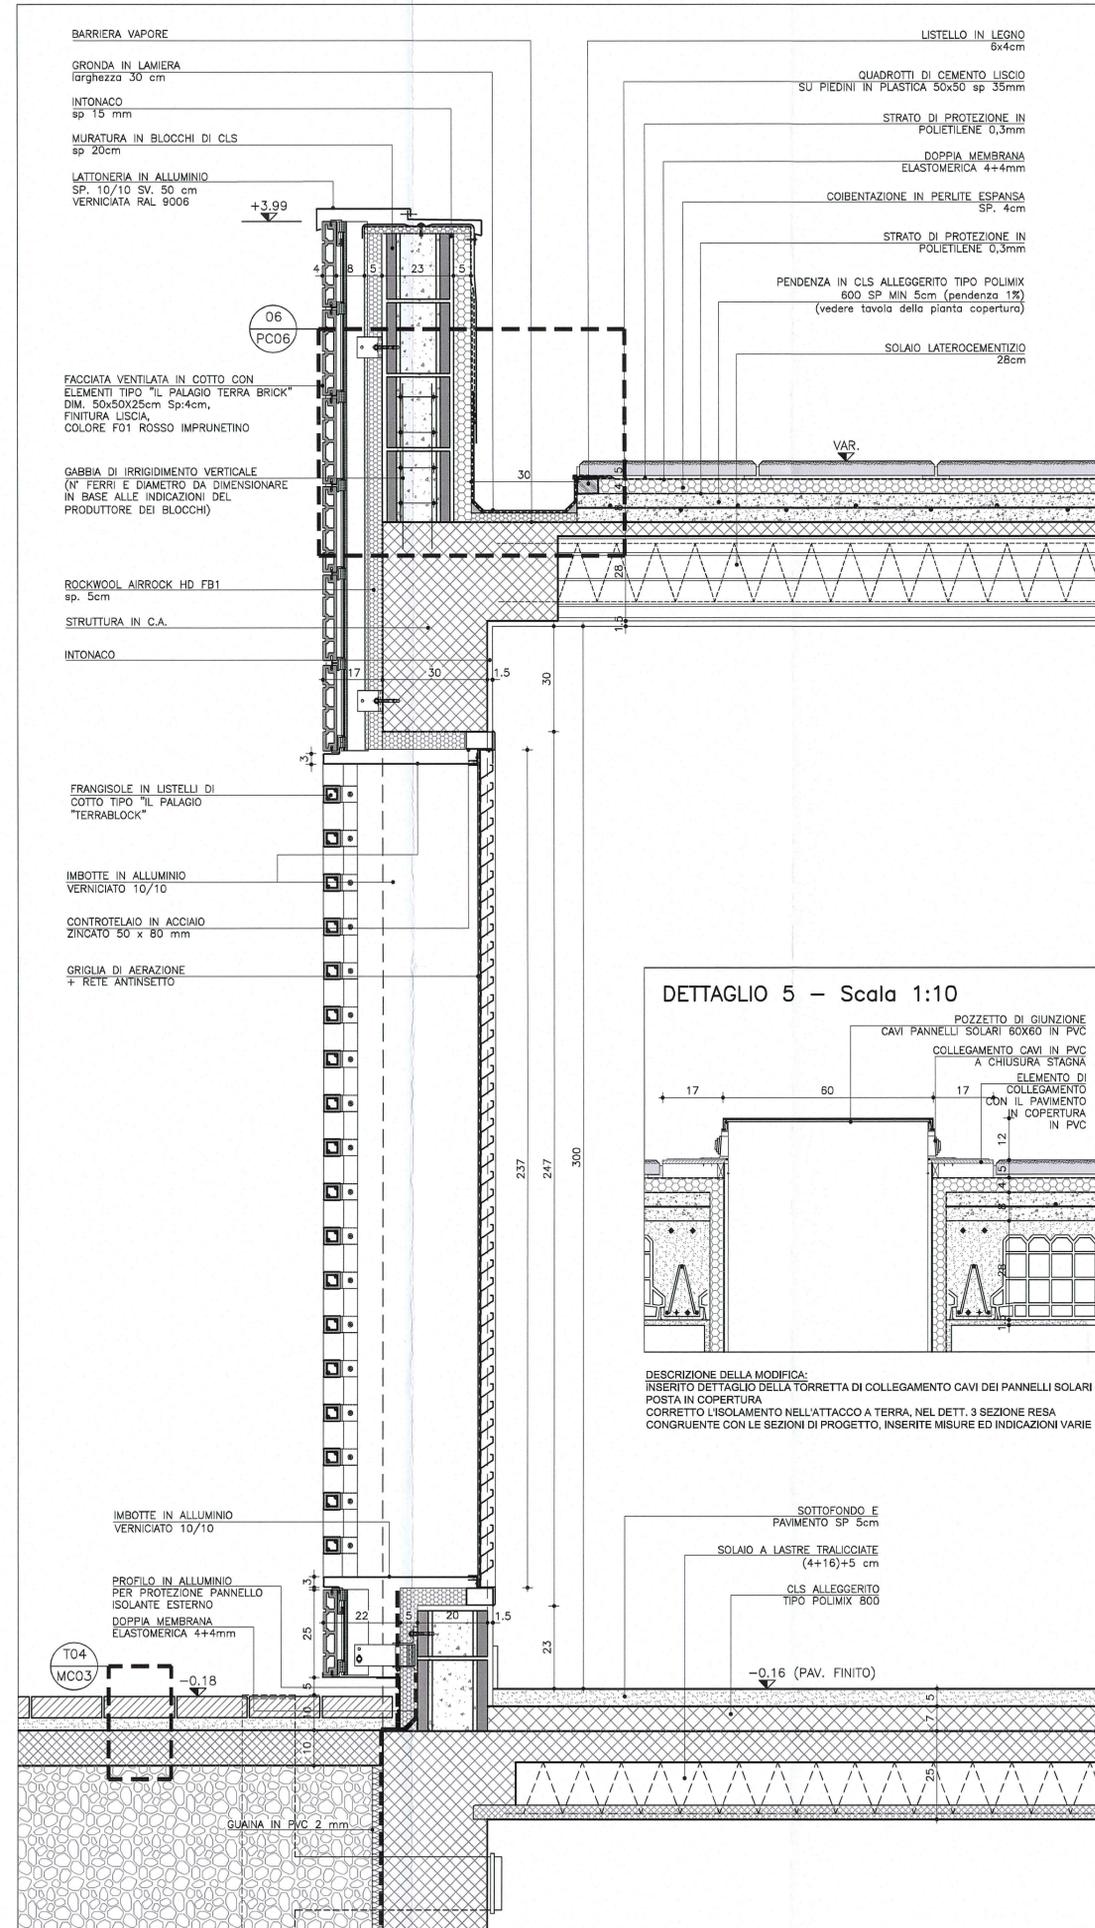

SEZIONE TIPO CON FRANGISOLE IN COTTO

Scala 1:10

DETTAGLIO 5 - Scala 1:10

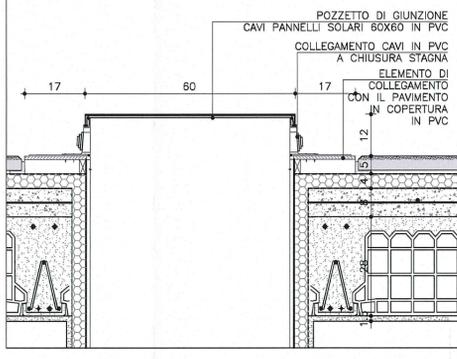

DESCRIZIONE DELLA MODIFICA:
INSERITO DETTAGLIO DELLA TORRETTA DI COLLEGAMENTO CAVI DEI PANNELLI SOLARI POSTA IN COPERTURA CORRETTO L'ISOLAMENTO NELL'ATTACCO A TERRA, NEL DETT. 3 SEZIONE RESA CONGRUENTE CON LE SEZIONI DI PROGETTO, INSERITE MISURE ED INDICAZIONI VARIE

NOTE

QUOTA ESTRADOSSO FINITO +99.99
QUOTA SEZIONE PAVIMENTO FINITO +99.99

Identificazione disegno: XX/XXXX numero elaborato
Identificazione disegno: XX/XXXX numero elaborato

PROSPETTI: ASSE STRUTTURALE (A), SEZIONI (S)


ABACO FINITURE: Numero locale

Destinazione d'uso: SPOGLIATOIO
Area locale: 0,00 mq
Altezza soffitto o controsoffitto: Hs/c 0,00
R: Z =


Finestre e porte finestre (Sx), Porte (Px), Muraure (M10)

PLUVIALI: N.B. Le quote riportate nei disegni fanno riferimento ad una quota ± 0,00 corrispondente alla quota altimetrica assoluta +33,58m s.l.m.
N.B. Per le aree esterne si vedano le tavole RAA1EVSAAE01APL013 e successive
N.B. Tipologia muri e infissi si veda le tavole con tipologia documento MC
N.B. per maggiori informazioni sullo smaltimento acque si vedano le tavole degli impianti

LEGENDA

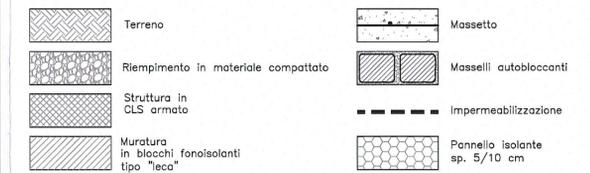

DETTAGLIO 6 - Scala 1:10

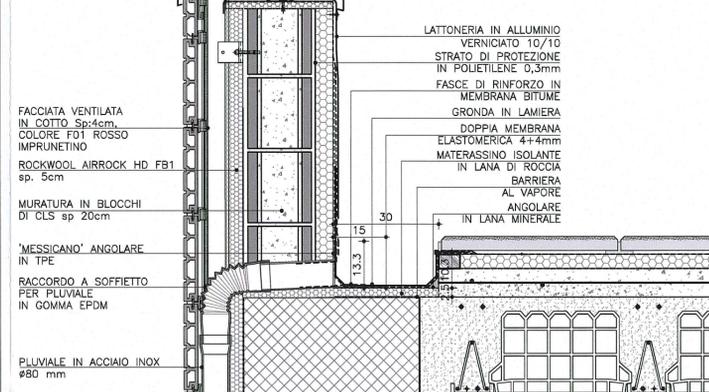

Committente: **AUTOCAMIONALE DELLA CISA S.p.A.**
Via Camboara 26/A - Frazione Ponte Taro - 43015 NOCETO (PR)

Impresa Esecutrice: **PIZZAROTTI** FONDATA NEL 1910

PROGETTO ESECUTIVO

Il Direttore Tecnico: **Don. Ing. Luca Bonatelli**
Il Responsabile del Procedimento:
Il Presidente:

Il Geologo: **NA**

PROGETTAZIONE DI: **PIZZAROTTI** FONDATA NEL 1910
Il Progettista: **Ing. Giovanni Piazza**
Ordine degli Ingegneri della Provincia di Roma n. A-27296

A.T.I.: **idrosse engineering**, **ROCKSOIL S.p.A.**, **VIA**
Coordinatore per la Sicurezza in fase di Progettazione: **Ing. Giovanni Maria Cepparotti**
Ordine degli Ingegneri della Provincia di Viterbo n. 392

Consulenza specialistica a cura di: **NA**
Progettista Responsabile Integrazione Prestazioni Specialistiche: **Ing. Pietro Mazzoli**
Impresa Pizzarotti & C. S.p.A.
Ing. Pietro Mazzoli
Ordine degli Ingegneri della Provincia di Parma n. 821/PMA vr. 821

Titolo Elaborato: **Svincoli ed autostazioni o aree di servizio Autostazione Treccasali - Terre Verdiane Edificio D: "area tecnologica": particolari costruttivi**
Data Emissione Progetto: **18/03/2014**
Scala: **1:10**

Identif. Elaborato:

NUM. IDENTIFICATIVO	CODICE COMMESSA	LOTTO	FASE	ENTE	AMBITO	CAT. OPERA	NUM. OPERA	PARTE OPERA	TIP. DOC.	NUM. PROG. DOC.	REVISIONE
	RAAA	1	E	V	SA	EA	01	A	PC	006	B

Rev.	Data	DESCRIZIONE REVISIONE	Redatto	Controllato	Approvato
B	07/04/2015	REVISIONE A SEGUITO ISTRUTTORIA A15 Novembre 2014	M.ROVAGNA	G.PIAZZA	MAZZOLI
A	27/08/2014	RIEMMISSIONE PROGETTO ESECUTIVO	M.ROVAGNA	G.PIAZZA	MAZZOLI