


Particolare arrivo cunicolo

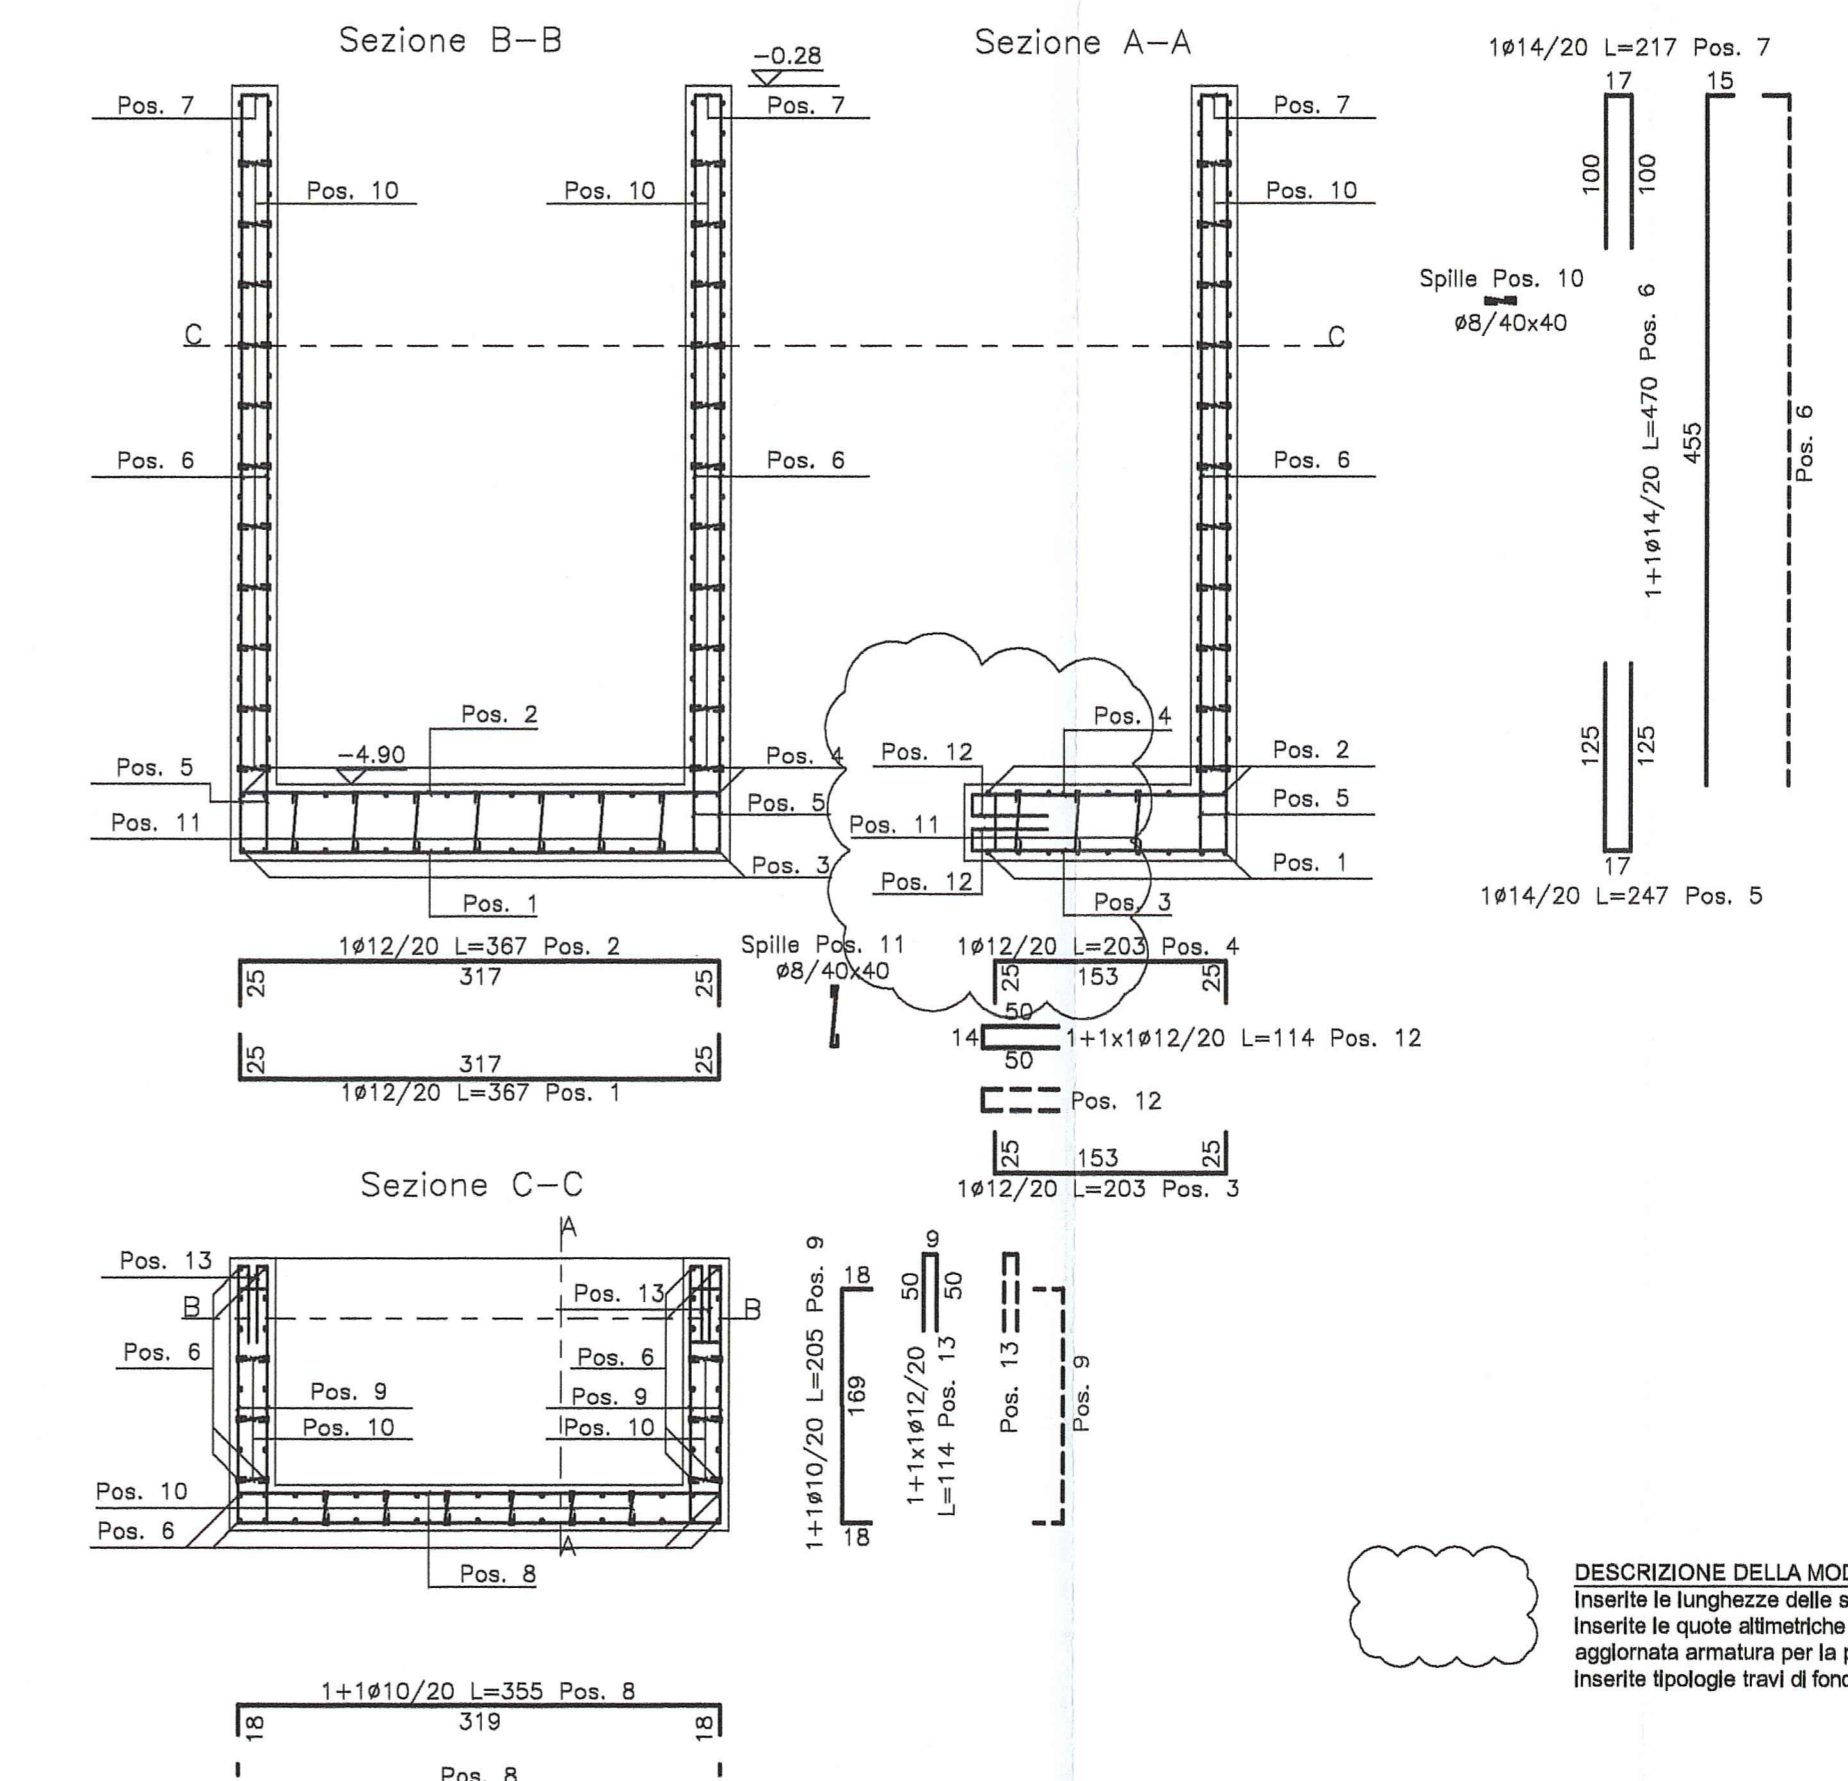

DOCUMENTI DI RIFERIMENTO

DESCRIZIONE	CODIFICA
CARATTERISTICHE DEI MATERIALI E SPECIFICHE TECNICHE	RAAA15VEAE01SP001.dwg

Autocomonale della CISA S.p.A. Via Combaro 26/A - Frazione Ponte Taro - 43015 NOCETO (PR)

IMPRESA ESECUTRICE: PIZZAROTTI

PROGETTAZIONE DI: PIZZAROTTI

PROGETTO: Svincoli ed autostazioni o aree di servizio Autostazione Trecalesi - Edificio D'area tecnologica.

Travi di fondazione-anagrafa

18/03/2014

1:50