



PARTICOLARE 4
SEZIONE TIPO SOLAIO STRADA PEDONALE T04
Scala 1:10

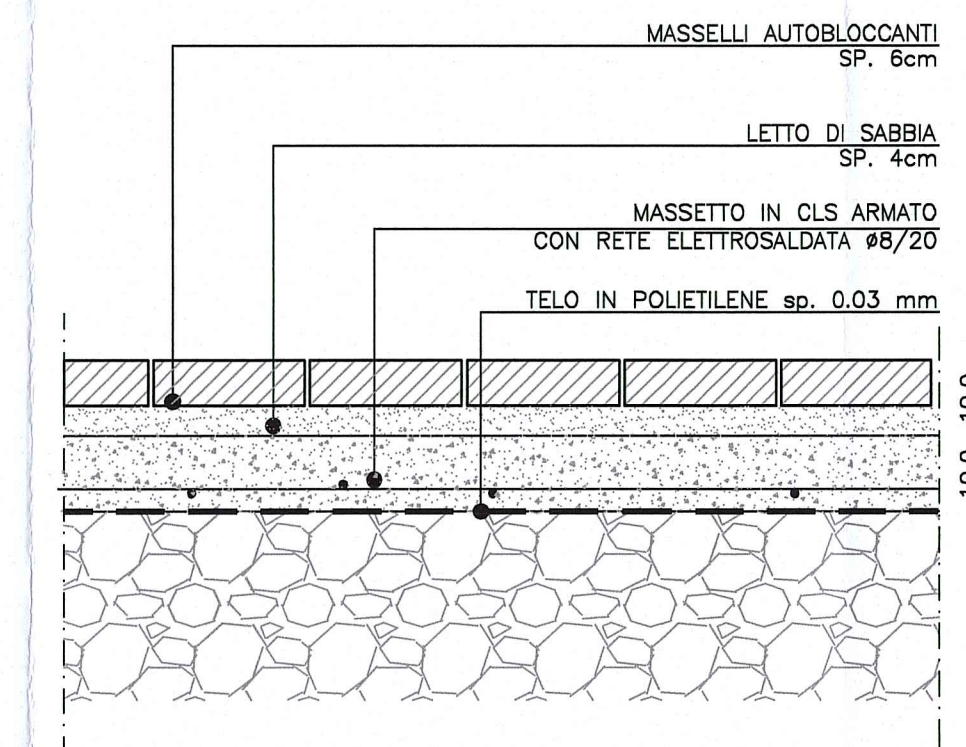

PARTICOLARE 5
SEZIONE TIPO SOLAIO INTERNO T11
Scala 1:10

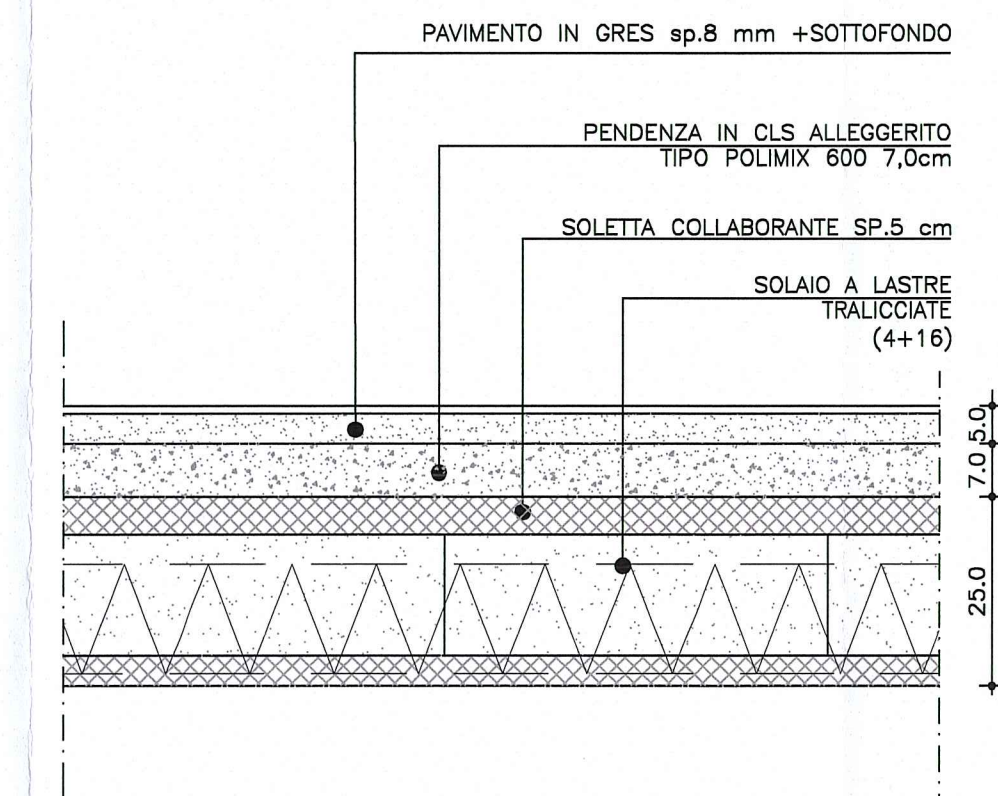

CASSELLARIO SERRAMENTI

PA

Porta esterna ad 1 anta con telaio in tubolari di acciaio zincato e verniciato dello spessore di mm 50, con tamponamenti laterali ed imbotti in lamiera di acciaio zincato e verniciato dello spessore minimo di 10/10mm, tamponamento in lamiera di acciaio zincato e verniciato. Serratura in tre punti con catenaccio e scrocco.

Dimensions: 209, 210, 60, luce netta.

QUANTITA' N°1
N ACCESSORI
1 Chiave a cilindro
1 Chiudiporta aereo

DESCRIZIONE DELLA MODIFICA:
CORRETTI PARTICOLARI 4 E 5, INSERITO SISTEMA DI VINCOLO DEL TAMPONAMENTO FACCIAVISTA

Committente:
AUTOCAMIONALE DELLA CISA S.p.A.
Via Camboara 26/A - Frazione Ponte Taro - 43015 NOCETO (PR)

Impresa Esecutrice:
PIZZAROTTI
FONDATA NEL 1910

AUTOSTRADA DELLA CISA A15
RACCORDO AUTOSTRADALE A15/A22
CORRIDOIO PLURIMODALE TIRRENO-BRENNERO
RACCORDO AUTOSTRADALE FRA L' AUTOSTRADA DELLA CISA-FONTEVIVO (PR)
E L' AUTOSTRADA DEL BRENNERO-NOGAROLE ROCCA (VR), I LOTTO.
C.U.P. G61B04000060008 C.I.G. 307068161E

PROGETTO ESECUTIVO

AUTOCAMIONALE DELLA CISA S.p.A.
Il Direttore: *[Signature]* Il Responsabile del Procedimento: *[Signature]* Il Presidente: *[Signature]*

IMPRESA PIZZAROTTI & C. S.p.A.
Il Direttore Tecnico: *[Signature]* **Dot. Ing. Luca Bonamanti**

Il Geologo:
NA

PROGETTAZIONE DI:
PIZZAROTTI
FONDATA NEL 1910

A.T.I.: **idroesse engineering**, **ROCK SOIL S.p.A.**, **VIA**

Il Progettista:
Ing. Giovanni Piazza
Ordine degli Ingegneri della Provincia di Roma n. A-27296

Coordinatore per la Sicurezza in fase di Progettazione:
Ing. Giovanni Maria Cepparotti
Ordine degli Ingegneri della Provincia di Viterbo n. 392

Consulenza specialistica a cura di:
NA

Progettista Responsabile Integrazione Progettazioni Specialistiche:
Impresa Pizzarotti & C. S.p.A.
Ing. Pietro Mazzoli
Ordine degli Ingegneri della Provincia di Parma n. 821

Titolo Elaborato: **Svincoli ed autostazioni o aree di servizio Autostazione Treccasali - Terre Verdiane Edificio E: "servizi igienici": abaco infissi, murature e finiture**

Data Emissione Progetto: 18/03/2014
Scala: 1:20

Identif. Elaborato:

NUM. IDENTIFICATIVO	CODICE COMMESSA	LOTTO	FASE	ENTE	AMBITO	CAT. OPERA	NUM. OPERA	PARTE OPERA	TIPO DOC.	NUM. PROG. DOC.	REVISIONE
	RAAA	1	E	V	SA	EA	01	A	MC	011	B

B	09/04/2015	REVISIONE A SEGUITO ISTRUTTORIA A15 Novembre 2014	M.ROVAGNA	G. PIAZZA	MAZZOLI
A	20/06/2014	RIEMMISSIONE PROGETTO ESECUTIVO	A. CANTARELLA	G. PIAZZA	MAZZOLI
Rev.	Data	DESCRIZIONE REVISIONE	Redatto	Controllato	Approvato