




DETTAGLIO 1

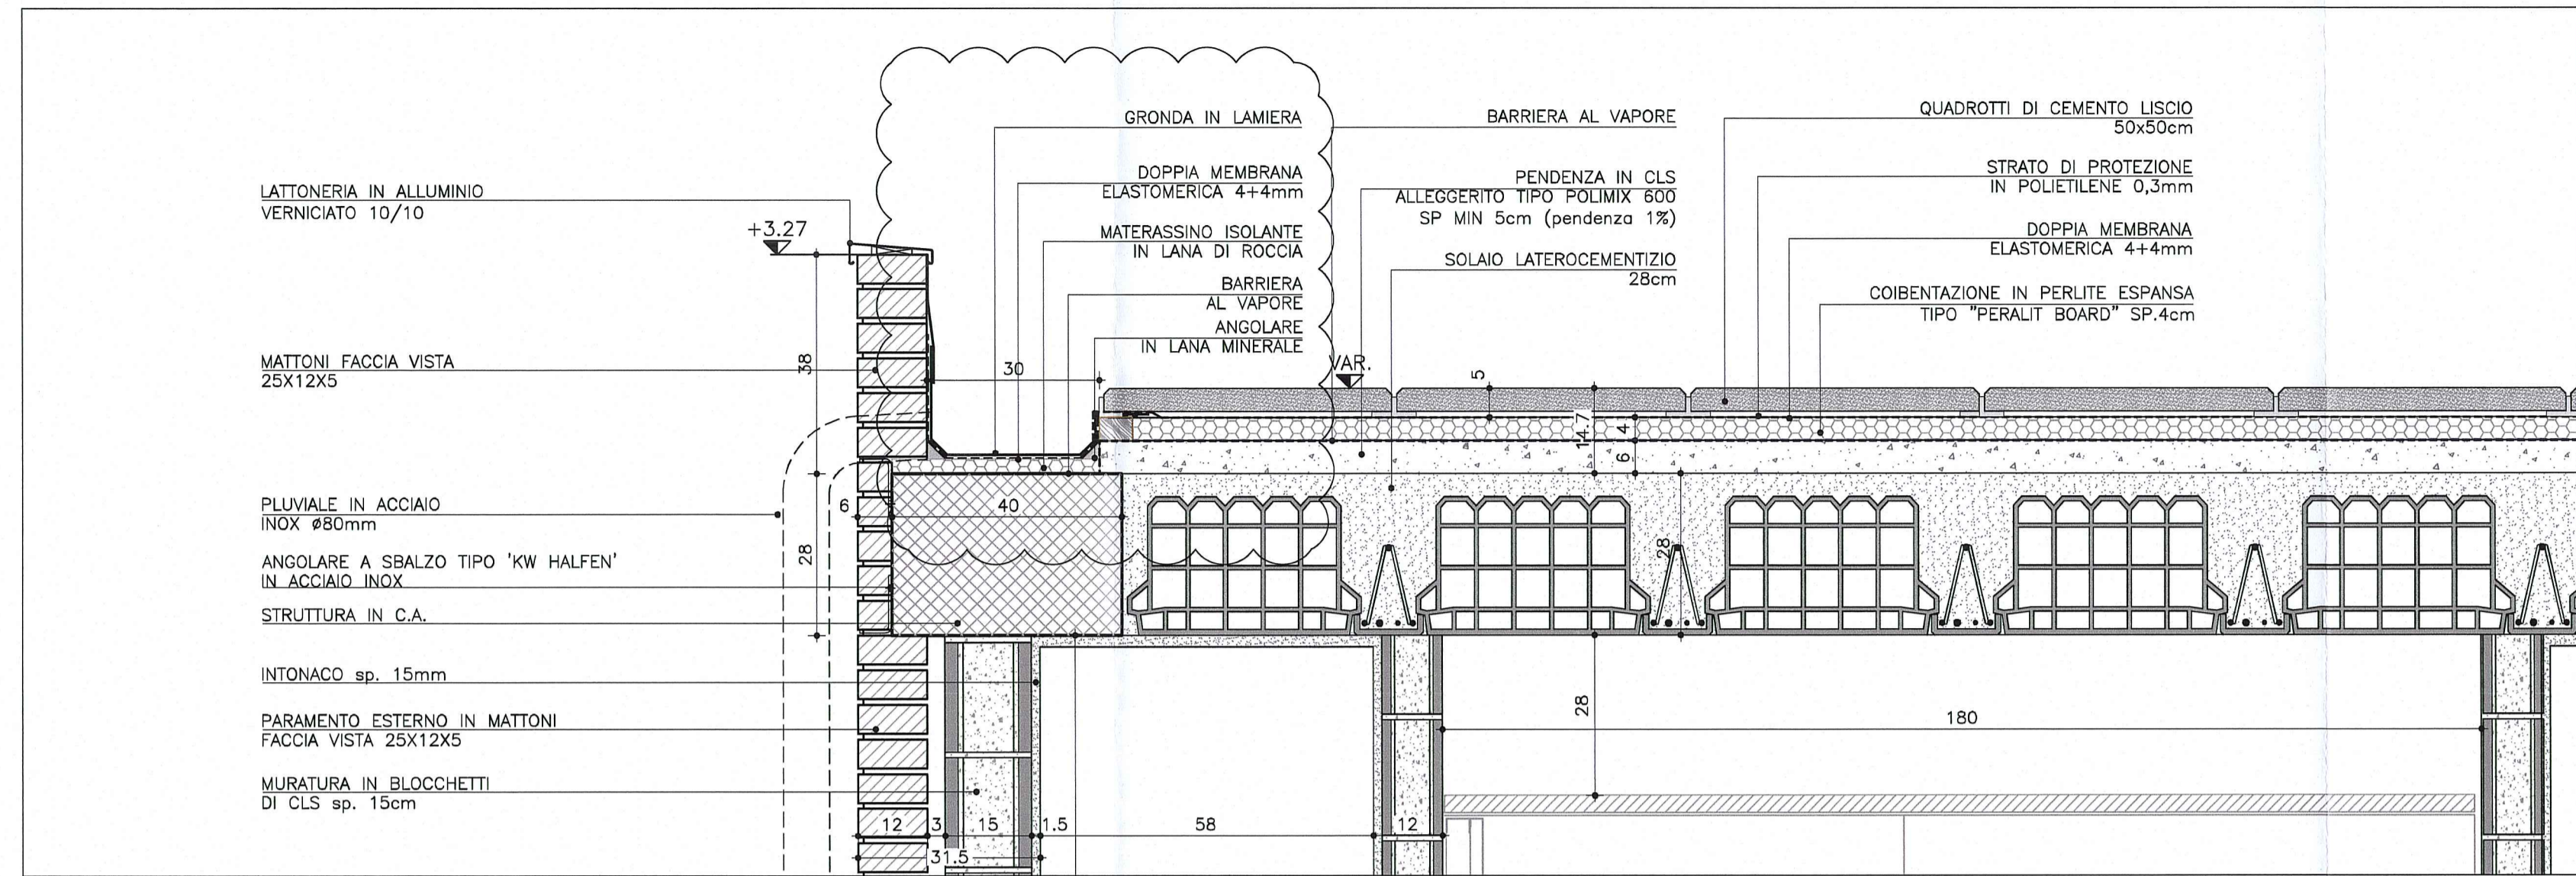

DETTAGLIO 2

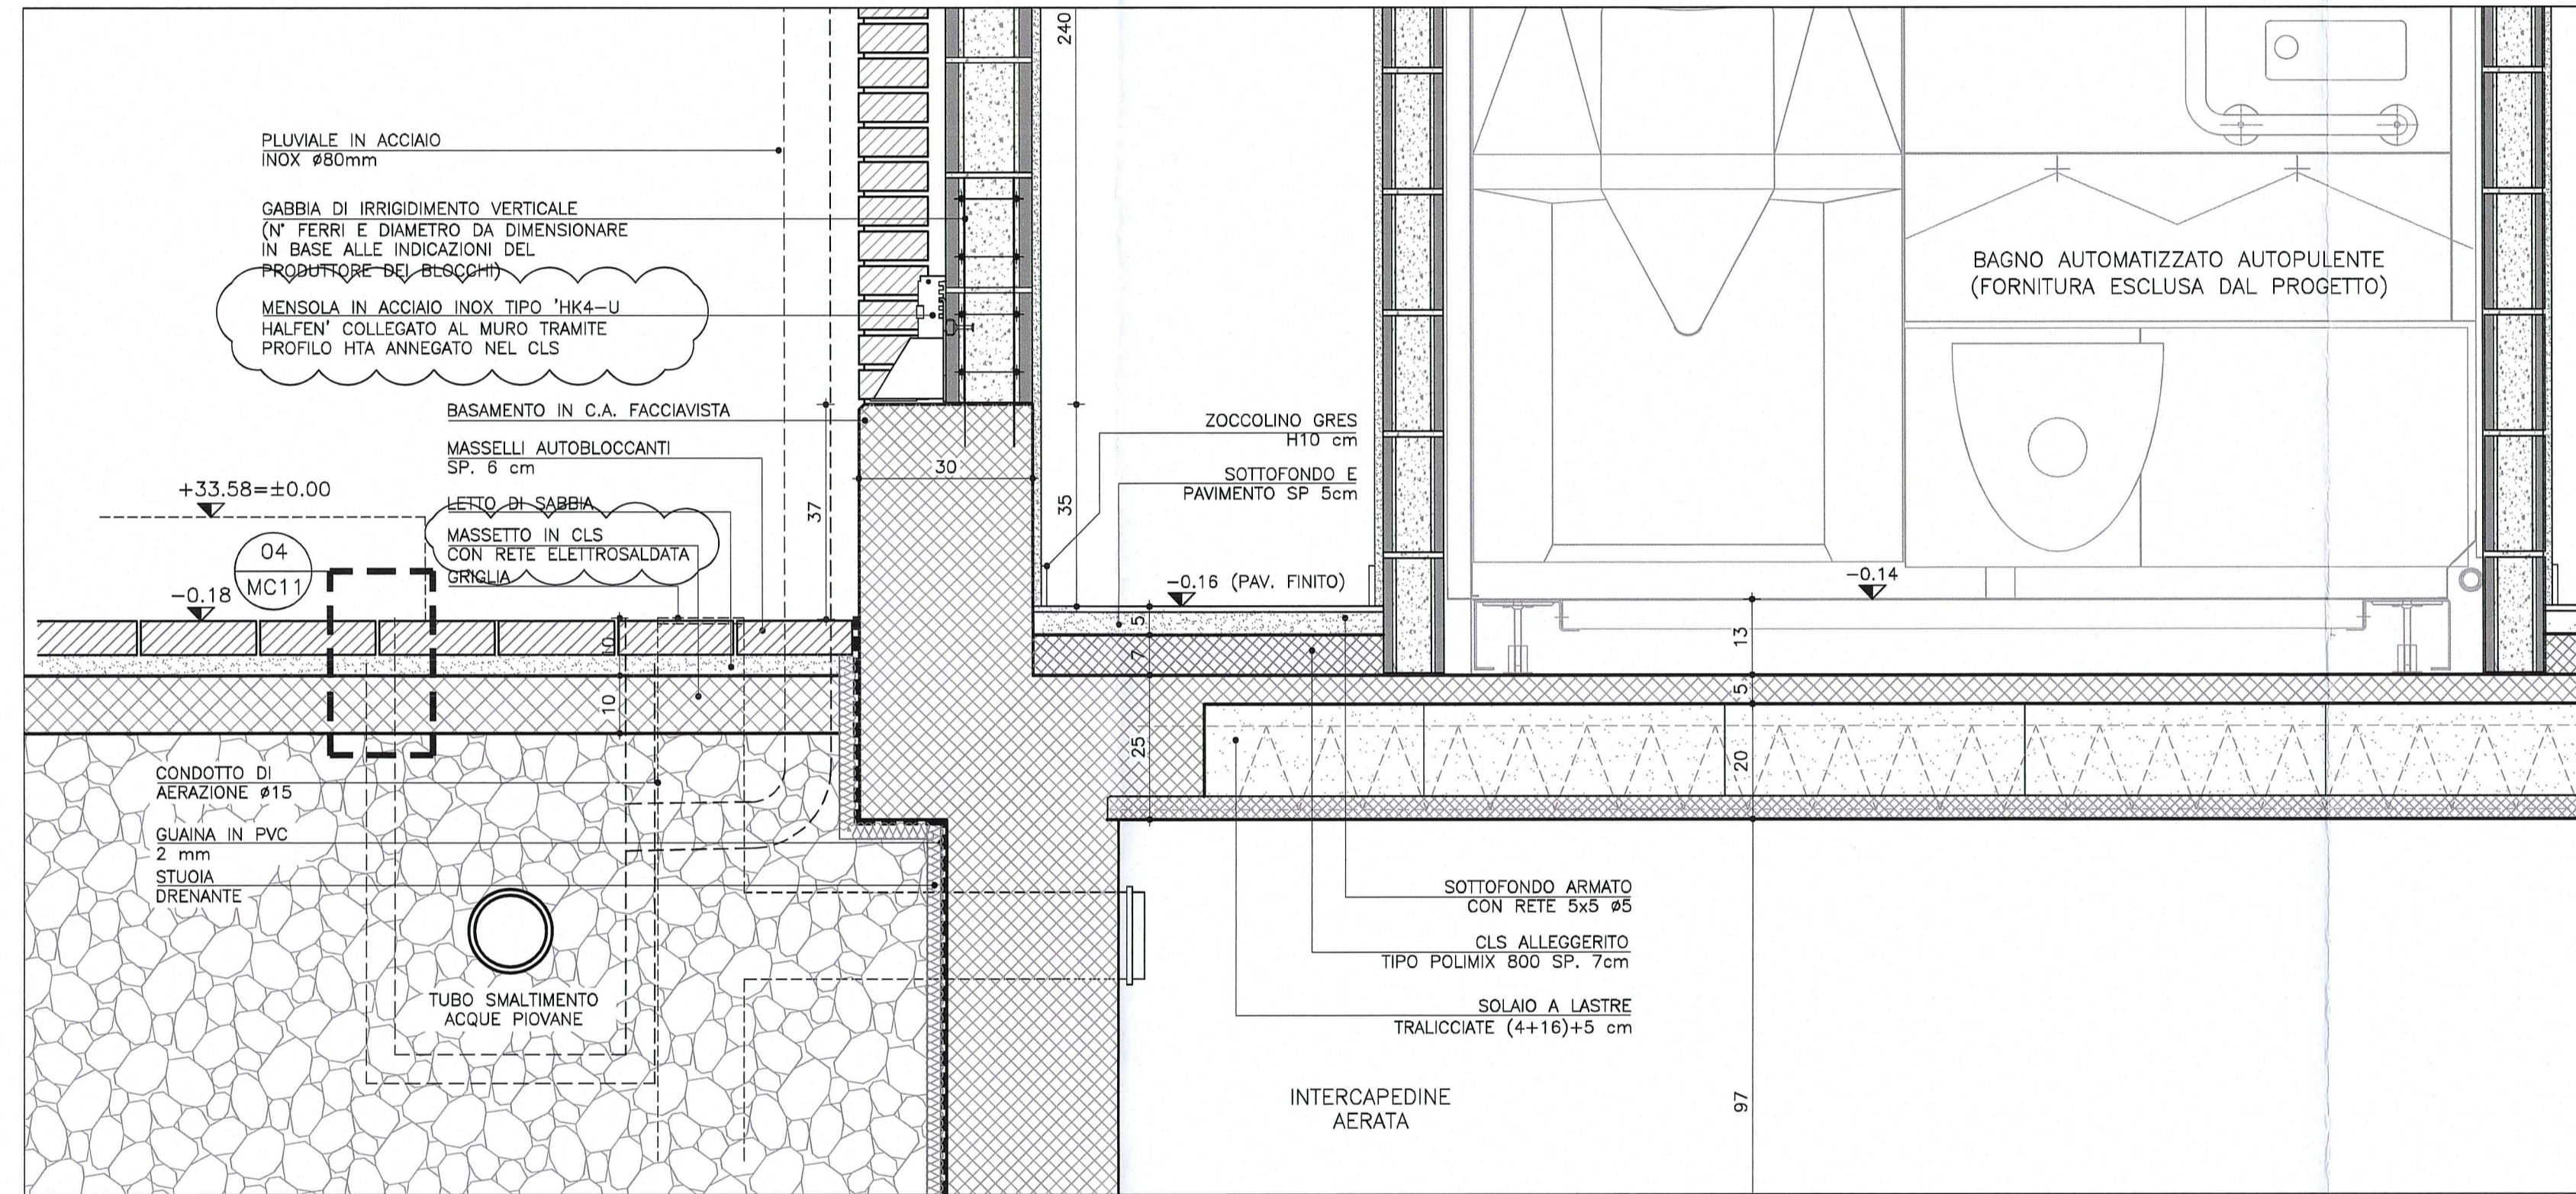


DETTAGLIO 3

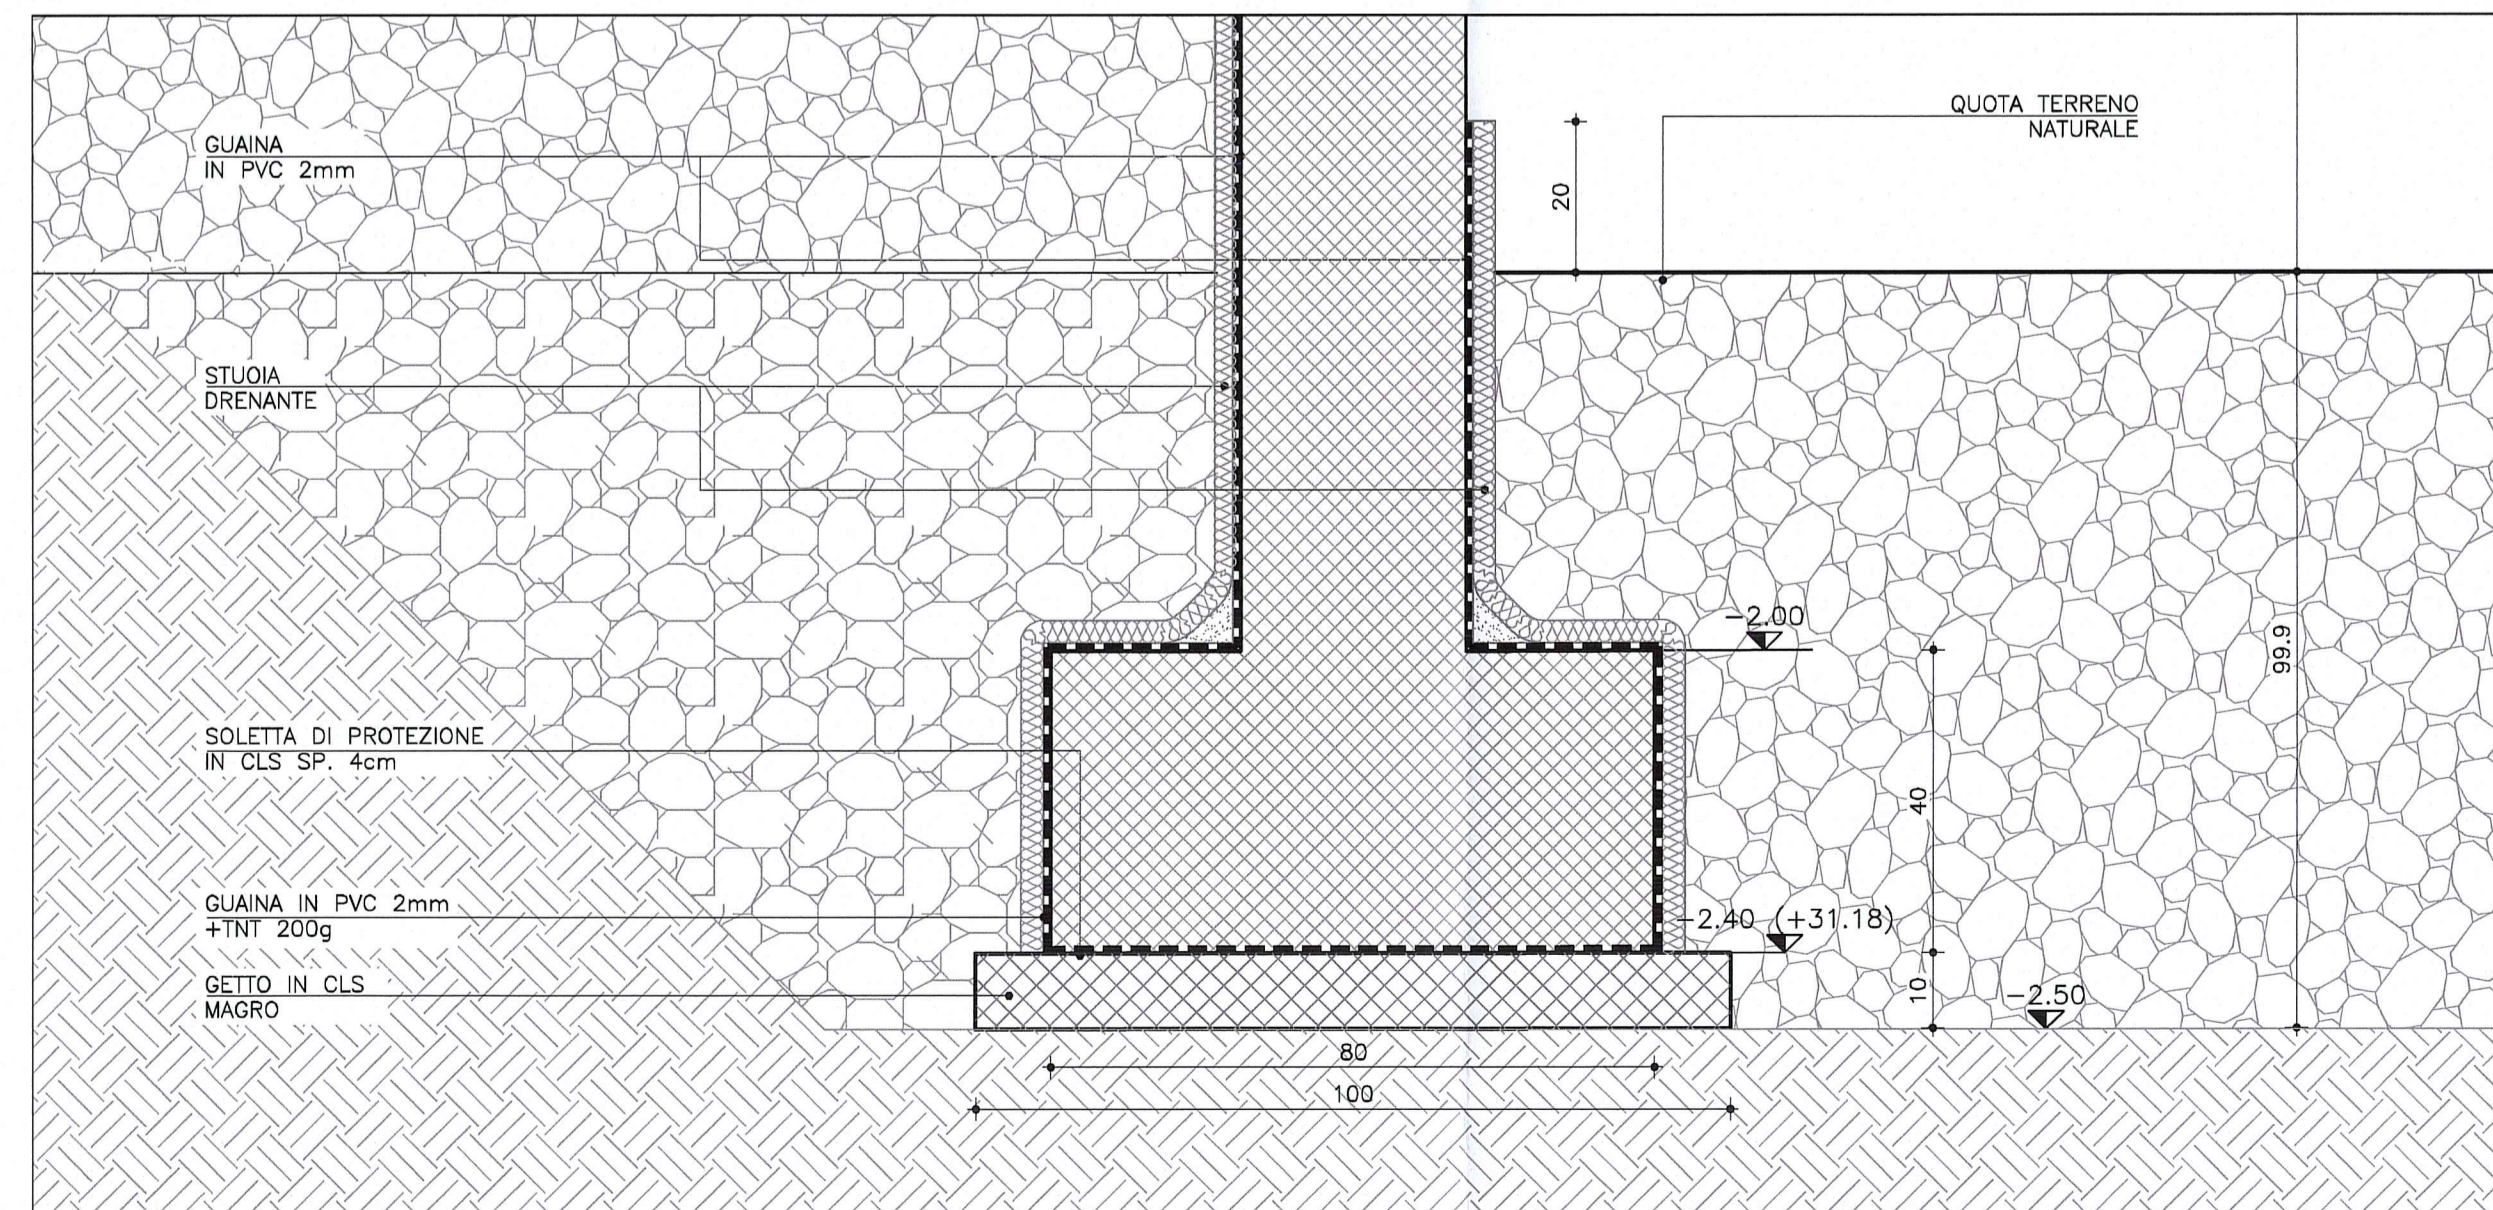

EDIFICI TIPOLOGIA E - DETTAGLI MURATURE ESTERNE

Scala 1:10

DETTAGLIO 4 - Scala 1:5

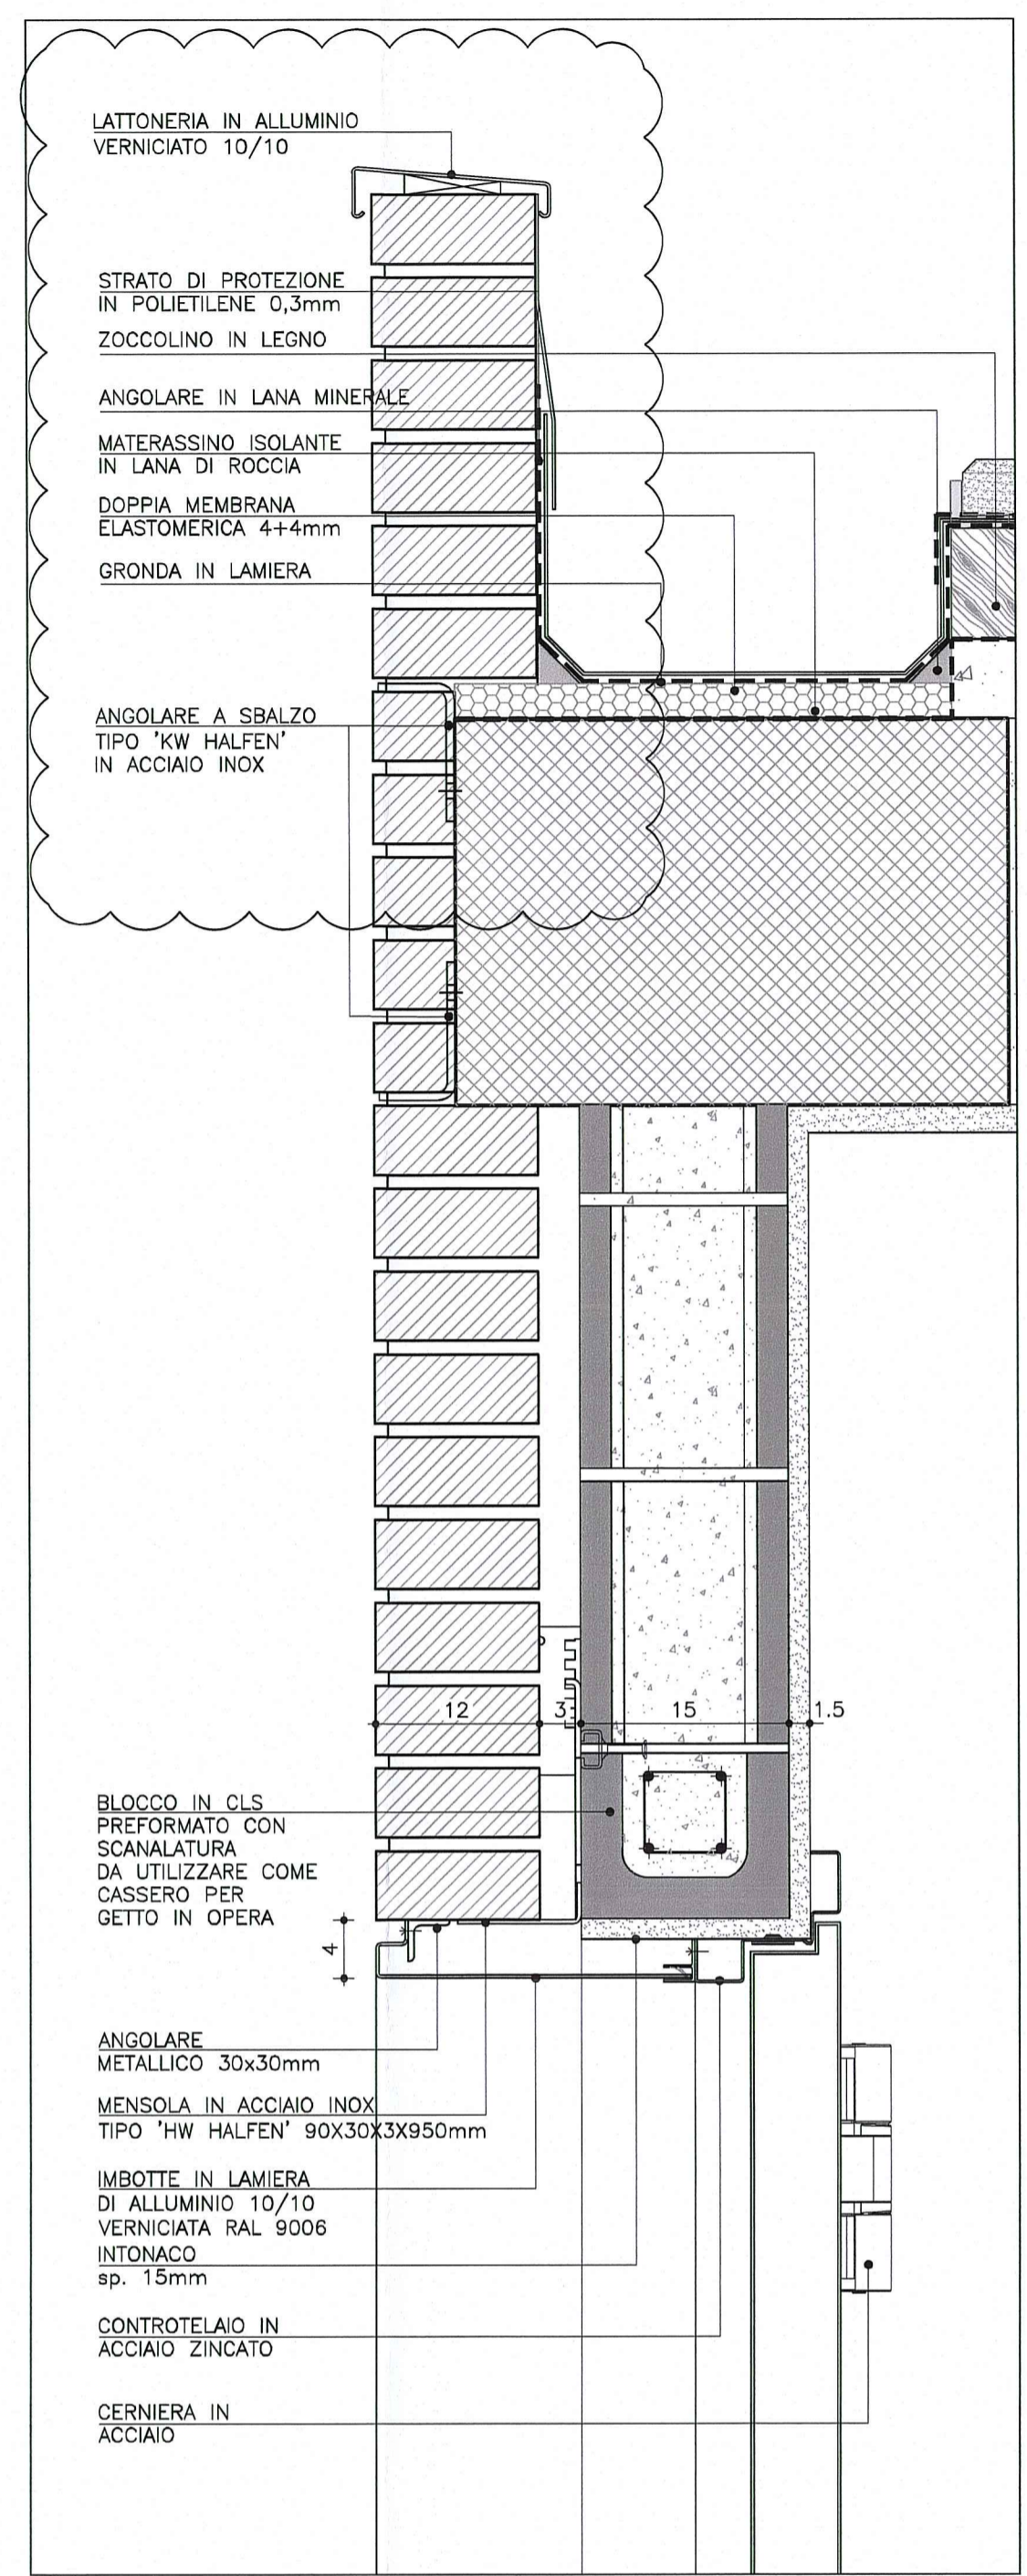

BOCCHETTONE DI SCARICO - Scala 1:10

NOTE

Identificazione disegno: XX/XXXX numero elaborato / XX/XXXX numero elaborato

PROSPETTI / SEZIONI


ABACO FINITURE: Numero locale

Destinazione d'uso	SPOGLIATOIO						
Area locale	0,00 mq	F	S				
Altezza soffitto o controsoffitto	Hs/c 0,00	R	Z				

PLUVIALI

N.B. Le quote riportate nei disegni fanno riferimento ad una quota ± 0,00 corrispondente alla quota altimetrica assoluta +33,58m s.l.m.
 N.B. Per le aree esterne si vedano le tavole RAA1EVS/AE01APL013 e successive
 N.B. Tipologia muri e infissi si vede le tavole con tipologia documento MC
 N.B. per maggiori informazioni sullo smaltimento acque si vedano le tavole degli impianti

LEGENDA

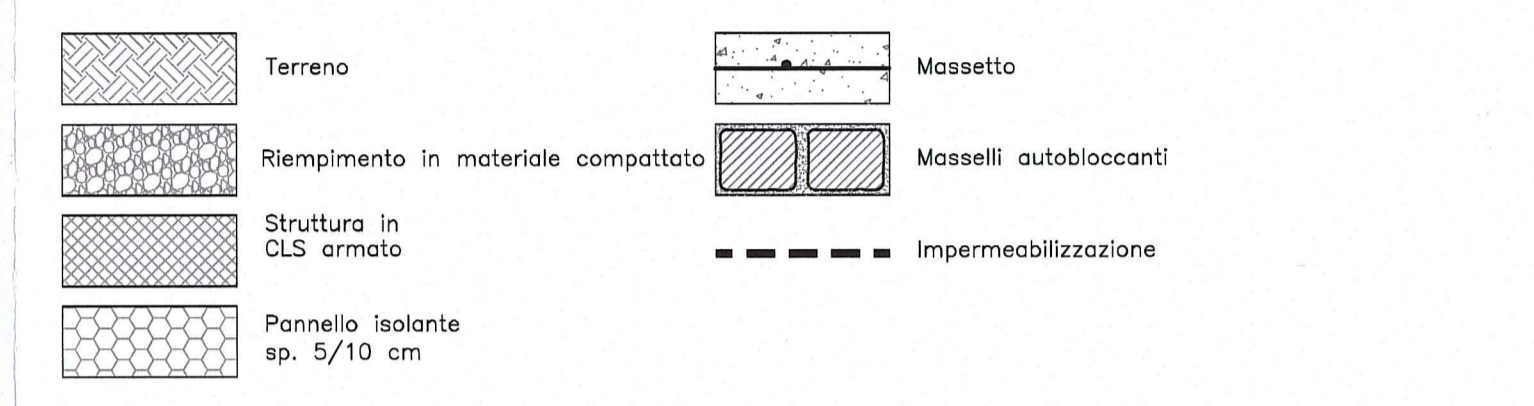

DESCRIZIONE DELLA MODIFICA:
 INSERITE E CORRETTE INDICAZIONI NEI PARTICOLARI

Committente:

AUTOCAMIONALE DELLA CISA S.p.A.
 Via Camboara 26/A - Frazione Ponte Taro - 43015 NOCETO (PR)

Impresa Esecutrice:

PIZZAROTTI
 FONDATA NEL 1910

**AUTOSTRADA DELLA CISA A15
 RACCORDO AUTOSTRADALE A15/A22
 CORRIDOIO PLURIMODALE TIRRENO-BRENNERO
 RACCORDO AUTOSTRADALE FRA L' AUTOSTRADA DELLA CISA-FONTEVIVO (PR)
 E L' AUTOSTRADA DEL BRENNERO-NOGAROLE ROCCA (VR). I LOTTO.**
 C.U.P. G61B0400060008 C.I.G. 307068161E

PROGETTO ESECUTIVO

AUTOCAMIONALE DELLA CISA S.p.A.
 Il Direttore Tecnico: Il Responsabile del Procedimento: Il Presidente:

IMPRESA PIZZAROTTI & C. S.p.A.
 Il Direttore Tecnico: *Don. Ing. Luca Bondanelli*
 Il Geologo: NA

PROGETTAZIONE DI:

PIZZAROTTI
 FONDATA NEL 1910
 Il Progettista:
 Ing. Giovanni Piazza
 Ordine degli Ingegneri della Provincia di Roma n. A-27296
 Coordinatore per la Sicurezza in fase di Progettazione:
 Ing. Giovanni Maria Cepparotti
 Ordine degli Ingegneri della Provincia di Viterbo n. 392

A.T.I.: **idroesse engineering**, **ROCK SOIL S.p.A.**, **VIA**
 Consulenza specialistica a cura di:
 NA
 Progettista Responsabile Integrazione Prestazioni Specialistiche:
 Impresa Pizzarotti & C. S.p.A.
 Ing. Pietro Mazzoli
 Ordine degli Ingegneri della Provincia di Roma n. 821

Titolo Elaborato:
**Svincoli ed autostazioni o aree di servizio
 Autostazione Treccani - Terre Verdiane
 Edificio E: "servizi igienici": particolari costruttivi**
 Data Emissione Progetto:
 18/03/2014
 Scala:
 1:10

NUM. IDENTIFICATIVO	COEFF. COMMESSA	LOTTO	FASE	ENTE	AMBITO	CAT. OPERA	NUM. OPERA	PARTE OPERA	TIPO DOC.	NUM. PROG. DOC.	REVISIONE
	RAAA	1	E	V	SA	EA	01	A	PC	007	B

Rev.	Data	DESCRIZIONE REVISIONE	Redatto	Controllo	Approvato
B	09/04/2015	REVISIONE A SEGUITO ISTRUTTORIA A15 Novembre 2014	M.ROVAGNA	G.PIAZZA	MAZZOLI
A	27/06/2014	RIEMMISSIONE PROGETTO ESECUTIVO	M.ROVAGNA	G.PIAZZA	MAZZOLI