DESCRIZIONE DELLA MODIFICA:
Inserite lunghezze delle sovrapposizioni;
Inseriti particolari waterstop

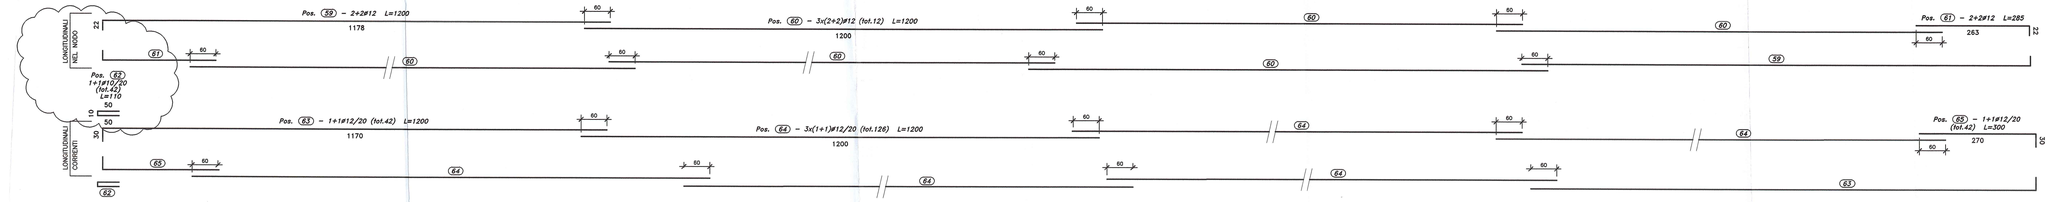

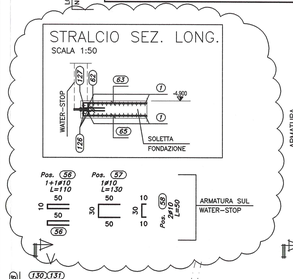

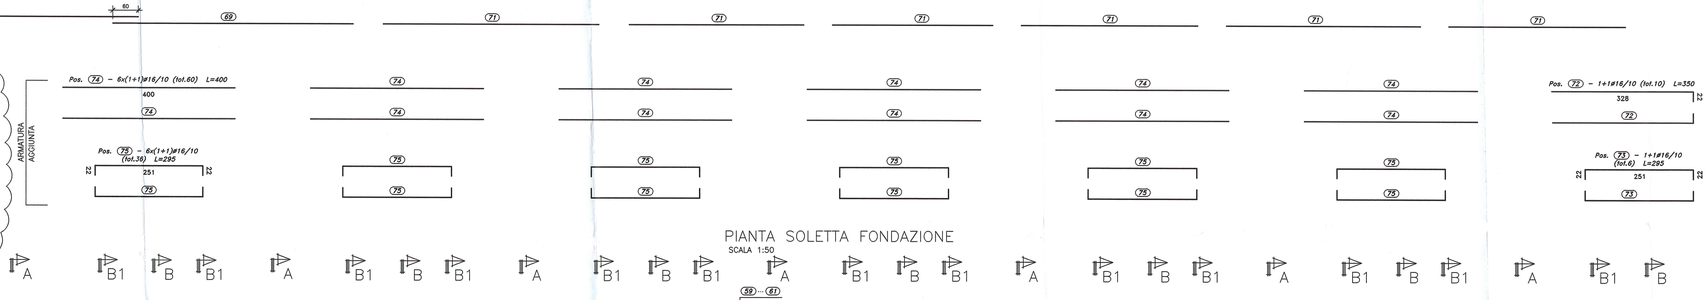

PIANTA SOLETTA FONDAZIONE
SCALA 1:50

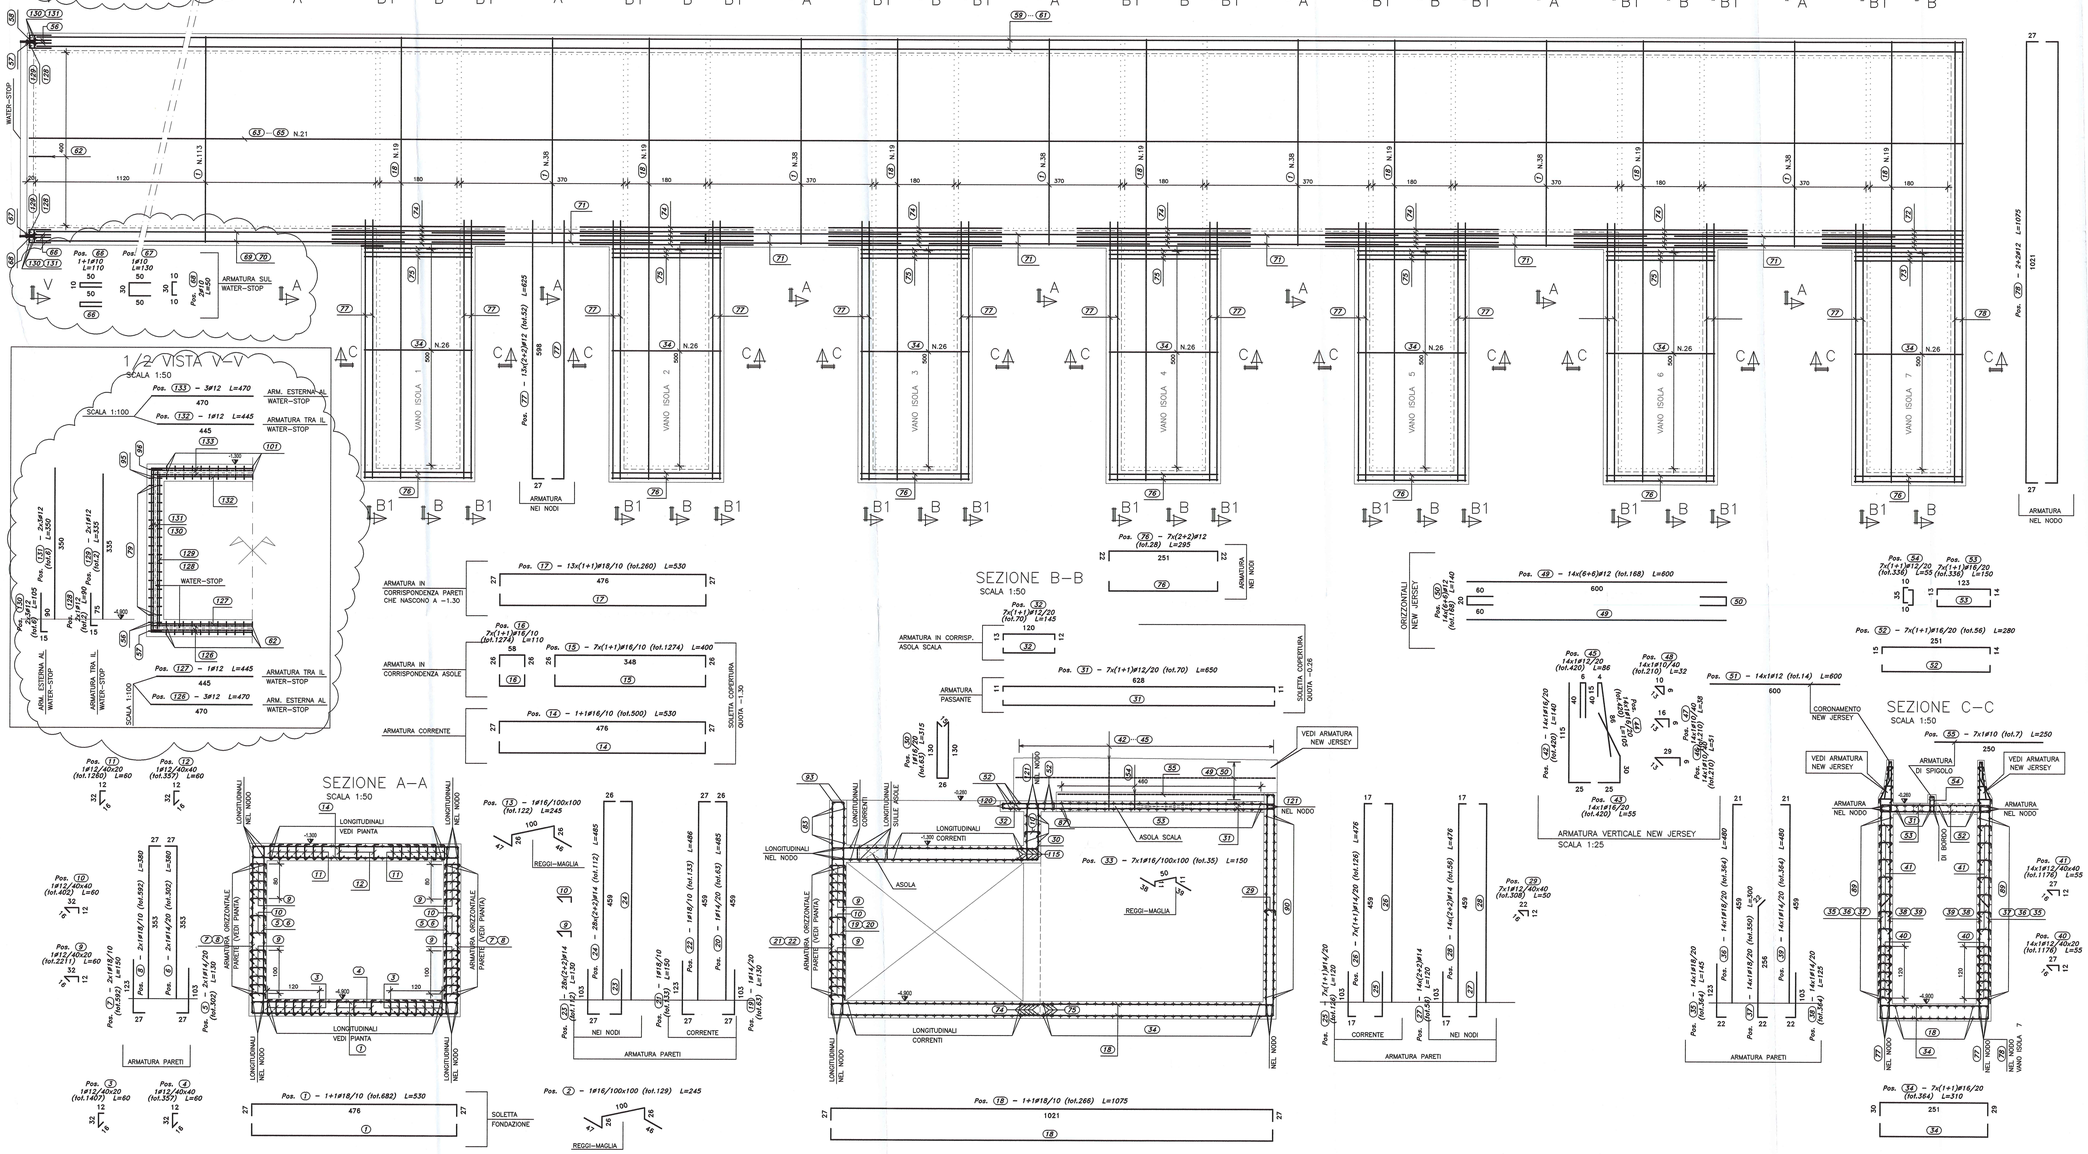

DOCUMENTI DI RIFERIMENTO

DESCRIZIONE	CODIFICA
CARATTERISTICHE DEI MATERIALI E SPECIFICHE TECNICHE	RAAA1EVSAEA01SSP001.dwg

Committente:

AUTOCAMIONALE DELLA CISA S.P.A.
Via Camboara 26/A - Frazione Ponte Taro - 43015 NOCETO (PR)

Impresa Esecutrice:

PIZZAROTTI
FONDATA NEL 1910

AUTOSTRADA DELLA CISA A15
RACCORDO AUTOSTRADALE A15/A22
CORRIDOIO PLURIMODALE TIRRENO-BRENNERO
RACCORDO AUTOSTRADALE FRA L' AUTOSTRADA DELLA CISA-FONTEVIVO (PR)
E L' AUTOSTRADA DEL BRENNERO-NOGAROLE ROCCA (VR). 1 LOTTO.

C.U.P. G61B04000060008 | C.I.G. 307068161E

PROGETTO ESECUTIVO

AUTOCAMIONALE DELLA CISA S.p.A.
Il Direttore TIBRE: | Il Responsabile del Procedimento: | Il Presidente:

IMPRESA PIZZAROTTI & C. S.p.A.
Il Direttore Tecnico: *Il Responsabile del Progetto* – arc. Ing. Luca Bondanelli
Il Geologo: NA

PROGETTAZIONE DI:
PIZZAROTTI FONDATA NEL 1910
A.T.I.: idroesse engineering MANAGEMENT | ROCKSOIL GEOMARKETING | ViA GEOMARKETING S.r.l.

Il Progettista:
Ing. Giovanni Pizzarotti
Ordine degli Ingegneri della Provincia di Roma n. A-27296

Coordinatore per la Sicurezza in fase di Progettazione:
Ing. Giovanni Maria Cepparotti
Ordine degli Ingegneri della Provincia di Viterbo n. 392

Consulenza specialistica a cura di: NA

Progettista Responsabile Integrazione Prestazioni Specialistiche:
Impresa Pizzarotti & C. S.p.A. – Arch. Paolo MAZZOLI
Ing. Pietro Mazzola
Ordine degli Ingegneri della Provincia di Parma n. 1267

Titolo Elaborato:
Svincoli ed autostazioni o aree di servizio
Autostazione Trecasali -Terre Verdiane
Porta di esazione e cunicolo interrato:
Armature 1/3

Data Emissione Progetto: 18/03/2014
Scala: 1:50/1:20

Identif. Elaborato:

N.RO IDENTIFICATIVO	CODICE COMMESSA	LOTTO	FASE	ENTE	AMBITO	CAT. OPERA	N.RO OPERA	PARTE OPERA	TIPO DOC.	N.RO PROGR. DOC.	REVISIONE
	RAAA	1	E	V	SA	EA	01	S	AR	021	B

Rev.	Data	DESCRIZIONE REVISIONE	Redatto	Controllato	Approvato
B	31/03/2015	REVISIONE A SEGUITO ISTRUTTORIA A15 Novembre 2014	M. ROSSI	G. PIAZZA	MAZZOLI
A	20/06/2014	EMISSIONE PROGETTO ESECUTIVO	M. ROSSI	G. PIAZZA	MAZZOLI

IL PRESENTE DISEGNO NON PUÒ ESSERE COPIATO, RIPRODOTTO O ESIBITO A TERZI, NON IL CONSENSO SCRITTO DELLA AUTOCAMIONALE DELLA CISA S.p.A. CHE VIOLERÀ OGNI DIRITTO RISERVATO A NORMA DI LEGGE.
THIS DRAWING MAY NOT BE COPIED, REPRODUCED OR PRESENTED, EVEN IN PART OR IN ITS CONTENTS, WITHOUT THE WRITTEN PERMISSION OF AUTOCAMIONALE DELLA CISA S.p.A., UNAUTHORIZED USE WILL BE PROSECUTED BY LAW.