DESCRIZIONE DELLA MODIFICA:
Inserite lunghezze delle sovrapposizioni;
Inseriti particolari waterstop

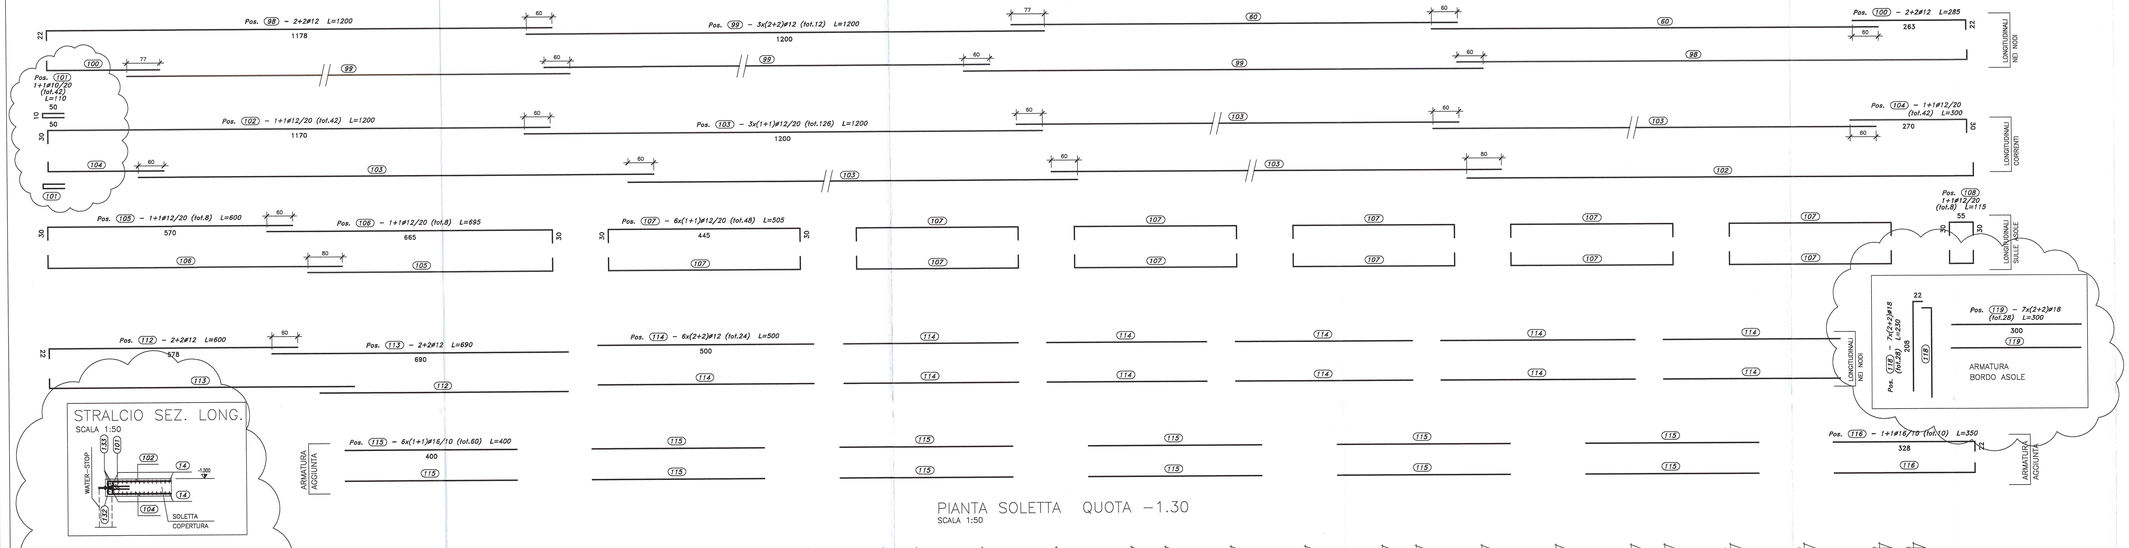

DOCUMENTI DI RIFERIMENTO	
DESCRIZIONE	CODIFICA
CARATTERISTICHE DEI MATERIALI E SPECIFICHE TECNICHE	RAAA1EVSAEA01SSP001.dwg

Committente:

AUTOCAMIONALE DELLA CISA S.P.A.
Via Camboara 26/A - Frazione Ponte Taro - 43015 NOCETO (PR)

Impresa Esecutrice:

PIZZAROTTI FONDATA NEL 1910

AUTOSTRADA DELLA CISA A15
RACCORDO AUTOSTRADALE A15/A22
CORRIDOIO PLURIMODALE TIRRENO-BRENNERO
RACCORDO AUTOSTRADALE FRA L'AUTOSTRADA DELLA CISA-FONTEVIVO (PR)
E L'AUTOSTRADA DEL BRENNERO-NOGAROLE ROCCA (VR). 1 LOTTO.

C.U.P. G61B04000060008 | C.I.G. 307681E1E

PROGETTO ESECUTIVO

AUTOCAMIONALE DELLA CISA S.p.A.
Il Direttore Tecnico: Ing. Luca Pedrabissi
Il Responsabile del Procedimento:
Il Presidente:

IMPRESA PIZZAROTTI & C. S.p.A.
Il Direttore Tecnico:
Il Geologo: NA

PROGETTAZIONE DI:
PIZZAROTTI FONDATA NEL 1910
A.T.I.: idroesse engineering MANDATARIA | ROCKSOIL S.p.A. MANDANTE | ViA S.r.l. MANDANTE

Il Progettista: Ing. Giovanni Pirrò, Ordine degli Ingegneri della Provincia di Roma n. A-27296
Coordinatore per la Sicurezza in fase di Progettazione: Ing. Giovanni Maria Cepparotti, Ordine degli Ingegneri della Provincia di Viterbo n. 392
Consulenza specialistica a cura di: NA
Progettista Responsabile Integrazione Prestazioni Specialistiche: Impresa Pizzarotti & C. S.p.A. Ing. Pietro Mazzoli, Ordine degli Ingegneri della Provincia di Parma n. 956

Titolo Elaborato:
Svincoli ed autostazioni o aree di servizio
Autostazione Trecasali -Terre Verdiane
Porta di esazione e cunicolo interrato:
Armature 3/3

Data Emissione Progetto: 18/03/2014
Scala: 1:50/1:20

Identif. Elaborato:

N.RO IDENTIFICATIVO	CODICE COMMESSA	LOTTO	FASE	ENTE	AMBITO	CAT. OPERA	N.RO OPERA	PARTE OPERA	TIPO DOC.	N.RO PROGR. DOC.	REVISIONE
	RAAA	1	E	V	SA	EA	01	S	AR	023	B

Rev.	Data	DESCRIZIONE REVISIONE	Redatto	Controllato	Approvato
B	31/03/2015	REVISIONE A SEGUITO ISTRUTTORIA A15 Novembre 2014	M. ROSSI	G. PIAZZA	MAZZOLI
A	20/06/2014	RIEMISSIONE PROGETTO ESECUTIVO	M. ROSSI	G. PIAZZA	MAZZOLI

L'ELABORATO RIMANE DI PROPRIETA' ESCLUSIVA DELLA CISA S.P.A. E NON PUO' ESSERE COPIATO, RIPRODOTTO O COMUNQUE UTILIZZATO SENZA AUTORIZZAZIONE SCRITTA DELLA CISA S.P.A. THE DRAWING MAY NOT BE COPIED, REPRODUCED OR PUBLISHED, EITHER IN PART OR IN ITS ENTIRETY, WITHOUT THE WRITTEN PERMISSION OF AUTOCAMIONALE DELLA CISA S.p.A. UNAUTHORIZED USE WILL BE PROSECUTED BY LAW.