



DESCRIZIONE DELLA MODIFICA:
Integrate le misure; inserite le sezioni

31.80

31.89

31.78

31.72

31.44

31.44

31.59

31.65

31.60

31.50

31.82

31.71

31.62

31.59


31.23

31.78

31.68

31.60

31.68

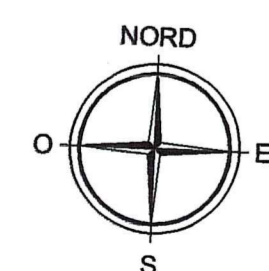

AUTOSTAZIONI TRECASALI - TERREVERDIANE
PORTA DI ESAZIONE
PIANTA FONDAZIONI

SCALA 1:200

CUNICOLO IMPIANTI EDIFICIO A1 - EDIFICIO D

EDIFICIO D

EDIFICIO A1


ASSE APPOGGI PLINTI PORTA DI ESAZIONE

CUNICOLO E VANI SCALA COLLEGAMENTO


EDIFICIO A1 - PORTA DI ESAZIONE

ASSE STRUTTURA PORTA DI ESAZIONE

ASSE APPOGGI PLINTI PORTA DI ESAZIONE

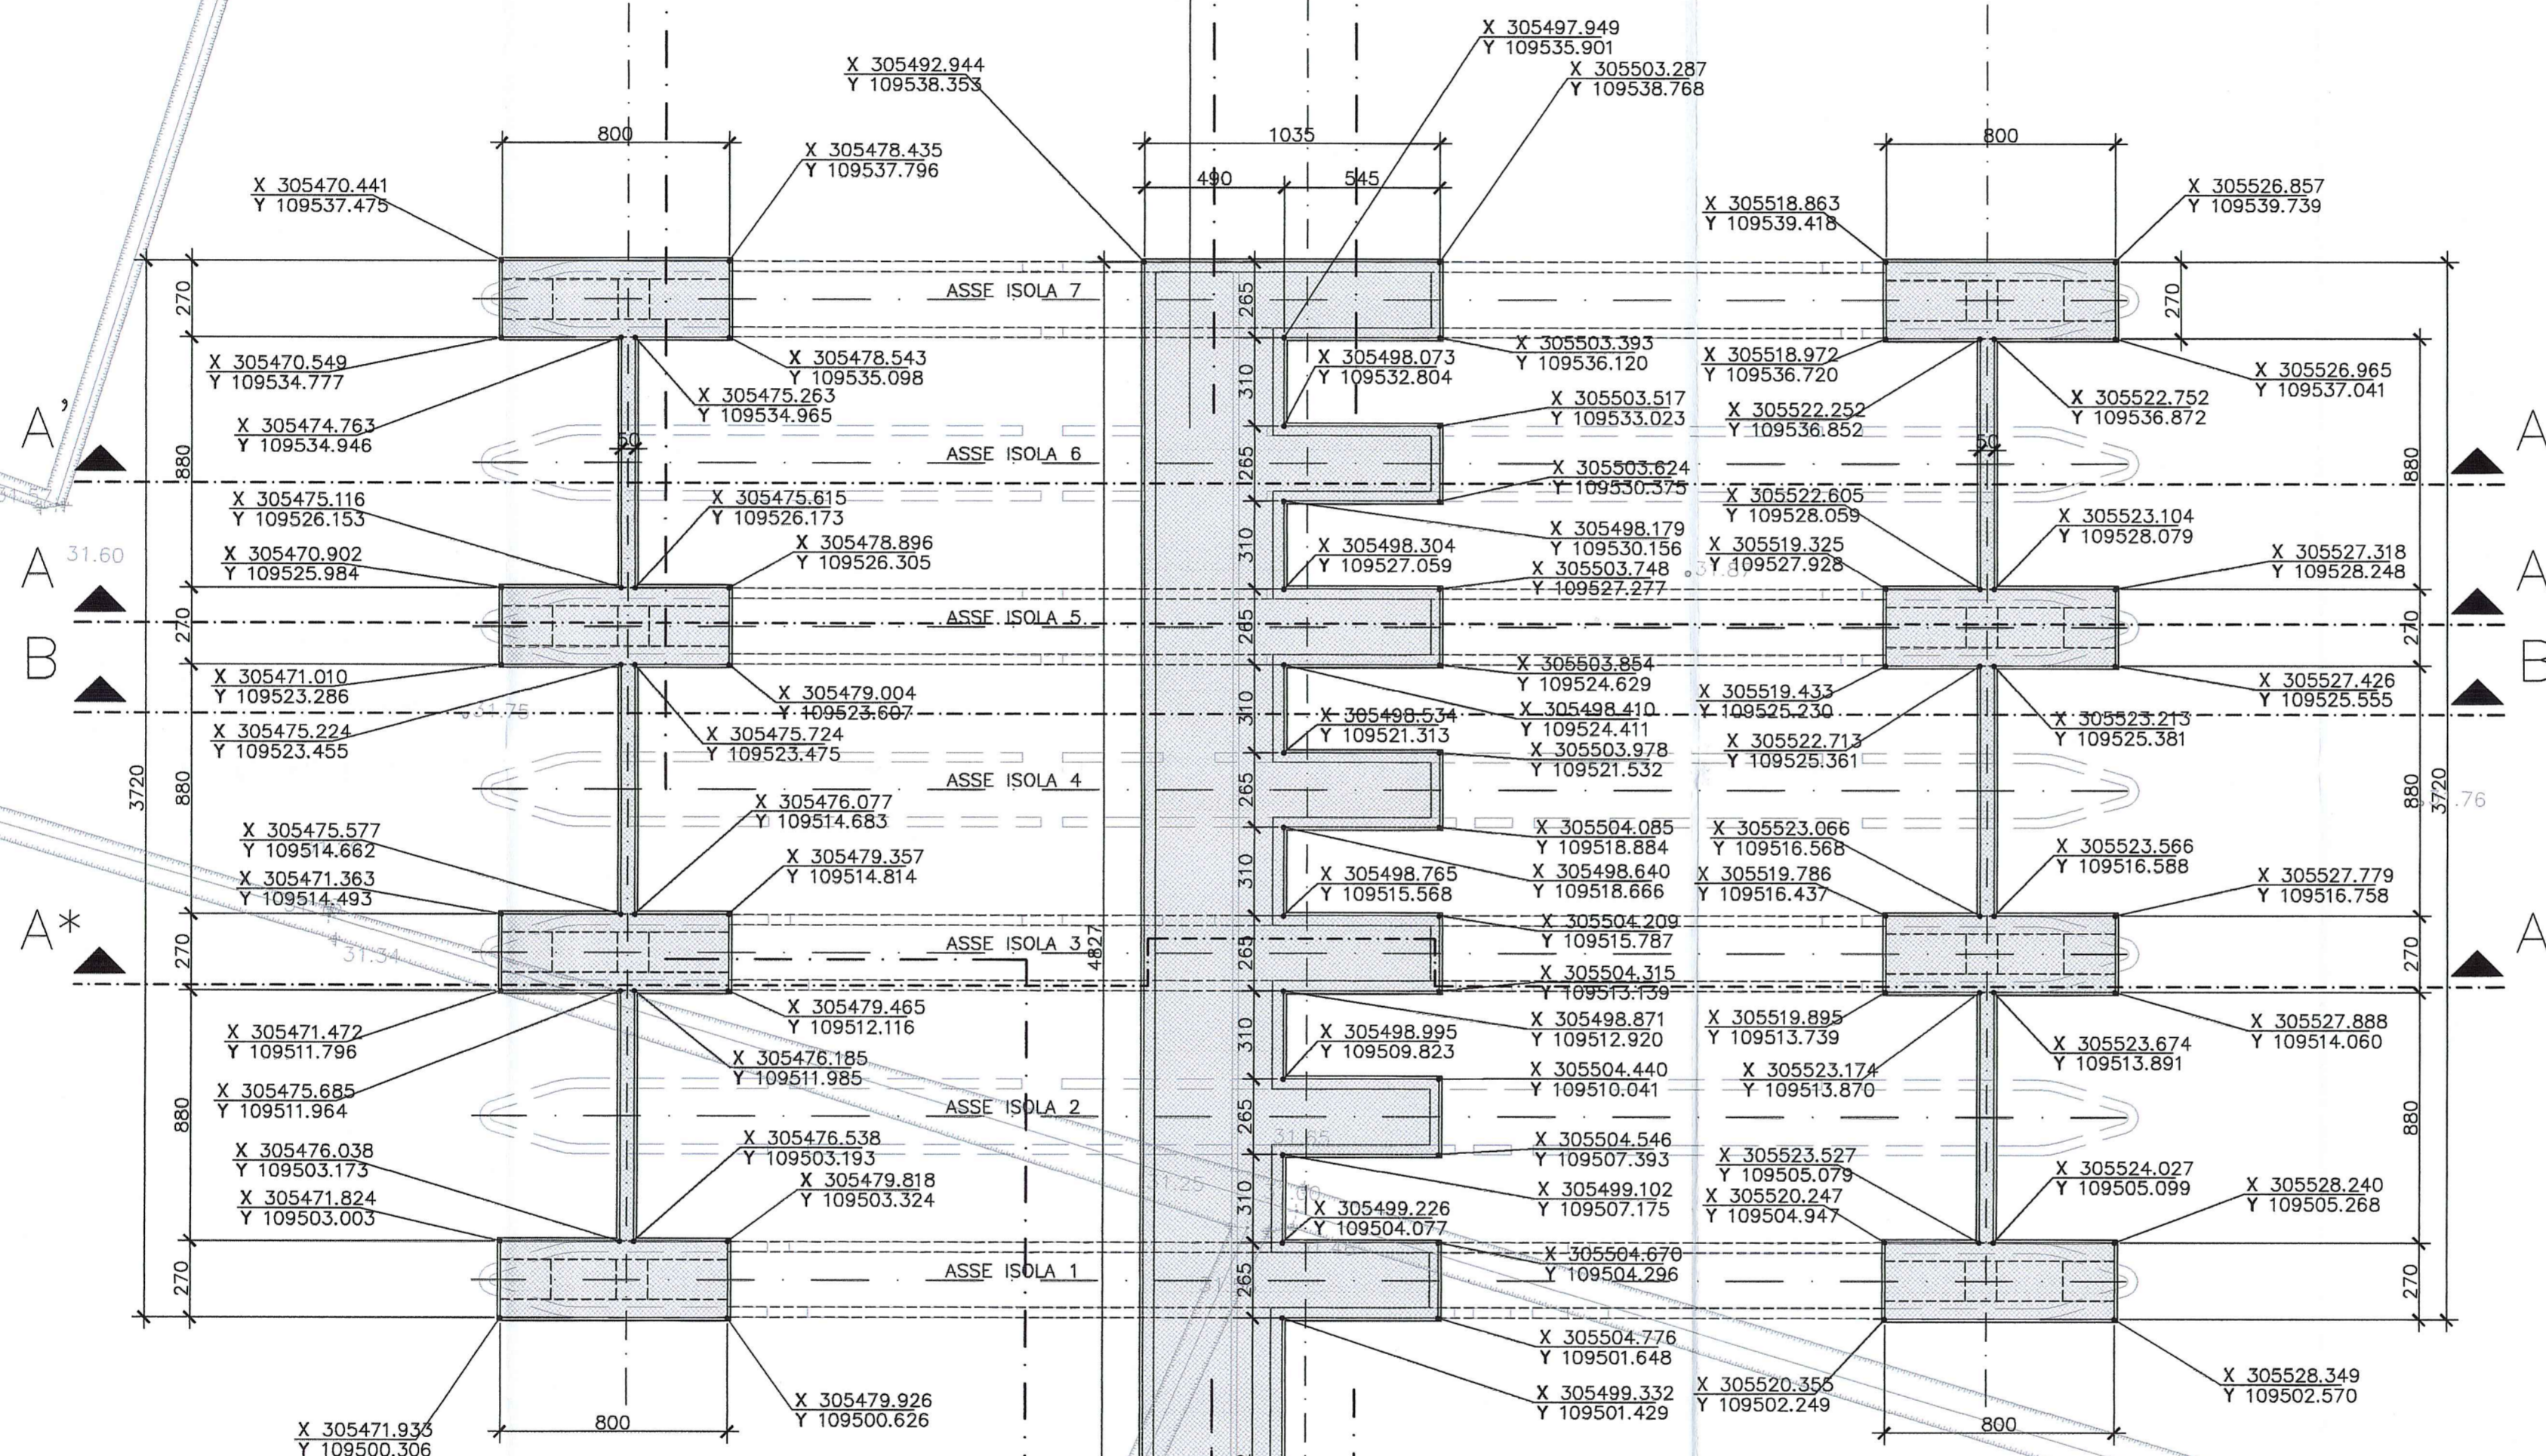

Committente:

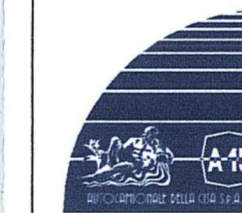

AUTOCAMIONALE DELLA CISA S.p.A.

Via Camboara 26/A - Frazione Ponte Taro - 43015 NOCETO (PR)

Impresa Esecutrice:



AUTOSTRADA DELLA CISA A15
RACCORDO AUTOSTRADALE A15/A22
CORRIDOIO PLURIMODALE TIRRENO-BRENNERO
RACCORDO AUTOSTRADALE FRA L' AUTOSTRADA DELLA CISA-FONTEVIVO (PR)
E L' AUTOSTRADA DEL BRENNERO-NOGAROLE ROCCA (VR). I LOTTO.

C.U.P. G61B0400060008

C.I.G. 307068161E

PROGETTO ESECUTIVO

AUTOCAMIONALE DELLA CISA S.p.A.

Il Direttore TIREBE:

Il Responsabile del Procedimento:

Il Presidente:

IMPRESA PIZZAROTTI & C. S.p.A.

Il Direttore Tecnico e Responsabile di Progetto:

Dott. Ing. Luca Bondanelli

Il Geologo:

NA


PROGETTAZIONE DI:



Il Progettista:

Ing. Giovanni Piazza

Ordine degli Ingegneri della Provincia di Roma n. A-27296

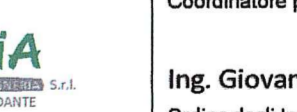

Coordinatore per la Sicurezza in fase di Progettazione:

Ing. Giovanni Maria Cepparotti

Ordine degli Ingegneri della Provincia di Viterbo n. 392

Consulenza specialistica a cura di:

NA

Progettista Responsabile, Direzione Progettazione Specialistica:

Impresa Pizzarotti & C. S.p.A.

Ing. Pietro Mazzoli

Ordine degli Ingegneri della Provincia di Parma n. 821

Titolo Elaborato:

Svincoli ed autostazioni o aree di servizio
Autostazione Trecasali - Terre Verdiane
Porta di esazione e cunicolo interrato
Pianta fondazioni

Data Emisione Progetto:

18/03/2014

Scala:

1:200

Identif. Elaborato:

NRO IDENTIFICATIVO	CODICE COMMESSA	LOTTO	FASE	ENTE	AMBITO	DATA OPERA	NRO OPERA	PARTE OPERA	TIPO DOC.	NRO PROG. DOC.	REVISIONE
	RAAA	1	E	V	SA	EA	01	S	PL	006	B

Rev.	Data	DESCRIZIONE REVISIONE	Redatto	Controllo	Approvato
B	31/03/2015	REVISIONE A SEGUITO ISTRUTTORIA A15 Novembre 2014	G. PIAZZA	G. PIAZZA	MAZZOLI
A	20/06/2014	RIEMMISSIONE PROGETTO ESECUTIVO	G. PIAZZA	G. PIAZZA	MAZZOLI

IL PRESENTE DOCUMENTO NON PUO' ESSERE COPIATO, RIPRODOTTO O ALTAMENTE PUBBLICATO, IN TUTTO O IN PARTE, SENZA IL CONSENSO SCRITTO DELL'AUTOCAMIONALE DELLA CISA S.p.A. CON ULTERIORE AUTORIZZAZIONE SANNA PERMESSO A MARCA DI LEGGE. THE DOCUMENT MAY NOT BE COPIED, REPRODUCED OR OTHERWISE PUBLISHED, EITHER IN PART OR IN ITS ENTIRETY, WITHOUT THE WRITTEN PERMISSION OF AUTOCAMIONALE DELLA CISA S.p.A. UNAUTHORIZED USE WILL BE PROSECUTED BY LAW.