




**SEZIONE C-C**  
SCALA 1:50

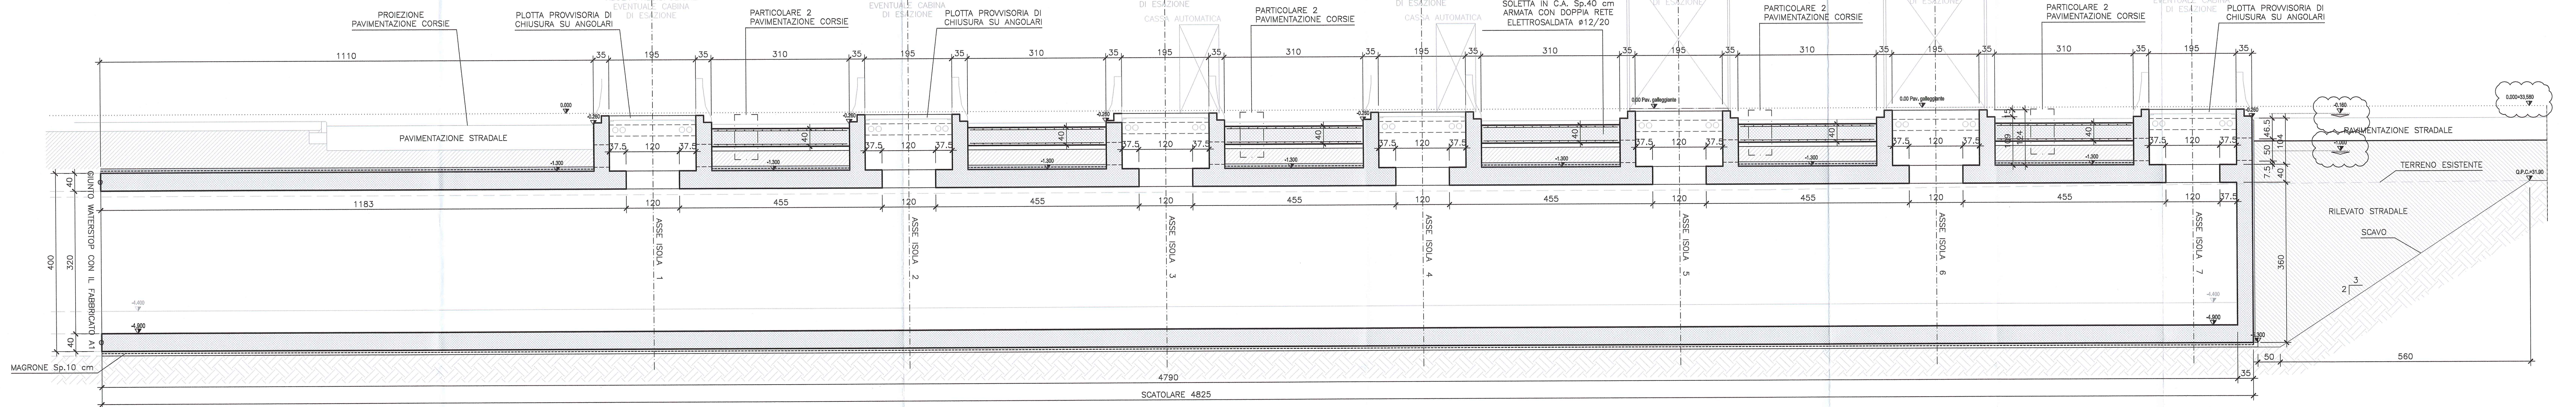


N.B.: la quota di riferimento ±0.00 corrisponde al pavimento interno della cabina di esazione, posta a +33.58m s.l.m..

RILEVATO STRADALE IN MATERIALE GRANULARE DI CARATTERISTICHE BONEE A RILEVATO STRADALE. COSTIPATO PER STRATI DI Sp.≤30 cm


**SEZIONE C'-C'**  
SCALA 1:50

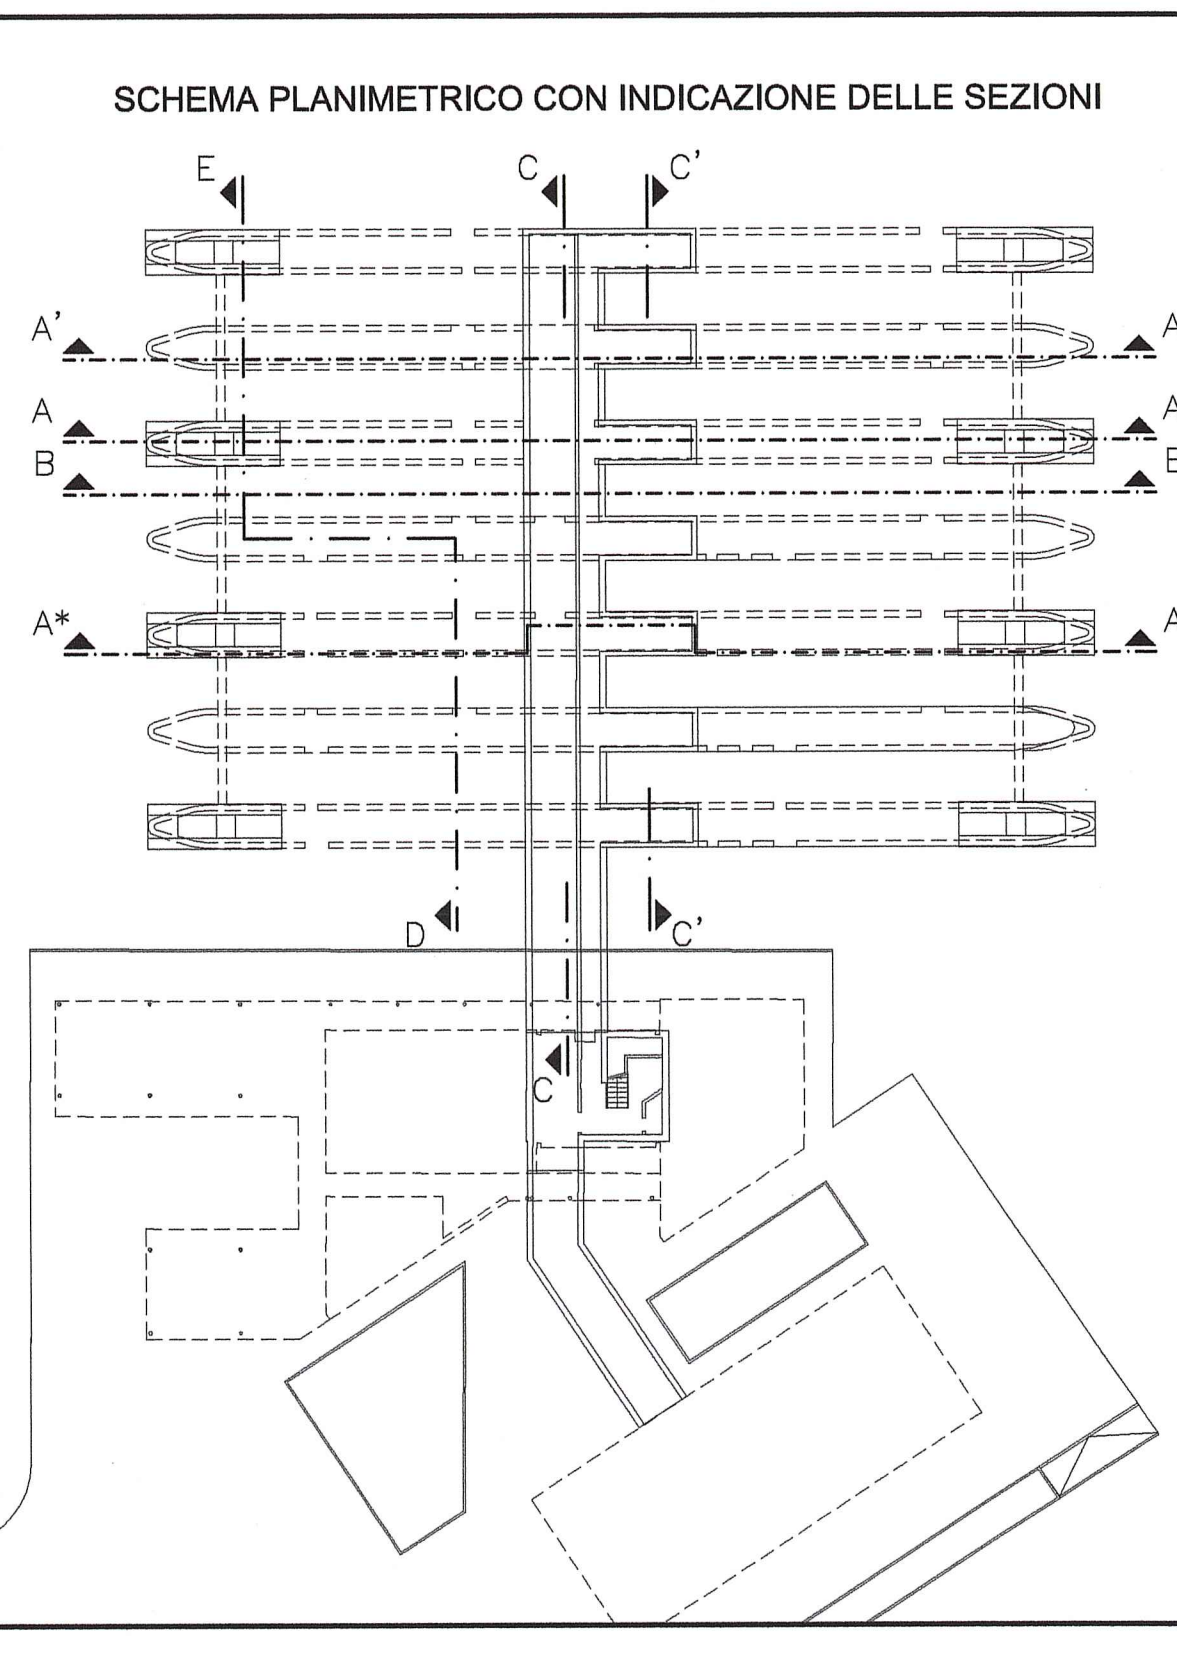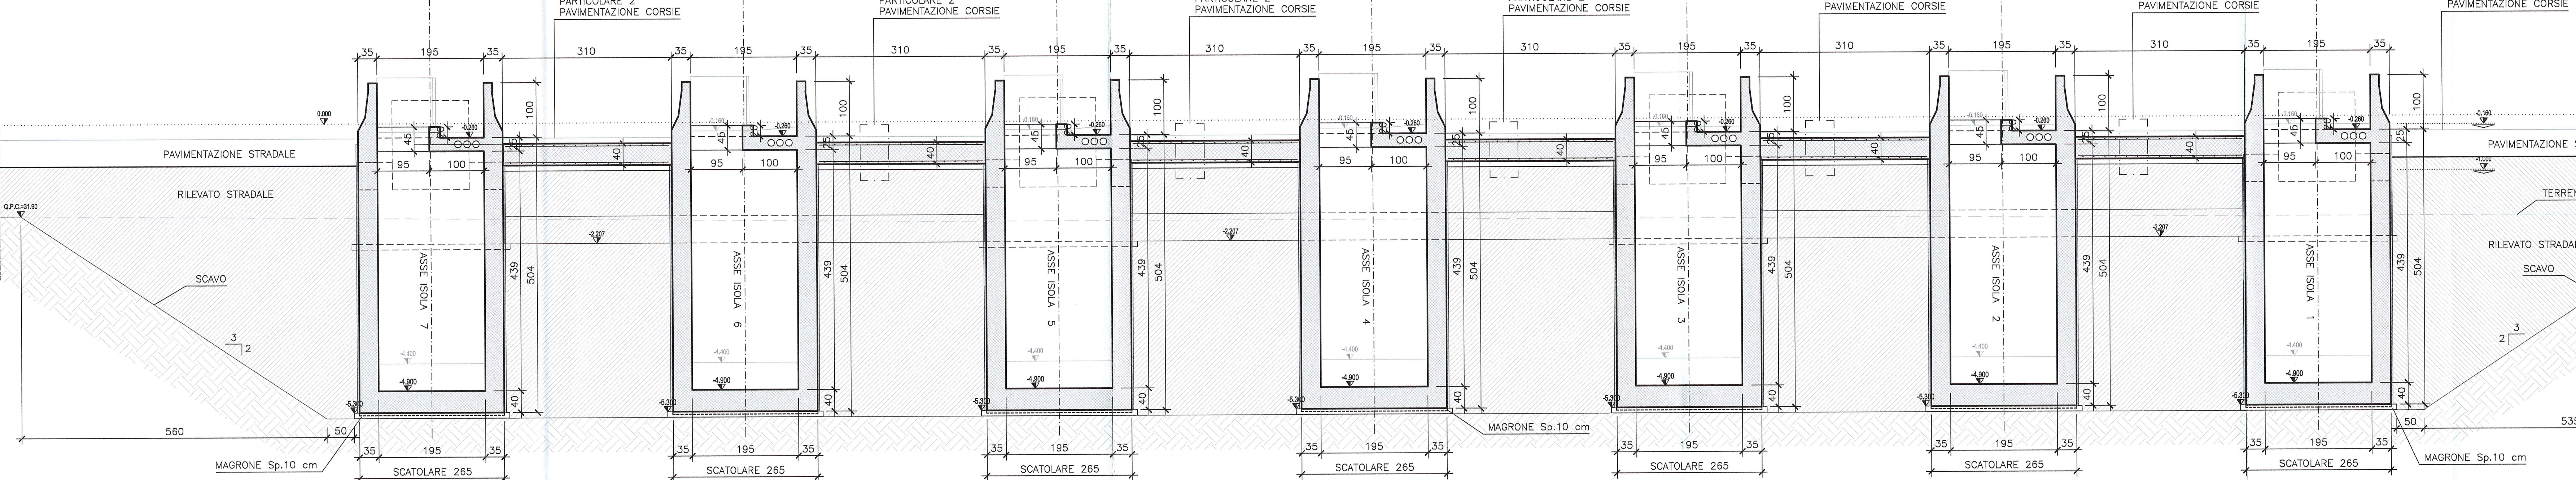

**SEZIONE D-D**  
SCALA 1:50

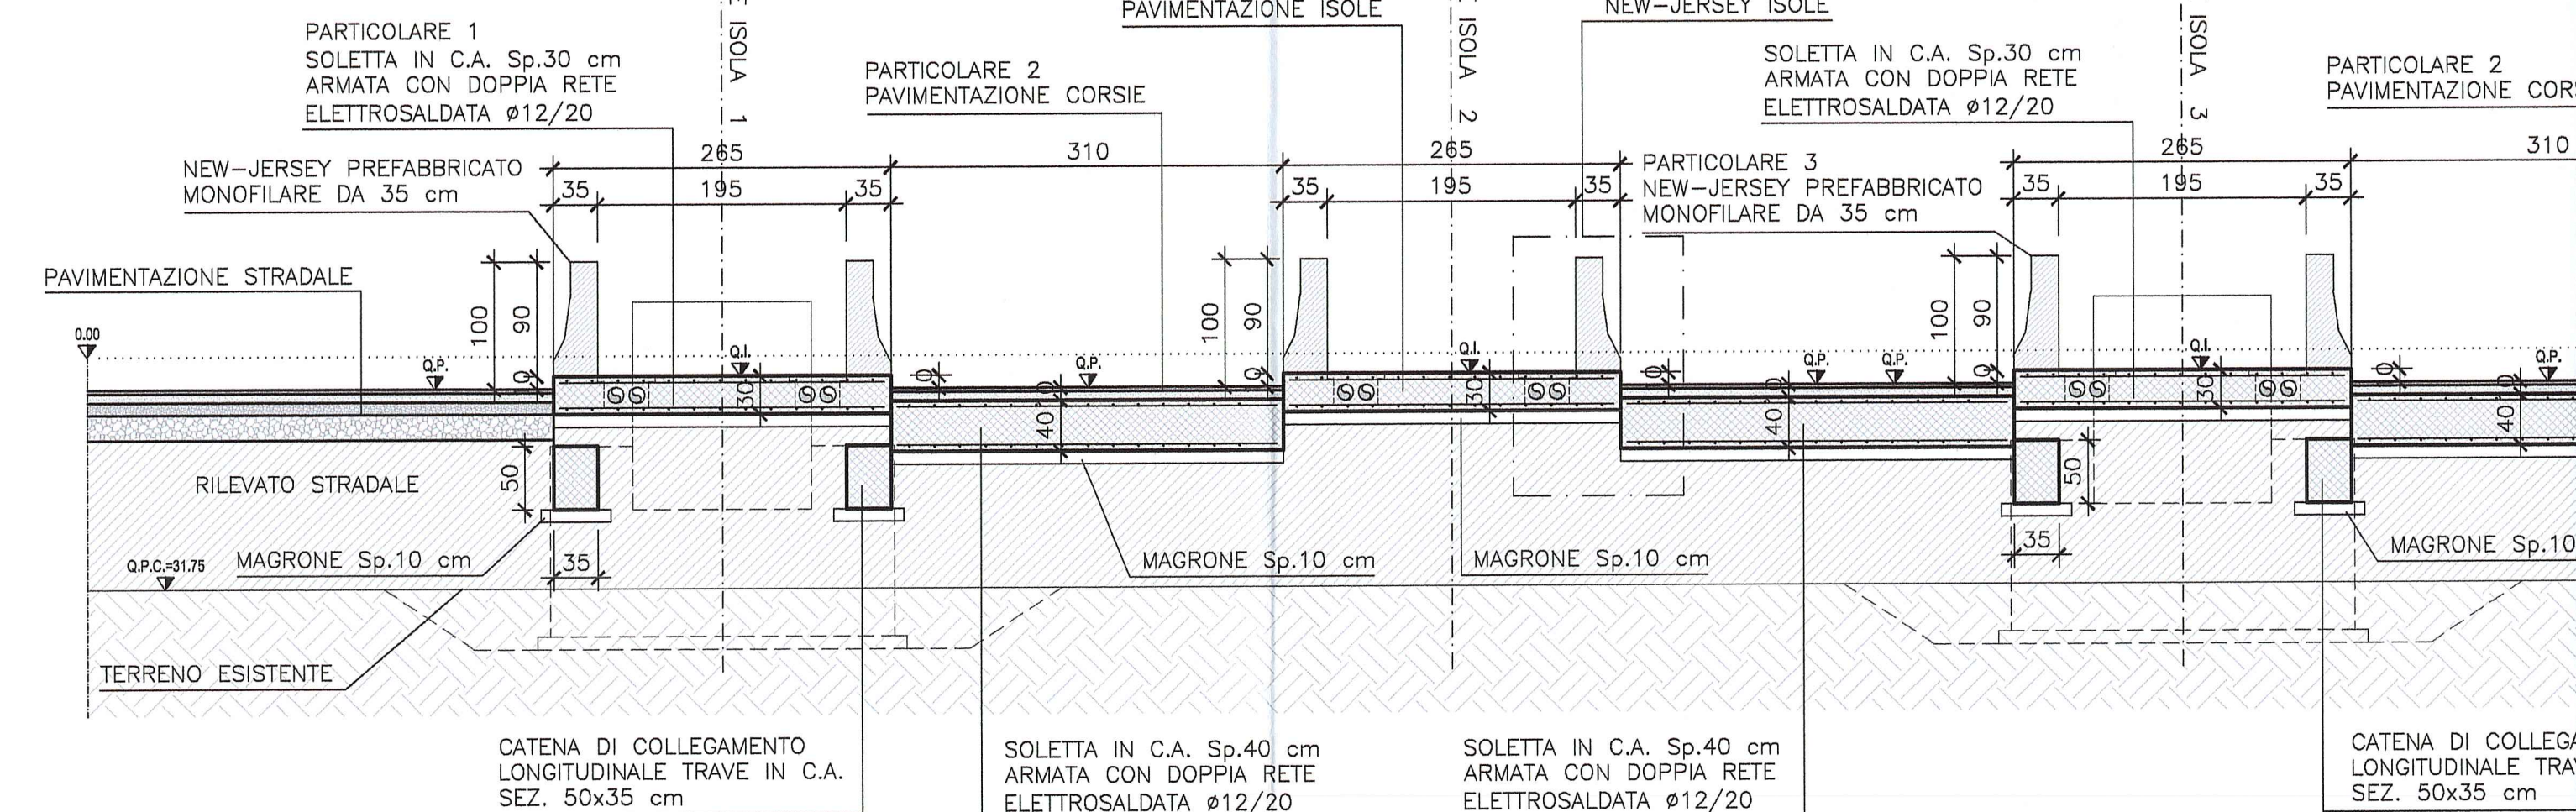

**SEZIONE E-E**  
SCALA 1:50

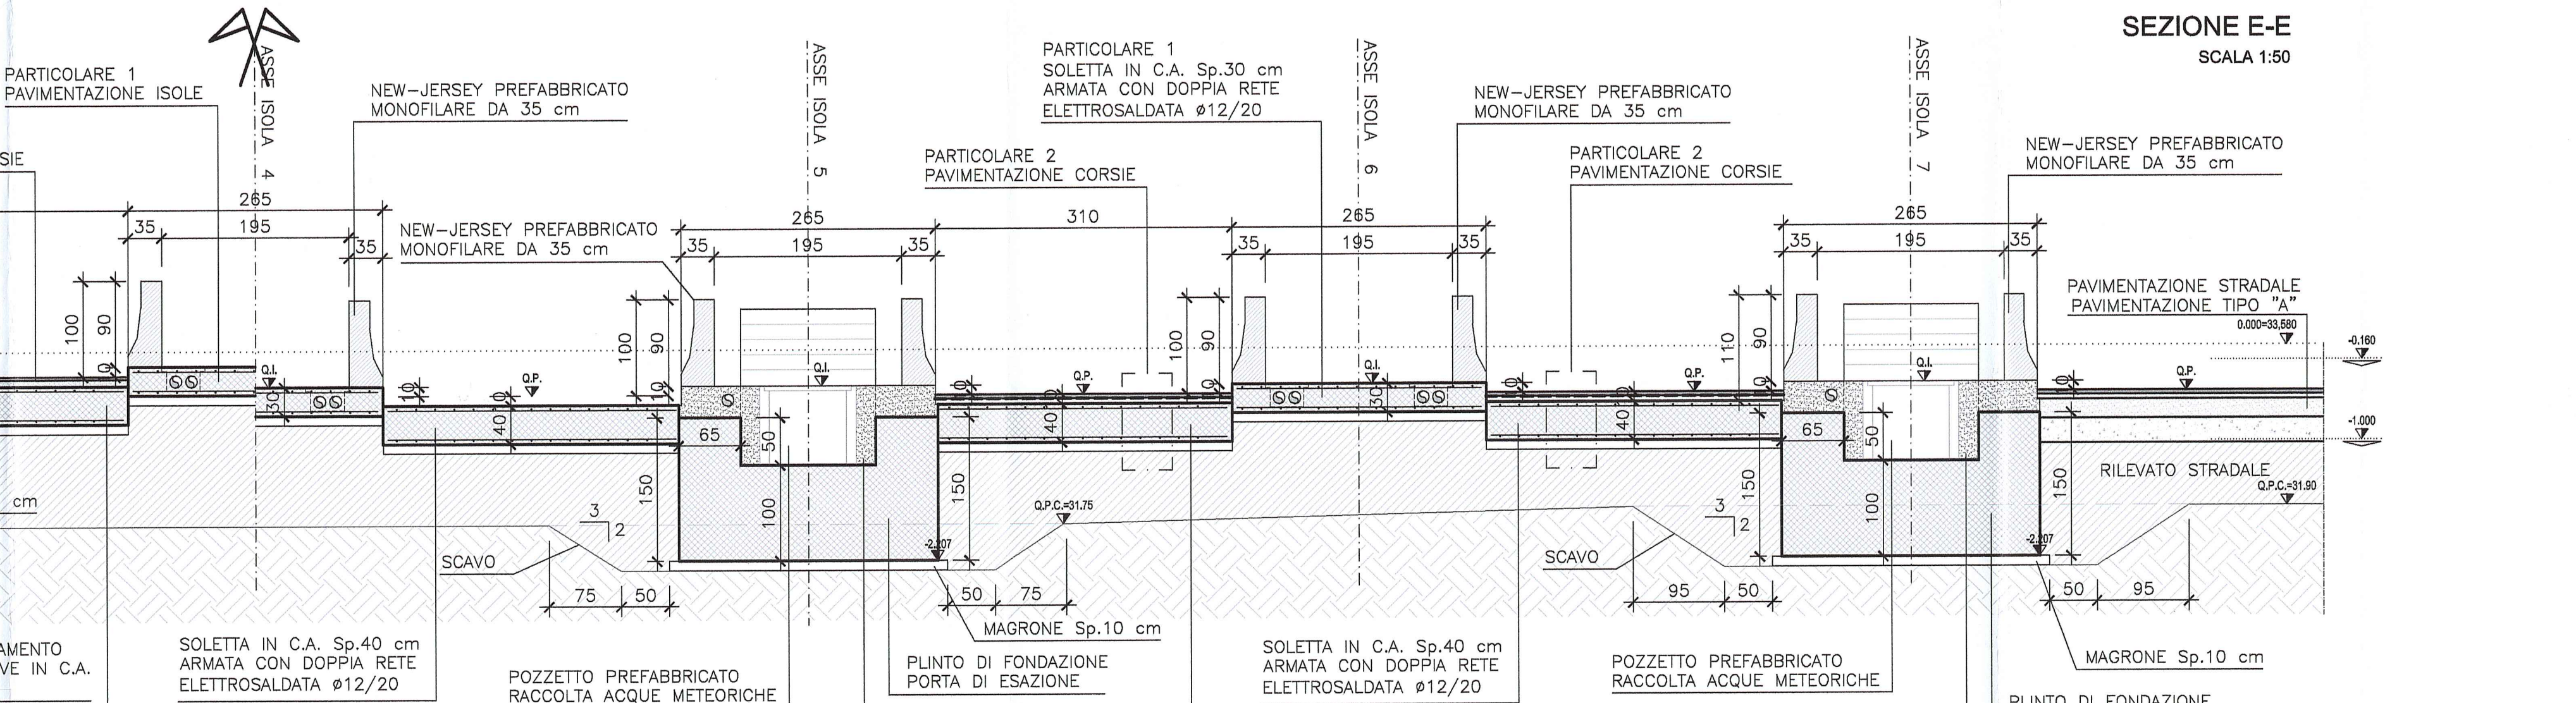

**DESCRIZIONE DELLA MODIFICA:**  
Riportati scavi e rientri; inserite Quote Assolute; inseriti riferimenti alle quote -1.30 e -0.16; inserita descrizione della composizione del rilevato stradale

**DOCUMENTI DI RIFERIMENTO**

DESCRIZIONE	CODIFICA
CARATTERISTICHE DEI MATERIALI E SPECIFICHE TECNICHE	RAAA1EVSAAEAD1SSP001.dwg

Contributo: **AUTOCAMIONALE DELLA CISA S.p.A.**  
Via Combara 26/A - Frazione Ponte Taro - 43015 NOCETO (PR)

Impresa Esecutiva: **PIZZAROTTI**  
FONDATA NEL 1910

**AUTOSTRADA DELLA CISA A15**  
RACCORDO AUTOSTRADALE A15/A22  
CORRIDOIO PLURIMODALE TIRRENDO-BRENNERO  
RACCORDO AUTOSTRADALE FRA L'AUTOSTRADA DELLA CISA-FONTEVIVO (PR) E L'AUTOSTRADA DEL BRENNERO-NOGAROLE ROCCA (VR). I LOTTO.  
C.U.P. 661B0400060008 C.I.G. 307068161E

**PROGETTO ESECUTIVO**

Autocamionale della Cisa S.p.A.	Il Responsabile del Procedimento:	Il Progettista:
Il Direttore Tecnico: <b>PIZZAROTTI &amp; C. S.p.A.</b>	Il Geologo: NA	Il Progettista: <b>PIZZAROTTI &amp; C. S.p.A.</b>

**Consulenza specialistica a cura di:**  
NA

**Titolo Elaborato:** Svincoli ed autostrazioni o aree di servizio Autostrazione Treccasali - Terre Verdiane Porta di esazione e cunicolo interrato Sezioni - Tav.2/2

**Data Emissione Progetto:** 18/03/2014

**Scala:** 1:50

Identif. Elaborato	DATA	PROGETTISTA	REVISIONI
1	18/03/2014	PIZZAROTTI & C. S.p.A.	1
2	18/03/2014	PIZZAROTTI & C. S.p.A.	2