


DESCRIZIONE DELLA MODIFICA:
Sono state eliminate tutte le interferenze non attinenti la macroarea SA.

N.B.:
A recepimento dell'istruttoria RINA prot. n° 730 del 08/09/2014, le presenti tavole relative all'asse principale (AP) mostrano unicamente i sottoservizi interferenti con le viabilità i cui progetti ricadono nel capitolo relativo all'asse principale. A tal fine, il riferimento esterno XRIF_PRO_INTERFERENZE_SDF_B (valido per le macroaree AP, SA e VO) è stato suddiviso in tre riferimenti esterni ciascuno valido unicamente per la macroarea di competenza.

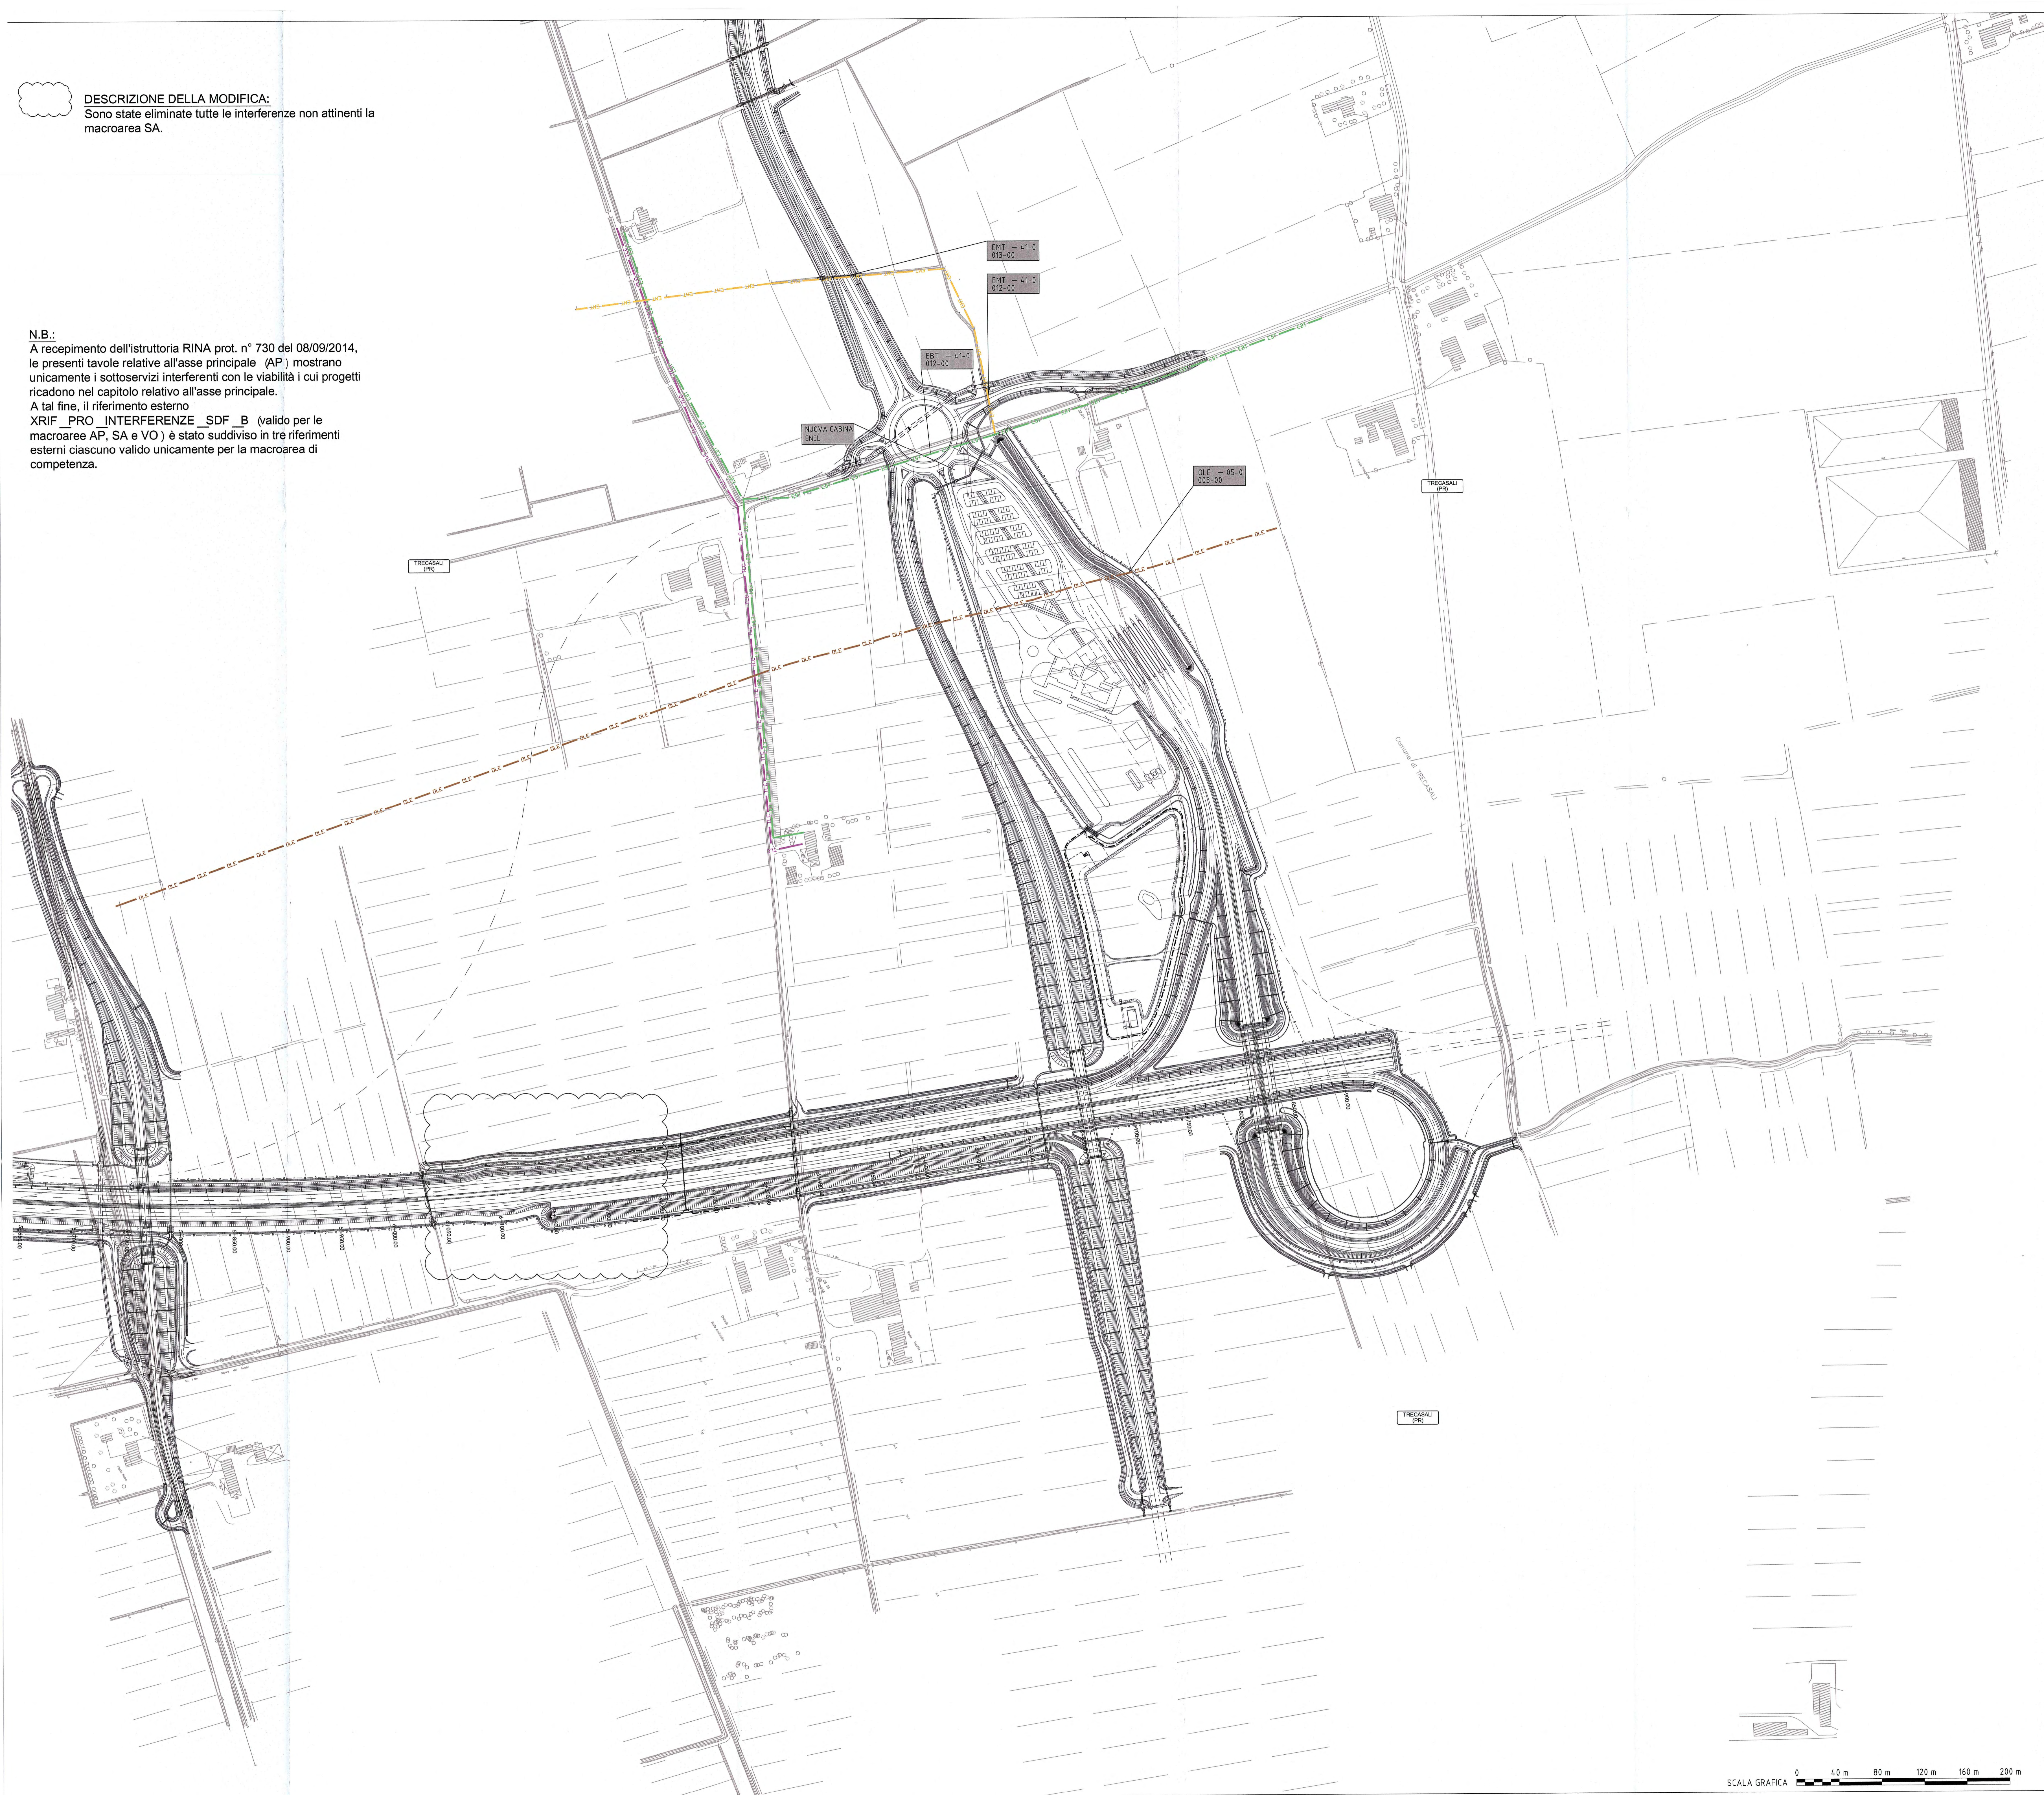

- LEGENDA**
- CONFINI COMUNALI
 - VIABILITA' IN PROGETTO
- INTERFERENZE LINEARI**
- EAT - LINEA ELETTRICA AT
 - EMT - LINEA ELETTRICA MT
 - EBT - LINEA ELETTRICA BT
 - TLC - LINEA TELEFONICA
 - FOT - FIBRE OTTICHE
 - GAP - GASDOTTO AP
 - GMP - GASDOTTO MP
 - GBP - GASDOTTO BP
 - FDP - FOGNATURA IN PRESSIONE
 - FGG - FOGNATURA A GRAVITA'
 - ACP - ACQUEDOTTO IN PRESSIONE
 - ACG - ACQUEDOTTO A GRAVITA'
 - OLE - OLEODOTTO
 - ILL - ILLUMINAZIONE PUBBLICA
 - EBP - LINEA ELETTRICA BT

ETICHETTA INTERFERENZA

AAA-00-0
000-00


AAA = TIPOLOGIA DI INTERFERENZA
00-0 = CODICE ENTE INTERFERITO
000-00 = N. PROG. INTERFERENZA

- INTERFERENZE PUNTUALI**
- ETR - TRALICCIO LINEA ELETTRICA
 - ECB - NUOVA CABINA ELETTRICA
 - RIP - RIPETITORE TELEFONIA MOBILE
 - SOL - STAZIONE DI SOLLEVAMENTO

CODICI ENTI INTERFERITI

CODICE	NOMINATIVO ENTE
95-0	AMMINIST. DELLO STATO - PR
64-0	IREN - PR
08-0	EMILIAENTE (ex ASCAA) - PR
41-0	ENEL DISTRIBUZIONE PR - PR
44-0	METROWEB-FASTWEB-LEPIDA
51-0	HOE - PR
64-0	SNAM PARMA - PR
70-0	TELECOM PARMA - PR
78-1	TELECOM BOLDIGNA - BO
73-0	TERNA PARMA - PR
72-0	TPM - SO
89-0	WIND - VE

DESCRIZIONE DELLA MODIFICA:
Aggiornamento legenda enti interferiti: la modifica si è resa necessaria in quanto alcuni enti non risultano interessati dalla presenza di interferenze, come gli enti pubblici.

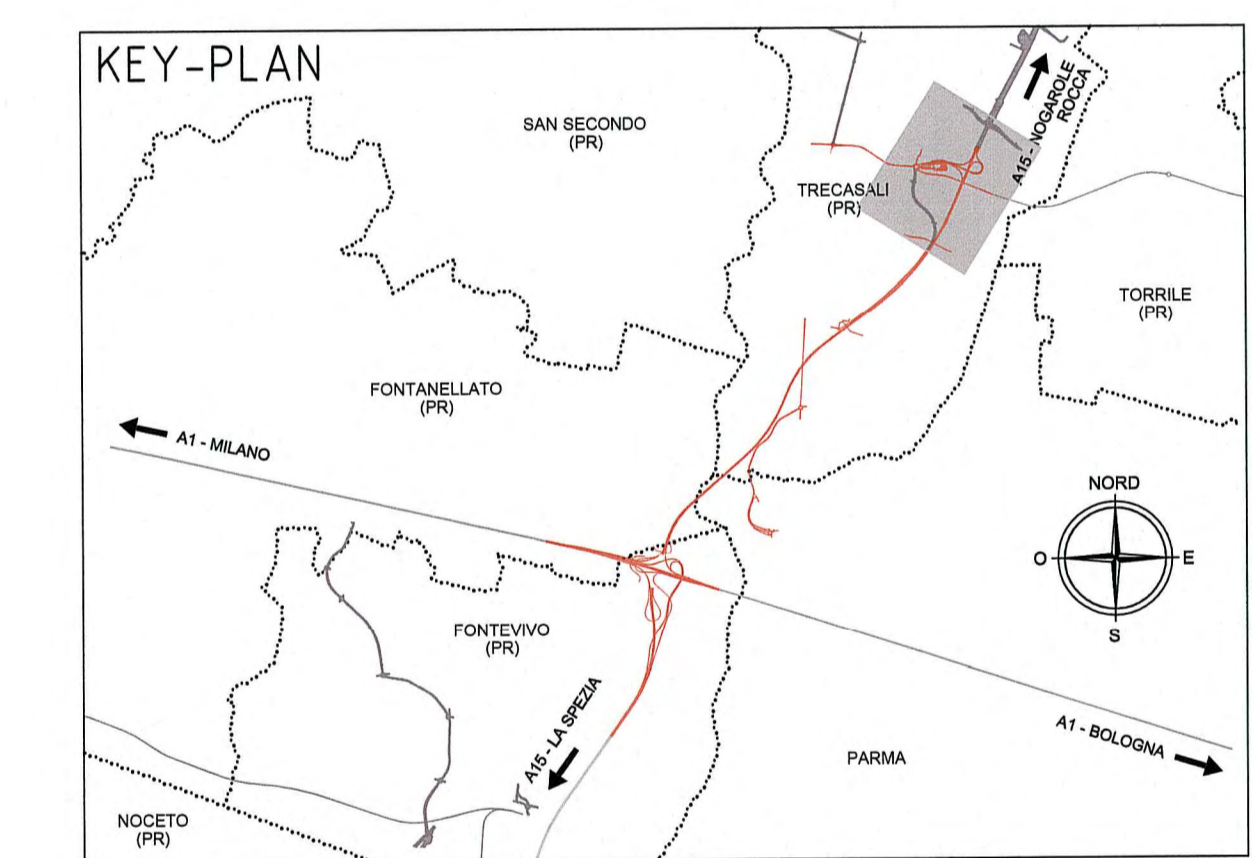

Comittente: **AUTOCAMIONALE DELLA CISA S.p.A.**
Via Combaora 26/A - Frazione Ponte Taro - 43015 NOCETO (PR)

Impresa Esecutrice: **PIZZAROTTI**
FONDATA NEL 1910

**AUTOSTRADA DELLA CISA A15
RACCORDO AUTOSTRADALE A15/A22
CORRIDOIO PLURIMODALE TIRRENO-BRENNERO
RACCORDO AUTOSTRADALE FRA L'AUTOSTRADA DELLA CISA-FONTEVIVO (PR)
E L'AUTOSTRADA DEL BRENNERO-NOGARELE ROCCA (VR) - LOTTO.**
C.U.P. G6180400060008 C.I.G. 307068161E

PROGETTO ESECUTIVO

AUTOCAMIONALE DELLA CISA S.p.A. Il Direttore: **PIZZAROTTI**
Il Presidente: **PIZZAROTTI**

IMPIRESA **PIZZAROTTI & C. S.p.A.**
Il Direttore del Progetto: **Dot. Ing. Luca Bondanelli**
Il Geologo: NA

PROGETTAZIONE DI: **PIZZAROTTI**
FONDATA NEL 1910
A.T.I.: **idressse**, **rocksoil**, **VIA**
INGEGNERIA, INGEGNERIA, INGEGNERIA
Il Progettista: **Ing. Fabio Nigrelli**
Ordine degli Ingegneri della Provincia di Palermo n. 3581
Coordinatore per le Sceltole in fase di Progettazione: **Ing. Giovanni Maria Cepparotti**
Ordine degli Ingegneri della Provincia di Viterbo n. 392

Consulenza specialistica e cura di: **PIZZAROTTI**
N.A. Progettista: **Ing. Pietro MAZZOLI**
Impresa: **PIZZAROTTI**
Ing. Pietro MAZZOLI
Ordine degli Ingegneri della Provincia di Parma n. 521

Tavola Elaborato: **Svincoli ed autostazioni (o aree di servizio) Pubblici Servizi Interferenze svincolo autostazione Trecasali-Terre Verdiane Planimetria delle interferenze** Data Emisione Progetto: 18/03/2014
Scala: 1:2'000

Identif. Elaborato:	NUM. EDIFICIO	CODICE COMISIA	LOTTO	FASC. DET.	AMBITO	QU. OPERA	NUM. OPERA	PRO. DOC.	NUM. PROX. DOC.	REVISIONE
		RAAA	1	E	SA	04	0	PL	001	B