
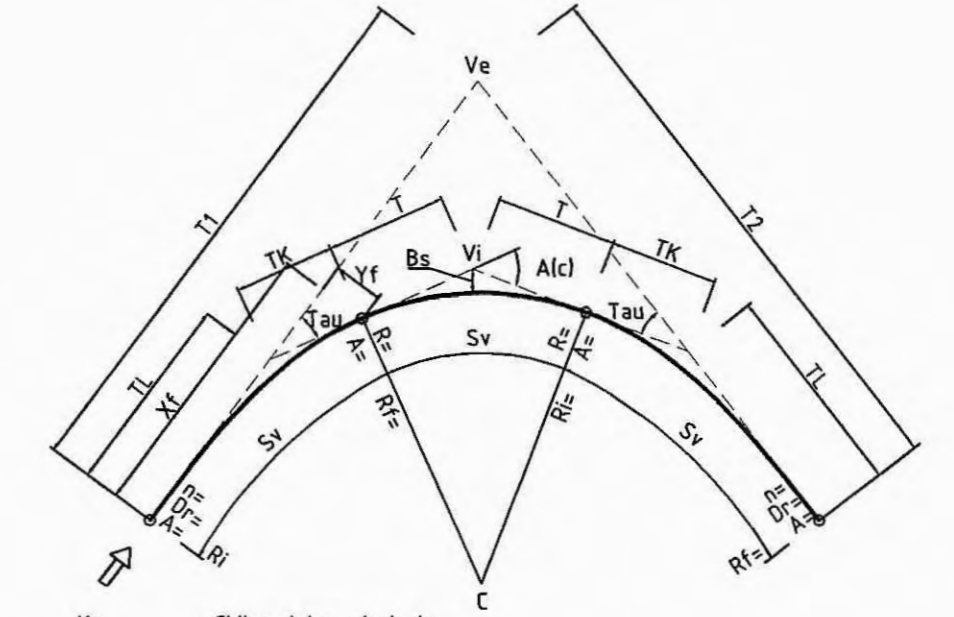
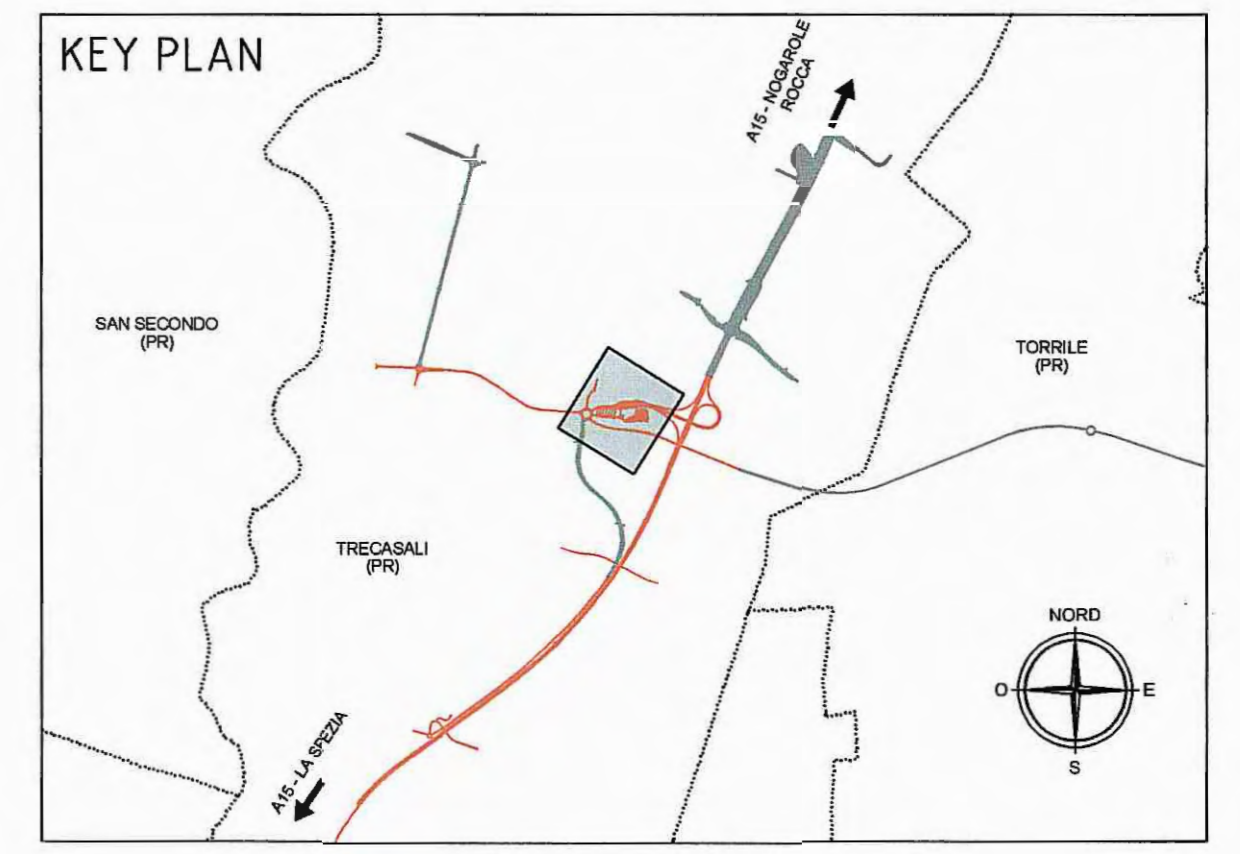
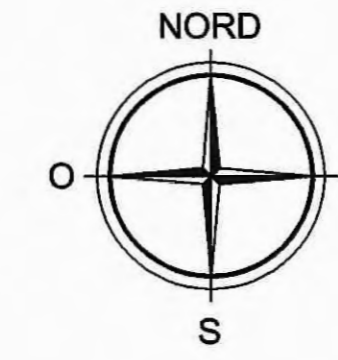



SVINCOLO TRECASALI
PIANTA CHIAVE scala 1:5000

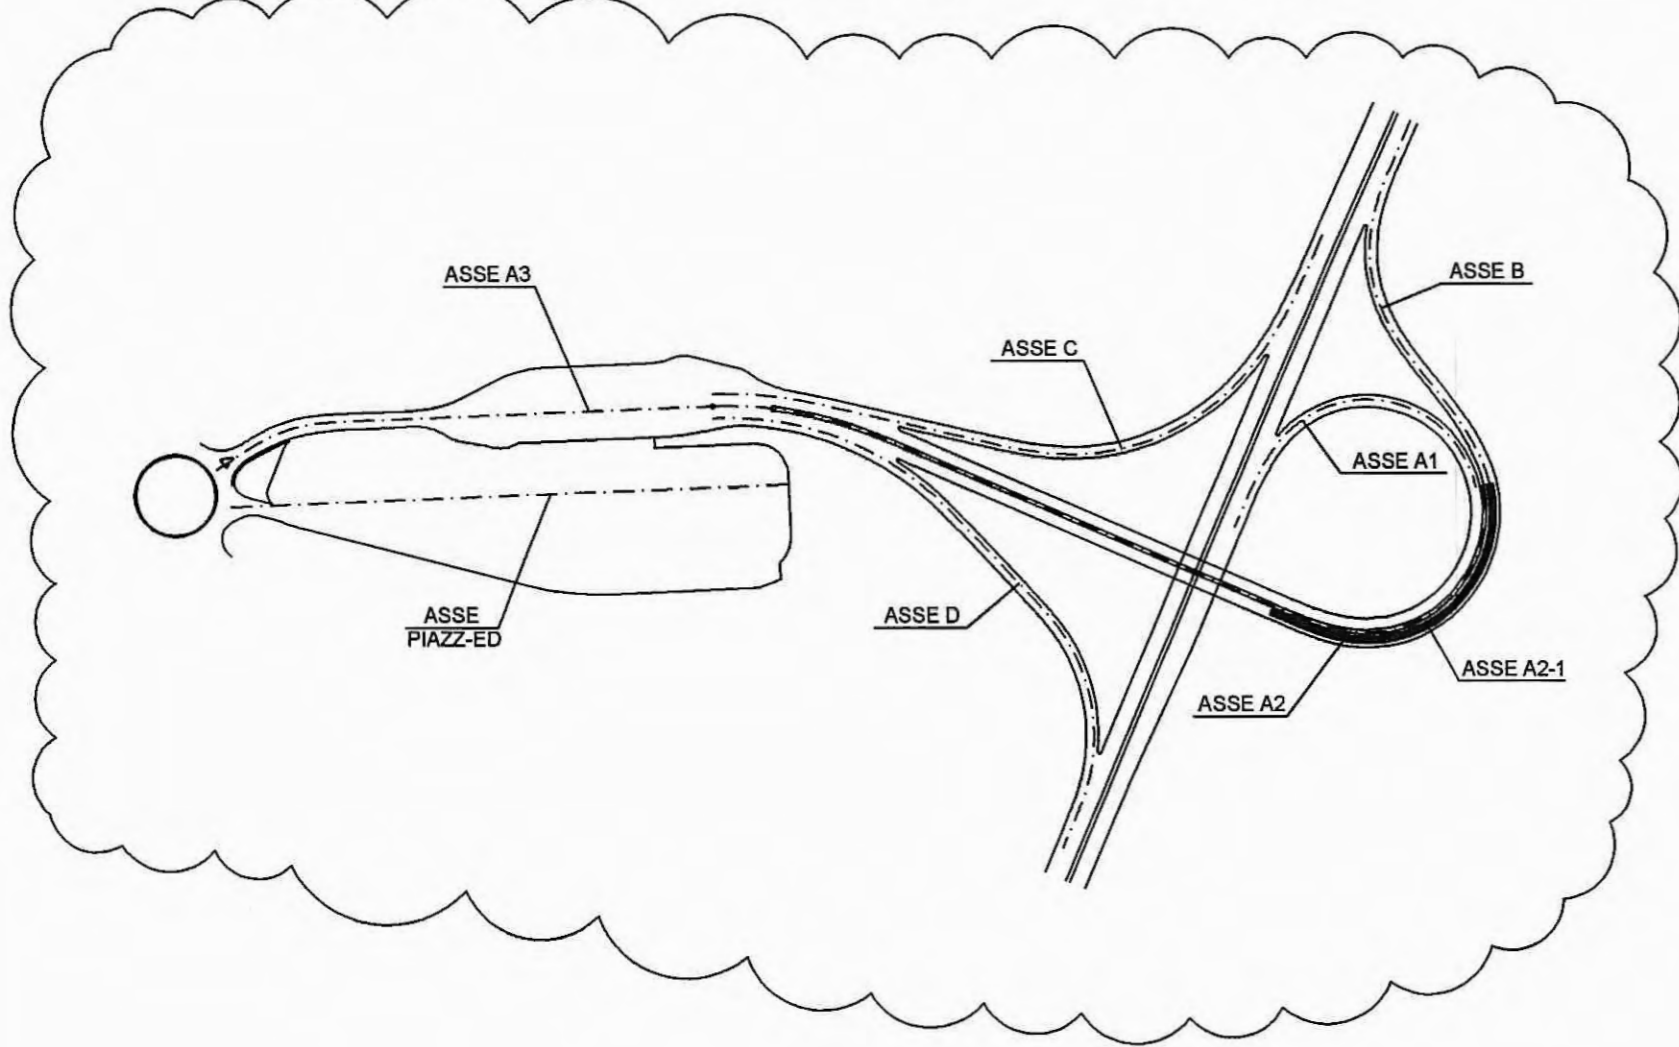

Km = Chilometrica principale
 100.00 = Eittometrica
 pk 256.22m = Progressiva elementi planimetrici

DATI CLOTODI		DATI VERTICI		DATI RACCORDI	
A	Parametro A	Ve	Vertice esterno	C3	Centro della curva
Sv(m)	Sviluppo	Vi	Vertice interno	Ve	Vertice esterno
Tau(c)	Angolo di deviazione		Coordinate		
Dr(m)	Scostamento rettilineo/cerchio	E(m)-N(m)	Vertice esterno-interno	E(m)-N(m)	Coordinate centro curva-vertice esterno
TL(m)	Tangente lunga		Lunghezza	R(m)	Raggio
TK(m)	Tangente corta	l1(m)-l2(m)	Tangenti	Al(c)	Deviazione angolare
Xf(m)-Yf(m)	Coordinate relative punto finale			T(m)	Lunghezza tangenti
n	Fattore di farne			Sv(m)	Sviluppo
Ri(m)	Raggio iniziale			Ff(m)	Freccia
Rf(m)	Raggio finale				

CASELLO TRECASALI-TERRE VERDIANE

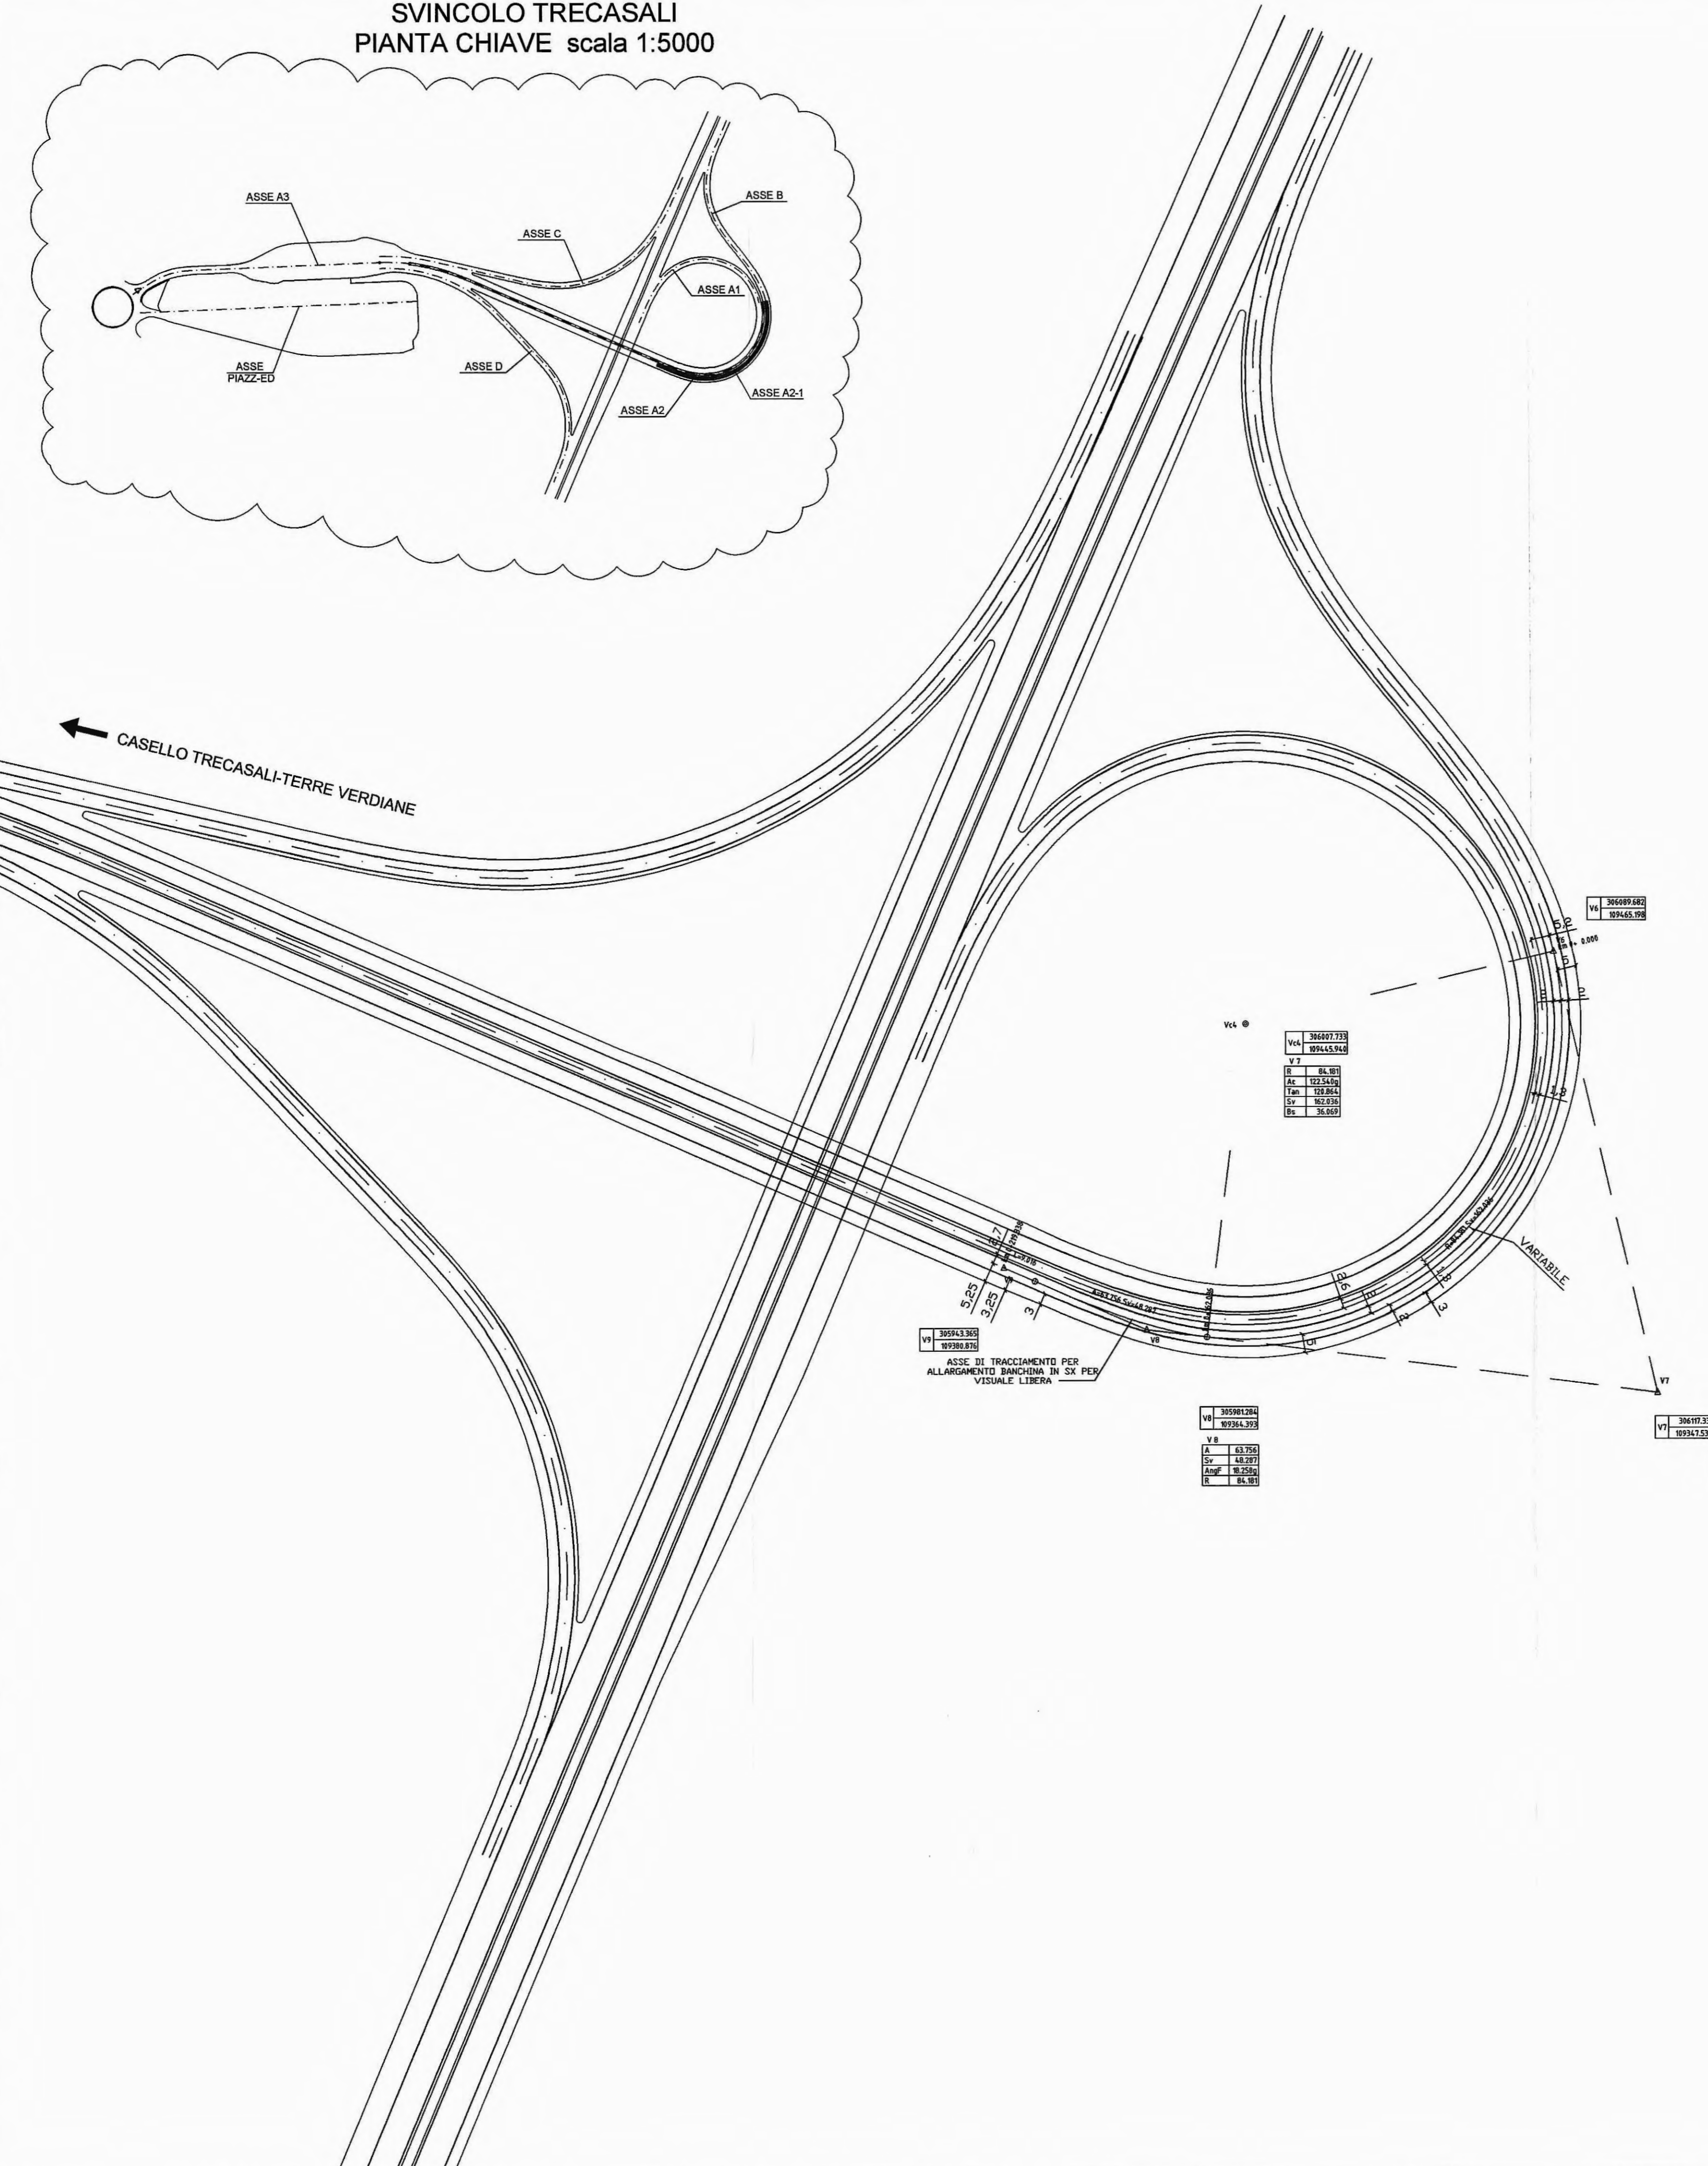

V4	30689.582	30465.958
V4	30689.733	30465.948
V1		
V4	30581.284	30284.325
V8		
A	63.750	
Sv	48.297	
tau	18.250	
R	84.91	
V7	30417.337	30247.520

DESCRIZIONE DELLA MODIFICA:
Inserito pianta chiave dello svincolo

Comittente:

AUTOCAMIONALE DELLA CISA S.p.A.
 Via Camboara 26/A - Frazione Ponte Taro - 43015 NOCETO (PR)

Impresa Esecutrice:

PIZZAROTTI
 FONDATA NEL 1910

PROGETTO ESECUTIVO
 AUTOSTRADA DELLA CISA A15
 RACCORDO AUTOSTRADALE A15/A22
 CORRIDOIO PLURIMODALE TIRRENO-BRENNERO
 RACCORDO AUTOSTRADALE FRA L' AUTOSTRADA DELLA CISA-FONTEVIVO (PR)
 E L' AUTOSTRADA DEL BRENNERO-NOGAROLE ROCCA (VR). I LOTTO.
 C.U.P. G61B04000060008 C.I.G. 307068161E

Autocamionale della CISA S.p.A.
 Il Direttore TIBRE: *[Signature]* Il Responsabile del Procedimento: *[Signature]* Il Presidente: *[Signature]*

IMPRESA PIZZAROTTI & C. S.p.A.
 Il Direttore Tecnico: *[Signature]* Il Geologo: NA

PROGETTAZIONE DI:

PIZZAROTTI
 FONDATA NEL 1910
 Il Progettista: Ing. Fabio Nigrelli
 Ordine degli Ingegneri della Provincia di Palermo n°3581
 Coordinatore per la Sicurezza in fase di Progettazione: Ing. Giovanni Maria Cepparotti
 Ordine degli Ingegneri della Provincia di Viterbo n. 392

A.T.I.:
 Consuena specialistica a cura di: Impresa Pizzarotti & C. S.p.A. Ing. Pietro Mazzoli
 Ing. Pietro Mazzoli
 Ordine degli Ingegneri della Provincia di Parma n. 821

Titolo Elaborato: Svincoli ed autostazioni o aree di servizio
 Svincoli ed autostazioni
 Rampe svincolo Trecasali-Terre Verdiane
 Planimetria di tracciamento - Ramo A2-1
 Data Emissione Progetto: 18/03/2014
 Scala: 1'000

NUM IDENTIFICATIVO	CODICE COMMESSA	LOTTO	FASE	ENTE	AMBITO	CAT. OPERA	NUM OPERA	PARTE OPERA	TIPO DOC.	NUM PROGR. DOC.	REVISIONE
	RAAA	1	E	I	SA	SA	01	K	PL	007	B

B 10/10/2014 Istruttoria RINA prot. n° 730 del 08/09/2014 GHELFI F. NIGRELLI MAZZOLI
 A 16/09/2014 RIEMMISSIONE PROGETTO ESECUTIVO F. LANDO F. NIGRELLI MAZZOLI
 Rev. Data DESCRIZIONE REVISIONE Redatto Controllo Approvato