


SVINCOLO TRECASALI
PIANTA CHIAVE scala 1:5000

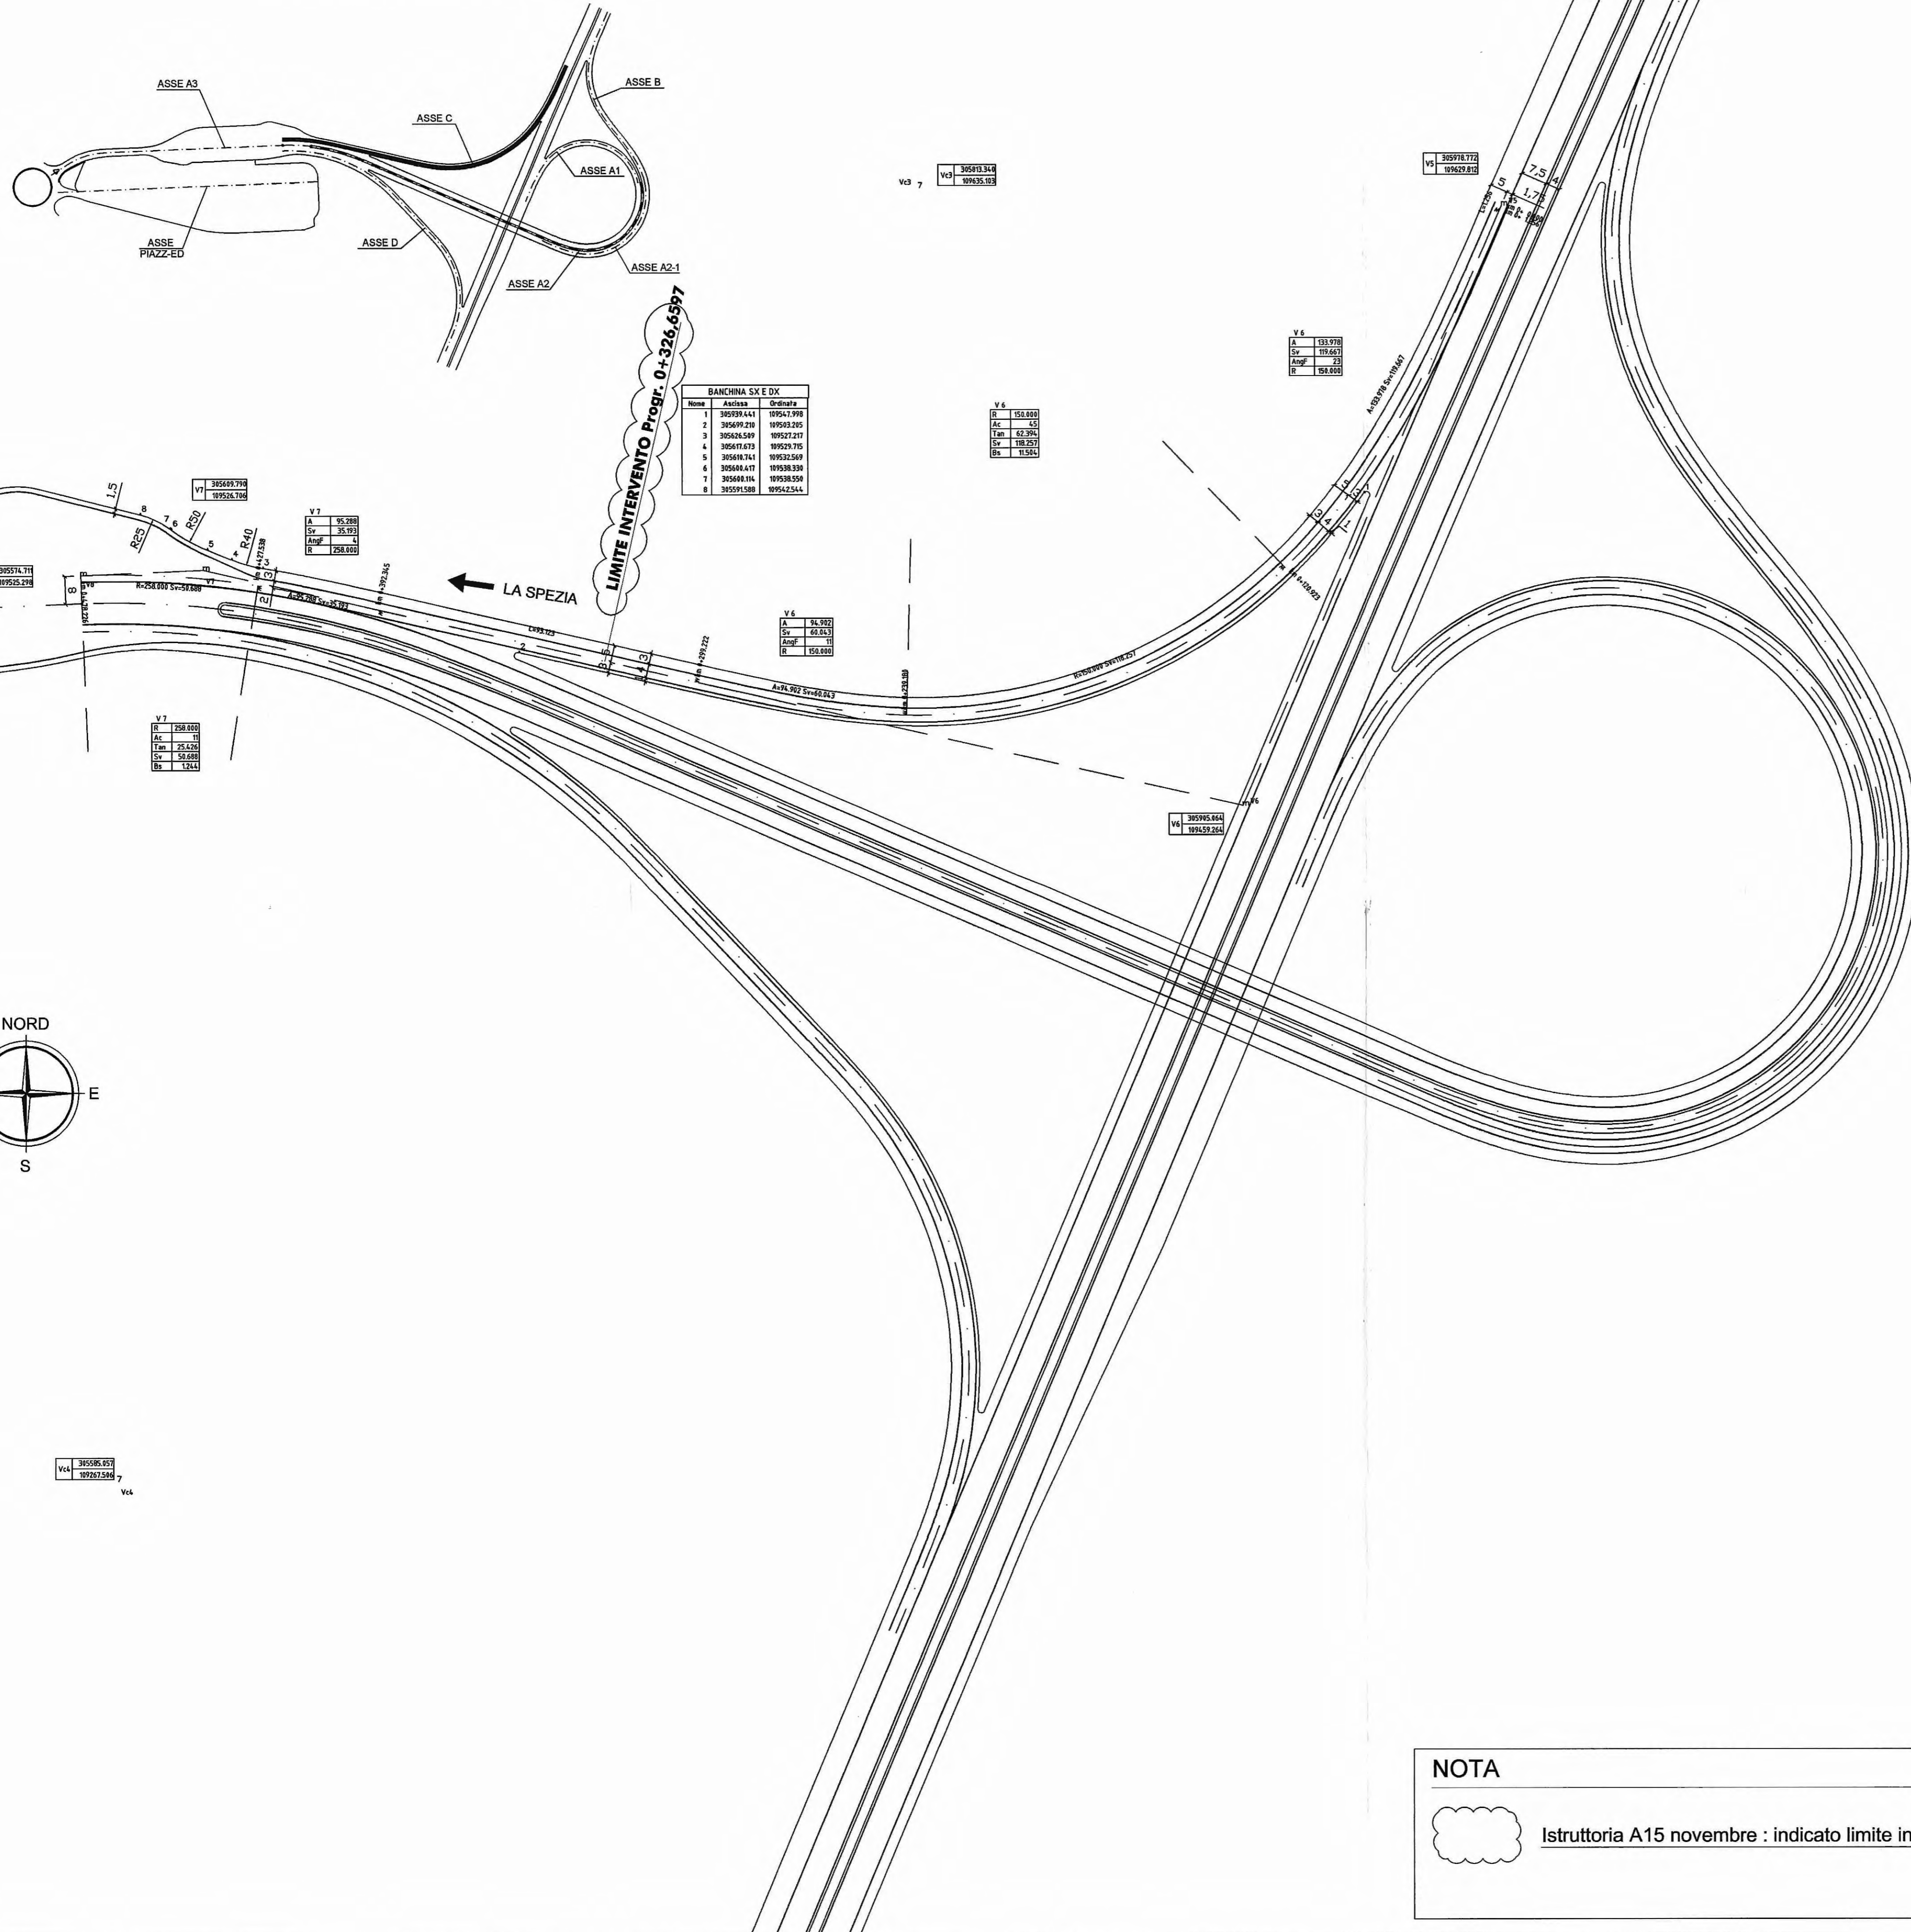

BANCHINA SX E DX

Nome	Ascissa	Ordinata
1	305099.441	19541.998
2	305099.210	19550.205
3	305026.509	19527.217
4	305011.073	19529.715
5	305016.741	19522.509
6	305048.417	19538.330
7	305048.016	19538.350
8	305051.508	19542.544

V 6


A	Sv	Ang	R
131.970	19.607	21	504.000

V 6

A	Sv	Ang	R
34.922	42.851	11	954.000



V 7

A	Sv	Ang	R
250.800	25.439	11	504.000

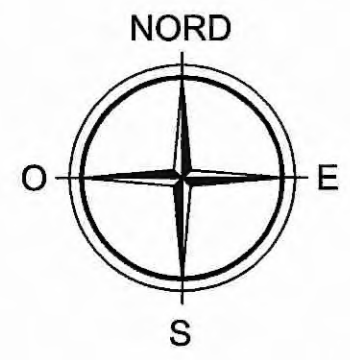

NOTA

☁ Istruttoria A15 novembre : indicato limite intervento

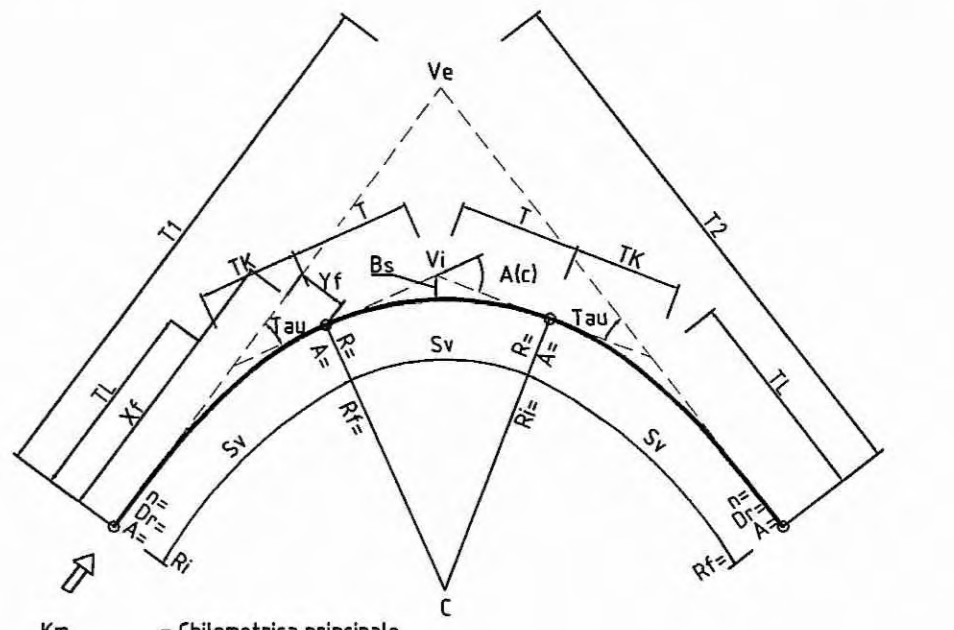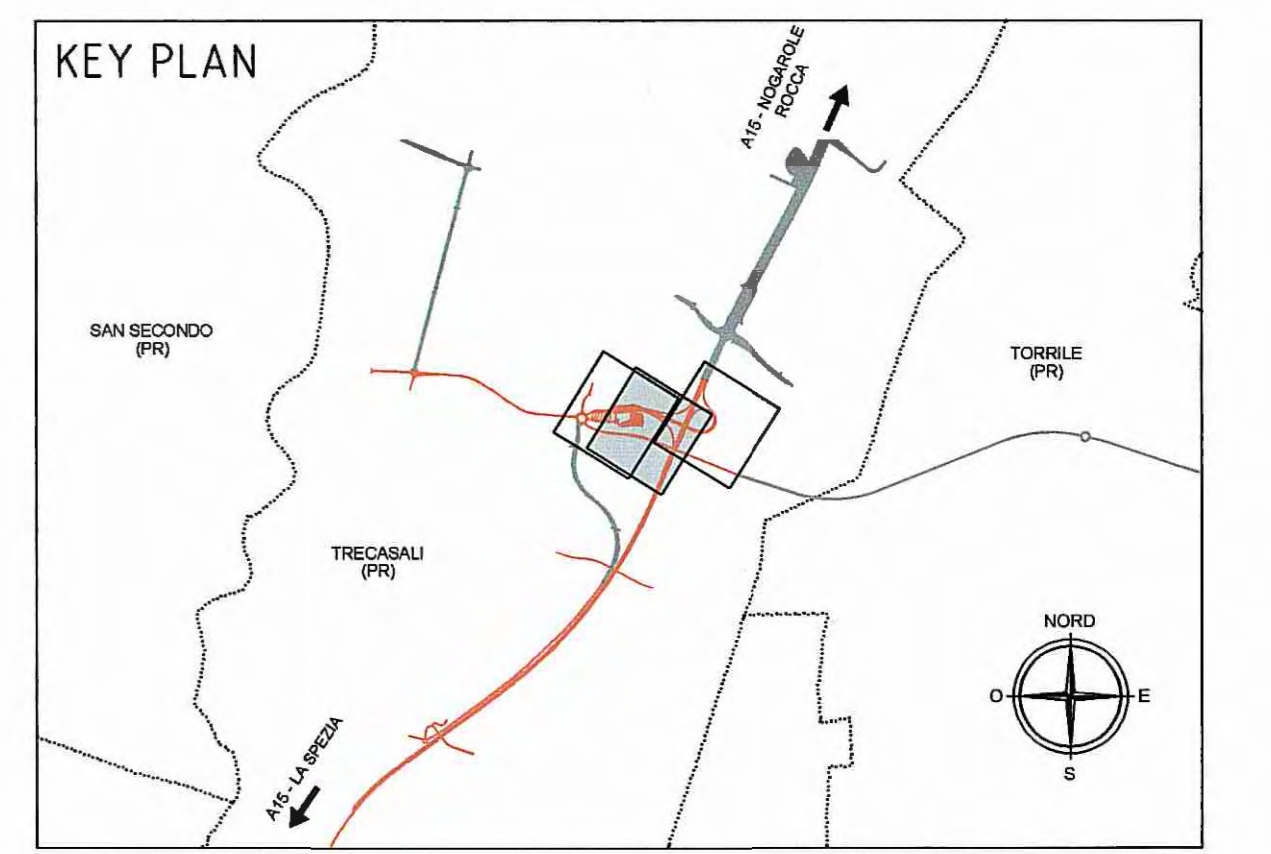

Km. = Chilometrica principale
 100.00 = Eftometrica
 pk 256.227m = Progressiva elementi planimetrici

DATI CLOTOIDI	DATI VERTICI	DATI RACCORDI
A Parametro A	Ve Vertice esterno	C3 Centro della curva
Sv(m) Sviluppo	Vi Vertice interno	Ve Vertice esterno
Tau(c) Angolo di deviazione	Coordinate vertice esterno-interno	E(m)-N(m) Coordinate centro curva-vertice esterno
Dr(m) Scostamento rettilineo/cerchio	E(m)-N(m) Coordinate vertice esterno-interno	R(m) Raggio
TL(m) Tangente lunga	l1(m)-l2(m) Lunghezza Tangenti	A(c) Deviazione angolare
TK(m) Tangente corta	Coordinate relative punto finale	T(m) Lunghezza tangenti
X(m)-Y(m) Faltare di forma	R(m) Raggio iniziale	S(m) Sviluppo
n= Raggio finale	Rf(m) Raggio finale	F(m) Freccia

Autocomionale della CISA S.p.A.
Via Camboara 26/A - Frazione Ponte Taro - 43015 NOCETO (PR)

Impresa Esecutrice: PIZZAROTTI FONDATA NEL 1910

Autostrada della CISA A15 RACCORDO AUTOSTRADALE A15/A22 CORRIDOIO PLURIMODALE TIRRENO-BRENNERO RACCORDO AUTOSTRADALE FRA L'AUTOSTRADA DELLA CISA-FONTEVIVO (PR) E L'AUTOSTRADA DEL BRENNERO-NOGAROLE ROCCA (VR). I LOTTO.
C.U.P. G61B04000060008 C.I.G. 307068161E

PROGETTO ESECUTIVO

AUTOCOMIONALE DELLA CISA S.p.A.
Il Direttore TIBRE: [Signature] Il Responsabile del Procedimento: [Signature] Il Presidente: [Signature]

IMPRESA PIZZAROTTI & C. S.p.A. / PIZZAROTTI & C. S.p.A.
Il Direttore Tecnico: [Signature] Il Geologo: NA

PROGETTAZIONE DI: PIZZAROTTI FONDATA NEL 1910
Il Progettista: Ing. Fabio Nigrelli
Ordine degli Ingegneri della Provincia di Palermo n°3581
Coordinatore per la Sicurezza in fase di Progettazione: Ing. Giovanni Maria Cepparotti
Ordine degli Ingegneri della Provincia di Viterbo n. 392

Consulenza specialistica a cura di: NA
Progettista Responsabile: Ing. Pietro Mazzoli
Impresa Pizzarotti & C. S.p.A. / PIZZAROTTI & C. S.p.A.
INGEGNERI PARMA n. 821

Titolo Elaborato: Svincoli ed autostazioni o aree di servizio Svincoli ed autostazioni Rampe svincolo Trecasali-Terre Verdiane Planimetria di tracciamento - Ramo C
Data Emissione Progetto: 18/03/2014
Scala: 1:1000

NUM. IDENTIFICAZIONE	COEFF. COMPLESSA	LOTTO	FASE	DI	AMBITO	CAT. OPERA	NUM. OPERA	PARTE OPERA	TIPO DOC.	NUM. PROG. DOC.	REVISIONE
1	RAAA	1	E	I	SA	SA	01	K	PL	005	C

Rev.	Data	DESCRIZIONE REVISIONE	Redatto	Controllato	Approvato
C	27/02/2015	Istruttoria A15 novembre	GARILESI	F. NIGRELLI	MAZZOLI
B	10/10/2014	Istruttoria RINA prov. n° 730 del 08/08/2014	GHELFI	F. NIGRELLI	MAZZOLI
A	16/06/2014	PREMISSIONE PROGETTO ESECUTIVO	F. LANDO	F. NIGRELLI	MAZZOLI