


PROFILO
LONGITUDINALE
SVINCOLO TRECASALI
RAMO C

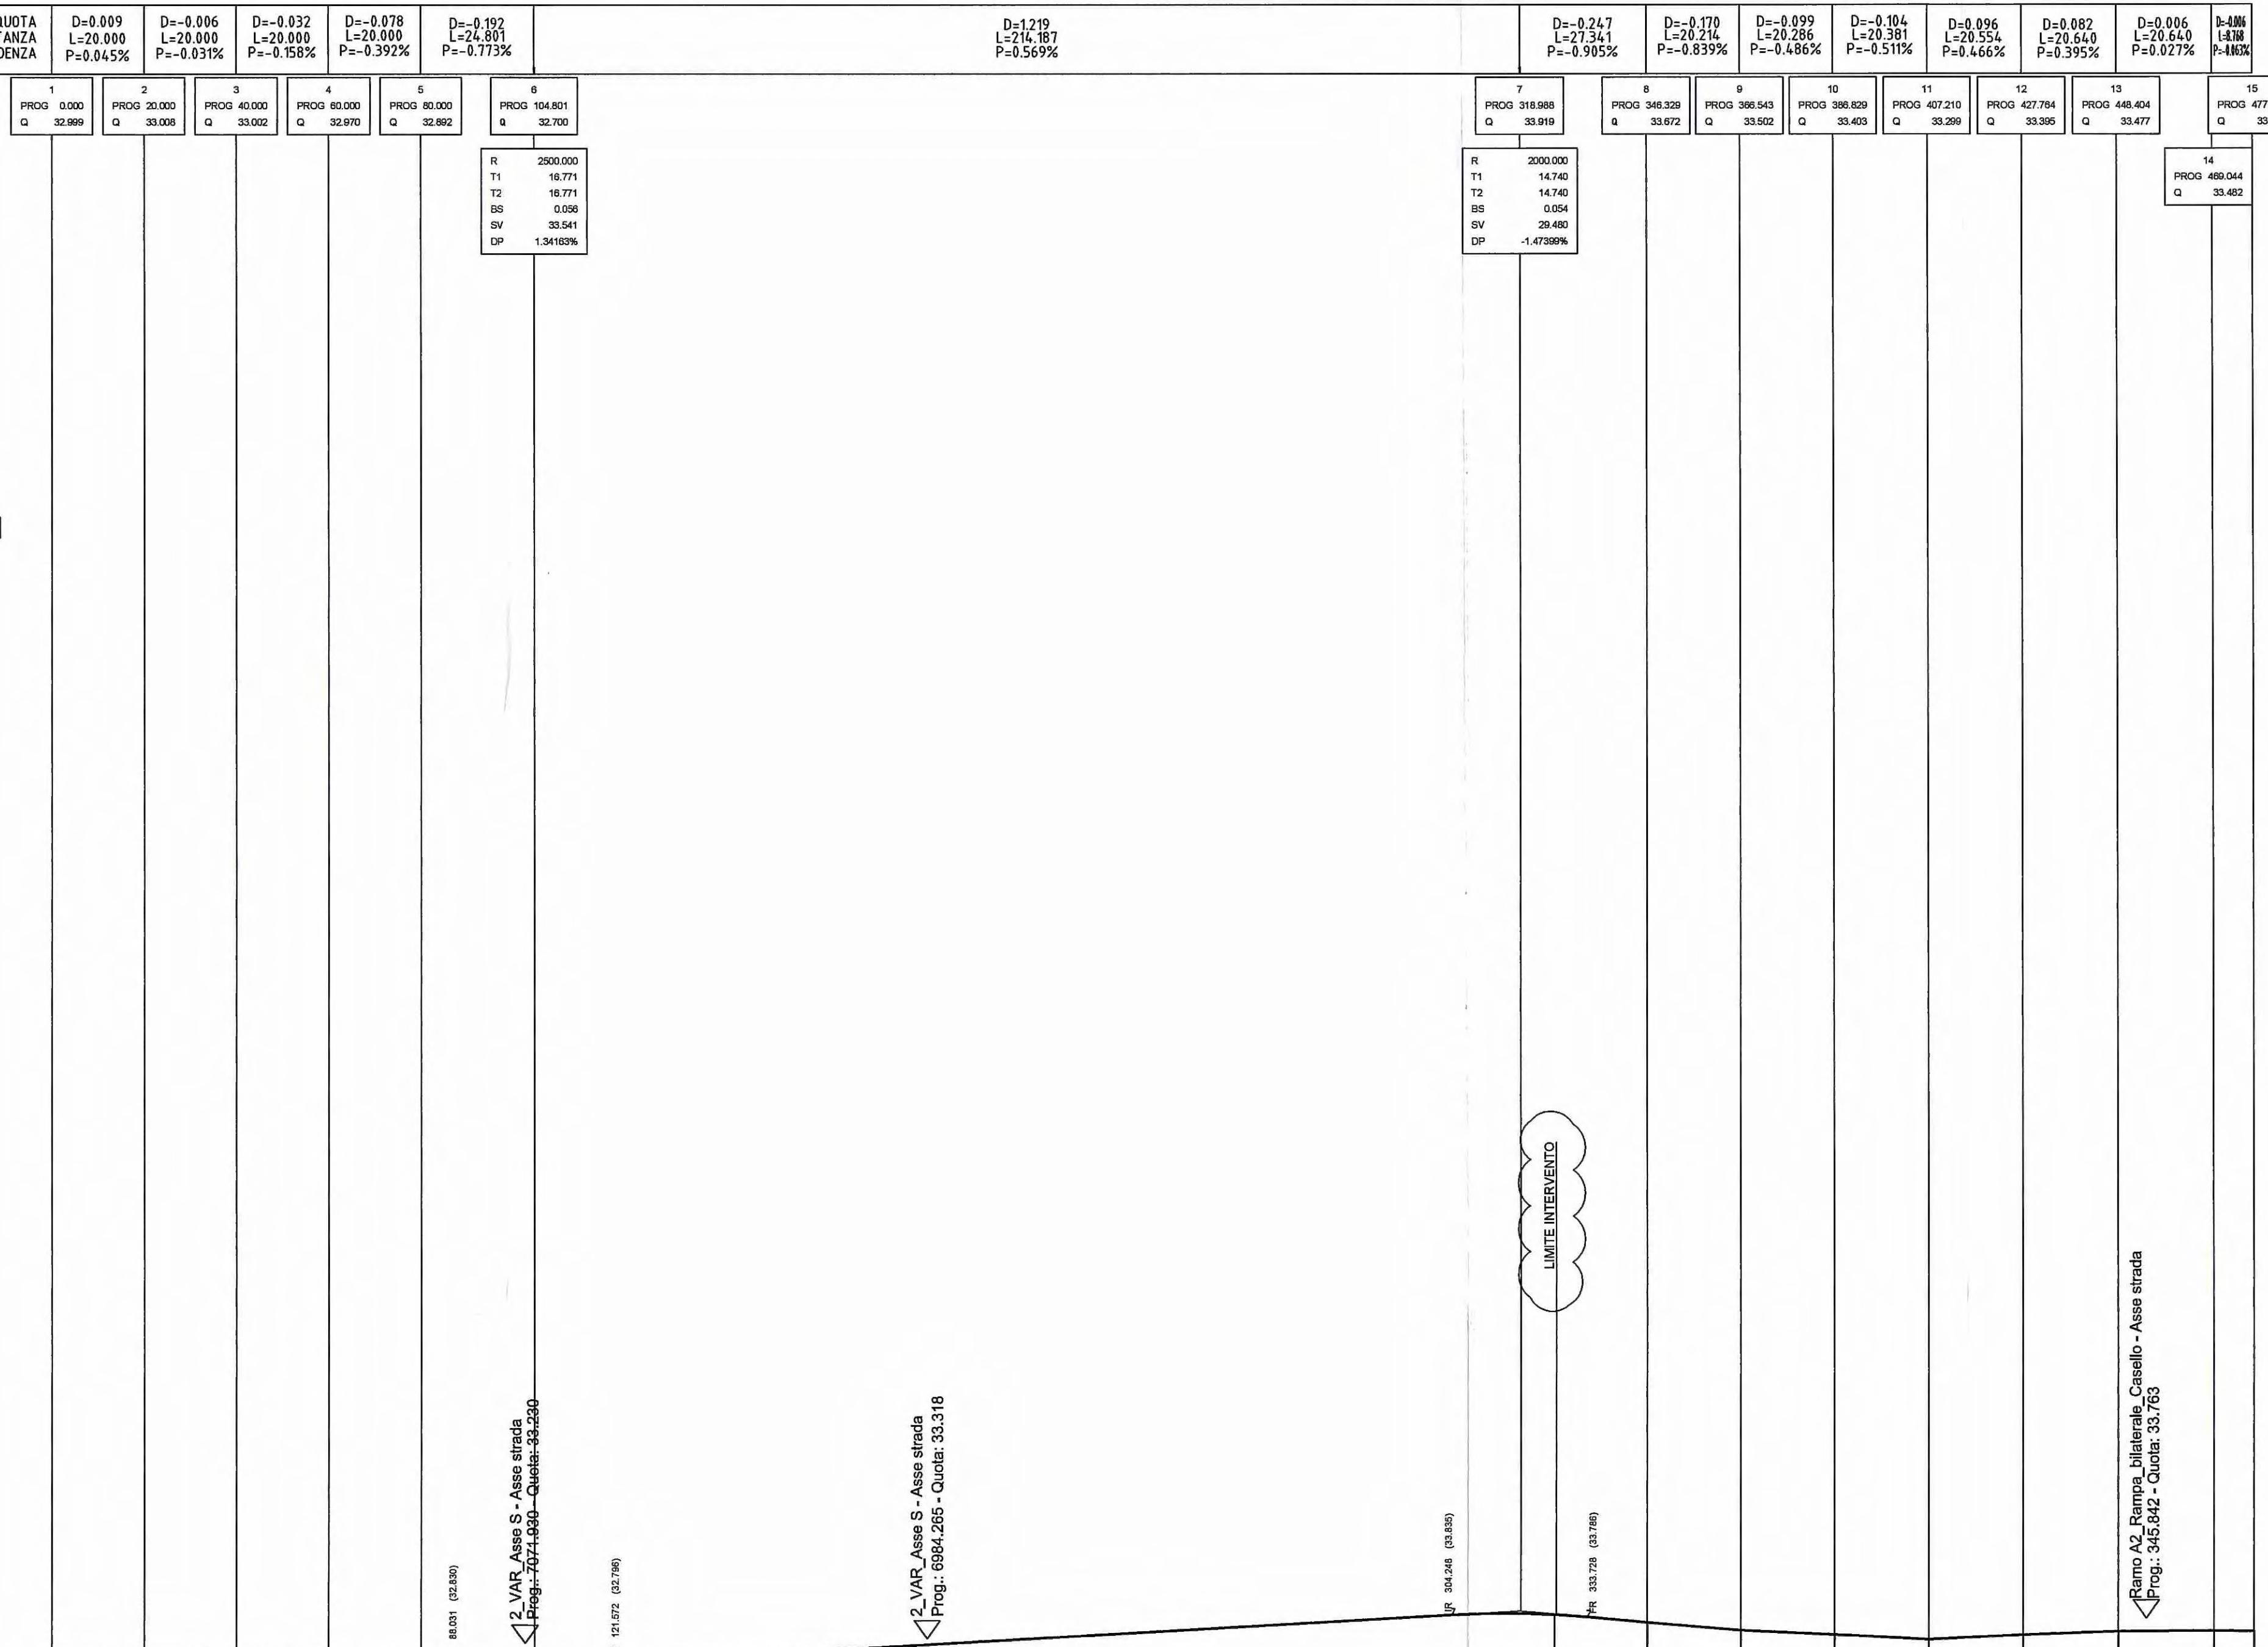

SCALA QUOTE 1:100

SCALA DISTANZE 1:1000
Q.T.RIF. 25.000

ETTOMETRICHE													
ANDAMENTO PLANIMETRICO													
SOPRAELEVAZIONI													

NOTA

Istruttoria A15 novembre : inserimento limite intervento

Committente: **AUTOCAMIONALE DELLA CISA S.p.A.**
Via Camboara 26/A - Frazione Ponte Taro - 43015 NOCETO (PR)

Impresa Esecutrice: **PIZZAROTTI**
FONDATA NEL 1910

**AUTOSTRADA DELLA CISA A15
RACCORDO AUTOSTRADALE A15/A22
CORRIDOIO PLURIMODALE TIRRENO-BRENNERO
RACCORDO AUTOSTRADALE FRA L' AUTOSTRADA DELLA CISA-FONTEVIVO (PR)
E L' AUTOSTRADA DEL BRENNERO-NOGAROLE ROCCA (VR). I LOTTO.**
C.U.P. G61B0400060008 C.I.G. 307068161E

PROGETTO ESECUTIVO

AUTOCAMIONALE DELLA CISA S.p.A.
Il Direttore TIBRE: *[Signature]* Il Responsabile del Procedimento: *[Signature]* Il Presidente: *[Signature]*

IMPRESA PIZZAROTTI & C. S.p.A. **PIZZAROTTI & C. S.p.A.**
Il Direttore Tecnico: *[Signature]* Il Geologo: NA

PROGETTAZIONE DI: **PIZZAROTTI**
Il Progettista: Ing. Fabio Nigrelli
Ordine degli Ingegneri della Provincia di Palermo n°3581

A.T.I.: **idresse engineering** **ROCKSOUL S.p.A.** **VIA**
Il Coordinatore per la Sicurezza in fase di Progettazione: Ing. Giovanni Maria Cepparotti
Ordine degli Ingegneri della Provincia di Viterbo n. 392

Consulenza specialistica a cura di: **PIZZAROTTI & C. S.p.A.**
Il Progettista Responsabile: **Ing. PIETRO MAZZOLI**
Impresa Pizzarotti & C. S.p.A. **PIZZAROTTI & C. S.p.A.**
Il Redattore: **Ing. PIETRO MAZZOLI**
Ordine degli Ingegneri della Provincia di Parma n. 821

Titolo Elaborato: **Svincoli ed autostazioni o aree di servizio
Svincoli ed autostazioni
Rampe svincolo TreCasali-Terre Verdiane
Profilo longitudinale di progetto - Ramo C** Data Emissione Progetto: 18/03/2014
Scala: 1:1'00/100

Identif. Elaborato:

N.RO IDENTIFICAZIONE	COECCO COMESSA	LITTO	ESSE	ESSE	AMBITO	CAT. OPERA	N.RO OPERA	PARTE OPERA	TIPO DOC.	N.RO PROG. DOC.	REVISIONE
	RAAA	1	E	I	SA	SA	01	C	PR	005	B

Rev.	Data	DESCRIZIONE REVISIONE	Redatto	Controllo	Approvato
B	27/03/2015	Istruttoria A15 novembre	GARILESI	F. NIGRELLI	MAZZOLI
A	16/06/2014	RIEMMISSIONE PROGETTO ESECUTIVO	F. LANDO	F. NIGRELLI	MAZZOLI