


LEGENDA

Altre modifiche progettuali:

1. Eliminazione della differenziazione in sottotipi (A, B, C e D) del tipo E-5.

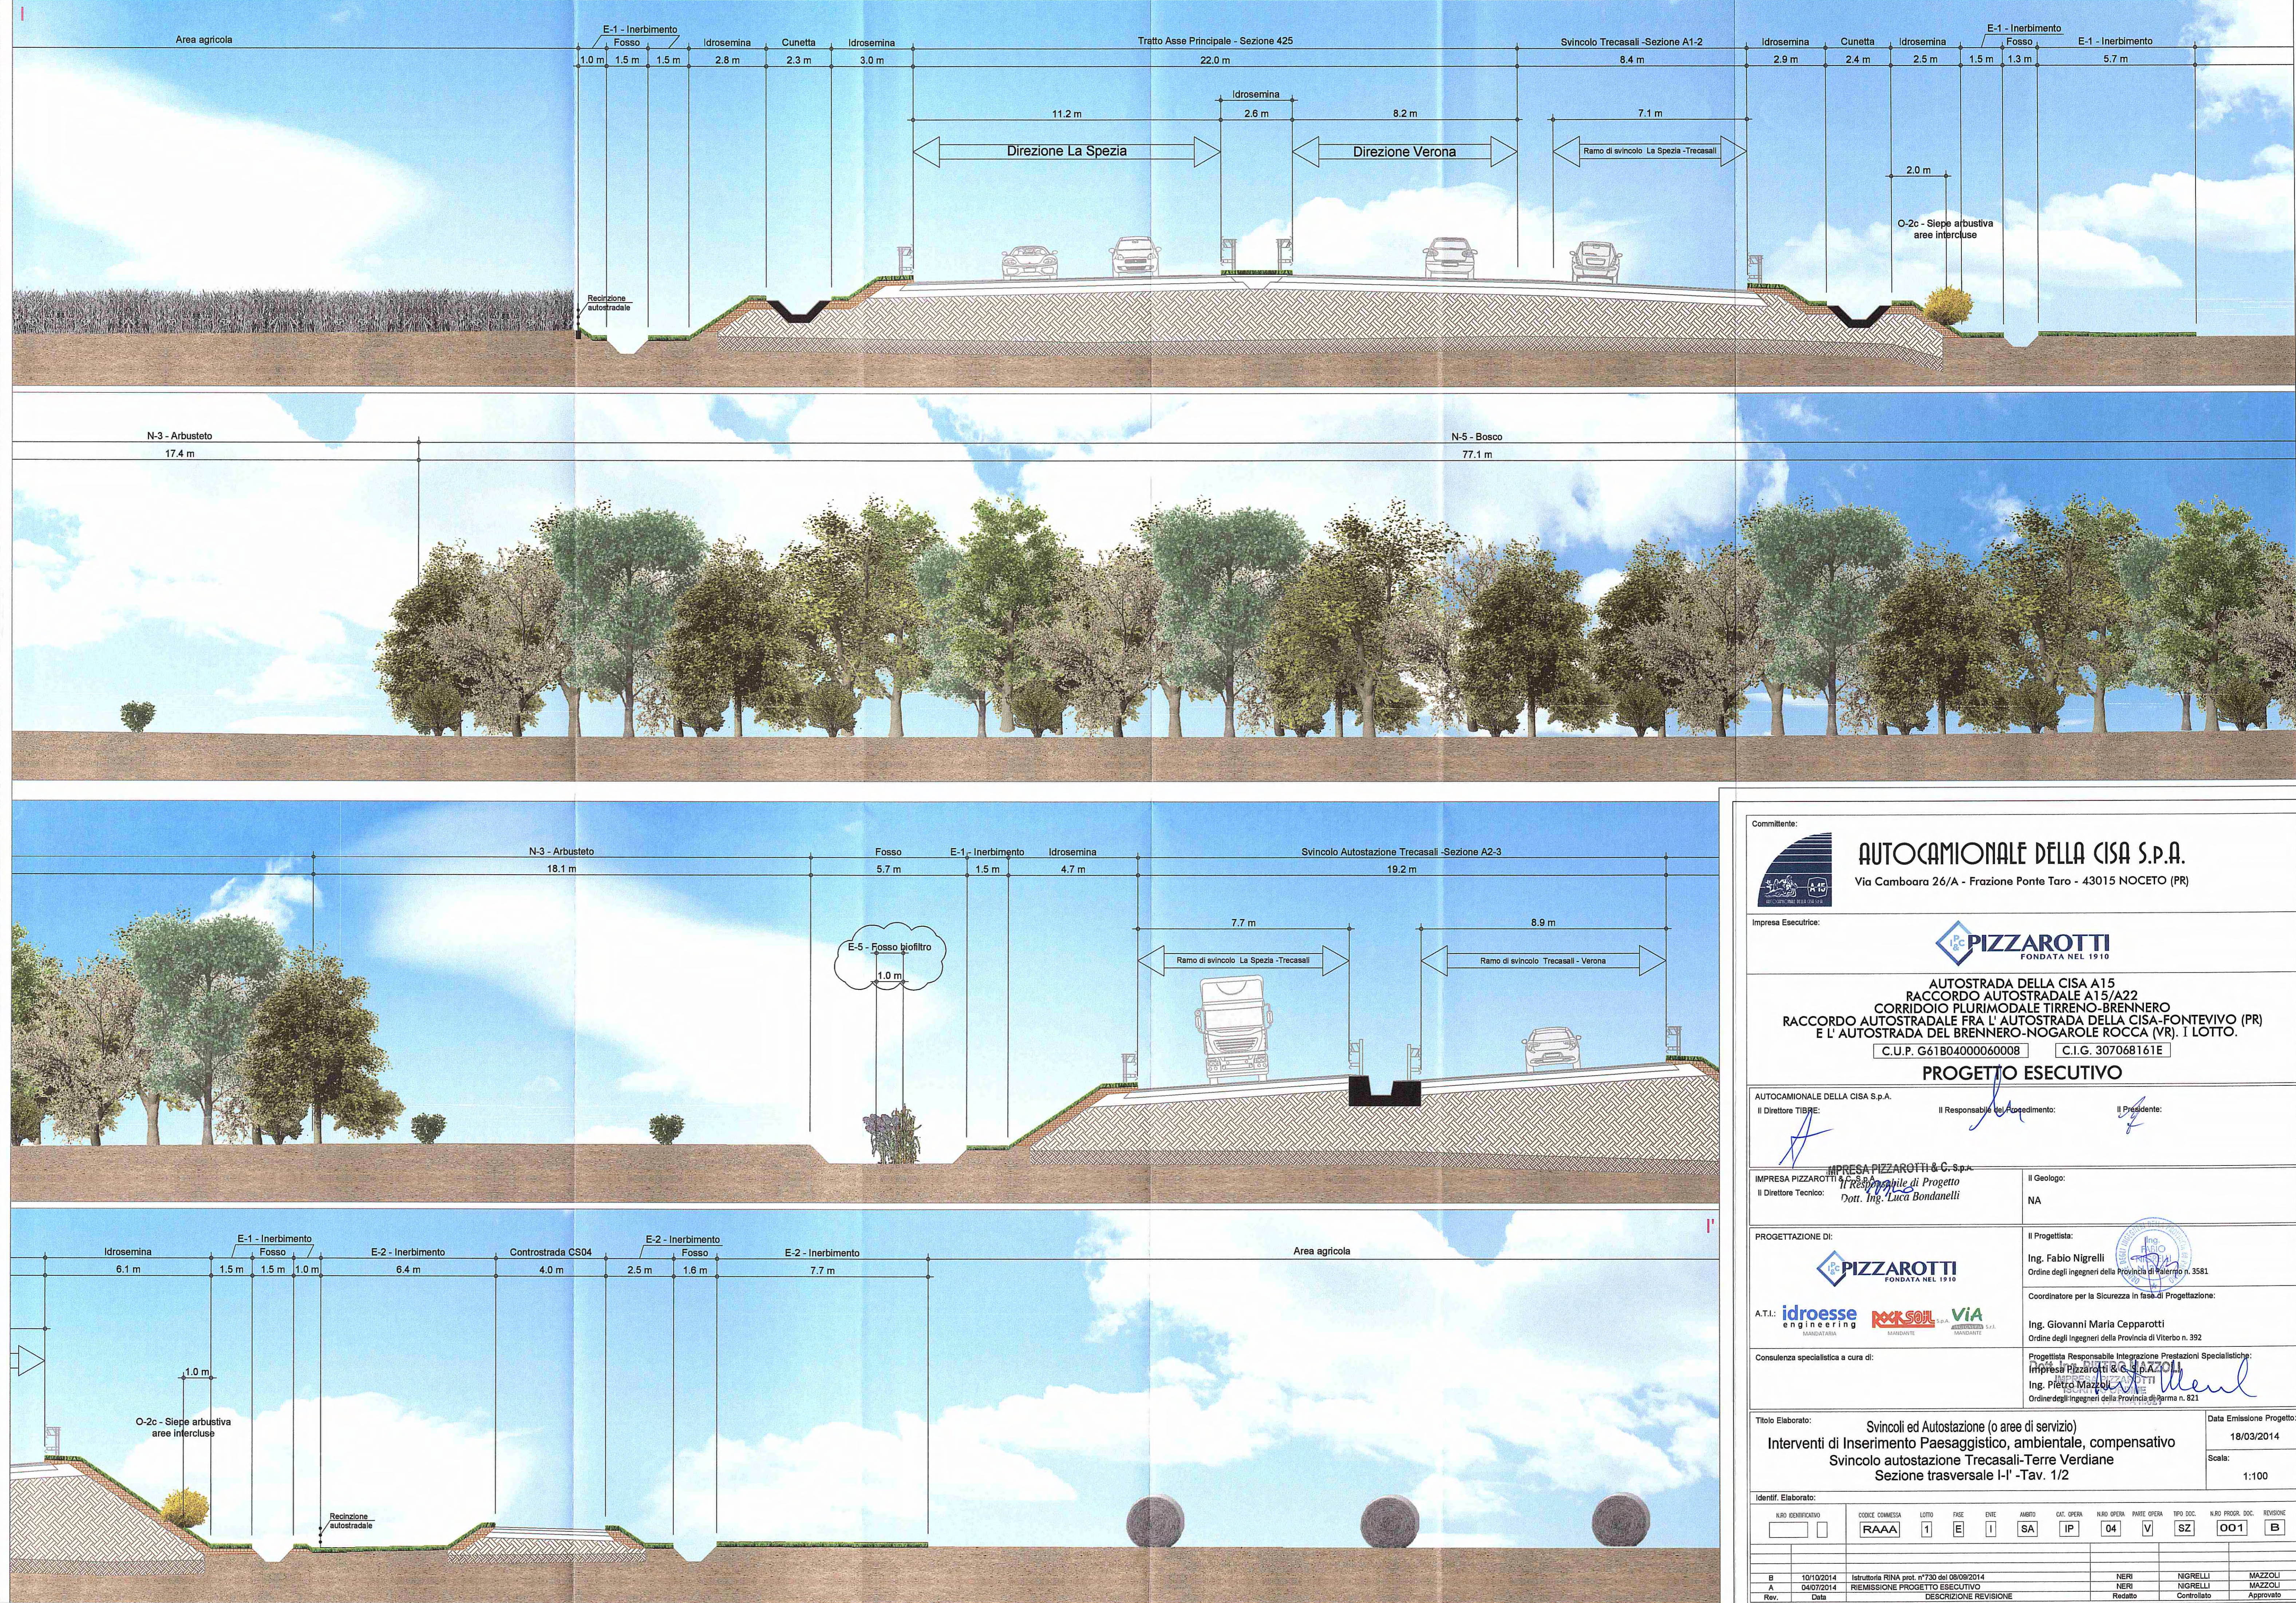

Committente:

AUTOCAMIONALE DELLA CISA S.P.A.
Via Camboara 26/A - Frazione Ponte Taro - 43015 NOCETO (PR)

Impresa Esecutrice:

PIZZAROTTI
FONDATA NEL 1910

**AUTOSTRADA DELLA CISA A15
RACCORDO AUTOSTRADALE A15/A22
CORRIDOIO PLURIMODALE TIRRENO-BRENNERO
RACCORDO AUTOSTRADALE FRA L'AUTOSTRADA DELLA CISA-FONTEVIVO (PR)
E L'AUTOSTRADA DEL BRENNERO-NOGAROLE ROCCA (VR). I LOTTO.**
C.U.P. G61B04000060008 C.I.G. 307068161E

PROGETTO ESECUTIVO

AUTOCAMIONALE DELLA CISA S.p.A.
Il Direttore TIRRE: _____ Il Responsabile del Procedimento: _____ Il Presidente: _____

IMPRESA PIZZAROTTI & C. S.p.A.
Il Direttore Tecnico: *Luca Bondanelli*

Il Geologo: NA

PROGETTAZIONE DI:

PIZZAROTTI
FONDATA NEL 1910

A.T.L.: **idroesse engineering** **rocksoil** **VIA**

Il Progettista:
Ing. Fabio Nigrelli
Ordine degli ingegneri della Provincia di Palermo n. 3581

Coordinatore per la Sicurezza in fase di Progettazione:
Ing. Giovanni Maria Cepparotti
Ordine degli Ingegneri della Provincia di Viterbo n. 392

Consulenza specialistica a cura di:
Progettista Responsabile Integrazione Prestazioni Specialistiche:
IMPRESA PIZZAROTTI & C. S.p.A.
Ing. Pietro Mazzoli
Ordine degli Ingegneri della Provincia di Parma n. 821

Titolo Elaborato: **Svincoli ed Autostazione (o aree di servizio)
Interventi di Inserimento Paesaggistico, ambientale, compensativo
Svincolo autostazione Treccasali-Terre Verdiane
Sezione trasversale I-I' - Tav. 1/2**

Data Emisione Progetto: 18/03/2014
Scala: 1:100

Identif. Elaborato:

NUMERO IDENTIFICATIVO	CODICE COMMESSA	LOTTO	FASE	ENTE	AMBITO	CAT. OPERA	NUMERO OPERA	PARTE OPERA	TIPO DOC.	NUMERO PROGR.	DOC.	REVISIONE
	RAAA	1	E	1	SA	IP	04	V	SZ	001	B	

Rev.	Data	DESCRIZIONE REVISIONE	Redatto	Controllato	Approvato
B	10/12/2014	Intervento RNA prot. n° 730 del 08/09/2014	NERI	NIGRELLI	MAZZOLI
A	04/07/2014	EMISSIONE PROGETTO ESECUTIVO	NERI	NIGRELLI	MAZZOLI