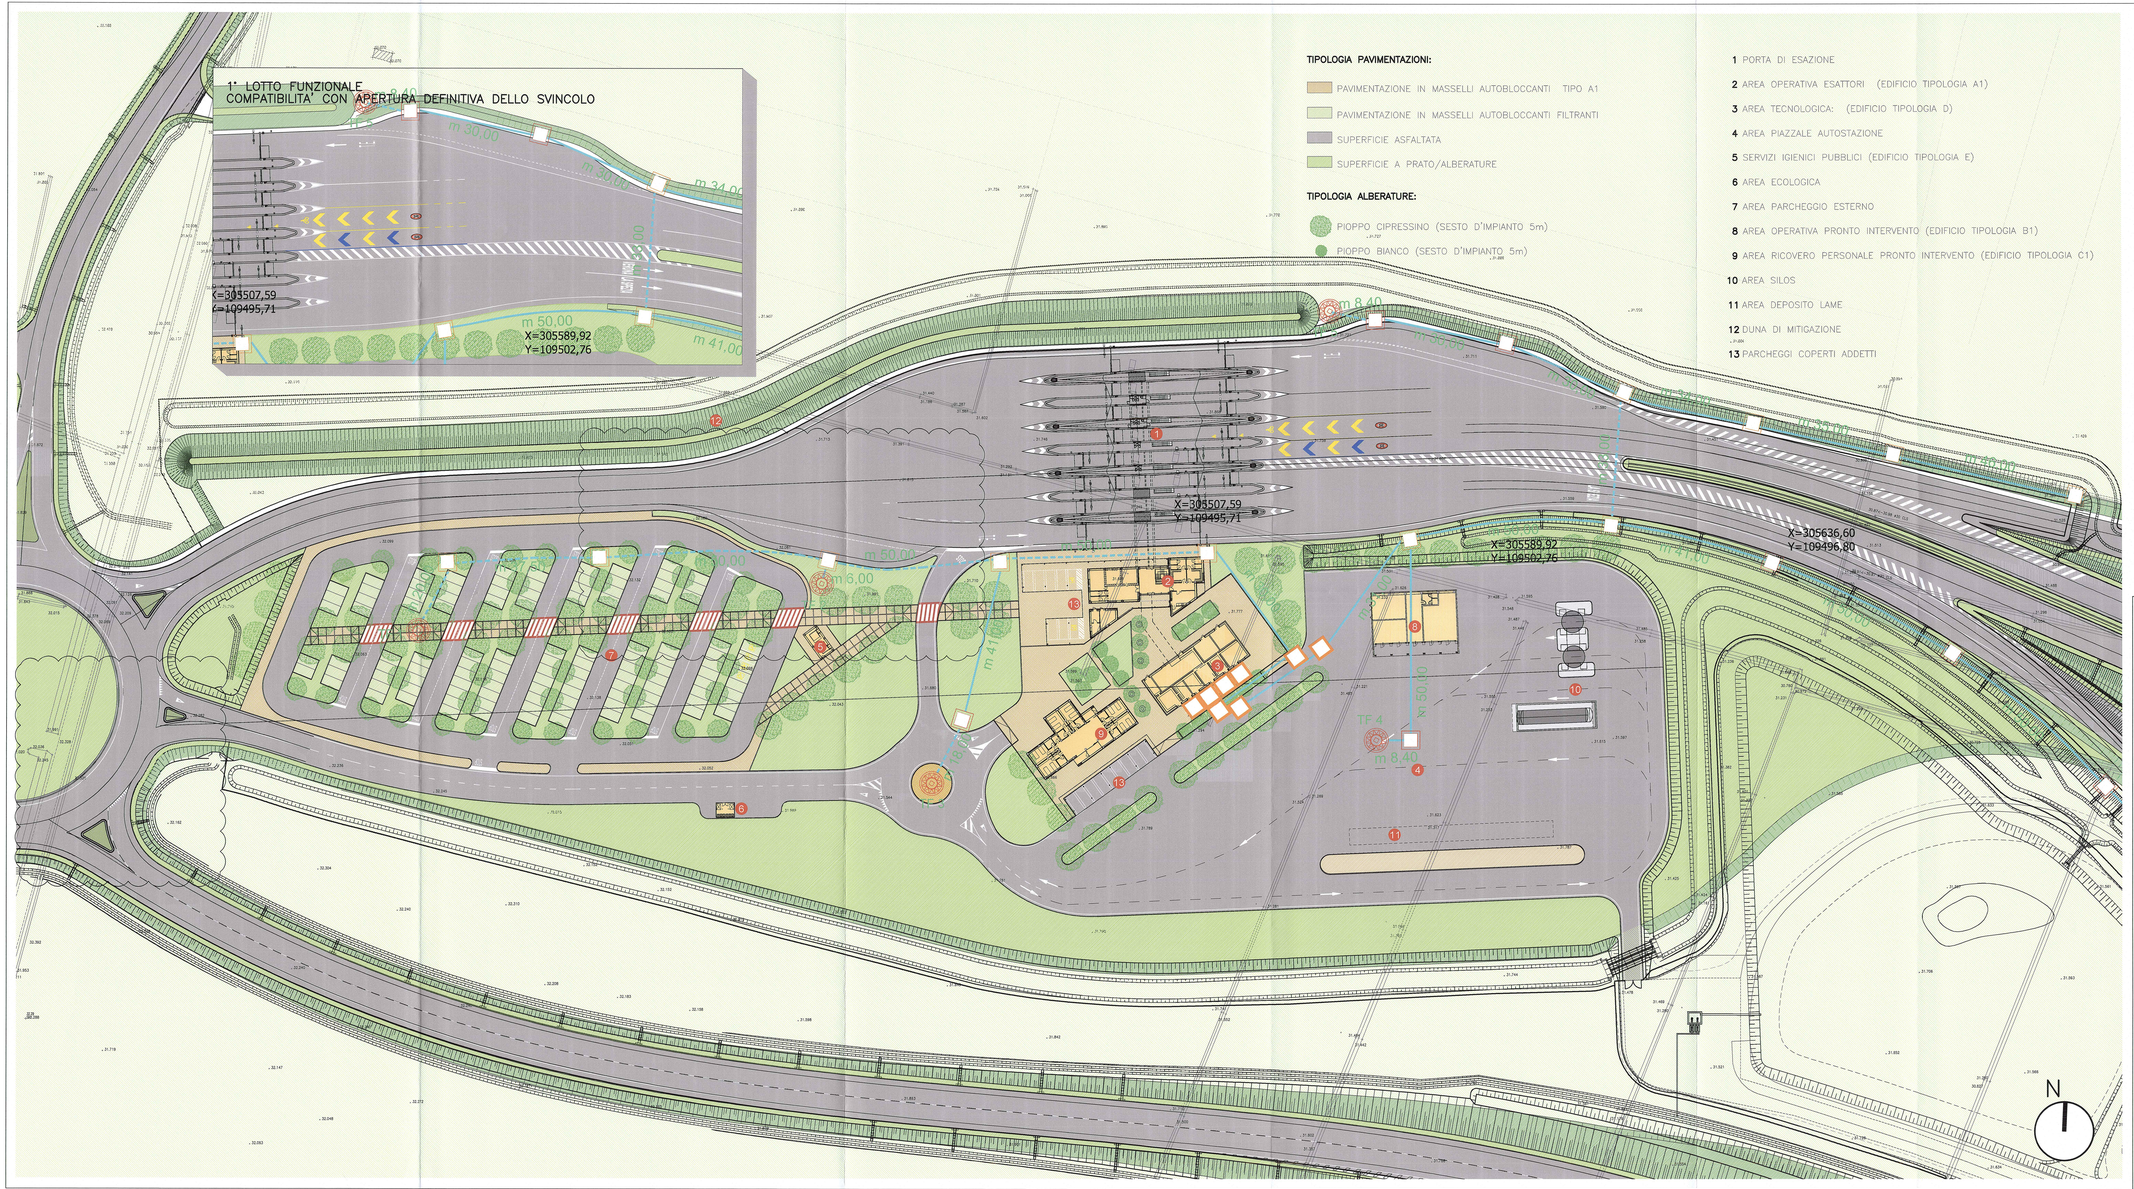

TIPOLOGIA PAVIMENTAZIONI:

- PAVIMENTAZIONE IN MASSELLI AUTOBLOCCANTI TIPO A1
- PAVIMENTAZIONE IN MASSELLI AUTOBLOCCANTI FILTRANTI
- SUPERFICIE ASFALTATA
- SUPERFICIE A PRATO/ALBERATURE

TIPOLOGIA ALBERATURE:

- PIOPPO CIPRESSINO (SESTO D'IMPIANTO 5m)
- PIOPPO BIANCO (SESTO D'IMPIANTO 5m)

1 PORTA DI ESAZIONE
2 AREA OPERATIVA ESATTORI (EDIFICIO TIPOLOGIA A1)
3 AREA TECNOLOGICA: (EDIFICIO TIPOLOGIA D)
4 AREA PIAZZALE AUTOSTAZIONE
5 SERVIZI IGIENICI PUBBLICI (EDIFICIO TIPOLOGIA E)
6 AREA ECOLOGICA
7 AREA PARCHEGGIO ESTERNO
8 AREA OPERATIVA PRONTO INTERVENTO (EDIFICIO TIPOLOGIA B1)
9 AREA RICOVERO PERSONALE PRONTO INTERVENTO (EDIFICIO TIPOLOGIA C1)
10 AREA SILOS
11 AREA DEPOSITO LAME
12 DUNA DI MITIGAZIONE
13 PARCHEGGI COPERTI ADDETTI

DESCRIZIONE DELLA MODIFICA:
MODIFICA POSIZIONE TORRE FARO, MODIFICA DEL MARCIAPIEDE DI CONFINE CON VIABILITA' DI ACCESSO ALLA PORTA DI ESAZIONE, MODIFICA VIABILITA' DI PROGETTO

AUTOSTAZIONE TRECASALI TERRE VERDIANE

STRALCIO PLANIMETRICO

SCALA 1:2000

Committente:

AUTOCAMIONALE DELLA CISA S.p.A.
Via Camboara 26/A - Frazione Ponte Taro - 43015 NOCETO (PR)

Impresa Esecutrice:

PIZZAROTTI FONDATA NEL 1910

AUTOSTRADA DELLA CISA A15
RACCORDO AUTOSTRADALE A15/A22
CORRIDOIO PLURIMODALE TIRRENO-BRENNERO
RACCORDO AUTOSTRADALE FRA L' AUTOSTRADA DELLA CISA-FONTEVIVO (PR)
E L'AUTOSTRADA DEL BRENNERO-NOGAROLE ROCCA (VR). I LOTTO.

C.U.P. G61B04000060008 | C.I.G. 307068161E

PROGETTO ESECUTIVO

AUTOCAMIONALE DELLA CISA S.p.A.
Il Direttore Tecnico: | Il Responsabile del Procedimento: | Il Presidente:

IMPRESA PIZZAROTTI & C. S.p.A.
Il Direttore Tecnico: *Il Responsabile del Progetto*
Dott. Ing. Luca Bondanelli

Il Geologo:
NA

PROGETTAZIONE DI:
PIZZAROTTI FONDATA NEL 1910
A.T.I.: idroesse engineering MANDATARIA | ROCKSOIL S.p.A. MANDANTE | VIA S.r.l. MANDANTE

Il Progettista:
Ing. Giovanni Piazza
Ordine degli Ingegneri della Provincia di Ravenna n. 2007

Coordinatore per la Sicurezza in fase di Progettazione:
Ing. Giovanni Maria Cepparotti
Ordine degli Ingegneri della Provincia di Viterbo n. 392

Consulenza specialistica a cura di:
NA

Progettista Responsabile Integrazione Prestazioni Specialistiche
Impresa Pizzarotti & C. S.p.A.
Ing. Pietro Mazzoli
Ordine degli Ingegneri della Provincia di Parma n. 821

Ing. PIETRO MAZZOLI
IMPRESA PIZZAROTTI
GRADO DI ORDINE

Titolo Elaborato:
Svincoli ed autostazioni o aree di servizio
Autostazione Trecasali -Terre Verdiane
Generale
Planimetria generale di progetto

Data Emissione Progetto: 18/03/2014
Scala: 1:500

Identif. Elaborato:

N.RO IDENTIFICATIVO	CODICE COMMESSA	LOTTO	FASE	ENTE	AMBITO	CAT. OPERA	N.RO OPERA	PARTE OPERA	TIPO DOC.	N.RO PROGR. DOC.	REVISIONE
	RAAA	1	E	V	SA	EA	00	G	PL	001	B

Rev.	Data	DESCRIZIONE REVISIONE	Redatto	Controllato	Approvato
B	20/04/2015	REVISIONE A SEGUITO ISTRUTTORIA A15 Novembre 2014	M.ROVAGNA	G.PIAZZA	MAZZOLI
A	20/06/2014	RIEMISSIONE PROGETTO ESECUTIVO	M. ROVAGNA	G. PIAZZA	MAZZOLI