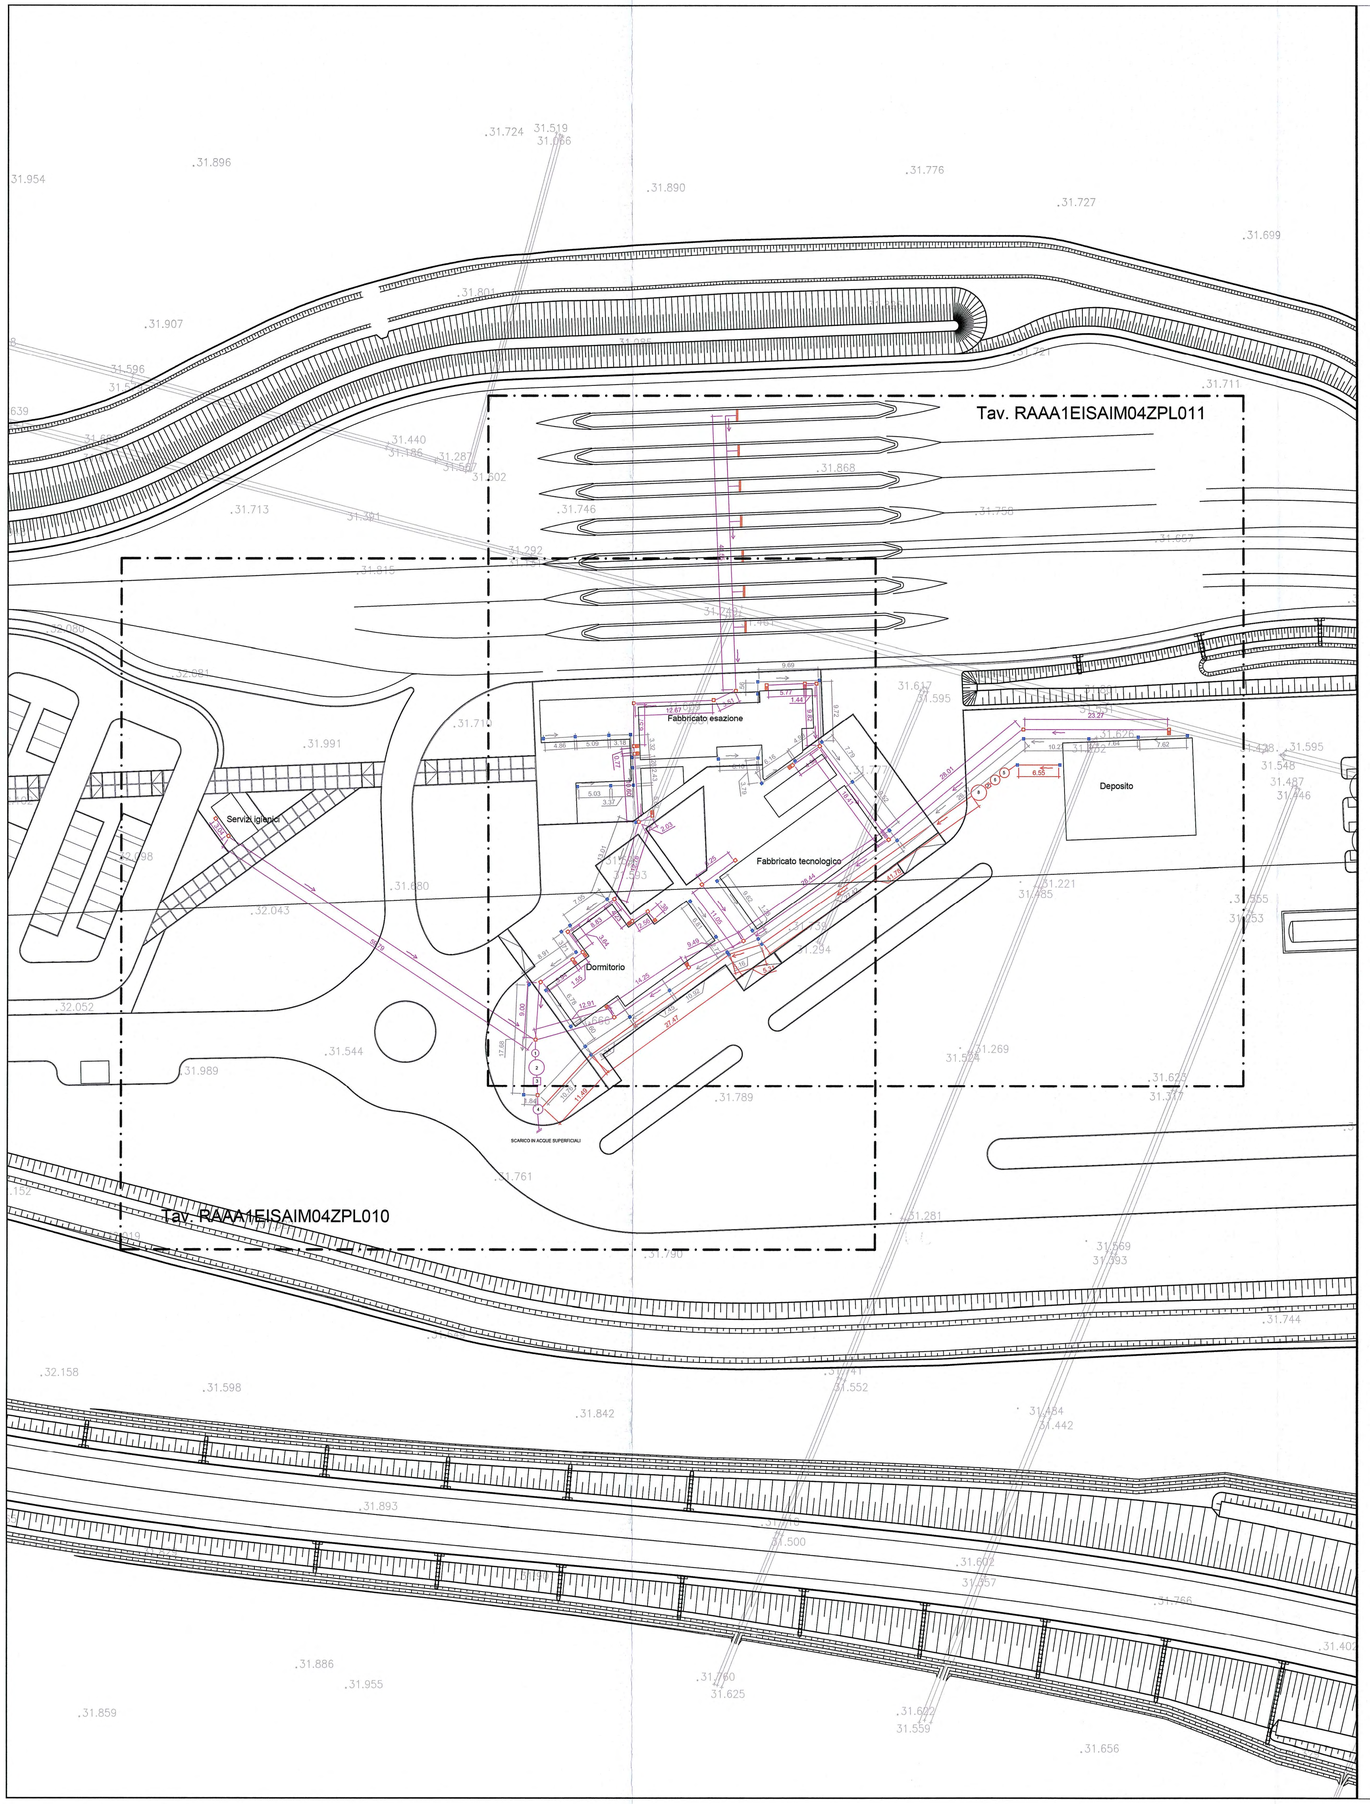

TUBAZIONE IN PVC
SEZIONE TIPO DI POSA

SEZIONE TRASVERSALE
Scala 1:10

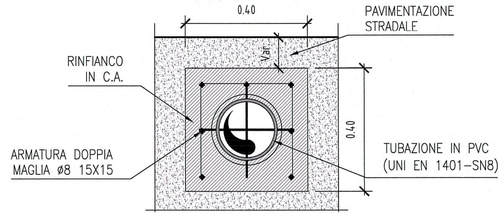

SEZIONE LONGITUDINALE
Scala 1:10

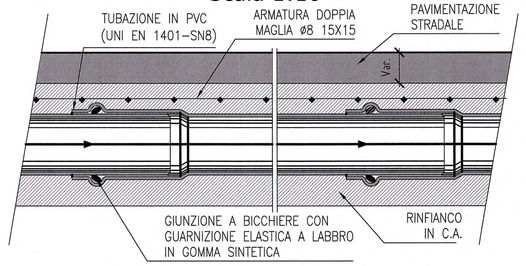

POZZETTO PREFABBRICATO DI ISPEZIONE

PIANTA
Scala 1:20

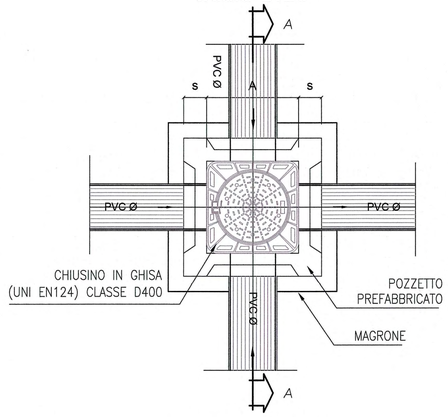

SEZIONE A-A
Scala 1:20

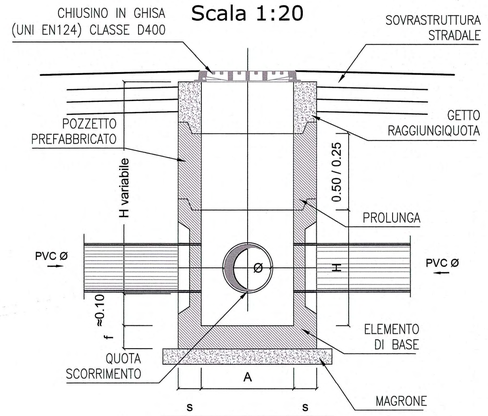

TABELLA DIMENSIONI POZZETTI

A	H	s
Cm	Cm	Cm
40	40	5
60	60	12
80	80	15

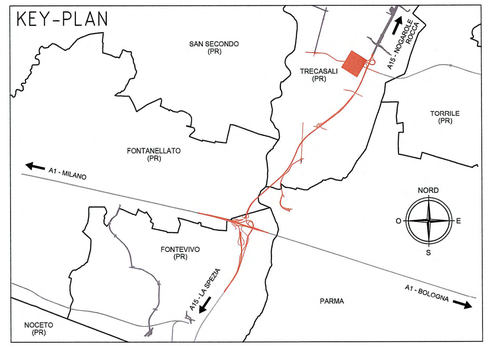

LEGENDA	
⊠	Pozzetto prefabbricato in calcestruzzo vibrocompresso. Dove non riportato 40x40
□	Pozzetto prefabbricato in calcestruzzo vibrocompresso. Dove non riportato 50x50
⊠	Pozzetto sifonato tipo FIRENZE DN110. Dove non riportato 50x50
▭▭▭	Griglia per raccolta acque cunicolo piste
———	Tubazione in PVC per scarico acque lavaggio autorimessa pendenza 0.5%. Diametri indicati in disegno
———	Tubazione in PVC per scarico acque nere pendenza 0.5%. Diametri indicati in disegno
———	Tubazione in PVC per scarico acque di copertura edifici pendenza 0.5% Diametri indicati in disegno

DESCRIZIONE DELLA MODIFICA:
Sono state inserite le interdistanze dei pozzetti e i versi di scorrimento della rete

NOTA: per le caratteristiche altimetriche della rete e per le pendenze ed i diametri si vedano gli elaborati RAAA1EISAIM04ZPL010 e RAAA1EISAIM04ZPL011

Committente:
AUTOCAMIONALE DELLA CISA S.P.A.
Via Camboara 26/A - Frazione Ponte Taro - 43015 NOCETO (PR)

Impresa Esecutrice:
PIZZAROTTI FONDATA NEL 1910

AUTOSTRADA DELLA CISA A15
RACCORDO AUTOSTRADALE A15/A22
CORRIDOIO PLURIMODALE TIRRENO-BRENNERO
RACCORDO AUTOSTRADALE FRA L' AUTOSTRADA DELLA CISA-FONTEVIVO (PR) E L' AUTOSTRADA DEL BRENNERO-NOGAROLE ROCCA (VR). I LOTTO.

C.U.P. G61B04000060008 | C.I.G. 307068161E

PROGETTO ESECUTIVO

AUTOCAMIONALE DELLA CISA S.p.A.
Il Direttore Tecnico: | Il Responsabile del Procedimento: | Il Presidente:

IMPRESA PIZZAROTTI & C. S.p.A.
Il Direttore Tecnico:
IMPRESA PIZZAROTTI & C. S.p.A.
Il Responsabile di Progetto
Dott. Ing. Luca Bondanelli

Il Geologo:
NA

PROGETTAZIONE DI:
PIZZAROTTI FONDATA NEL 1910
A.T.I.: idroesse engineering MANDATARIA | ROCKSOIL S.p.A. MANDANTE | ViA ASSOCIATI S.r.l. MANDANTE

Il Progettista:
Ing. Fabio Nigrelli
Ordine degli Ingegneri della Provincia di Palermo n. 3581

Coordinatore per la Sicurezza in fase di Progettazione:
Ing. Giovanni Maria Cepparotti
Ordine degli Ingegneri della Provincia di Viterbo n. 392

Consulenza specialistica a cura di:
NA

Progettista Responsabile Integrazione Prestazioni Specialistiche:
Impresa Pizzarotti & C. S.p.A.
Ing. Pietro Mazzoli
Ordine degli Ingegneri della Provincia di Parma n. 821
Ing. PIETRO MAZZOLI
IMPRESA PIZZAROTTI
N. 821 ORDINE INGEGNERI PARMA

Titolo Elaborato:
SA - Svincoli ed Autostazioni (o aree di servizio)
Impianti elettromeccanici - Impianti autostazione - Aree esterne
Svincolo autostazione Trecasali-Terre Verdiane
Planimetria Generale impianto di depurazione acque nere - Tav. 1/3

Data Emissione Progetto: 18/03/2014
Scala: 1:500

Identif. Elaborato:

N.RO IDENTIFICATIVO	CODICE COMMESSA	LOTTO	FASE	ENTE	AMBITO	CAT. OPERA	N.RO OPERA	PARTE OPERA	TIPO DOC.	N.RO PROGR. DOC.	REVISIONE
	RAAA	1	E	I	SA	IM	04	Z	PL	009	C

Rev.	Data	DESCRIZIONE REVISIONE	Redatto	Controllato	Approvato
C	20/05/2015	MODIFICHE PER ISTRUTTORIA A15	ROMANELLI	NIGRELLI	MAZZOLI
B	29/09/2014	Istruttoria RINA prot. n° 730 del 08/09/2014	A. MUZI	NIGRELLI	MAZZOLI
A	30/06/2014	RIEMISSIONE PROGETTO ESECUTIVO	A. MUZI	NIGRELLI	MAZZOLI