


.31.711

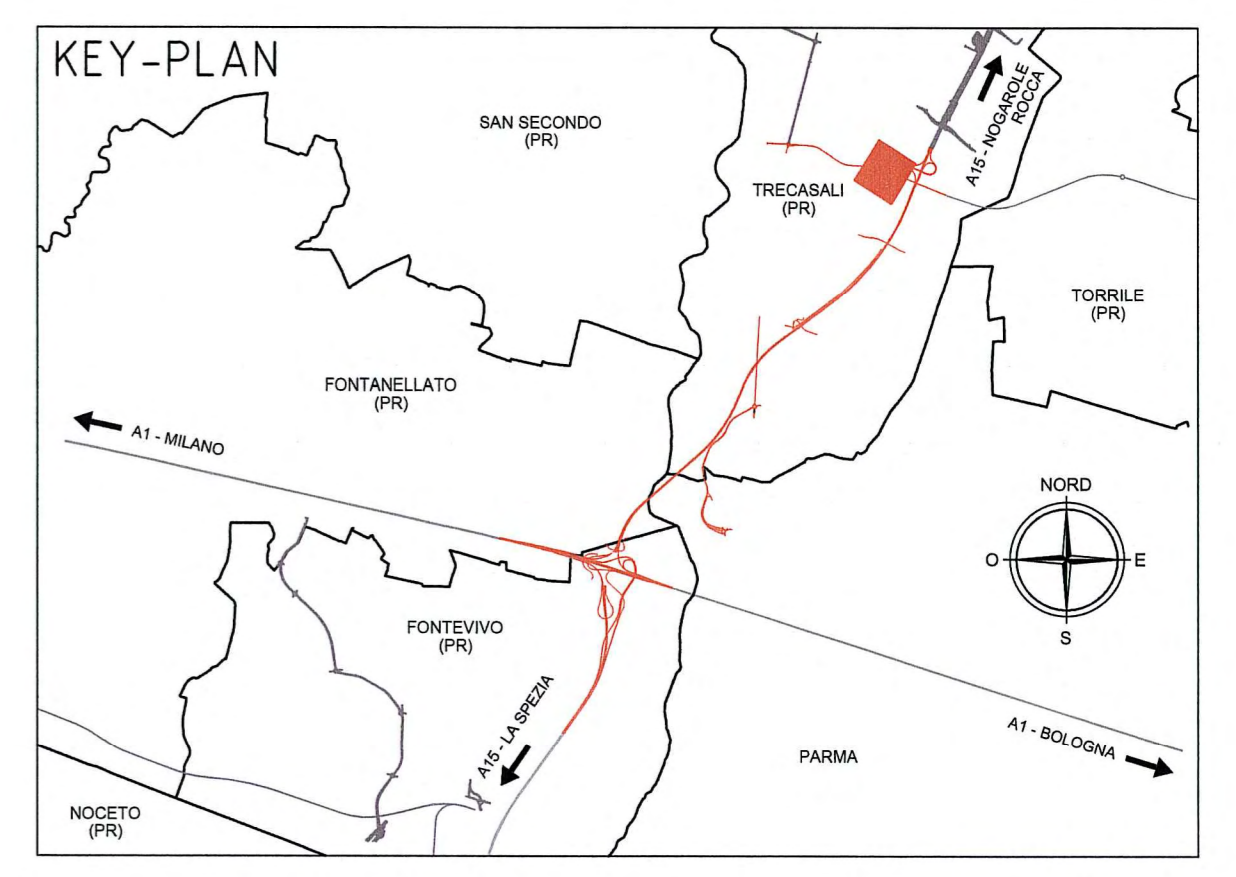

LEGENDA

	Pozzetto prefabbricato in calcestruzzo vibrocompresso. Dove non riportato 40x40
	Pozzetto prefabbricato in calcestruzzo vibrocompresso. Dove non riportato 50x50
	Pozzetto sifonato tipo FIRENZE DN110. Dove non riportato 50x50
	Griglia per raccolta acque cunicolo piste
	Tubazione in PVC per scarico acque lavaggio autrimessa pendenza 0.5%. Diametri indicati in disegno
	Tubazione in PVC per scarico acque nere pendenza 0.5%. Diametri indicati in disegno
	Tubazione in PVC per scarico acque di copertura edifici pendenza 0.5%. Diametri indicati in disegno

DESCRIZIONE DELLA MODIFICA:
Sono state inserite le profondità di interrimento dei tubi

- 1 VASCA IMOHEFF
- 2 OSSIDAZIONE TOTALE
- 3 POZZETTO DI PRELIEVO CAMPIONI
- 4 CENTRALINA DI SOLLEVAMENTO
- 5 DISSABBIATORE
- 6 DISOLEATORE
- 7 POZZETTO DI FILTRAZIONE
- 8 SEZIONE DI BIOSSIDAZIONE

Committente: **AUTOCAMIONALE DELLA CISA S.p.A.**
Via Cambara 26/A - Frazione Ponte Taro - 43015 NOCETO (PR)

Impresa Esecutrice: **PIZZAROTTI** FONDATA NEL 1910

AUTOSTRADA DELLA CISA A15 RACCORDO AUTOSTRADALE A15/A22 CORRIDOIO PLURIMODALE TIRRENO-BRENNERO RACCORDO AUTOSTRADALE FRA L' AUTOSTRADA DELLA CISA-FONTEVIVO (PR) E L' AUTOSTRADA DEL BRENNERO-NOGAROLE ROCCA (VR). I LOTTO.
C.U.P. G61B04000060008 C.I.G. 307068161E

PROGETTO ESECUTIVO

AUTOCAMIONALE DELLA CISA S.p.A.
Il Direttore Tecnico: *[Signature]* Il Responsabile del Procedimento: *[Signature]* Il Presidente: *[Signature]*

IMPRESA PIZZAROTTI & C. S.p.A.
Il Direttore Tecnico: *[Signature]* **Responsabile di Progetto**
Dot. Ing. Luca Bondanelli

Il Geologo: NA

PROGETTAZIONE DI: **PIZZAROTTI** FONDATA NEL 1910
Il Progettista: **Ing. Fabio Nigrelli**
Ordine degli Ingegneri della Provincia di Palermo n. 3581

A.T.I.: **idrosse engineering** **ROCKSOIL** **VIA**
Ordine degli Ingegneri della Provincia di Viterbo n. 392
Coordinatore per la Sicurezza in fase di Progettazione: **Ing. Giovanni Maria Cepparotti**

Consulenza specialistica a cura di: NA
Progettista Responsabile Integrazione Prestazioni Specialistiche:
Ing. Pietro Mazzoli
IMPRESA PIZZAROTTI
Ing. Pietro Mazzoli
Ordine degli Ingegneri della Provincia di Parma n. 521

Titolo Elaborato: **SA - Svincoli ed Autostazioni (o aree di servizio) Impianti elettromeccanici - Impianti autostazione - Aree esterne Svincolo autostazione TreCasali-Terre Verdiane Planimetria Generale impianto di depurazione acque nere - Tav. 3/3**
Data Emissione Progetto: 18/03/2014
Scala: 1:200

Identif. Elaborato:

NRO IDENTIFICATIVO	COICE COMMESSA	LOTTO	FASE	ENTE	AMBITO	CAT. OPERA	NRO OPERA	PARTE OPERA	TIPO DOC.	NRO PROG. DOC.	REVISIONE
	RAAA	1	E	I	SA	IM	04	Z	PL	011	C

C	20/05/2015	MODIFICHE PER ISTRUTTORIA A15							ROMANELLI	NIGRELLI	MAZZOLI
B	28/09/2014	Istruttoria RNA prot. n° 730 del 08/09/2014							A. MUZI	NIGRELLI	MAZZOLI
A	30/06/2014	RIEMMISSIONE PROGETTO ESECUTIVO							A. MUZI	NIGRELLI	MAZZOLI
Rev.	Data	DESCRIZIONE REVISIONE							Redatto	Controllato	Approvato