


LEGENDA

ELEMENTI DI CARATTERE PROGETTUALE

- INDICAZIONE RAGGIO PLANIMETRICO
- INDICAZIONE PENDENZA TRASVERSALE CARREGGIA A
- INDICAZIONE PENDENZA LONGITUDINALE (SALITA / DISCESA)
- INDICAZIONE PUNTO DI RIFERIMENTO
- INDICAZIONE SEZIONE TRASVERSALE CON PROGETTAZIONE ALTERNATIVA DI CORRESPONDENZA DELL'ASSE DI TRACCIAMENTO
- INDICAZIONE LIMITE DI INTERVENTO
- INDICAZIONE NAZZO / FINE PROFILI

ELEMENTI DI CARATTERE GENERALE

- INDICAZIONE CONFINI COMUNALI
- INDICAZIONE LINEE FERROVIARIE ESISTENTI
- INDICAZIONE AUTOSTRADE ESISTENTI
- INDICAZIONE DIREZIONE AMBITO AUTOSTRADALE
- INDICAZIONE DIREZIONE AMBITO EXTRAURBANO

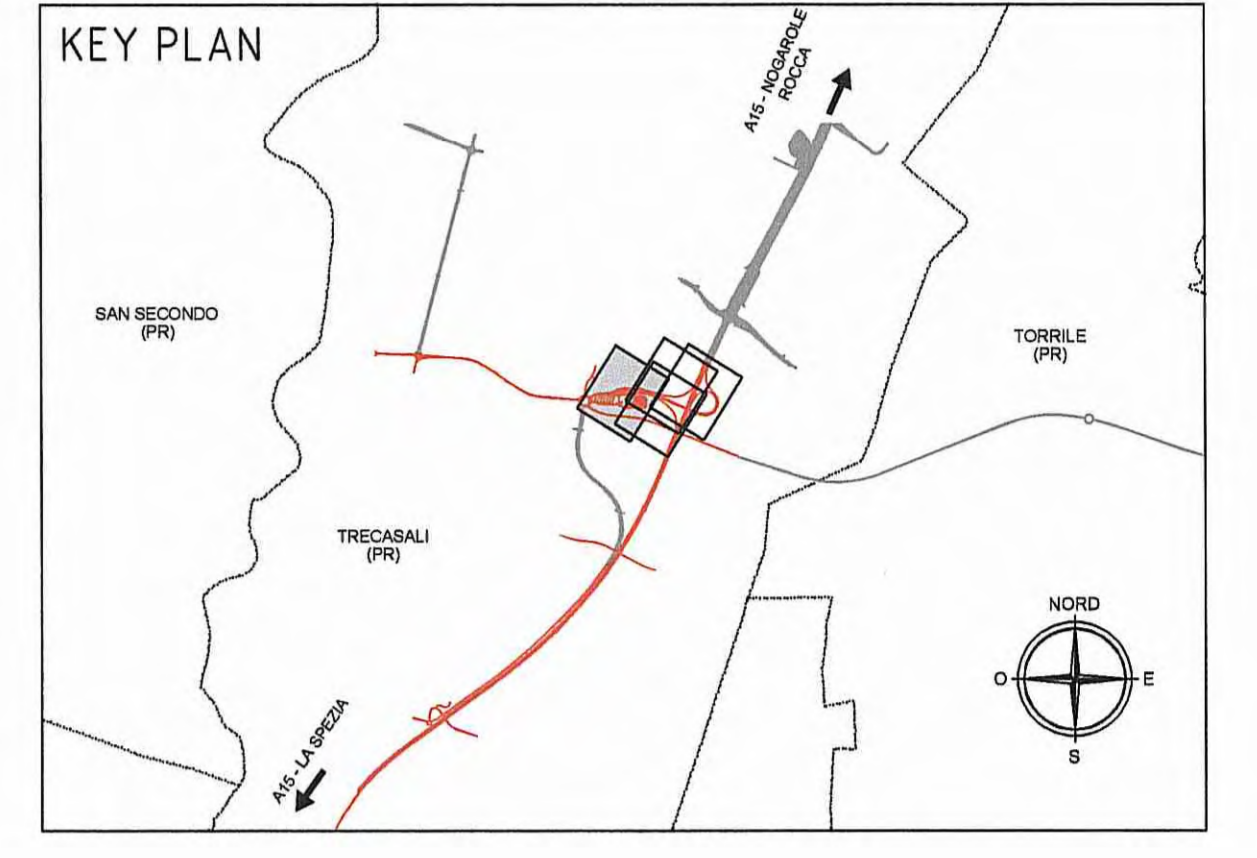

NOTA

Modificato fossi biofiltro FF4 e FF5; inserito dati cavalcafossi e corretto refuso relativo alle quote altimetriche di progetto.

Cispadana PR
(Strada di collegamento tra
la S.P. 9 di Golese e la
S.P. 10 di Cremona)

CAVALCAFOSSO 5	
D = 100cm	L = 14.40m
E	305609.491
N	109392.285
Quota fondo= 30.77	
E	305622.733
N	109397.945
Quota fondo= 30.753	

CAVALCAFOSSO 4	
D = 100cm	L = 14.40m
E	305610.042
N	109390.998
Quota fondo= 30.77	
E	305623.283
N	109396.658
Quota fondo= 30.753	

CAVALCAFOSSO 3	
D = 100cm	L = 14.40m
E	305610.592
N	109389.711
Quota fondo= 30.77	
E	305623.833
N	109395.371
Quota fondo= 30.753	

FINE PROFILO
PIAZZALE EDIFICI
Prog. 0+369.86

Autocomonale della CISA S.p.A.
Via Combaro 26/A - Frazione Ponte Taro - 43015 NOCETO (PR)

Impresa Esecutrice: PIZZAROTTI FONDATA NEL 1910

PROGETTO ESECUTIVO

AUTOSTRADA DELLA CISA A15
RACCORDO AUTOSTRADALE A15/A22
CORRIDOIO PLURIMODALE TIRRENO-BRENNERO
RACCORDO AUTOSTRADALE FRA L'AUTOSTRADA DELLA CISA, FONTEVIVO (PR)
E L'AUTOSTRADA DEL BRENNERO-NOGAROLE ROCCA (VR), I. LOTTO.

C.U.P. G61B0400060008 C.I.G. 307068161E

IMPRESA PIZZAROTTI & C. S.p.A.
Il Direttore Tecnico: *[Firma]*

Il Geologo: NA

Il Progettista:
Ing. Fabio Nigrelli
Ordine degli Ingegneri della Provincia di Palermo n°3581

Coordinatore per la Sicurezza in fase di Progettazione:
Ing. Giovanni Maria Cepparotti
Ordine degli Ingegneri della Provincia di Modena n. 302

Consulenza specialistica a cura di:
NA

Il Progettista:
Ing. PIERO MAZZOLI
IMPRESA PIZZAROTTI & C. S.p.A.
Ing. PIETRO MAZZOLI
INGEGNERI PARMA n.821
Ordine degli Ingegneri della Provincia di Parma n. 821

Titolo Elaborato: Svincoli ed autostazioni o aree di servizio
Svincoli ed autostazioni
Rampe svincolo Treccani-Terre Verdiane
Planimetria di progetto - Tav. 2/5

Data Emissione Progetto: 18/03/2014
Scala: 1:500

1	18/03/2014	RAAA	1	1	SA	SA	01	C	PL	002	C		