DESCRIZIONE DELLA MODIFICA:
Aggiunto nota per risoluzione interferenza illuminazione pubblica

FONTANELLATO (PR)
PARMA
TRECASALI (PR)
TORRILE (PR)

FOG – 08-0 001-00
EMT – 06-0 005-00
GBP –06-0 001-00
EBT – 06-0 006-00
FOT – 44-0 004-00
nuovo pozzetto
TLC – 70-0 008-00
nuovo pozzetto
GMP – 06-0 002-00
EBT – 06-0 007-00
ILL – 06-0 008-00

N.B.:
Per risoluzione interferenza illuminazione pubblica della rotatoria PV-1 ved. le seguenti tavole:
RAAA1EIVOPS05EPL002A
RAAA1EIVOVO01IPL002B

SCALA GRAFICA 0 40 m 80 m 120 m 160 m 200 m

LEGENDA

CONFINI COMUNALI
VIABILITA' IN PROGETTO

INTERFERENZE LINEARI

- EAT – LINEA ELETTRICA AT
- EMT – LINEA ELETTRICA MT
- EBT – LINEA ELETTRICA BT
- TLC – LINEA TELEFONICA
- FOT – FIBRE OTTICHE
- GAP – GASDOTTO AP
- GMP – GASDOTTO MP
- GBP – GASDOTTO BP
- FOP – FOGNATURA IN PRESSIONE
- FOG – FOGNATURA A GRAVITÁ
- ACP – ACQUEDOTTO IN PRESSIONE
- ACG – ACQUEDOTTO A GRAVITÁ
- OLE – OLEODOTTO
- ILL – ILLUMINAZIONE PUBBLICA
- EBP – LINEA ELETTRICA BT

INTERFERENZE LINEARI DISMESSE

- EAT – LINEA ELETTRICA AT
- EMT – LINEA ELETTRICA MT
- EBT – LINEA ELETTRICA BT
- TLC – LINEA TELEFONICA
- FOT – FIBRE OTTICHE
- GAP – GASDOTTO AP
- GMP – GASDOTTO MP
- GBP – GASDOTTO BP
- FOP – FOGNATURA IN PRESSIONE
- FOG – FOGNATURA A GRAVITÁ
- ACP – ACQUEDOTTO IN PRESSIONE
- ACG – ACQUEDOTTO A GRAVITÁ
- OLE – OLEODOTTO
- ILL – ILLUMINAZIONE PUBBLICA
- EBP – LINEA ELETTRICA BT

RISOLUZIONE INTERFERENZE

- EAT – LINEA ELETTRICA AT
- EMT – LINEA ELETTRICA MT
- EBT – LINEA ELETTRICA BT
- TLC – LINEA TELEFONICA
- FOT – FIBRE OTTICHE
- GAP – GASDOTTO AP
- GMP – GASDOTTO MP
- GBP – GASDOTTO BP
- FOP – FOGNATURA IN PRESSIONE
- FOG – FOGNATURA A GRAVITÁ
- ACP – ACQUEDOTTO IN PRESSIONE
- ACG – ACQUEDOTTO A GRAVITÁ
- OLE – OLEODOTTO
- ILL – ILLUMINAZIONE PUBBLICA
- EBP– LINEA ELETTRICA BT
- ASSERVIMENTO

ETICHETTA INTERFERENZA

AAA – 00-0 000-00

AAA = TIPOLOGIA DI INTERFERENZA
00-0 = CODICE ENTE INTERFERITO
000-00 = N. PROG. INTERFERENZA

INTERFERENZE PUNTUALI

- ETR – TRALICCIO LINEA ELETTRICA
- ECB – NUOVA CABINA ELETTRICA
- RIP – RIPETITORE TELEFONIA MOBILE
- SOL – STAZIONE DI SOLLEVAMENTO

CODICI ENTI INTERFERITI

CODICE	NOMINATIVO ENTE
05-0	AMMINIST. DELLO STATO - PR
06-0	IREN – PR
08-0	EMILIAMBIENTE (ex ASCAA) - PR
41-0	ENEL DISTRIBUZIONE PR – PR
44-0	METROWEB-FASTWEB-LEPIDA
51-0	H3G – MI
64-0	SNAM PARMA – PR
70-0	TELECOM PARMA – PR
70-1	TELECOM BOLOGNA – BO
73-0	TERNA PARMA – FI
75-0	TIM – BO
80-0	WIND – VE

DESCRIZIONE DELLA MODIFICA:
Aggiornamento legenda enti interferiti: la modifica si è resa necessaria in quanto alcuni enti non risultano interessati dalla presenza di interferenze, come gli enti pubblici.

KEY-PLAN

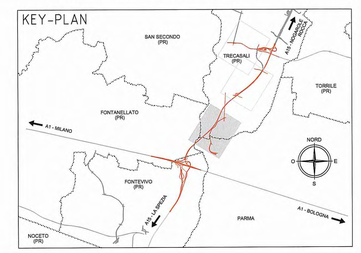

Committente:
AUTOCAMIONALE DELLA CISA S.P.A.
Via Camboara 26/A - Frazione Ponte Taro - 43015 NOCETO (PR)

Impresa Esecutrice:
PIZZAROTTI FONDATA NEL 1910

AUTOSTRADA DELLA CISA A15
RACCORDO AUTOSTRADALE A15/A22
CORRIDOIO PLURIMODALE TIRRENO-BRENNERO
RACCORDO AUTOSTRADALE FRA L' AUTOSTRADA DELLA CISA-PONTEVIVO (PR) E L' AUTOSTRADA DEL BRENNERO-NOGAROLE ROCCA (VR). I LOTTO.

C.U.P. G61B04000060008 C.I.G. 307068161E

PROGETTO ESECUTIVO

AUTOCAMIONALE DELLA CISA S.p.A.
Il Direttore Tecnico: Il Responsabile del Procedimento: Il Presidente:

IMPRESA PIZZAROTTI & C. S.p.A.
Il Direttore Tecnico: IMPRESA PIZZAROTTI & C. S.p.A. Il Responsabile del Progetto: Dott. Ing. Luca Bondanel

Il Geologo: NA

PROGETTAZIONE DI: PIZZAROTTI FONDATA NEL 1910
A.T.I.: idroesse engineering MANDANTE; ROCKSOIL S.p.A. MANDANTE; ViA MANDANTE

Il Progettista:
Ing. Fabio Nigrelli
Ordine degli Ingegneri della Provincia di Palermo n. 3581

Coordinatore per la Sicurezza in fase di Progettazione:
Ing. Giovanni Maria Ceppatelli
Ordine degli Ingegneri della Provincia di Parma n. 1397

Progettista Responsabile Integrazioni Specialistiche:
Impresa Pizzarotti & C. S.p.A.
Ing. Pietro Mazzoli
Ordine degli Ingegneri della Provincia di Parma n. 821

Consulenza specialistica a cura di:
N.A.

Titolo Elaborato:
Viabilità ordinaria e di adduzione all'Autostazione Trecasali-Terre Verdiane
Pubblici Servizi
Interferenze viabilità ordinaria e di adduzione all'Autostazione Trecasali-Terre Verdiane
Planimetria della risoluzione delle interferenze - Tav. 1/3

Data Emissione Progetto: 18/03/2014
Scala: 1:2'000

Identif. Elaborato:

N.RO IDENTIFICATIVO	CODICE COMMESSA	LOTTO	FASE	ENTE	AMBITO	CAT. OPERA	N.RO OPERA	PARTE OPERA	TIPO DOC.	N.RO PROGR. DOC.	REVISIONE
	RAAA	1	E	I	VO	PS	05	G	PL	004	C

Rev.	Data	DESCRIZIONE REVISIONE	Redatto	Controllato	Approvato
C	15/01/2015	Aggiunto nota interferenza illuminazione pubblica rotatoria PV-1	MORDACCI	NIGRELLI	MAZZOLI
B	02/10/2014	Istruttoria RINA prot. n° 730 del 08/09/2014 / Modifica inquadratura tavola	PORCARI	NIGRELLI	MAZZOLI
A	09/07/2014	RIEMISSIONE PROGETTO ESECUTIVO	GABATEL	NIGRELLI	MAZZOLI