

DESCRIZIONE DELLA MODIFICA:
 A recepimento dell'istruttoria RINA prot. n° 730 del 08/09/2014, le presenti tavole relative alle viabilità ordinaria e di adduzione (VO) mostrano unicamente i sottoservizi interferenti con le viabilità i cui progetti ricadono nel capitolo relativo alle VO. A tal fine, il riferimento esterno XRIF_PRO INTERFERENZE_SDF_B (valido per le macroaree AP, SA e VO) è stato suddiviso in tre riferimenti esterni ciascuno valido unicamente per la macroarea di competenza. Pertanto, sono state eliminate tutte le interferenze non attinenti alle viabilità ordinarie. Inoltre, è stata modificata l'inquadratura della finestra per permettere di inquadrare anche la VO02 che precedentemente non rientrava negli elaborati progettuali.

- LEGENDA**
- CONFINI COMUNALI
 - VIABILITA' IN PROGETTO
- INTERFERENZE LINEARI**
- EAT - LINEA ELETTRICA AT
 - EMT - LINEA ELETTRICA MT
 - EBT - LINEA ELETTRICA BT
 - TLC - LINEA TELEFONICA
 - FOT - FIBRE OTTICHE
 - GAP - GASDOTTO AP
 - GMP - GASDOTTO MP
 - GBP - GASDOTTO BP
 - FOP - FOGNATURA IN PRESSIONE
 - FOG - FOGNATURA A GRAVITA'
 - ACP - ACQUEDOTTO IN PRESSIONE
 - ACG - ACQUEDOTTO A GRAVITA'
 - OLE - OLEODOTTO
 - ILL - ILLUMINAZIONE PUBBLICA
 - EBP - LINEA ELETTRICA BT

ETICHETTA INTERFERENZA


AAA-00-00
 AAA = TIPOLOGIA DI INTERFERENZA
 00-0 = CODICE ENTE INTERFERITO
 000-00 = N. PROG. INTERFERENZA

- INTERFERENZE PUNTUALI**
- ETR - TRALICCIO LINEA ELETTRICA
 - ECB - NUOVA CABINA ELETTRICA
 - RIP - RIPETITORE TELEFONIA MOBILE
 - SOL - STAZIONE DI SOLLEVAMENTO

CODICI ENTI INTERFERITI

CODICE	NOMINATIVO ENTE
05-0	AMMINIST. DELLO STATO - PR
06-0	IREN - PR
08-0	EMILIANTE (ex ASCAA) - PR
41-0	ENEL DISTRIBUZIONE PR - PR
44-0	NETIONET-FASTWEB-LEPDA
51-0	H3G - MI
64-0	SNAM PARMA - PR
70-0	TELECOM PARMA - PR
70-1	TELECOM BOLOGNA - BO
73-0	TECOM PARMA - PR
75-0	TIM - BO
82-0	WIND - VE

DESCRIZIONE DELLA MODIFICA:
 Aggiornamento legenda enti interferiti: la modifica si è resa necessaria in quanto alcuni enti non risultano interessati dalla presenza di interferenze, come gli enti pubblici.

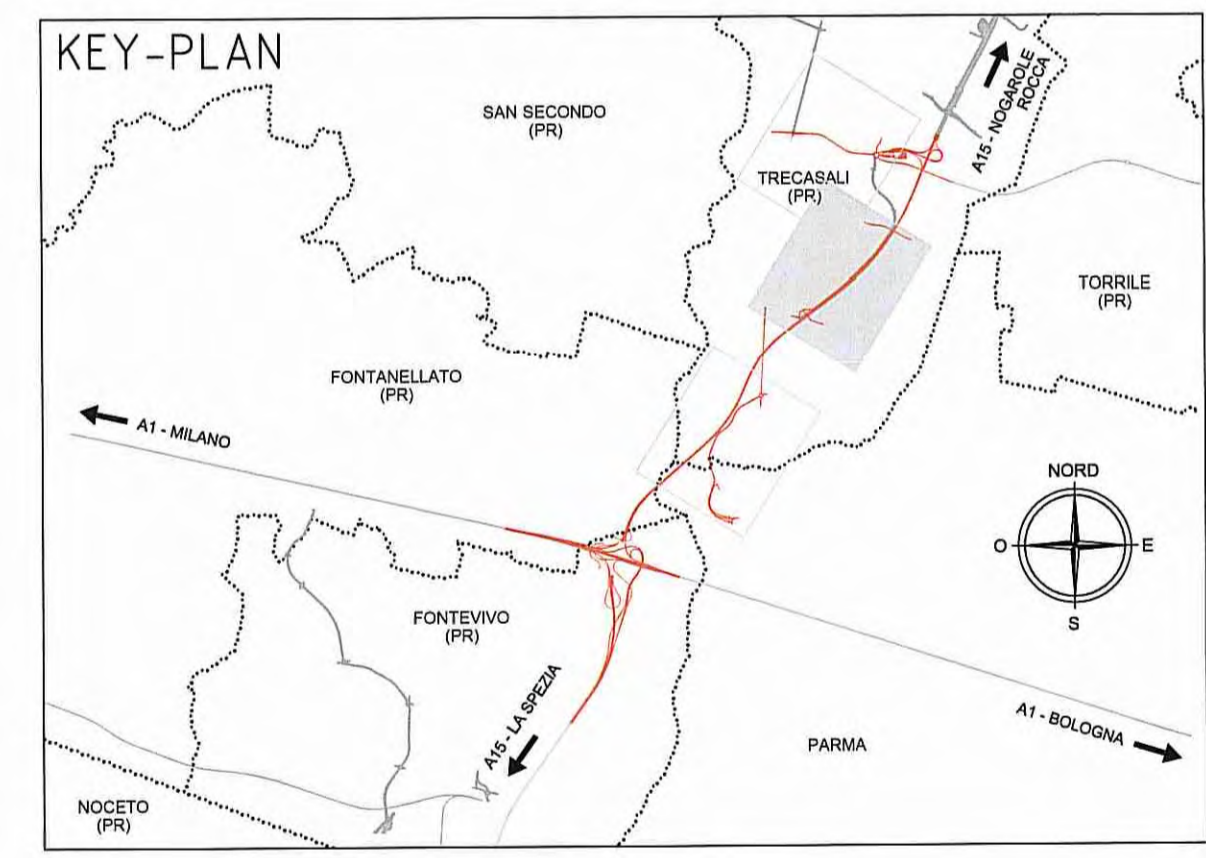

Autocomonale della CISA S.p.A.
 Via Camboara 26/A - Frazione Ponte Taro - 43015 NOCETO (PR)

Impresa Esecutrice:
PIZZAROTTI
 FONDATA NEL 1910

PROGETTO ESECUTIVO
 AUTOSTRADA DELLA CISA A15
 RACCORDO AUTOSTRADALE A15/A22
 CORRIDOIO PLURIMODALE TIRRENO-BRENNERO
 RACCORDO AUTOSTRADALE FRA L' AUTOSTRADA DELLA CISA-FONTEVIVO (PR)
 E L' AUTOSTRADA DEL BRENNERO-NOGAROLE ROCCA (VR) - I LOTTO.
 C.U.P. G61B0400060008 C.I.G. 307068161E

PROGETTAZIONE DI:
 IMPRESA PIZZAROTTI & C. S.p.A.
 Il Direttore T. IMPRESA PIZZAROTTI & C. S.
 Il Responsabile del Progetto
 Dott. Ing. Luca Bondanelli

PROGETTISTA:
 Ing. Fabio Nigrelli
 Ordine degli Ingegneri della Provincia di Parma n. 392
 Coordinatore per la Sicurezza: Ing. Giovanni Maria Cepin
 Ordine degli Ingegneri della Provincia di Parma n. 392

CONSULENZA SPECIALISTA A CURA DI:
 N.A.
 Proprietà Responsabile Ingegneria: Ing. PIETRO MAZZOLI
 Impresa PIZZAROTTI & C. S.p.A.
 Ing. Pietro Mazzoli
 Ordine degli Ingegneri della Provincia di Parma n. 821

TITOLO E/O SCOPO:
 Viabilità ordinaria e di adduzione all'Autostazione Trecasali-Terre Verdiane
 Pubblici Servizi
 Interferenze viabilità ordinaria e di adduzione all'Autostazione Trecasali-Terre Verdiane
 Planimetria delle interferenze - Tav. 2/3

Data Emissione Progetto: 18/03/2014
Scala: 1:2'000

Identif. Elaborato:


Rev.:

Rev.	Data	Descrizione	Elaborato	Controllato	Approvato
B	02/10/2014	Intervento RINA prot. n° 730 del 08/09/2014 / Modifica Inquadratura tavola	PORCARI	NIGRELLI	MAZZOLI
A	08/07/2014	PREMISSIONE PROGETTO ESECUTIVO	GABATEL	NIGRELLI	MAZZOLI
		DESCRIZIONE REVISIONE			

