

DESCRIZIONE DELLA MODIFICA:
Sono state eliminate tutte le interferenze non attinenti Emilambiente S.p.A.

LEGENDA

- CONFINI COMUNALI
- VIABILITA' IN PROGETTO
- INTERFERENZE LINEARI**
- EAT - LINEA ELETTRICA AT
- EMT - LINEA ELETTRICA MT
- EBT - LINEA ELETTRICA BT
- TLC - LINEA TELEFONICA
- FOT - FIBRE OTTICHE
- GAP - GASDOTTO AP
- GMP - GASDOTTO MP
- GBP - GASDOTTO BP
- FOP - FOGNATURA IN PRESSIONE
- FOG - FOGNATURA A GRAVITA'
- ACP - ACQUEDOTTO IN PRESSIONE
- ACQ - ACQUEDOTTO A GRAVITA'
- OLE - OLEODOTTO
- ILL - ILLUMINAZIONE PUBBLICA
- EBP - LINEA ELETTRICA BT

ETICHETTA INTERFERENZA

AAA - 00-0
00-0 = TIPOLOGIA DI INTERFERENZA
00-0 = CODICE ENTE INTERFERITO
000-00 = N. PROG. INTERFERENZA


INTERFERENZE PUNTUALI

- ETR - TRALICCIO LINEA ELETTRICA
- ECB - NUOVA CABINA ELETTRICA
- RIP - RIPETITORE TELEFONIA MOBILE
- SOL - STAZIONE DI SOLLEVAMENTO

CODICI ENTI INTERFERITI

CODICE	NOMINATIVO ENTE
ES-0	AMMIST. DELLO STATO - PR
IR-0	IREN - PR
EM-0	EMILAMBIENTE IAN ASCAAT - PR
EN-0	ENEL DISTRIBUZIONE PR - PR
LL-0	MI TROVERE FASTWEB-LEPIDA
HS-0	HS2 - PR
SN-0	SNAM PARMA - PR
TE-0	TELECOM PARMA - PR
TE-1	TELECOM BOLOGNA - BO
TE-2	TECOM PARMA - PR
TH-0	TH - BO
WI-0	WIND - VE

DESCRIZIONE DELLA MODIFICA:
Aggiornamento legenda enti interferiti: la modifica si è resa necessaria in quanto alcuni enti non risultano interessati dalla presenza di interferenze, come gli enti pubblici.

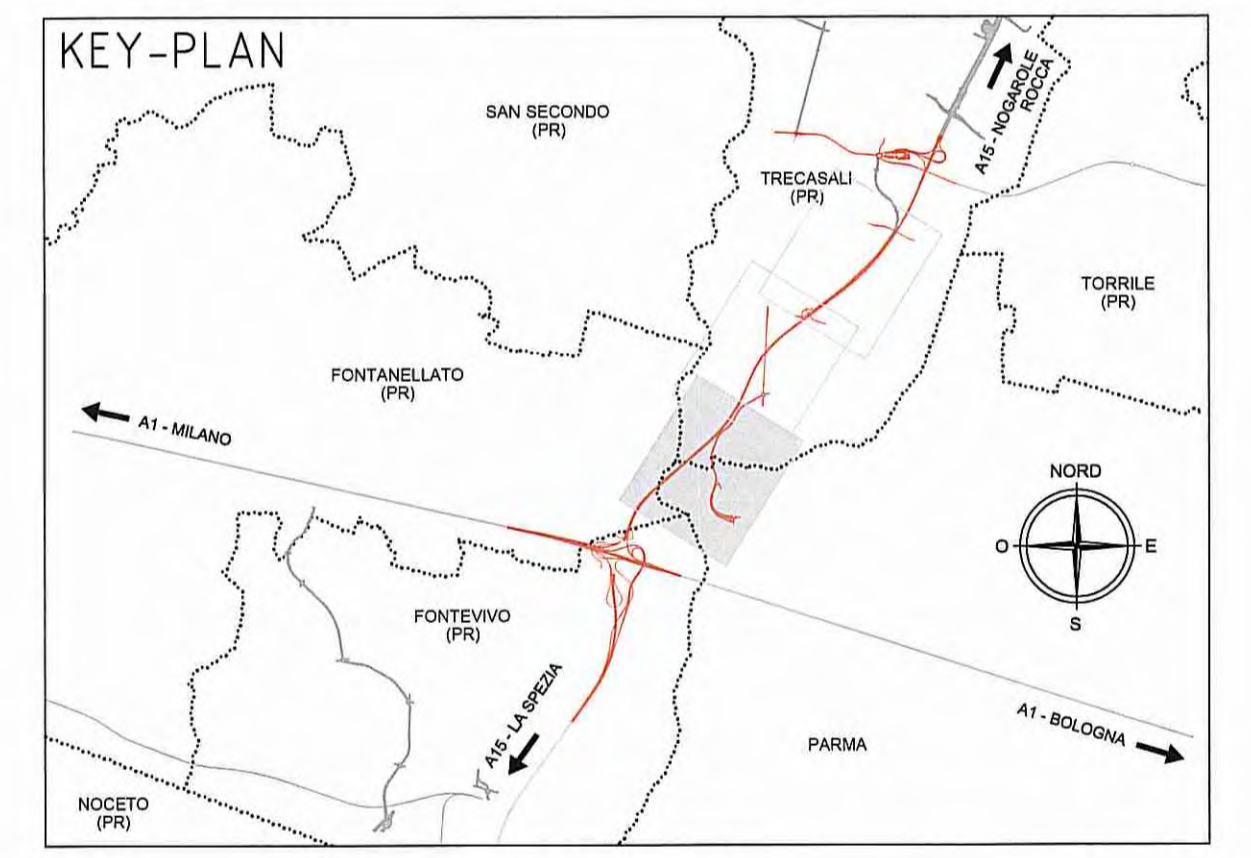

COMITENTE:
AUTOCAMIONALE DELLA CISA S.P.A.
Via Comboara 26/A - Frazione Ponte Taro - 43015 NOCETO (PR)

IMPRESA ESECUTRICE:
PIZZAROTTI
FONDATA NEL 1910

PROGETTO:
AUTOSTRADA DELLA CISA A15
RACCORDO AUTOSTRADALE A15/A22
CORRIDOIO FLURIMODALE TIRRENO-BRENNERO
RACCORDO AUTOSTRADALE FRA L'AUTOSTRADA DELLA CISA-FONTEVIVO (PR)
E L'AUTOSTRADA DEL BRENNERO-NOGAROLE ROCCA (VR). I LOTTO.

C.U.P. G61B0400060008 C.I.G. 307068161E

PROGETTO ESECUTIVO

AUTOCAMIONALE DELLA CISA S.P.A. Il Direttore Tecnico: *Il Responsabile di Progetto*
Il Direttore Tecnico: *Il Responsabile di Progetto*
Dot. Ing. Luca Bondanelli

Il Geologo: NA

Il Progettista:
Ing. Fabio Nigrelli
Ordine degli Ingegneri della Provincia di Parma n. 821
Coordinatore per la Sicurezza in fase di Progettazione
Ing. Giovanni Maria Cepparone
Ordine degli Ingegneri della Provincia di Parma n. 821

Consulenza specialistica a cura di:
N.A. Progettista Responsabile: *Il Ing. PIETRO MAZZOLI*
Impresa Pizzarotti & C. S.p.A. S.C. S. CHIOTTO ORDINE
Ing. Pietro Mazzoli INGEGNERIA PARMA n. 821
Ordine degli Ingegneri della Provincia di Parma n. 821

Viabilità ordinaria e di adduzione all'Autostazione Treccasali-Terre Verdiane
Interferenze viabilità ordinaria e di adduzione all'Autostazione Treccasali-Terre Verdiane
Planimetria interferenze Emilambiente - Tav. 1/3

Data Emisione Progetto: 18/03/2014
Scala: 1:2'000

Identif. Elaborato:	NUM. CANTIERE:	LOTTO:	PROV.:	COM.:	SECT.:	STRADA:	PROV.:	COM.:	SECT.:	STRADA:	PROV.:	COM.:	SECT.:	STRADA:
001	RAAA	1	E	1	VO	PS	05	F	PL	001	B			

B 02/10/2014 Incontro RINIA post. n° 732 del 08/09/2014
 A 08/07/2014 RIBMISSIONE PROGETTO ESECUTIVO
 Rev. Data DESCRIZIONE REVISIONE

IPORCARI	NISIRELLI	MAZZOLI
GABATTEL	NISIRELLI	MAZZOLI
Progettista	Controllore	Approvato

