



- LEGENDA**
- CONFINI COMUNALI
 - VIABILITA' IN PROGETTO
- INTERFERENZE LINEARI**
- EAT - LINEA ELETTRICA AT
 - EMT - LINEA ELETTRICA MT
 - EBT - LINEA ELETTRICA BT
 - TLC - LINEA TELEFONICA
 - FOT - FIBRE OTTICHE
 - GAP - GASDOTTO AP
 - GMP - GASDOTTO MP
 - GBP - GASDOTTO BP
 - FOP - FOGNATURA IN PRESSIONE
 - FOS - FOGNATURA A GRAVITA'
 - ACP - ACQUEDOTTO IN PRESSIONE
 - ACG - ACQUEDOTTO A GRAVITA'
 - OLE - OLEODOTTO
 - ILL - ILLUMINAZIONE PUBBLICA
 - EBP - LINEA ELETTRICA BT

ETICHETTA INTERFERENZA


AAA = TIPOLOGIA DI INTERFERENZA
 00-0 = CODICE ENTE INTERFERITO
 000-00 = N. PROG. INTERFERENZA

- INTERFERENZE PUNTUALI**
- ETR - TRALICCIO LINEA ELETTRICA
 - ECB - NUOVA CABINA ELETTRICA
 - RIP - RIPETITORE TELEFONIA MOBILE
 - SOL - STAZIONE DI SOLLEVAMENTO

CODICI ENTI INTERFERITI

CODICE	NOMINATIVO ENTE
05-0	AMMIST. DELLO STATO - PR
06-0	IREN - PR
08-0	EMLIAMBIENTE (ex ASCAA) - PR
41-0	ENEL DISTRIBUZIONE PR - PR
44-0	METROFER (FASTWEB-LEPESA)
51-0	ISG - MI
64-0	SNAM PARMA - PR
70-0	TELECOM PARMA - PR
70-1	TELECOM BOLOGNA - BO
75-0	TECOM PARMA - FI
75-0	TRN - BO
80-0	WIND - VE

DESCRIZIONE DELLA MODIFICA:
 Aggiornamento tracciati esistenti fognatura e acquedotto su Via Grande e lungo S.P.10

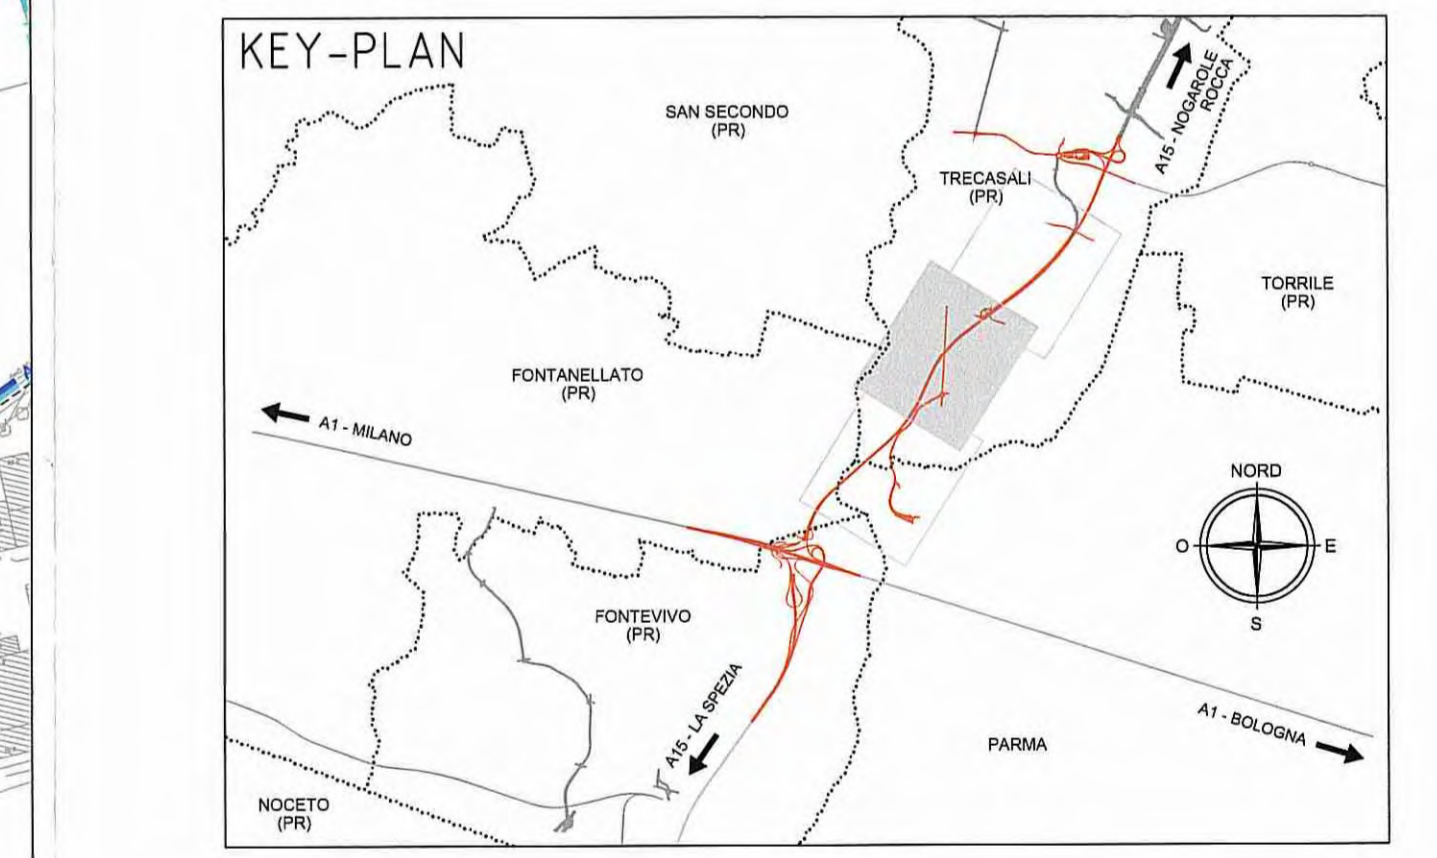

Autocomitoriale della CISA S.p.A.
 Via Camboara 26/A - Frazione Ponte Taro - 43015 NOCETO (PR)

IMPRESA ESECUTRICE:
PIZZAROTTI
 FONDATA NEL 1910

PROGETTO ESECUTIVO
 RACCORDO AUTOSTRADALE A15/A22
 CORRIDOIO PLURIMODALE TIRRENO-BRENNERO
 RACCORDO AUTOSTRADALE FRA L'AUTOSTRADA DELLA CISA-FONTEVIVO (PR)
 E L'AUTOSTRADA DEL BRENNERO-NOGAROLE ROCCA (VR). I LOTTO.

PROGETTO ESECUTIVO

Autocomitoriale della CISA S.p.A.
 Il Direttore Tecnico: **Ing. Luca Bondanelli**
 Il Responsabile Accreditamento: **Ing. Pietro Mazzoli**
 Il Progettista: **Ing. Giovanni Maria Cepparotti**

IMPRESA PIZZAROTTI & C. S.p.A.
 Il Direttore Tecnico: **Ing. Luca Bondanelli**
 Il Geologo: **NA**

PROGETTAZIONE DI:
PIZZAROTTI
idreosse engineering
rock soil
VIA

Il Progettista:
Ing. Fabio Nigrelli
 Ordine degli Ingegneri della Provincia di Parma n. 3581
 Coordinatore per la Sicurezza in fase di Progettazione: **Ing. Pietro Mazzoli**
 Coordinatore per la Sicurezza in fase di Progettazione: **Ing. Giovanni Maria Cepparotti**
 Ordine degli Ingegneri della Provincia di Parma n. 3581
 Progettista Responsabile: **Ing. Pietro Mazzoli**
 Impresa Pizzarotti & C. S.p.A.
 Ing. Pietro Mazzoli
 Ordine degli Ingegneri della Provincia di Parma n. 3581

Consulenza specialistica a cura di:
N.A.

Tipo Esecutivo:
 Viabilità ordinaria e di adduzione all'Autostazione Treccasali-Terre Verdiane
 Interferenze viabilità ordinaria e di adduzione all'Autostazione Treccasali-Terre Verdiane
 Pianimetria interferenze Emiliambiente - Tav. 2/3

Data Emissione Progetto:
 18/03/2014

Scala:
 1:2'000

Ident. Elaborato:


Rev.:

Rev.	Data	Descrizione	Revisione	Approvato
0	27/02/2014	Aggiornamento tracciati interferenze su Via Grande e S.P.10	FORCARI	NIGRELLI
1	02/03/2014	Intervento PIA n. 170 del 02/03/2014	FORCARI	NIGRELLI
2	08/02/2014	REMISSIONE PROGETTO ESECUTIVO	GABRIELI	NIGRELLI
3	08/02/2014	DESCRIZIONE REVISIONE	FORCARI	NIGRELLI

