

DESCRIZIONE DELLA MODIFICA:
Sono state eliminate tutte le interferenze non attinenti Emilambiente S.p.A.

LEGENDA
- - - - - CONFINI COMUNALI
- - - - - VIABILITA' IN PROGETTO


- INTERFERENZE LINEARI**
- EAT - LINEA ELETTRICA AT
 - EMT - LINEA ELETTRICA MT
 - EBT - LINEA ELETTRICA BT
 - TLC - LINEA TELEFONICA
 - FOT - FIBRE OTTICHE
 - GAP - GASDOTTO AP
 - GMP - GASDOTTO MP
 - GBP - GASDOTTO BP
 - FOP - FOGNATURA IN PRESSIONE
 - FOG - FOGNATURA A GRAVITA'
 - ACP - ACQUEDOTTO IN PRESSIONE
 - ACG - ACQUEDOTTO A GRAVITA'
 - OLE - OLEODOTTO
 - ILL - ILLUMINAZIONE PUBBLICA
 - EBP - LINEA ELETTRICA BT
- INTERFERENZE LINEARI DISMESSE**
- EAT - LINEA ELETTRICA AT
 - EMT - LINEA ELETTRICA MT
 - EBT - LINEA ELETTRICA BT
 - TLC - LINEA TELEFONICA
 - FOT - FIBRE OTTICHE
 - GAP - GASDOTTO AP
 - GMP - GASDOTTO MP
 - GBP - GASDOTTO BP
 - FOP - FOGNATURA IN PRESSIONE
 - FOG - FOGNATURA A GRAVITA'
 - ACP - ACQUEDOTTO IN PRESSIONE
 - ACG - ACQUEDOTTO A GRAVITA'
 - OLE - OLEODOTTO
 - ILL - ILLUMINAZIONE PUBBLICA
 - EBP - LINEA ELETTRICA BT

- RISOLUZIONE INTERFERENZE**
- EAT - LINEA ELETTRICA AT
 - EMT - LINEA ELETTRICA MT
 - EBT - LINEA ELETTRICA BT
 - TLC - LINEA TELEFONICA
 - FOT - FIBRE OTTICHE
 - GAP - GASDOTTO AP
 - GMP - GASDOTTO MP
 - GBP - GASDOTTO BP
 - FOP - FOGNATURA IN PRESSIONE
 - FOG - FOGNATURA A GRAVITA'
 - ACP - ACQUEDOTTO IN PRESSIONE
 - ACG - ACQUEDOTTO A GRAVITA'
 - OLE - OLEODOTTO
 - ILL - ILLUMINAZIONE PUBBLICA
 - EBP - LINEA ELETTRICA BT
 - ASSERVIMENTO
- ETICHETTA INTERFERENZA**
- AAA - TIPOLOGIA DI INTERFERENZA
00-0 - CODICE ENTE INTERFERITO
000-00 - N. PROG. INTERFERENZA
- INTERFERENZE PUNTUALI**
- ETR - TRALICCIO LINEA ELETTRICA
 - ECB - NUOVA CABINA ELETTRICA
 - RIP - RIPETITORE TELEFONIA MOBILE
 - SOL - STAZIONE DI SOLLEVAMENTO

CODICI ENTI INTERFERITI

CODICE	NOMINATIVO ENTE
01-0	AMMINIST. DELLO STATO - PR
06-0	IREN - PR
08-0	EMILAMBIENTE (ex ASCAA) - PR
41-0	ENEL DISTRIBUZIONE PR - PR
44-0	METROWEB-FASTWEB-LEPIRA
51-0	INTE - VE
64-0	SNAM PARMA - PR
70-0	TELECOM PARMA - PR
76-1	TELECOM BOLOGNA - BO
73-0	TECOM PARMA - PR
75-0	TRM - BO
80-0	WIND - VE

DESCRIZIONE DELLA MODIFICA:
Aggiornamento legenda enti interferiti: la modifica si è resa necessaria in quanto alcuni enti non risultano interessati dalla presenza di interferenze, come gli enti pubblici.

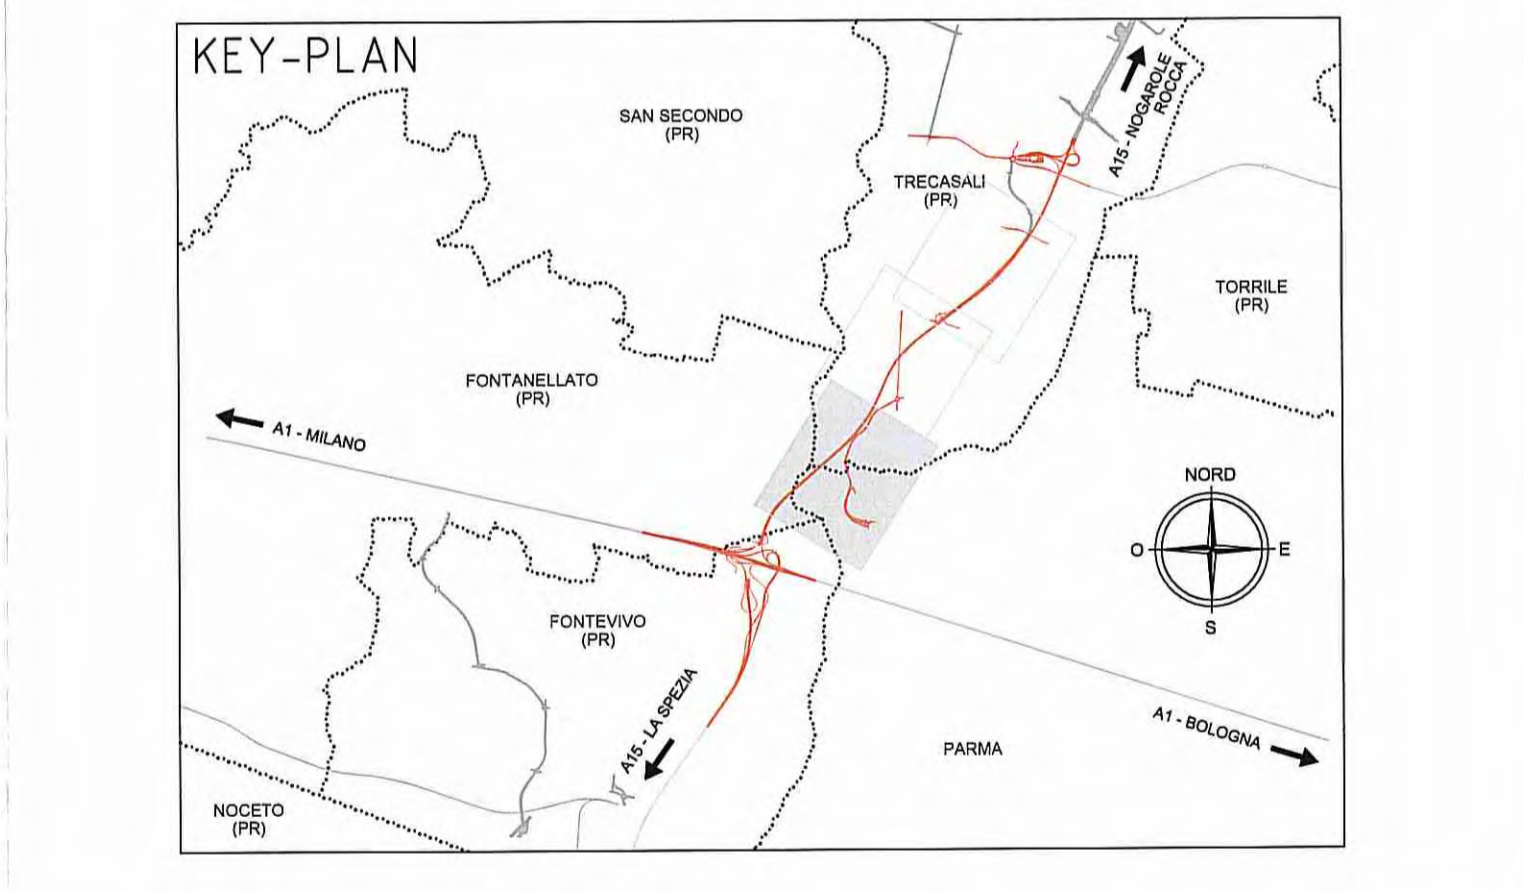

Comitente: **AUTOCAMIONALE DELLA CISA S.P.A.**
Via Combaoro 26/A - Frazione Ponte Taro - 43015 NOCETO (PR)

Impresa Esecutrice: **PIZZAROTTI**
FONDATA NEL 1910

**AUTOSTRADA DELLA CISA A15
RACCORDO AUTOSTRADALE A15/A22
CORRIDOIO PLURIMODALE TIRRENO-BRENNERO
RACCORDO AUTOSTRADALE FRA L'AUTOSTRADA DELLA CISA-FONTEVIVO (PR)
E L'AUTOSTRADA DEL BRENNERO-NOGAROLE ROCCA (VR). I LOTTO.**
C.U.P. G61B0400060008 C.I.G. 307068161E

PROGETTO ESECUTIVO

Il Direttore Tecnico: *[Signature]* Il Responsabile Procedimento: *[Signature]* Il Progettista: *[Signature]*

IMPRESA PIZZAROTTI & C. **IMPRESA PIZZAROTTI & C.**
Il Direttore Tecnico: *Dot. Ing. Luca Bondini* Il Geologo: NA

PROGETTAZIONE DI: **PIZZAROTTI**
A.T.A. **idreosse** **ROKSOIL** **VIA**
Il Progettista: Ing. Fabio Nigrelli
Ordine degli Ingegneri della Provincia di Parma n. 3541
Coordinatore per la Sicurezza in fase di Progetto: Ing. Giovanni Maria Cepparotti
Ordine degli Ingegneri della Provincia di Viterbo n. 1000

Consulenza specialistica a cura di: N.A. Proposizione Resonanza sismica: **PIZZAROTTI**
Impresa Pizzarotti & C. **PIZZAROTTI**
Ing. Pietro Mazzoli
Ordine degli Ingegneri della Provincia di Parma n. 3521

Viabilità ordinaria e di adduzione all'Autostazione Treccasali-Terre Verdiane Pubblici Servizi
Interferenze viabilità ordinaria e di adduzione all'Autostazione Treccasali-Terre Verdiane Planimetria risoluzione interferenze Emilambiente - Tav. 1/3

Data Emissione Progetto: 18/03/2014
Scala: 1:2'000

Identif.	Elaboratore	DATA	DESCRIZIONE REVISIONI	PROG.	CONTROLLATO	APPROVATO
B	02/10/2014	Intervento RINA art. 7° del 08/09/2014		PIZZAROTTI	NIGRELLI	MAZZOLI
A	08/07/2014	REMISSIONE PROGETTO ESECUTIVO		GABRIEL	NIGRELLI	MAZZOLI
Rev.	data	DESCRIZIONE REVISIONI		Disegnato	Controllato	Approvato

