

LEGENDA

--- CONFINI COMUNALI
--- VIABILITA' IN PROGETTO

INTERFERENZE LINEARI

- EAT - LINEA ELETTRICA AT
- EMT - LINEA ELETTRICA MT
- EBT - LINEA ELETTRICA BT
- TLC - LINEA TELEFONICA
- FOT - FIBRE OTTICHE
- GAP - GASDOTTO AP
- GMP - GASDOTTO MP
- GBP - GASDOTTO BP
- FOP - FOGNATURA IN PRESSIONE
- FOG - FOGNATURA A GRAVITA'
- ACP - ACQUEDOTTO IN PRESSIONE
- ACG - ACQUEDOTTO A GRAVITA'
- OLE - OLEODOTTO
- ILL - ILLUMINAZIONE PUBBLICA
- EBP - LINEA ELETTRICA BT

INTERFERENZE LINEARI DISMESSE

- EAT - LINEA ELETTRICA AT
- EMT - LINEA ELETTRICA MT
- EBT - LINEA ELETTRICA BT
- TLC - LINEA TELEFONICA
- FOT - FIBRE OTTICHE
- GAP - GASDOTTO AP
- GMP - GASDOTTO MP
- GBP - GASDOTTO BP
- FOP - FOGNATURA IN PRESSIONE
- FOG - FOGNATURA A GRAVITA'
- ACP - ACQUEDOTTO IN PRESSIONE
- ACG - ACQUEDOTTO A GRAVITA'
- OLE - OLEODOTTO
- ILL - ILLUMINAZIONE PUBBLICA
- EBP - LINEA ELETTRICA BT

RISOLUZIONE INTERFERENZE

- EAT - LINEA ELETTRICA AT
- EMT - LINEA ELETTRICA MT
- EBT - LINEA ELETTRICA BT
- TLC - LINEA TELEFONICA
- FOT - FIBRE OTTICHE
- GAP - GASDOTTO AP
- GMP - GASDOTTO MP
- GBP - GASDOTTO BP
- FOP - FOGNATURA IN PRESSIONE
- FOG - FOGNATURA A GRAVITA'
- ACP - ACQUEDOTTO IN PRESSIONE
- ACG - ACQUEDOTTO A GRAVITA'
- OLE - OLEODOTTO
- ILL - ILLUMINAZIONE PUBBLICA
- EBP - LINEA ELETTRICA BT
- ASSERVIMENTO

ETICHETTA INTERFERENZA

AAA-08-0 = TIPOLOGIA DI INTERFERENZA
08-0 = CODICE ENTE INTERFERITO
000-00 = N. PROG. INTERFERENZA


INTERFERENZE PUNTUALI

- ETR - TRALICCIO LINEA ELETTRICA
- ECB - NUOVA CABINA ELETTRICA
- RIP - RIPETITORE TELEFONIA MOBILE
- SOL - STAZIONE DI SOLLEVAMENTO

CODICI ENTI INTERFERITI

CODICE	NOMINATIVO ENTE
05-0	AMMINIST. DELLO STATO - PR
06-0	IREN - PR
08-0	EMILIAMBIENTE (ex ASCAAI) - PR
11-0	ENEL DISTRIBUZIONE PR - PR
44-0	NETTOWER/FASSTWIS-LEPERA
51-0	HSG - PE
64-0	SNAM PARMA - PR
70-0	TELECOM PARMA - PR
76-1	TELECOM BOLOGNA - BO
79-0	TERNA PARMA - FI
79-0	TH - BO
80-0	WIND - VE

DESCRIZIONE DELLA MODIFICA:
Modifica della risoluzione delle interferenze di fognatura e acquedotto su Via Grande.
Eliminata risoluzione ACP-08-0-003-00, in accordo con l'Ente gestore, in quanto non più necessaria.

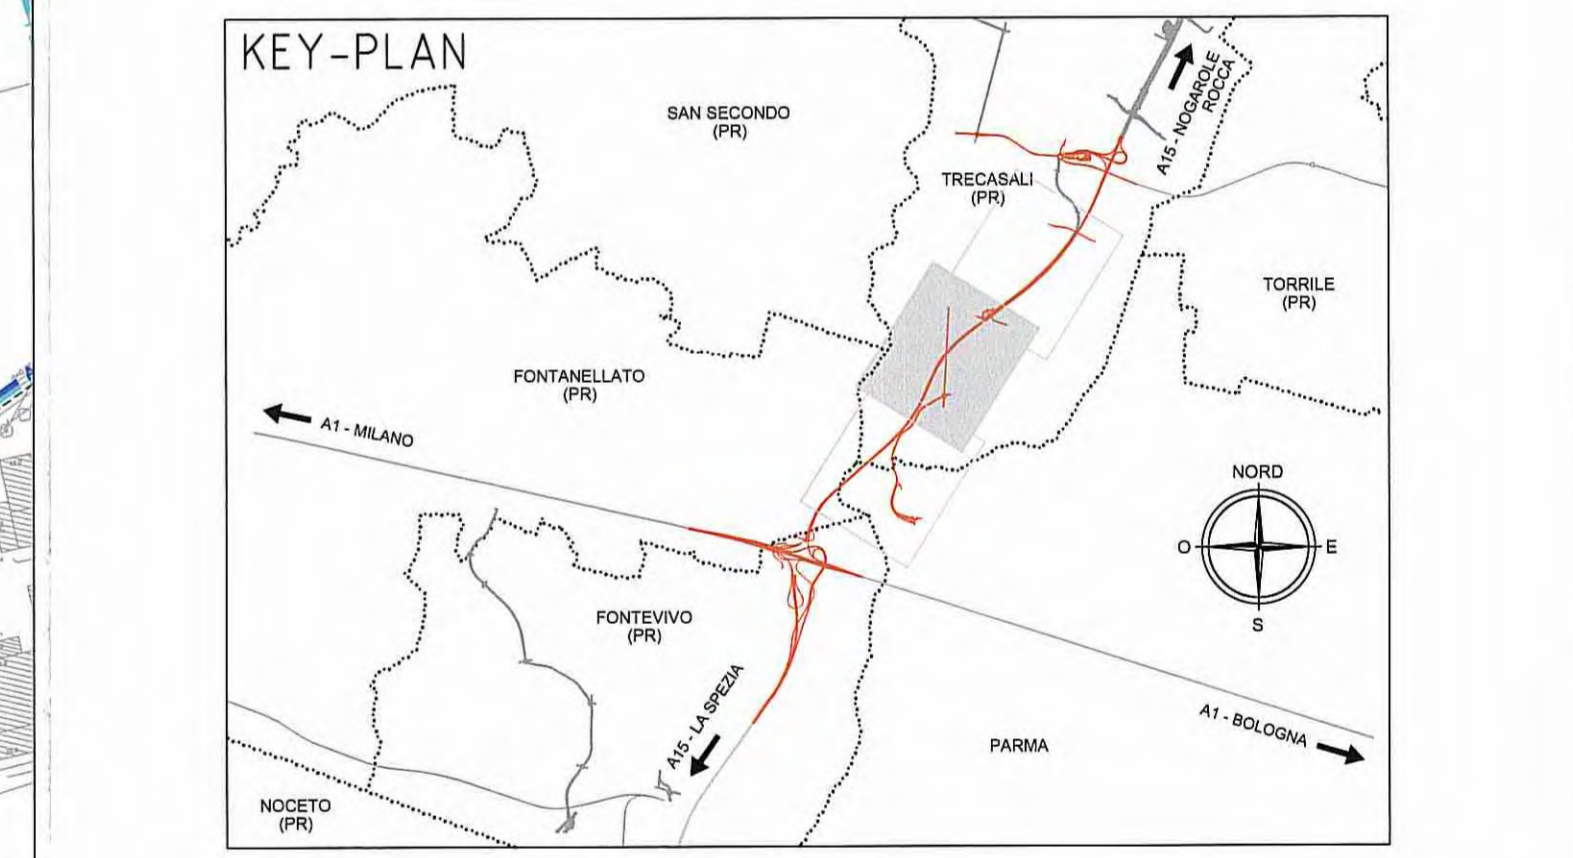

Autocomunale della CISA S.p.A.
Via Combaora 26/A - Frazione Ponte Taro - 43015 NOCETO (PR)

IMPRESA ESECUTRICE:
PIZZAROTTI
FONDATA NEL 1910

**RACCORDO AUTOSTRADALE A15/A22
CORRIDOIO PLURIMODALE TIRRENO-BRENNERO
RACCORDO AUTOSTRADALE FRA L'AUTOSTRADA DELLA CISA-FONTEVIVO (PR)
E L'AUTOSTRADA DEL BRENNERO-NOGAROLE ROCCA (VR). I LOTTO.**
C.U.P. G61B0400060008 C.I.G. 307068161E

PROGETTO ESECUTIVO

Autocomunale della CISA S.p.A.	Il Responsabile Procedimenti:	Il Progettista:
IMPRESA PIZZAROTTI & C. S.p.A. Il Direttore Tecnico: IMPRESA PIZZAROTTI & C. Il Responsabile di Progetto: Dott. Ing. Luca Bonifazi	Il Disegnato: NA	Il Progettista: Ing. Fabio Nigrelli Ordine degli Ingegneri della Provincia di Parma n. 3581 378/392
ATA: idrosse rock soil VIA	Il Progettista: Ing. Giovanni Maria Cepparotti Ordine degli Ingegneri della Provincia di Parma n. 3581 378/392	Il Progettista: Ing. Pietro MAZZOLI Ordine degli Ingegneri della Provincia di Parma n. 3581 378/392
Consulenza specialistica a cura di: N.A.	Il Progettista: Ing. Giovanni Maria Cepparotti Ordine degli Ingegneri della Provincia di Parma n. 3581 378/392	Il Progettista: Ing. Pietro MAZZOLI Ordine degli Ingegneri della Provincia di Parma n. 3581 378/392

Viabilità ordinaria e di adduzione all'Autostazione Treccasali-Terre Verdiane
Interferenze viabilità ordinaria e di adduzione all'Autostazione Treccasali-Terre Verdiane
Planimetria risoluzione interferenze Emiliambiente - Tav. 2/3

Ident. Elaborato:

NO	DATA	DESCRIZIONE	ELABORATO DA	VERIFICATO DA	APPROVATO DA
C	27/03/2015	Modifica risoluzione interferenze su Via Grande e S.P.10	FORCARI	NOGARELLI	MAZZOLI
B	02/10/2014	Intervento S.M.A. per S.P.10 e S.P.14	FORCARI	NOGARELLI	MAZZOLI
A	08/07/2014	RIEMMISSIONE PROGETTO ESECUTIVO	GABRIELI	NOGARELLI	MAZZOLI
Rev.	004	SECURIZIONE REVISIONE	Forcari	Forcari	Forcari

