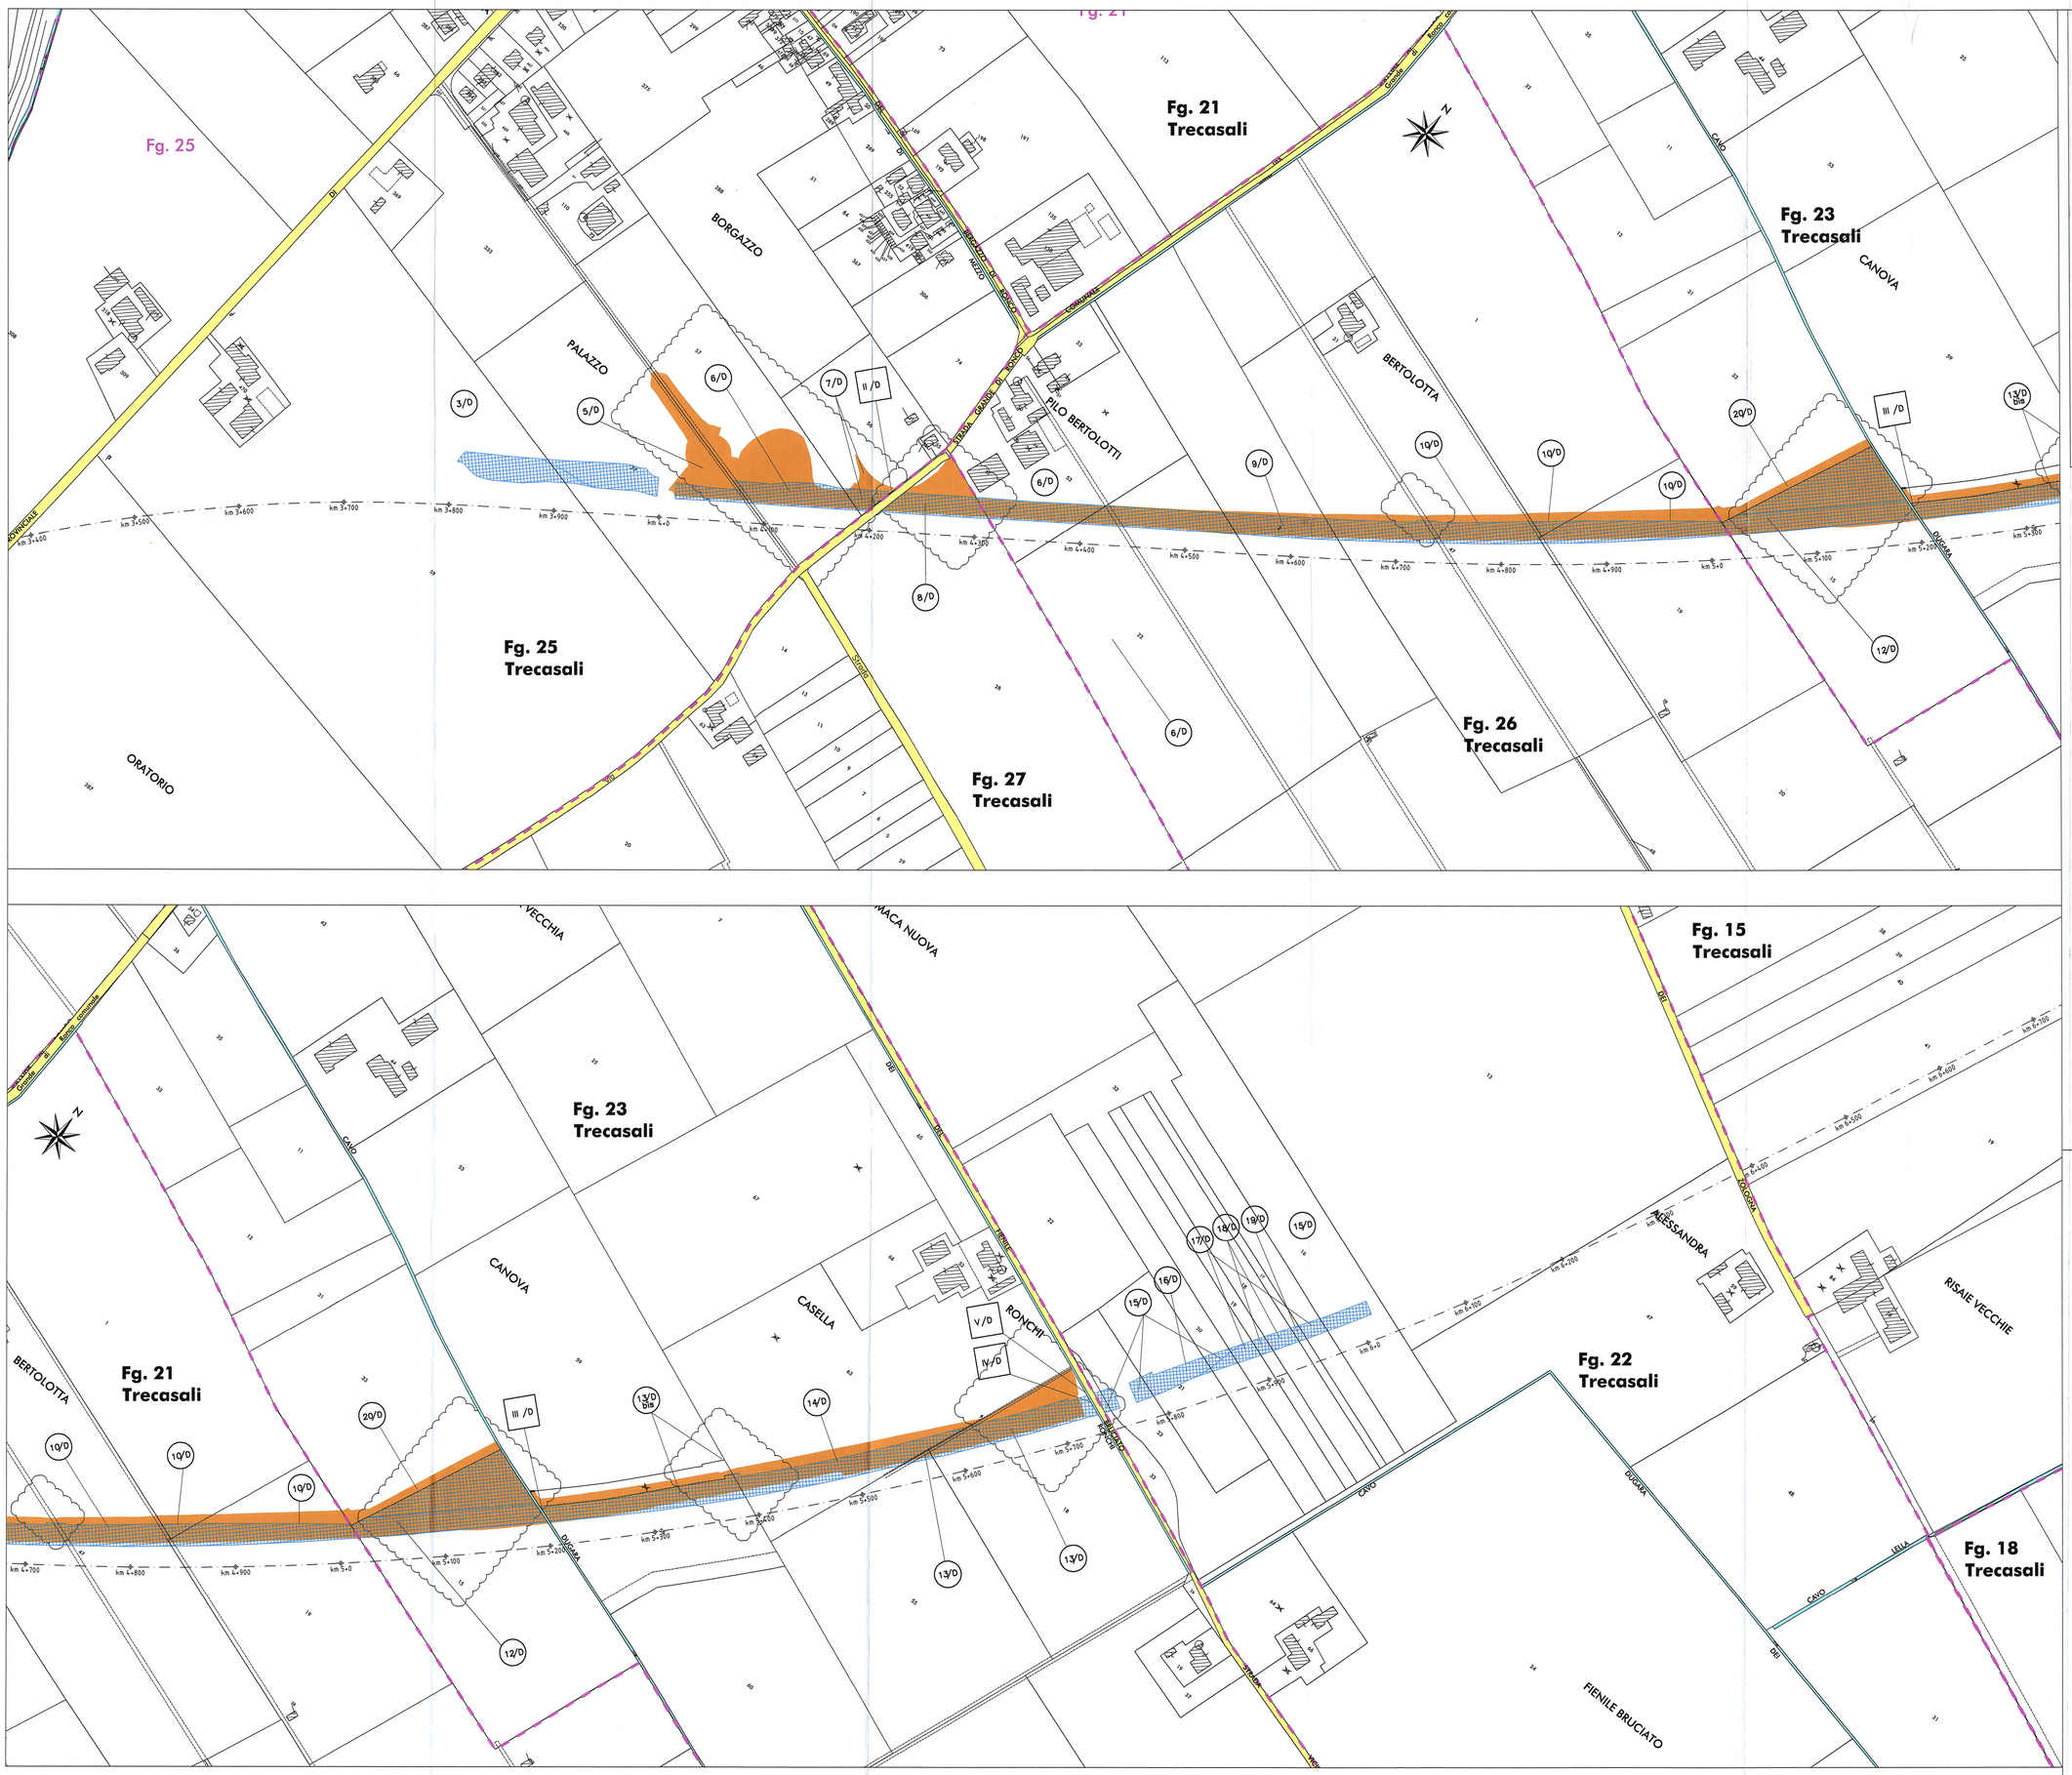

COLORAZIONI PIANO PARTICELLARE DI RAFRONTO

- AREE VARIATE IN AGGIUNTA IN P.E.
- AREE VARIATE IN DETRAZIONE IN P.E.
- AREE GIA' CENSITE IN P.D.
- GIALLO – per le strade pubbliche
- CIANO – per i corsi d'acqua

LEGENDA

- CONFINE DI FOGLIO
- CONFINE DI COMUNE
- CONFINE DI PROVINCIA
- CONFINE DI REGIONE
- 10/D — NUMERO DI PIANO/Codice Comune (per i beni immobili espropriati)
- II/D — NUMERO DI PIANO/Codice Comune (per i beni immobili non espropriabili)
- km 0+300 — ASSE AUTOSTRADA (CARR.NORD) con progressiva KM

NB: PER ALTRE PARTI PROGETTUALI VEDERE RAFFRONTO SU ELABORATI SPECIFICI

DESCRIZIONE DELLA MODIFICA:
Modifiche per recepimento richieste istruttoria A15 ed a seguito di cambiamenti progettuali.

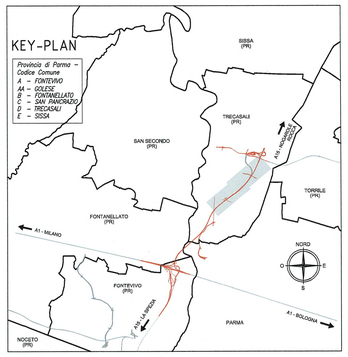

Committente:

AUTOCAMIONALE DELLA CISA S.P.A.
Via Camboara 26/A - Frazione Ponte Taro - 43015 NOCETO (PR)

Impresa Esecutrice:

PIZZAROTTI FONDATA NEL 1910

AUTOSTRADA DELLA CISA A15
RACCORDO AUTOSTRADALE A15/A22
CORRIDOIO PLURIMODALE TIRRENO-BRENNERO
RACCORDO AUTOSTRADALE FRA L' AUTOSTRADA DELLA CISA-FONTEVIVO (PR)
E L' AUTOSTRADA DEL BRENNERO-NOGAROLE ROCCA (VR). I LOTTO.

C.U.P. G61B04000060008 | C.I.G. 307068161E

PROGETTO ESECUTIVO

AUTOCAMIONALE DELLA CISA S.p.A.
Il Direttore Tecnico: — Il Responsabile del Procedimento: — Il Presidente:

IMPRESA PIZZAROTTI & C. S.p.A.
Il Direttore Tecnico: — Il Responsabile di Progetto: Dott. Ing. Luca Bondanelli

Il Geologo: NA

PROGETTAZIONE DI: PIZZAROTTI FONDATA NEL 1910
A.T.I.: idroesse engineering MANDATARIA — rocksoil MANDANTE — ViA MANDANTE

Il Progettista:
Ing. Fabio Nigrelli
Ordine degli Ingegneri della Provincia di Palermo n. 3581

Coordinatore per la Sicurezza in fase di Progettazione:
Ing. Giovanni Maria Cepparotti
Ordine degli Ingegneri della Provincia di Viterbo n. 392

Consulenza specialistica a cura di: NA

Progettista Responsabile Dell'Impresa Esecutrice:
Impresa Pizzarotti & C. S.p.A.
Ing. Pietro Mazzoli
Ordine degli Ingegneri della Provincia di Parma n. 821

Dott. Ing. PIETRO MAZZOLI
IMPRESA PIZZAROTTI
ISCRITTO ORDINE
INGEGNERI PARMA n.821

Titolo Elaborato:
Viabilità ordinaria e di adduzione all'Autostazione Trecasali-Terre Verdiane
Espropri
PR01 raccordo S.P.10 autostazione Trecasali- Terre Verdiane
Piano particellare d'esproprio di raffronto PE/PD

Data Emissione Progetto: 18/03/2014
Scala: 1:2'000

Identif. Elaborato:

N.RO IDENTIFICATIVO		CODICE COMMESSA	LOTTO	FASE	ENTE	AMBITO	CAT. OPERA	N.RO OPERA	PARTE OPERA	TIPO DOC.	N.RO PROGR. DOC.	REVISIONE
		RAAA	1	E	I	VO	ES	03	P	CT	002	B

Rev.	Data	DESCRIZIONE REVISIONE	Redatto	Controllato	Approvato
B	20/02/2015	Istruttoria A15 e modifica a seguito cambiamenti progettuali	VARANI	NIGRELLI	MAZZOLI
A	21/07/2014	REMISSIONE PROGETTO ESECUTIVO	TESTA	NIGRELLI	MAZZOLI

IL PRESENTE DISEGNO NON POSSE ESSERE OPPOSTO, IMPRESTATO O COMUNICATO PERSONALE DI TUTTO IL MONDO, SENZA IL CONSENSO SCRITTO DELL'AUTOCAMIONALE DELLA CISA S.p.A. NON PUBBLICO NON AUTORIZZATO DAL PRESIDENTE DI PARMA IN DATA