



- AREE VARIATE IN AGGIUNTA IN P.E.
- GALLO - per le strade pubbliche
- AREE VARIATE IN DETRAZIONE IN P.E.
- CIANO - per i corsi d'acqua
- AREE GIÀ CENSITE IN P.D.

LEGENDA

- CONFINI DI FOGLIO
- CONFINI DI COMUNE
- CONFINI DI PROVINCIA
- CONFINI DI REGIONE
- 10/D NUMERO DI PIANO/Codice Comune
(per i beni immobili alienabili oggetto di occupazione temporanea)
- 11/D NUMERO DI PIANO/Codice Comune
(per i beni immobili non alienabili oggetto di occupazione temporanea)
- ASSE AUTOSTRADA (CARR.NORD) con progressiva KM
km 0+300

NB: PER ALTRE PARTI PROGETTUALI VEDERE RAFFRONTI SU ELABORATI SPECIFICI

DESCRIZIONE DELLA MODIFICA:
Modifiche per recepimento richieste istruttoria A15.

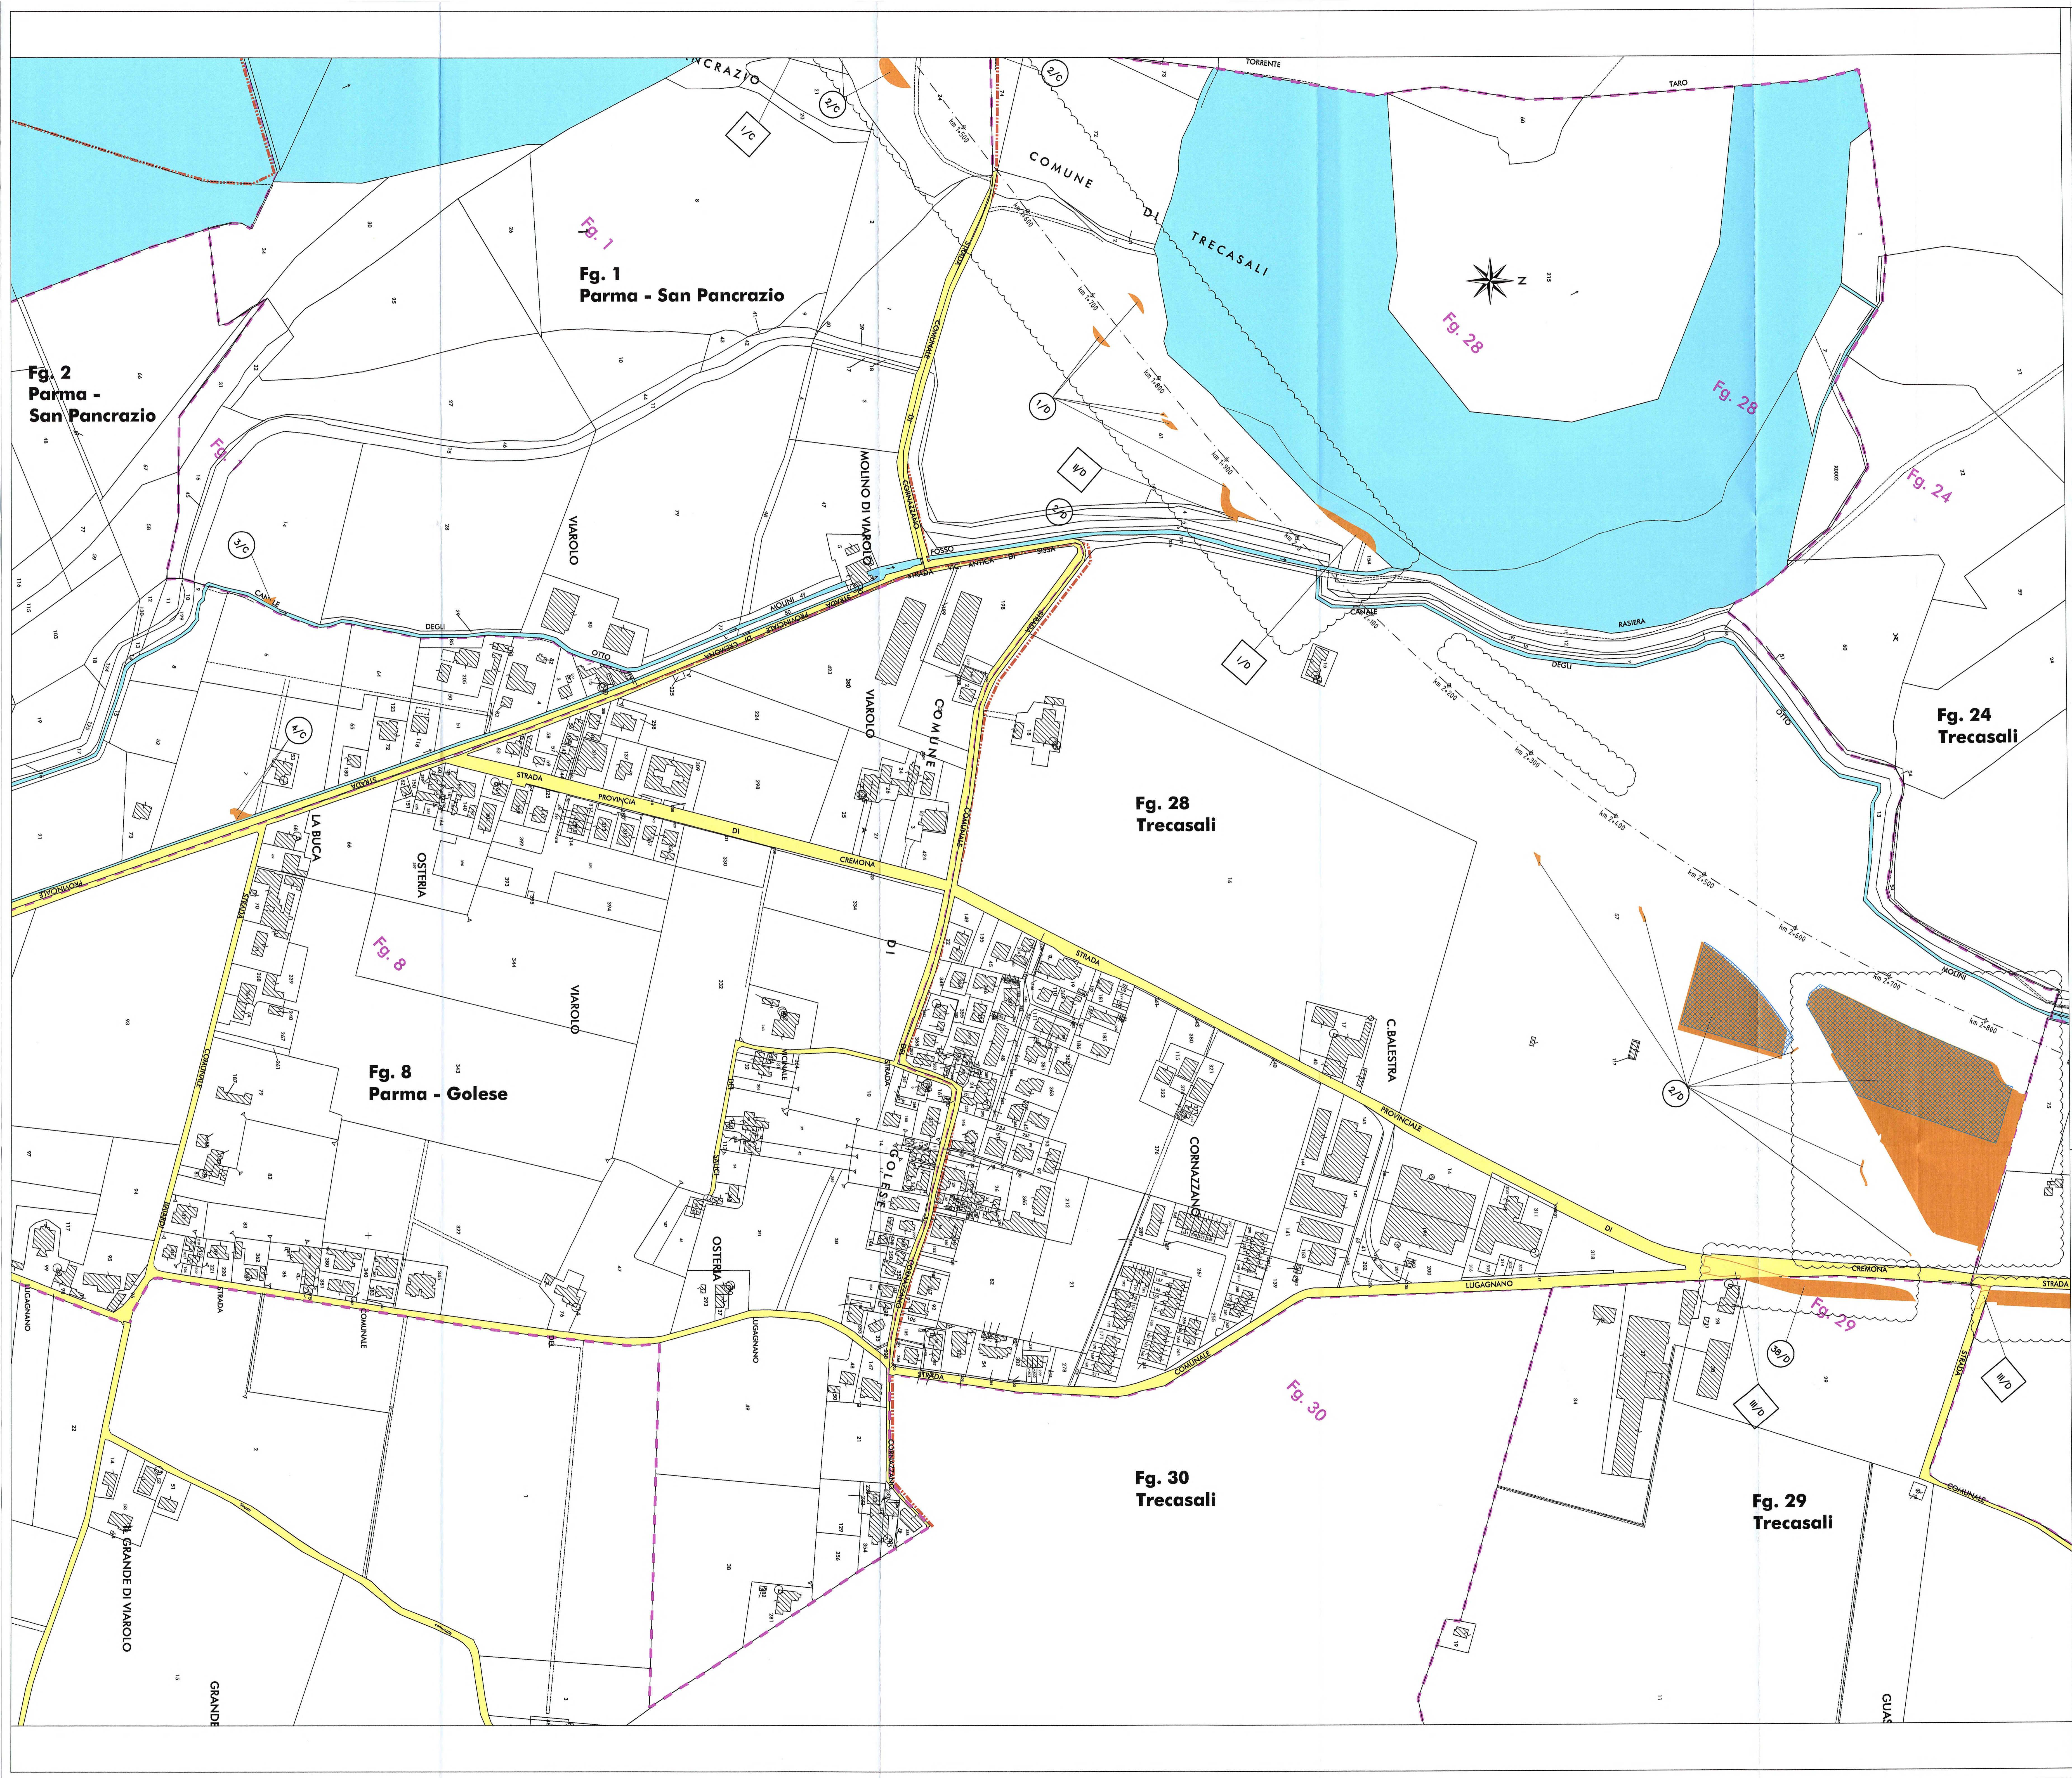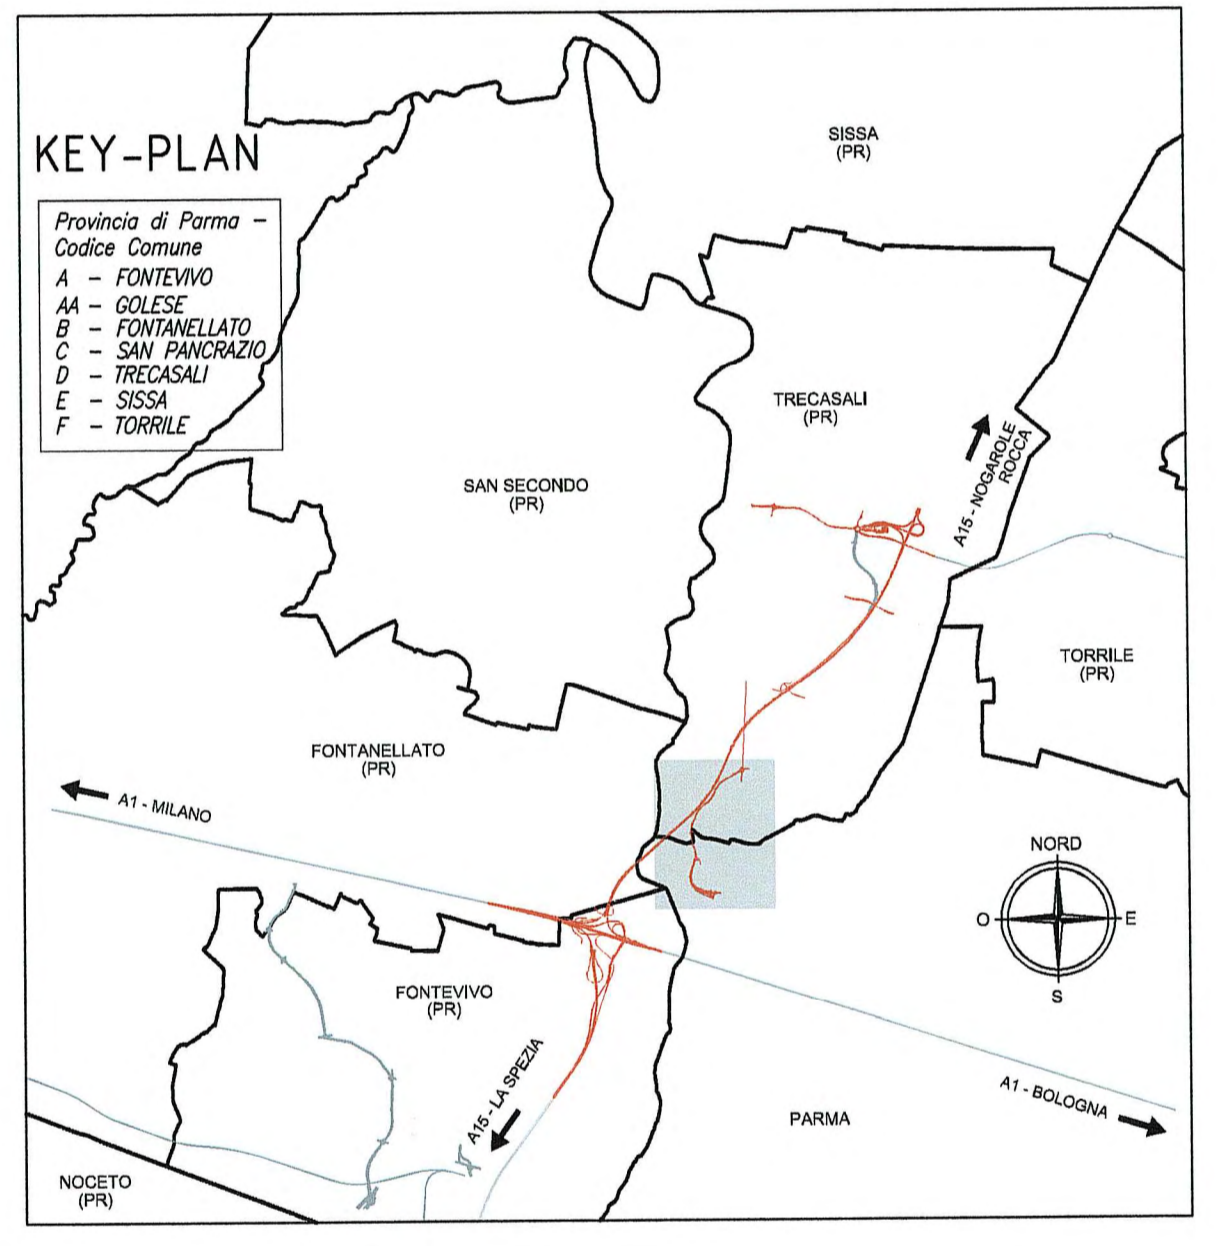

AUTOCOMIONALE DELLA CISA S.p.A.
Via Cambosa 26/A - Frazione Ponte Taro - 43015 NOCETO (PR)

PIZZAROTTI
FONDATA NEL 1910

AUTOSTRADA DELLA CISA A15
RACCORDO AUTOSTRADE A15/A22
CORRIDOIO PLURIMODALE TIRRENO-BRENNERO
RACCORDO AUTOSTRADE A15/A15/AUTOSTRADA DELLA CISA-FONTEVIVO (PR)
E L'AUTOSTRADA DEL BRENNERO-NOGAROLE ROCCA (VR), 1 LOTTO.
C.U.P. G61B0400060008 C.I.G. 307068161E

PROGETTO ESECUTIVO

AUTOCOMIONALE DELLA CISA S.p.A. Il Direttore: *[Signature]* Il Procedimento: Il Progettista:

IMPRESA PIZZAROTTI & C. S.p.A.
Il Direttore Tecnico: *Ing. Luca Bondanelli* Il Collegio: NA

PROGETTAZIONE DI:
PIZZAROTTI
ing. Fabio Nigrelli
Ordine degli Ingegneri della Provincia di Parma n. 3283
Coordinatore per la Sicurezza in fase di Progettazione:

ATA: **idrossing** **rock soil** **VIA**
ing. Giovanni Maria Cepparotti
Ordine degli Ingegneri della Provincia di Parma n. 392

Consulenza specialistica a cura di:
NA Progettista Responsabile: *Ing. Pietro Mazzoli*
Impresa Pizzarotti & C. S.p.A. *Ing. Pietro Mazzoli*
INGEGNERIA DI PARMA n. 821
Ordine degli Ingegneri della Provincia di Parma n. 821

Viabilità ordinaria e di adduzione all'Autostazione TreCasali-Terre Verdiane
Espropri
Variante S.P.10 all'abitato di Viarolo
Piano particolare d'esproprio di raffronto PE/PP cantierizzazione

Data Emissione Progetto: 18/03/2014
Scala: 1:2000

RAAA	E	P	VO	ES	O1	P	CT	006	C		