

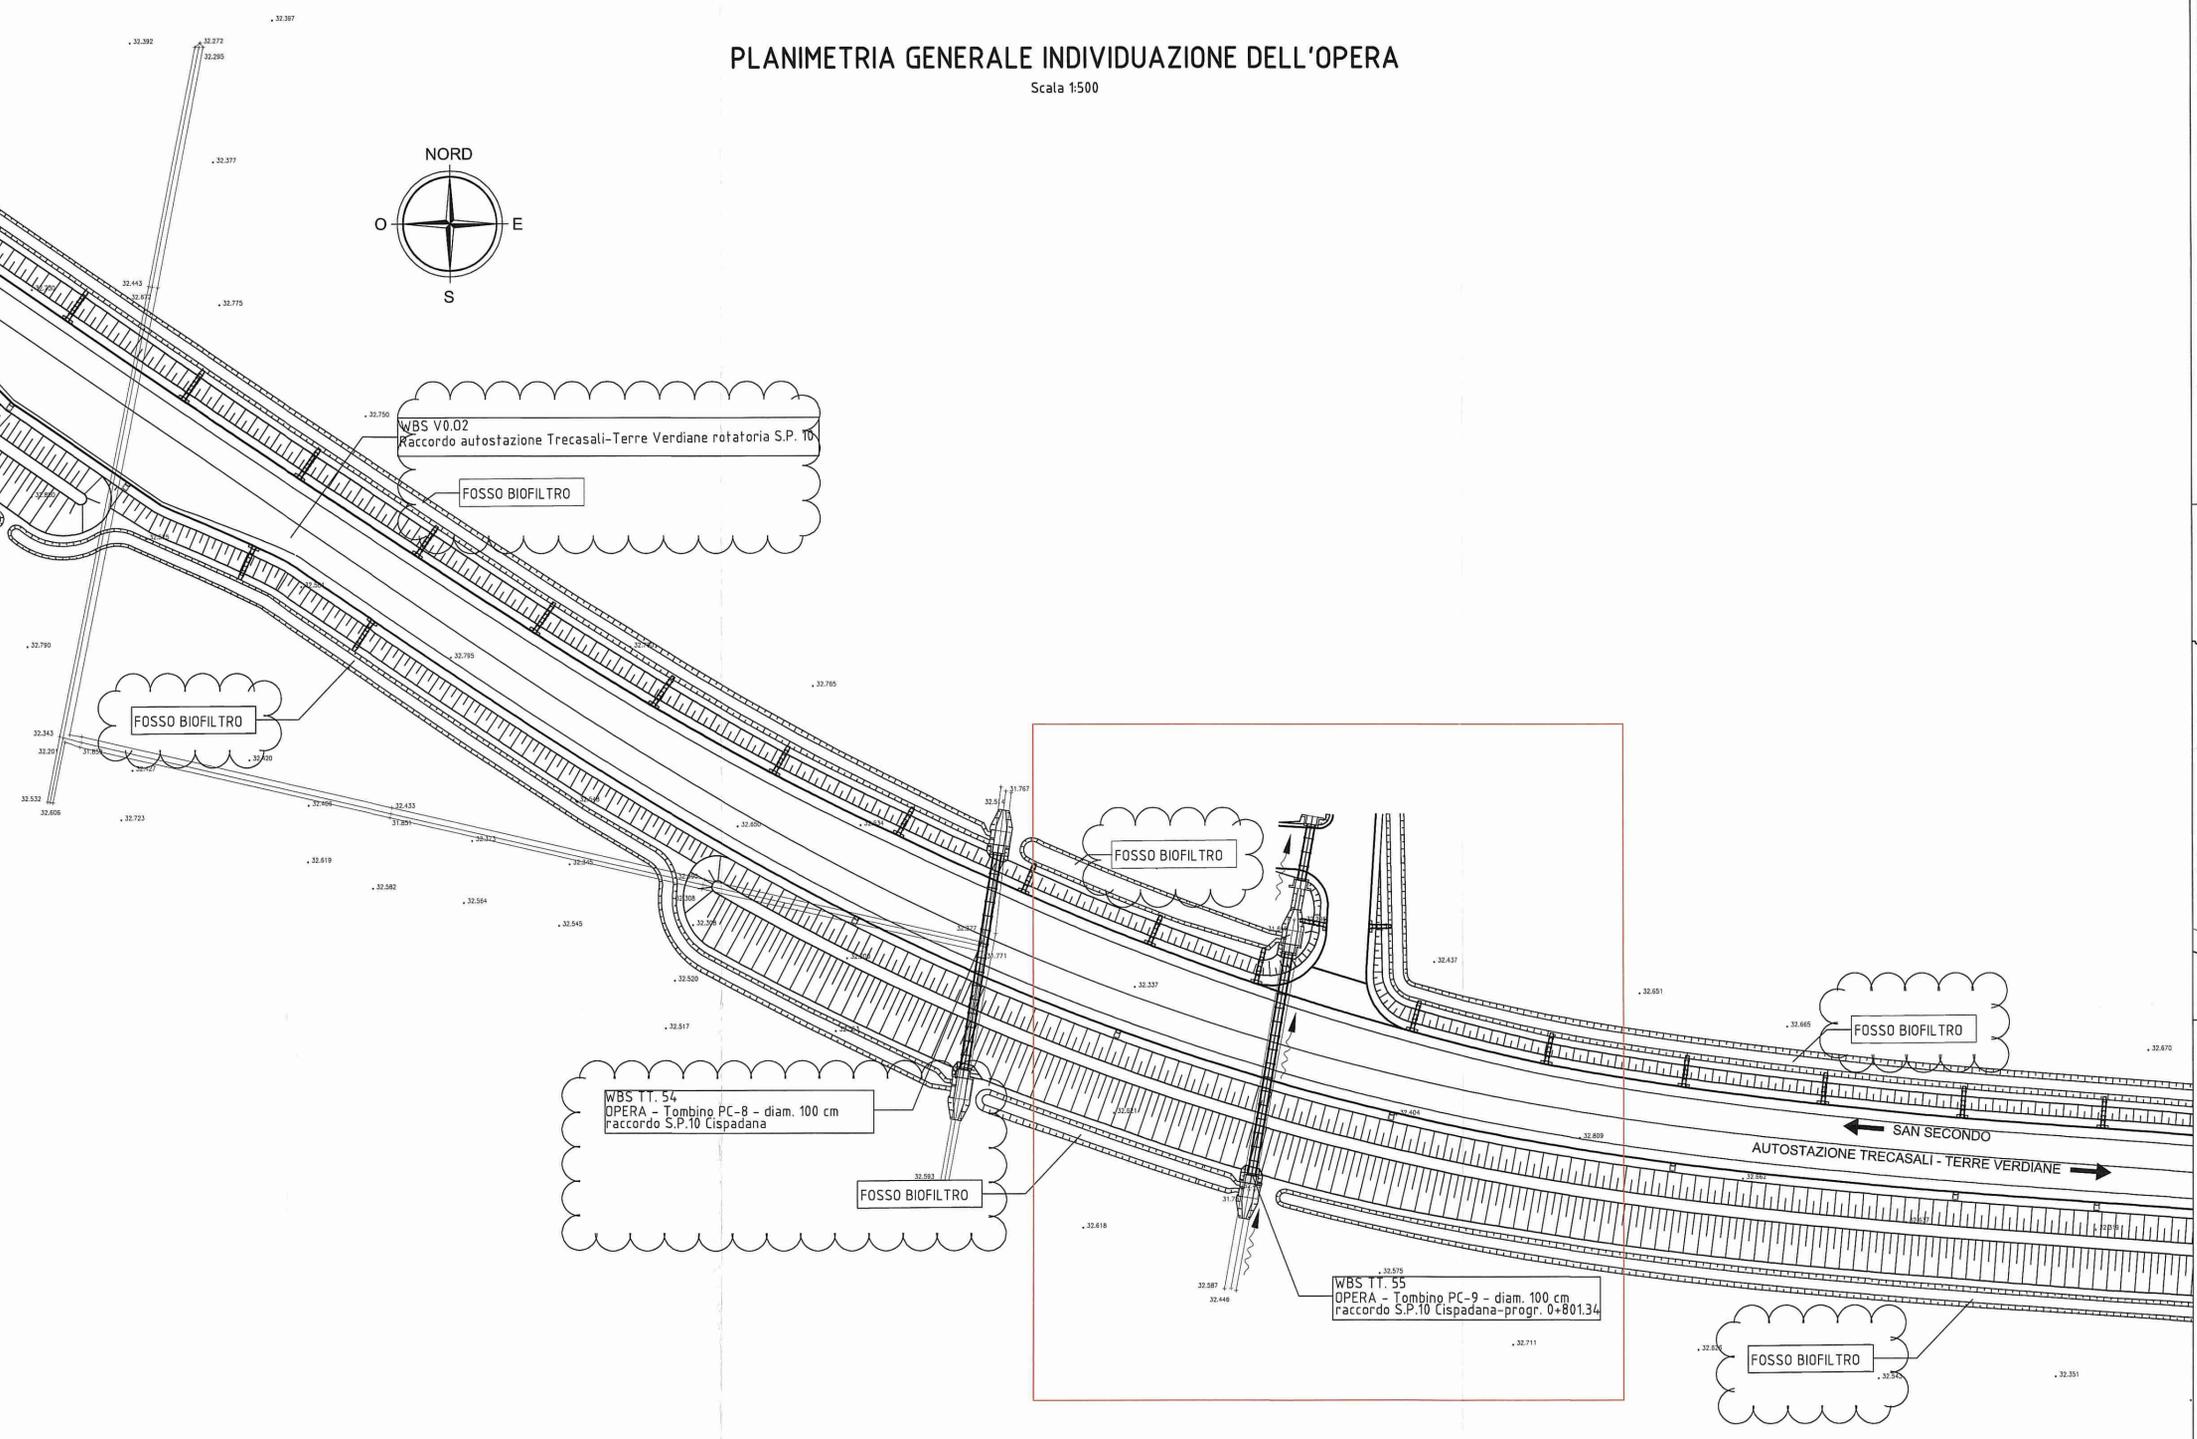


PLANIMETRIA GENERALE INDIVIDUAZIONE DELL'OPERA

Scala 1:500

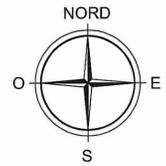

DESCRIZIONE DELLA MODIFICA:
Inserimento dei nomi delle viabilità, opere e fossi vicine

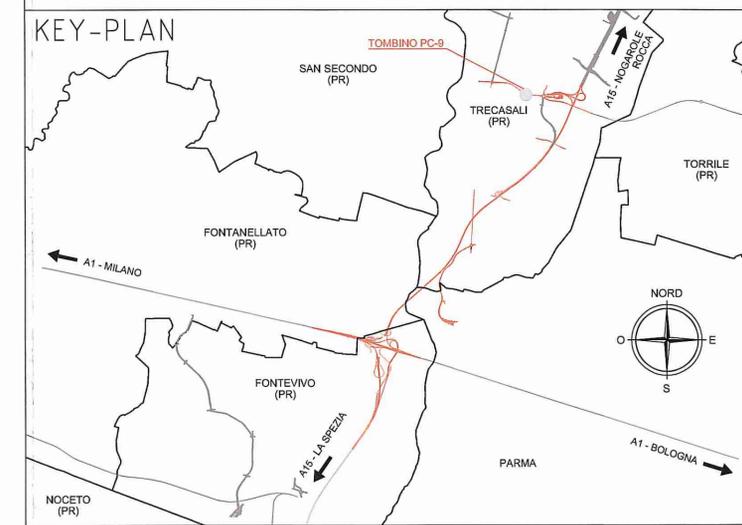

Comittente:
AUTOCAMIONALE DELLA CISA S.p.A.
Via Camboara 26/A - Frazione Ponte Taro - 43015 NOCETO (PR)

Impresa Esecutrice:
PIZZAROTTI
FONDATA NEL 1910

**AUTOSTRADA DELLA CISA A15
RACCORDO AUTOSTRADALE A15/A22
CORRIDOIO PLURIMODALE TIRRENO-BRENNERO
RACCORDO AUTOSTRADALE FRA L'AUTOSTRADA DELLA CISA-FONTEVIVO (PR)
E L'AUTOSTRADA DEL BRENNERO-NOGAROLE ROCCA (VR). I LOTTO.**
C.U.P. G61B0400060008 C.I.G. 307068161E

PROGETTO ESECUTIVO

AUTOCAMIONALE DELLA CISA S.p.A.
Il Direttore TIRE: *[Signature]* Il Responsabile del Procedimento: *[Signature]* Il Presidente: *[Signature]*
IMPRESA PIZZAROTTI & C. S.p.A.

IMPRESA PIZZAROTTI & C. S.p.A. *Impresa di Progetto*
Il Direttore Tecnico: *[Signature]* Il Geologo: NA

PROGETTAZIONE DI:
PIZZAROTTI
FONDATA NEL 1910
Il Progettista: Ing. Fabio Nigrelli
Ordine degli Ingegneri della Provincia di Palermo n. 359

A.T.I.: **idresse engineering** **ROCKSOIL S.p.A.** **VIA**
Coordinatore per la Sicurezza in fase di Progettazione: Ing. Giovanni Maria Cepparotti
Ordine degli Ingegneri della Provincia di Viterbo n. 392

Consulenza specialistica a cura di:
NA
Progettista Responsabile dell'opera: **Ing. PIETRO MAZZOLI**
Impresa: **IMPRESA PIZZAROTTI**
Ing. Pietro Mazzoli
Ordine degli Ingegneri della Provincia di Parma n. 821

Titolo Elaborato:
**Viabilità ordinaria e di adduzione all'Autostazione Trecasali - Terre Verdiane
Tombini tubolari
Tombino PC-9 - diam. 100 cm - raccordo S.P.10 Cispadana progr. 0+801,34
Planimetria Generale individuazione dell'opera**
Data Emissione Progetto: 18/03/2014
Scala: 1:500

Identif. Elaborato:											
NUM IDENTIFICATIVO	CODICE COMMESSA	LOTTO	FASE	ENTE	AMBITO	CAT. OPERA	NUM OPERA	PARTE OPERA	TIPO DOC.	NUM PROG. DOC.	REVISIONE
	RAAA	1	E	I	VO	TT	55	G	PL	001	B
B	30/01/2015	ISTRUTTORIA A15 NOVEMBRE 2014							BORACCI	NIGRELLI	MAZZOLI
A	08/08/2014	RIEMMISSIONE PROGETTO ESECUTIVO							A. TARGA	NIGRELLI	MAZZOLI
Rev.	Data	DESCRIZIONE REVISIONE							Redatto	Controllato	Approvato