
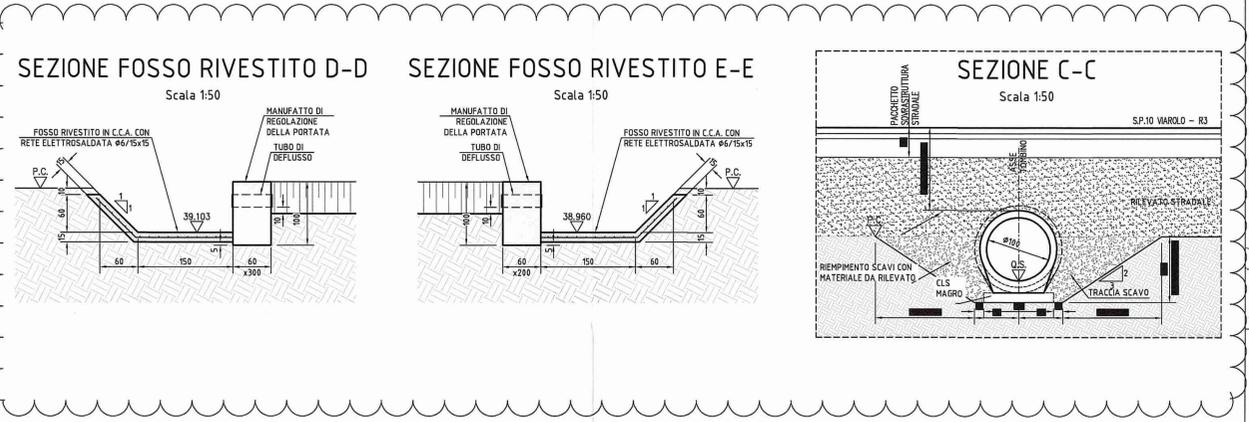
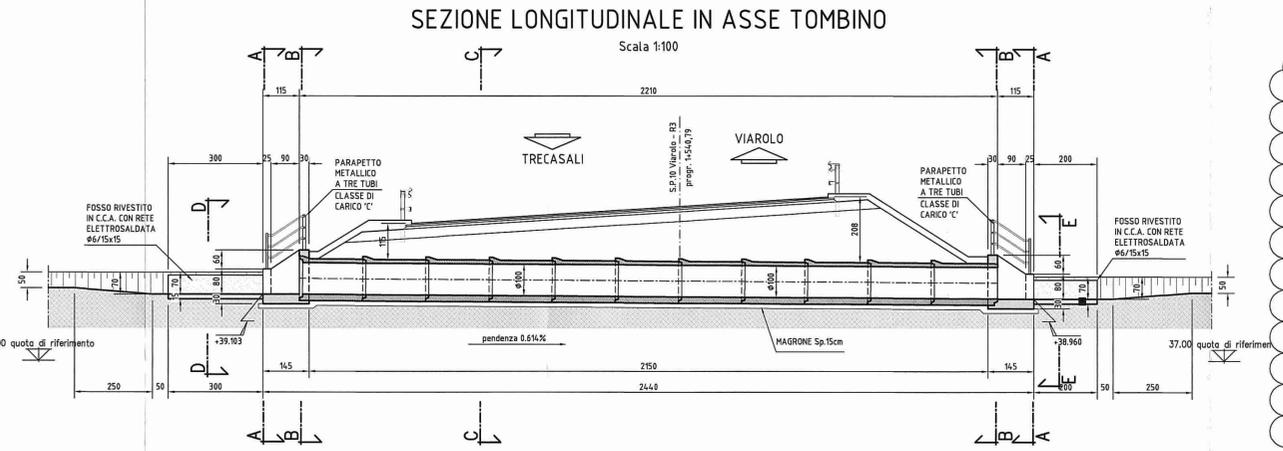


DATI TRACCIAMENTO

N.	X	Y
1	303235.538	105926.217
2	303241.297	105924.535
3	303242.401	105924.212
4	303263.615	105918.018
5	303264.719	105917.696
6	303269.519	105916.294

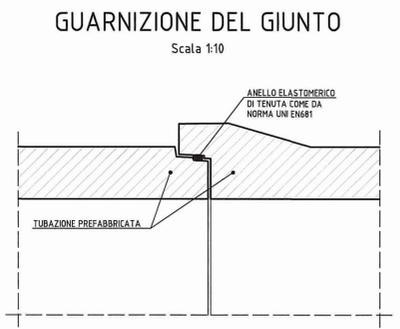

ELABORATI DI RIFERIMENTO


DESCRIZIONE	CODICE
TOMBINI DIAM.100cm - RELAZIONE TECNICA E DI CALCOLO	RAAAIEIVDT00GRE001
TOMBINI DIAM.100cm - ARMATURE	RAAAIEIVDT00SAR001
PRESCRIZIONI MATERIALI E NOTE GENERALI	RAAAIEIAPT00GSP001
PARAPETTI E GRIGLIATI	RAAAIEIAPT00GPC001
MANUFATTO DI REGOLAZIONE DELLA PORTATA	RAAAIEIAPT00GCA001

NOTE

- QUOTE ALTIMETRICHE ESPRESSE IN METRI S.L.M.
- COORDINATE ESPRESSE IN METRI
- DIMENSIONI DELLA CARPENTERIA ESPRESSE IN CENTIMETRI
- ANGOLI ESPRESSE IN GRADI CENTESIMALI

DESCRIZIONE DELLA MODIFICA:
Inserimento di sezioni trasversali, quote e indicazioni

KEY-PLAN

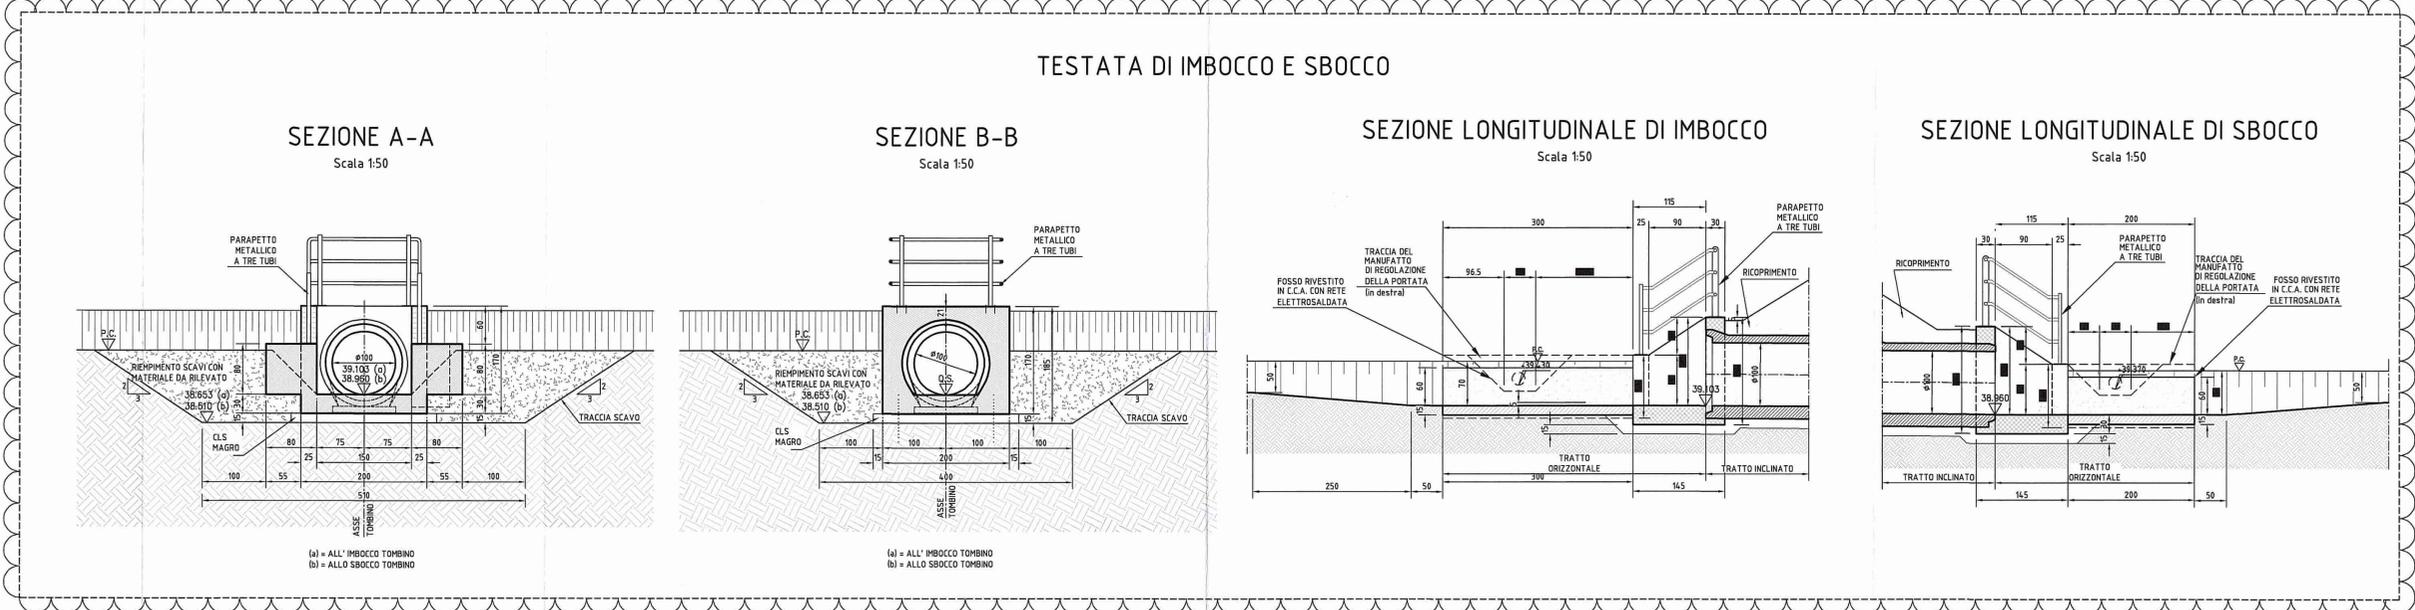

Comititante: **AUTOCAMIONALE DELLA CISA S.p.A.**
Via Camboara 26/A - Frazione Ponte Taro - 43015 NOCETO (PR)

Impresa Esecutrice: **PIZZAROTTI**
FONDATA NEL 1910

AUTOSTRADA DELLA CISA A15 RACCORDO AUTOSTRADALE A15/A22 CORRIDOIO PLURIODIALE TIRRENO-BRENNERO RACCORDO AUTOSTRADALE FRA L'AUTOSTRADA DELLA CISA-FONTEVIVO (PR) E L'AUTOSTRADA DEL BRENNERO-NOGAROLE ROCCA (VR), I LOTTO.
C.U.P. G6180400060008 C.I.G. 307068161E

PROGETTO ESECUTIVO

Autocamionale della Cisa S.p.A.
Il Direttore TIRBE: *[Signature]* Il Responsabile del Procedimento: *[Signature]* Il Presidente: *[Signature]*

IMPRESA PIZZAROTTI & C. S.p.A.
Il Direttore Tecnico: *[Signature]*

Il Geologo: NA

PROGETTAZIONE DI: **PIZZAROTTI**
FONDATA NEL 1910

Il Progettista: Ing. Fabio Nigrelli
Ordine degli Ingegneri della Provincia di Palermo n. 3581

Coordinatore per la Sicurezza in fase di Progettazione: Ing. Giovanni Maria Cepparotti
Ordine degli Ingegneri della Provincia di Viterbo n. 222

Consulenza specialistica a cura di: **PIZZAROTTI**
Ing. Pietro Pizzarotti
Ordine degli Ingegneri della Provincia di Parma n. 821

Titolo Elaborato: **Viabilità ordinaria e di addezione all'Autostazione TreCasali - Terre Verdiane Tombino PV-6 - diam. 100 cm - viabilità S.P.10 Viarolo - R3 progr. 1+540,79**
Carpenterie

Data Emisione Progetto: 18/03/2014
Scala: VARIE

Ident. Laboratorio:

NUM. IDENTIFICAZIONE	CODICE COMUNITA'	LIVELLO	FASE	ENTE	AMBITO	DATA OPERA	NUM. OPERA	PARTE OPERA	TIPO DOC.	NUM. PROCED.	REVISIONE
RAAA	1	E	I	VO	TT	43	S	CA	OO1	B	

Rev.	Data	DESCRIZIONE REVISIONE	Redatto	Controllato	Approvato
B	30/01/2015	ISTRUTTORIA A15 NOVEMBRE 2014	BOCACCI	NIGRELLI	MAZZOLI
A	06/02/2014	RIEMMISSIONE PROGETTO ESECUTIVO	A. TARGA	NIGRELLI	MAZZOLI