

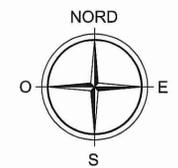


PLANIMETRIA GENERALE INDIVIDUAZIONE DELL'OPERA

Scala 1:500

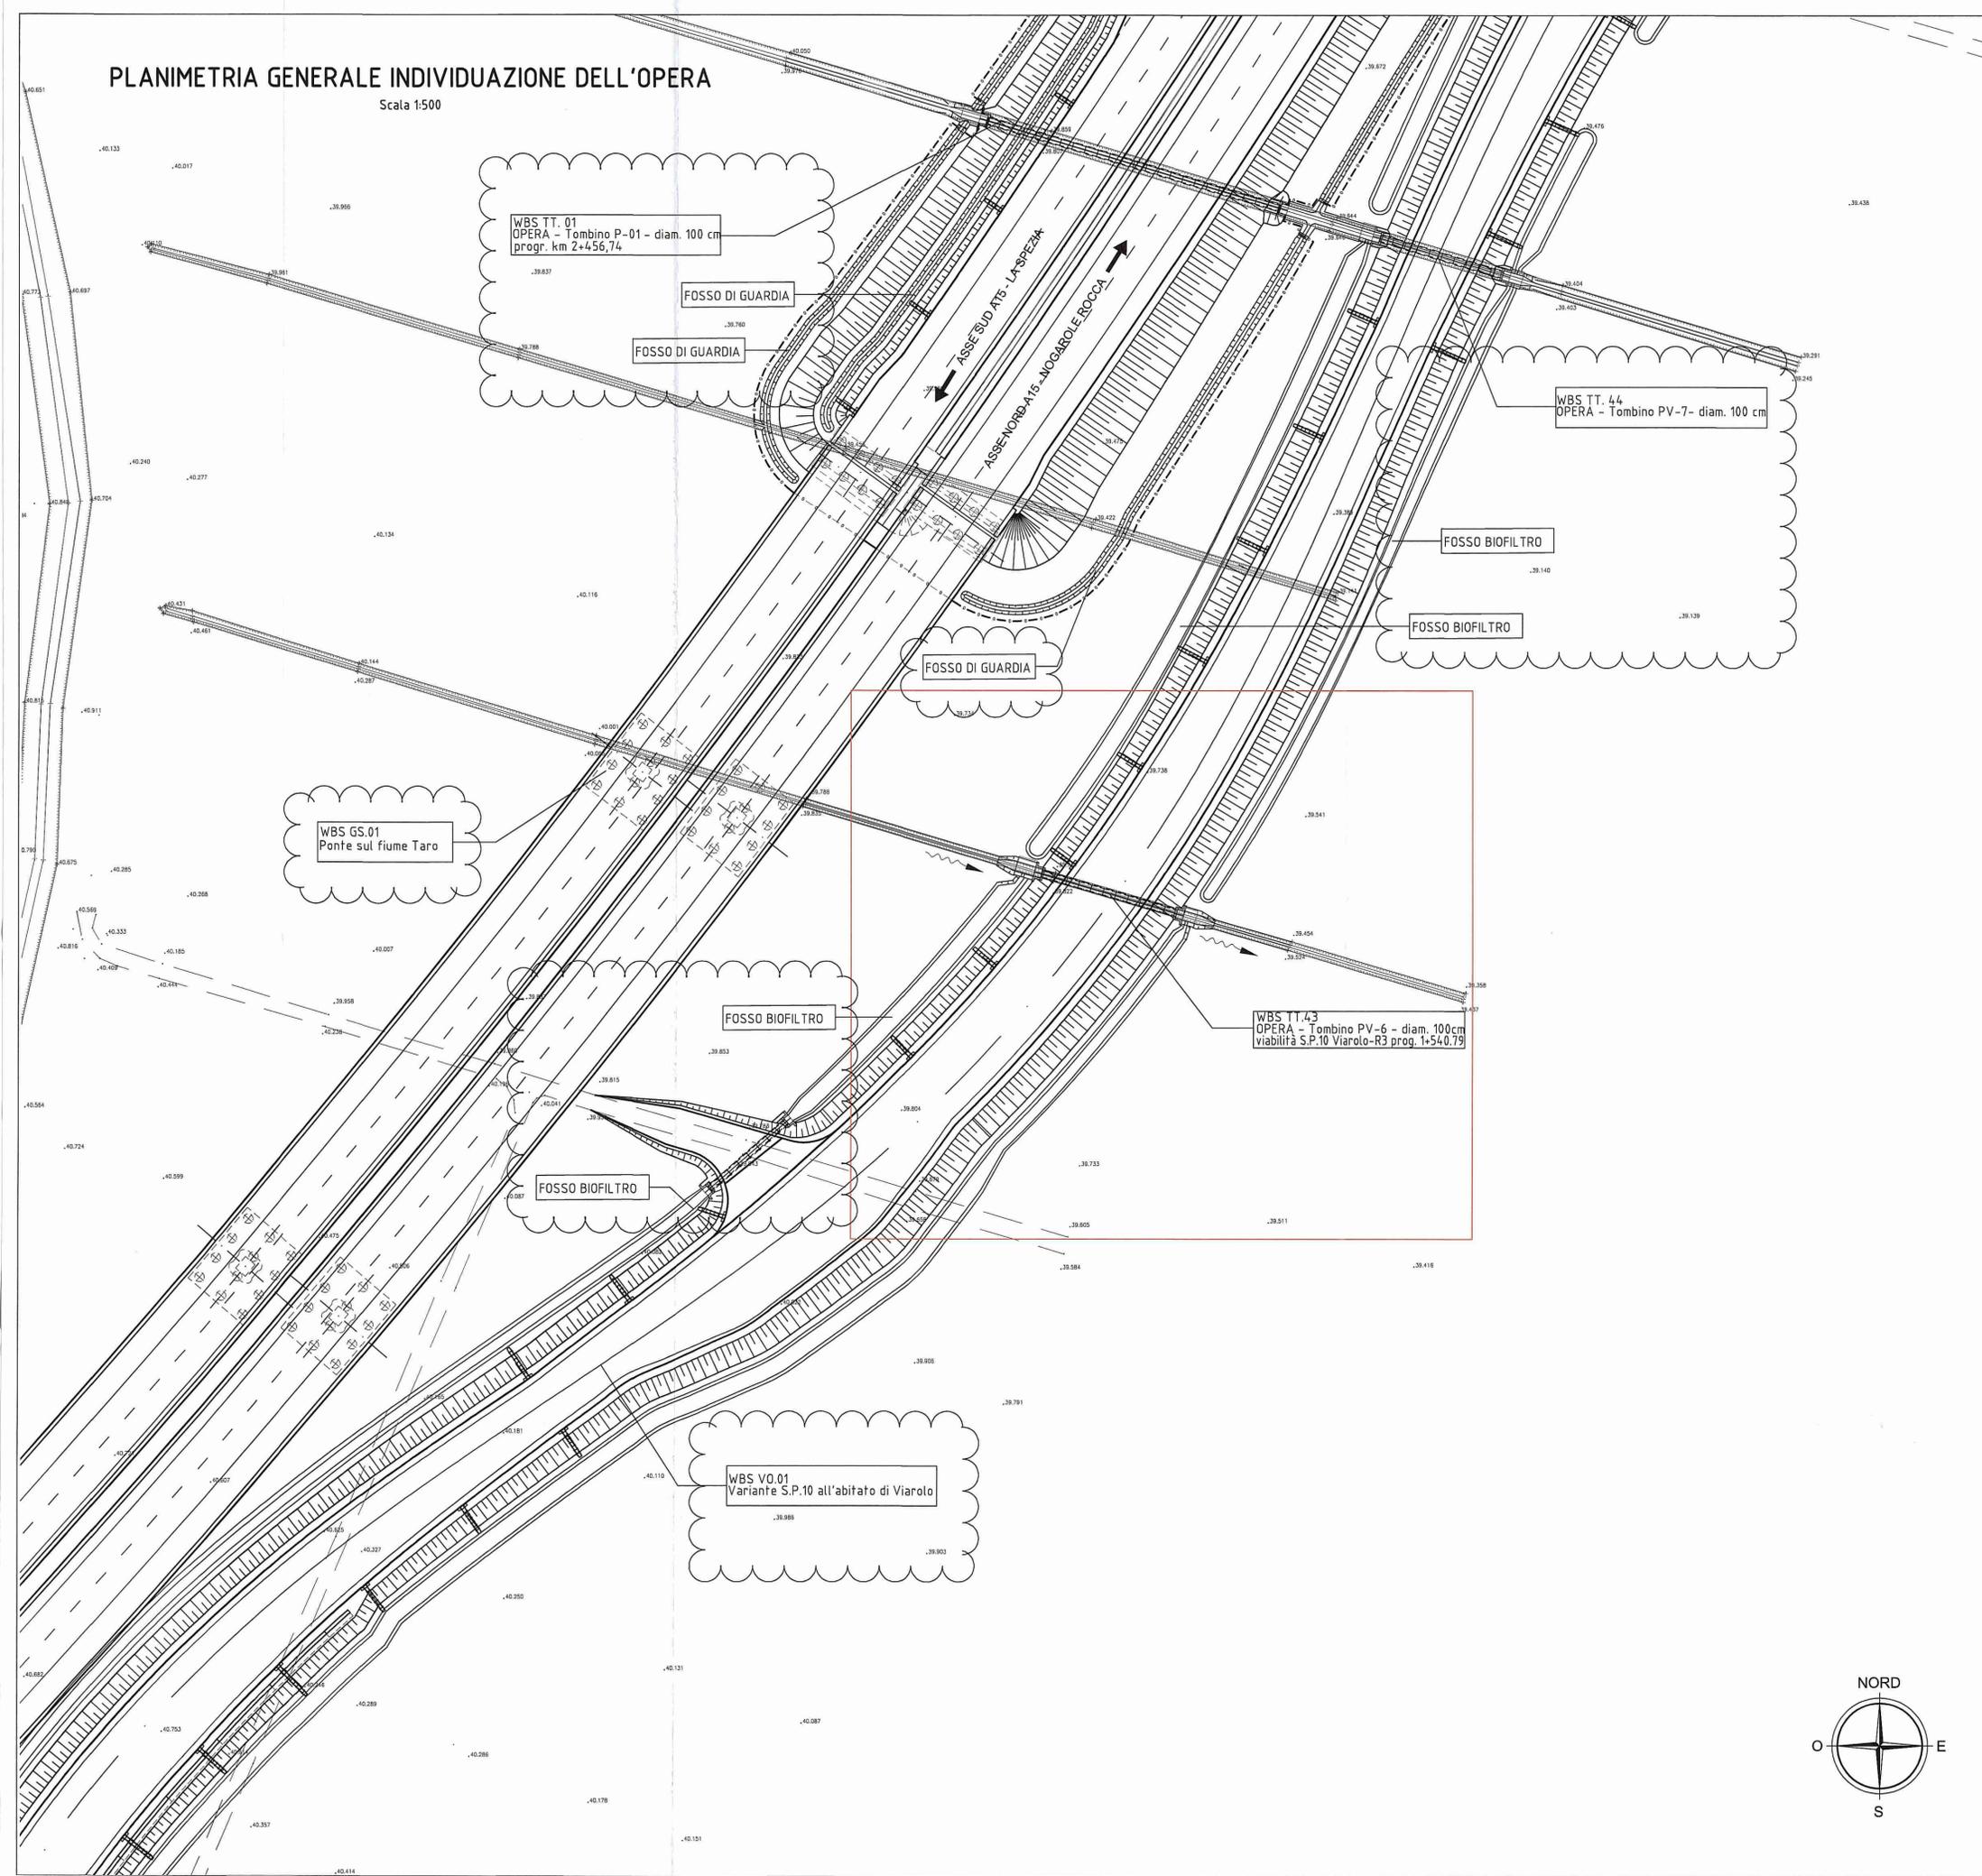

DESCRIZIONE DELLA MODIFICA:
Inserimento dei nomi delle viabilità, opere e fossi vicine

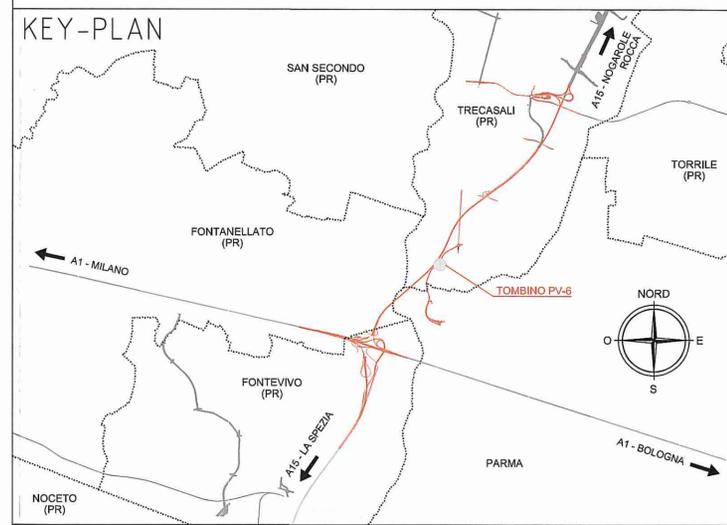

Comittente:
AUTOCAMIONALE DELLA CISA S.p.A.
Via Camboara 26/A - Frazione Ponte Taro - 43015 NOCETO (PR)

Impresa Esecutrice:
PIZZAROTTI
FONDATA NEL 1910

**AUTOSTRADA DELLA CISA A15
RACCORDO AUTOSTRADALE A15/A22
CORRIDOIO PLURIMODALE TIRRENO-BRENNERO
RACCORDO AUTOSTRADALE FRA L'AUTOSTRADA DELLA CISA-FONTEVIVO (PR)
E L'AUTOSTRADA DEL BRENNERO-NOGAROLE ROCCA (VR). I LOTTO.**
C.U.P. G61B0400060008 C.I.G. 307068161E

PROGETTO ESECUTIVO

AUTOCAMIONALE DELLA CISA S.p.A.
Il Direttore TIBRE: *[Signature]* Il Responsabile del Procedimento: *[Signature]* Il Presidente: *[Signature]*

IMPRESA PIZZAROTTI & C. S.p.A.
Il Direttore Tecnico: *[Signature]* Il Geologo: NA

PROGETTAZIONE DI:
PIZZAROTTI
FONDATA NEL 1910
A.T.I.: **idresse engineering** **ROCKSOIL** **VIA**
Il Progettista:
Ing. Fabio Nigrelli
Ordine degli Ingegneri della Provincia di Parma n. 3564
Coordinatore per la Sicurezza in fase di Progettazione:
Ing. Giovanni Maria Cepparotti
Ordine degli Ingegneri della Provincia di Viterbo n. 392

Consulenza specialistica e cura di:
NA
Progettista Responsabile, Interazione Progettazione Specialistiche:
Ing. Pietro Mazzoli
Impresa PIZZAROTTI
Ing. Pietro Mazzoli
Ordine degli Ingegneri della Provincia di Parma n. 3564

Titolo Elaborato:
**Viabilità ordinaria e di adduzione all'Autostazione Trecasali - Terre Verdiane
Tombini tubolari
Tombino PV-6 - diam. 100 cm - viabilità S.P.10 Viarolo - R3 progr. 1+540,79
Planimetria Generale individuazione dell'opera**
Data Emissione Progetto:
18/03/2014
Scala:
1:500

Identif. Elaborato:												
N.RO IDENTIFICATIVO	CODICE COMMESSA	LOTTO	FASE	ENTE	AUTORE	CAT. OPERA	N.RO OPERA	PARTE OPERA	TIPO DOC.	N.RO PROG. SOC.	REVISIONE	
	RAAA	1	E	I	VO	TT	43	G	PL	001	B	
B	30/01/2015	ISTRUTTORIA A15 NOVEMBRE 2014				BORACCI	NIGRELLI	MAZZOLI				
A	06/06/2014	RIEMMISSIONE PROGETTO ESECUTIVO				A. TARGA	NIGRELLI	MAZZOLI				
Rev.	Data	DESCRIZIONE REVISIONE				Redatto	Controllato	Approvato				