
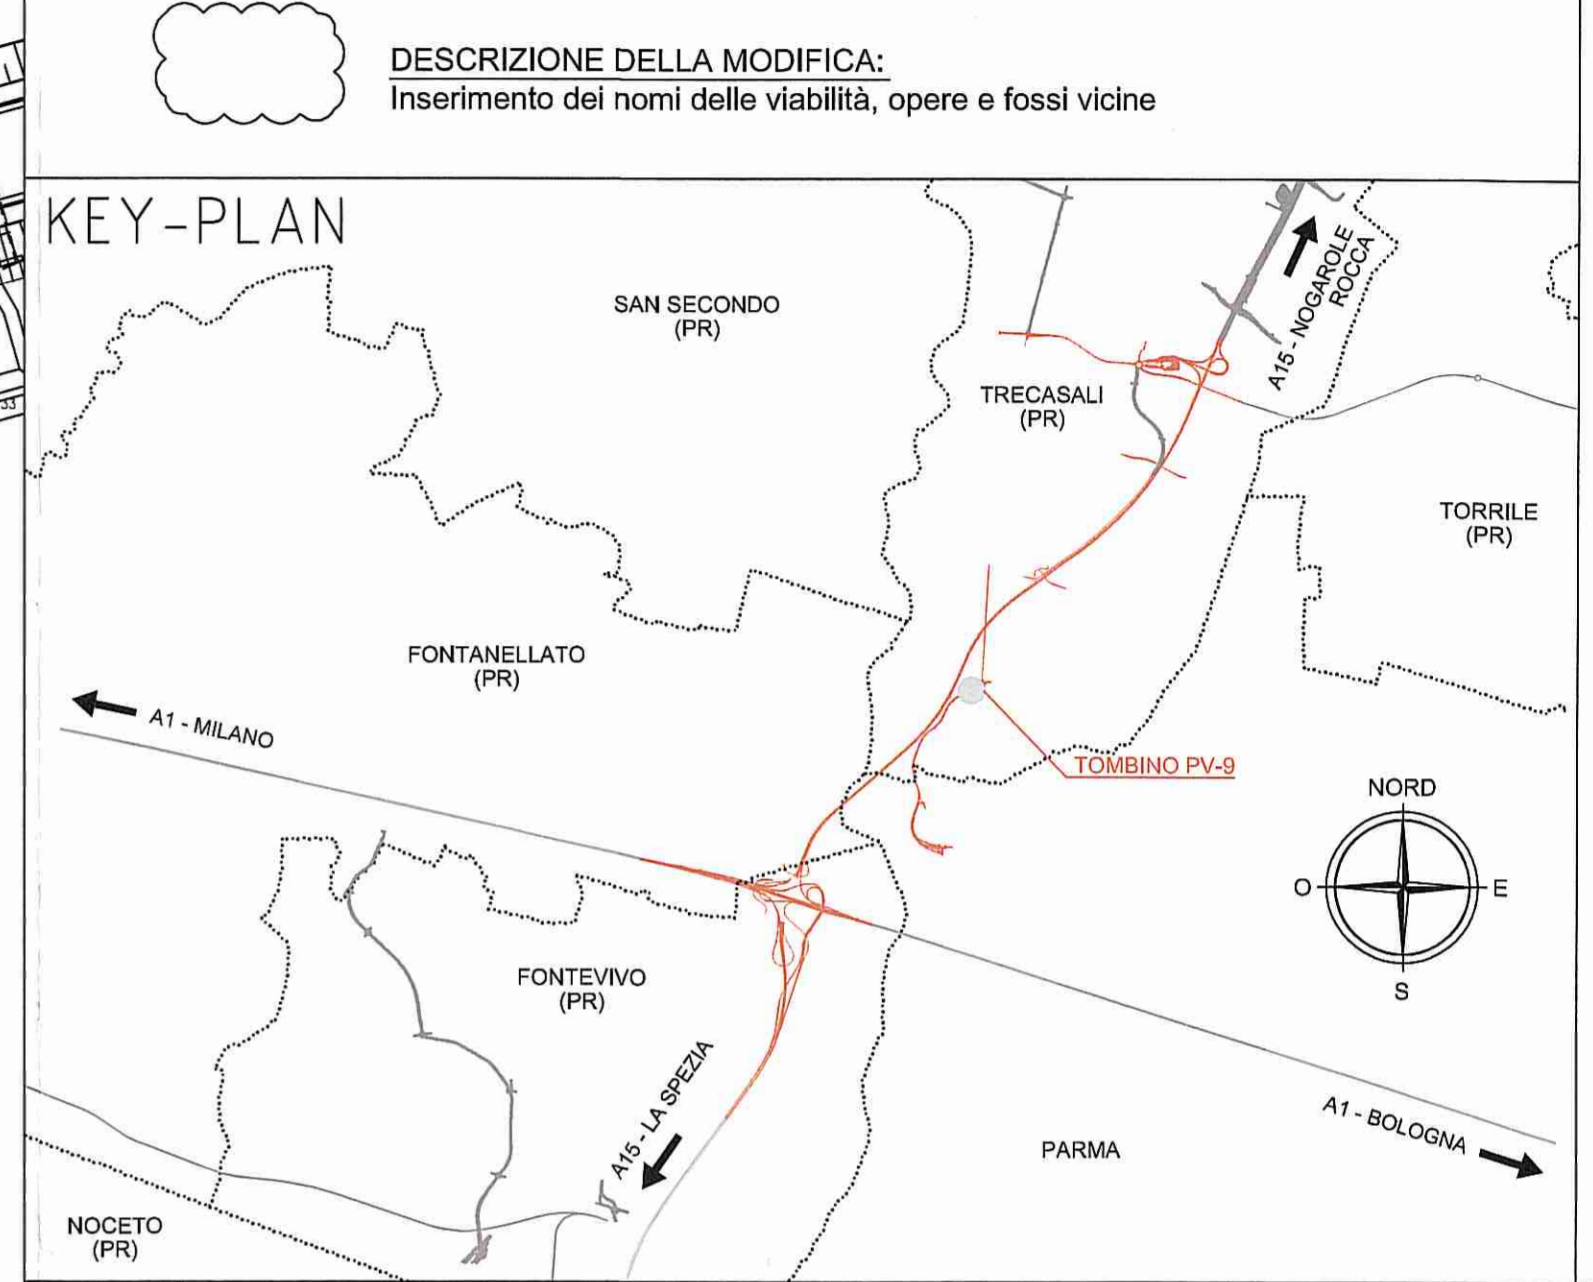


PLANIMETRIA GENERALE INDIVIDUAZIONE DELL'OPERA

Scala 1:500

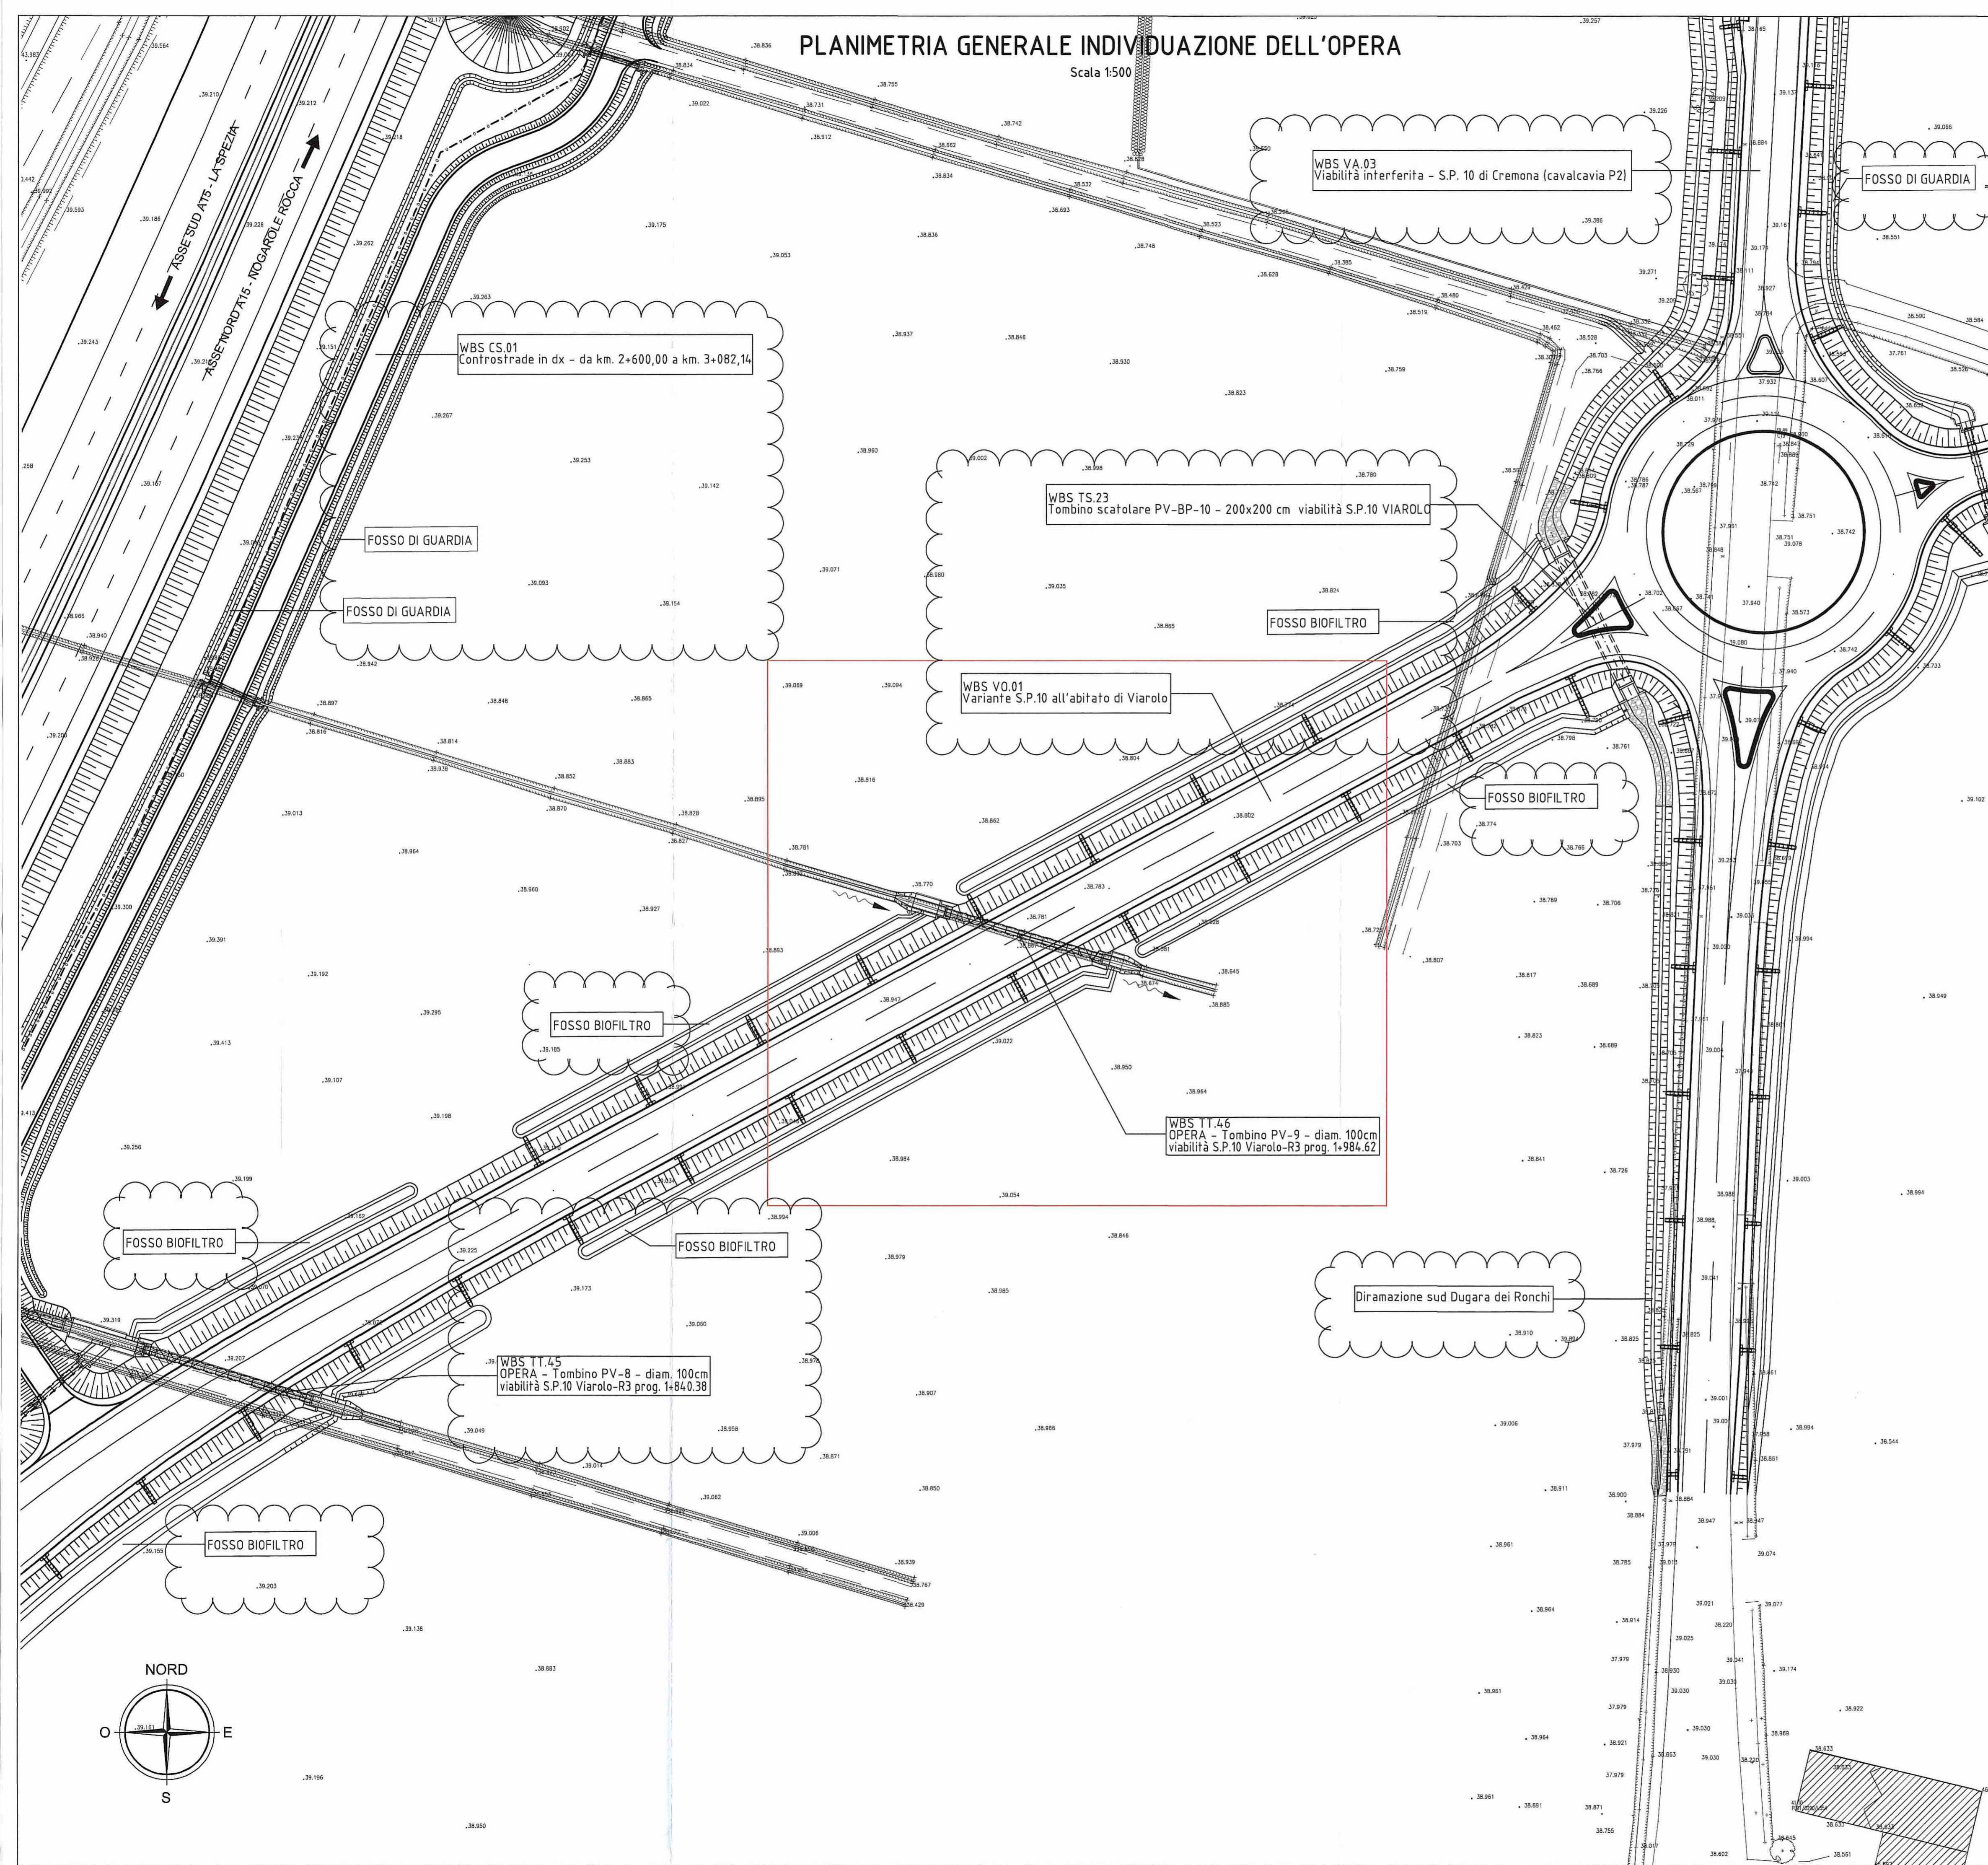

Committente:
AUTOCAMIONALE DELLA CISA S.p.A.
Via Camboara 26/A - Frazione Ponte Taro - 43015 NOCETO (PR)

Impresa Esecutrice:
PIZZAROTTI
FONDATA NEL 1910

**AUTOSTRADA DELLA CISA A15
RACCORDO AUTOSTRADALE A15/A22
CORRIDOIO PLURIMODALE TIRRENO-BRENNERO
RACCORDO AUTOSTRADALE FRA L' AUTOSTRADA DELLA CISA-FONTEVIVO (PR)
E L' AUTOSTRADA DEL BRENNERO-NOGAROLE ROCCA (VR). I LOTTO.**
C.U.P. G61B04000060008 C.I.G. 307068161E

PROGETTO ESECUTIVO

AUTOCAMIONALE DELLA CISA S.p.A.
Il Direttore TIREB: *[Signature]* Il Responsabile dell'Accordamento: *[Signature]* Il Presidente: *[Signature]*

IMPRESA PIZZAROTTI & C. S.p.A.
Il Direttore Tecnico: *[Signature]* Il Geologo: NA

PROGETTAZIONE DI:
PIZZAROTTI
FONDATA NEL 1910

A.T.I.: **idresse** **rocksoil** **VIA**
INGEGNERIA MANIFATTURA MANIFATTURA

Consulenza specialistica e cura di:
NA

Progettista Responsabile Integrazione Progettazioni Specialistiche:
Ing. Pietro MAZZOLI
IMPRESA PIZZAROTTI
ISCRITTO ORDINE
INGEGNERI PARMA N. 821

Titolo Elaborato:
Viabilità ordinaria e di adduzione all'Autostazione Trecasali-Terre Verdiane
Tombini Tubolari
Tombino PV-9 - diam. 100 cm viabilità S.P.10 Viarolo - R3 progr. 1+984,62
Planimetria Generale individuazione dell'opera

Data Emissione Progetto:
18/03/2014

Scala:
1:500

Identif. Elaborato:	NRO IDENTIFICATIVO	CODICE CONVENSA	LOTTO	FASE	ENTE	AUTRO	CAT. OPERA	TPO OPERA	PARTE OPERA	TPO DOC.	NRO PROJ. DOC.	REVISIONE
		RAAA	1	E	I	VO	TT	46	G	PL	001	B

Rev.	Data	DESCRIZIONE REVISIONE	Redatto	Controllato	Approvato
B	30/01/2015	ISTRUTTORIA A15 NOVEMBRE 2014	BORACCI	NIGRELLI	MAZZOLI
A	08/06/2014	RIEMMISSIONE PROGETTO ESECUTIVO	A. TARGA	NIGRELLI	MAZZOLI