


# TRACCIAMENTO OPERA E PIANTA SCAVI

Scala 1:100

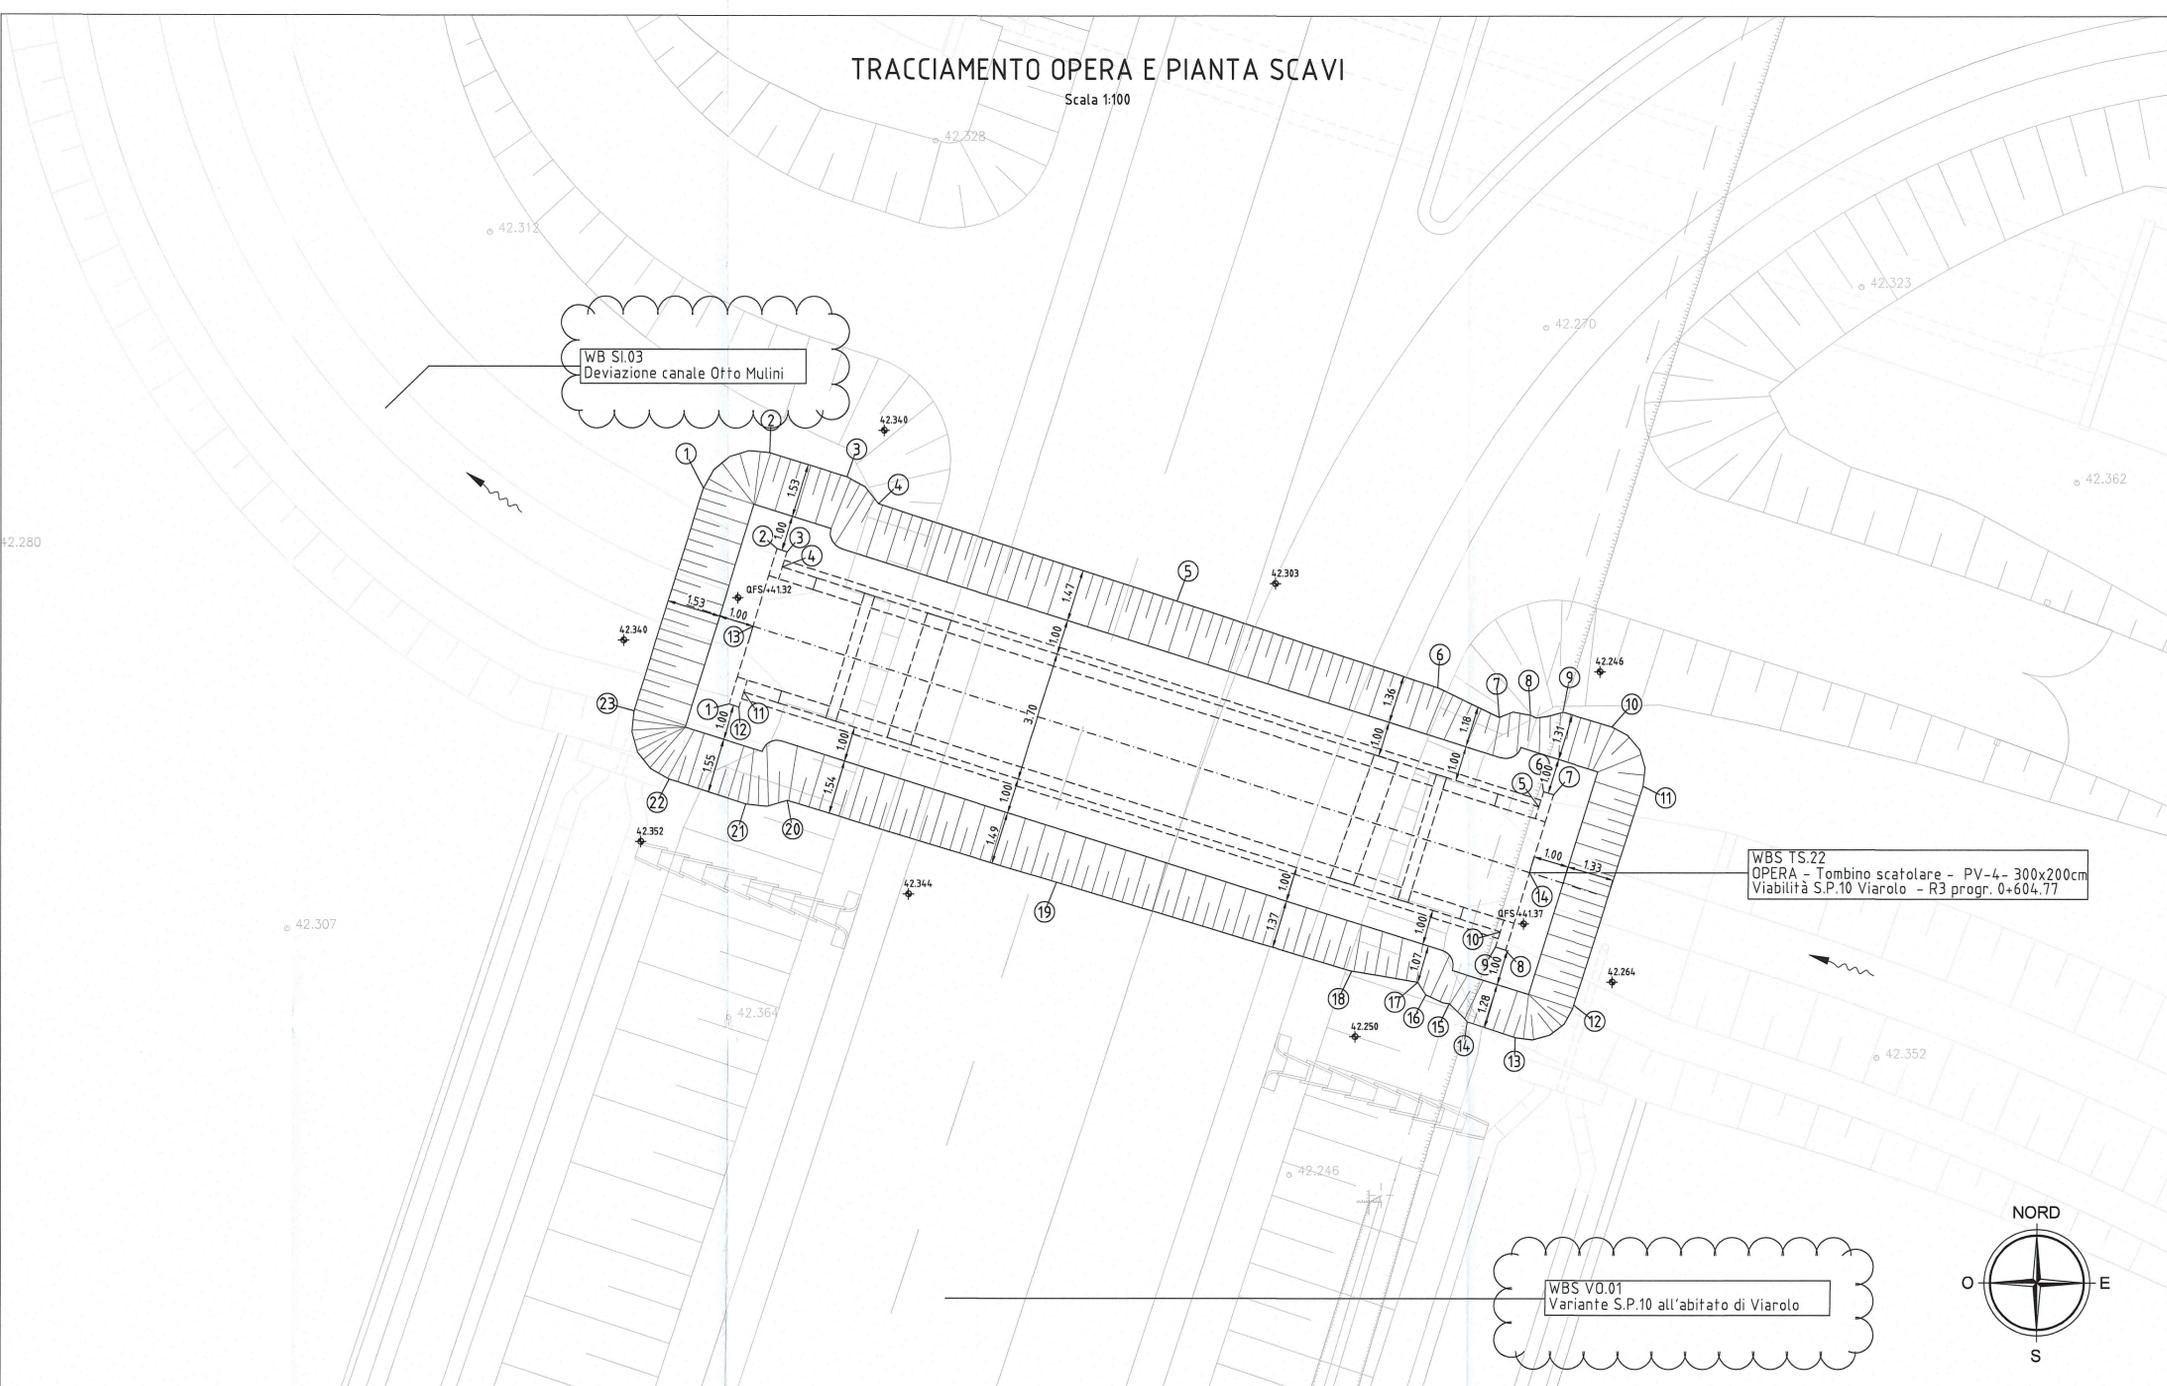

WBS VO.01 Variante S.P.10 all'abitato di Viarolo




## NOTE

- QUOTE ALTIMETRICHE ESPRESSE IN METRI S.L.M.
- COORDINATE ESPRESSE IN METRI
- DISTANZE IN PIANTE ESPRESSE IN METRI
- MISURE NELLE SEZIONI TIPO ESPRESSE IN CENTIMETRI
- QFS = QUOTA FONDO SCAVO

**DESCRIZIONE DELLA MODIFICA:**  
Inserimento dei nomi delle viabilità e delle opere vicine, inserimento delle sezioni e delle quote di scavo

## KEY-PLAN

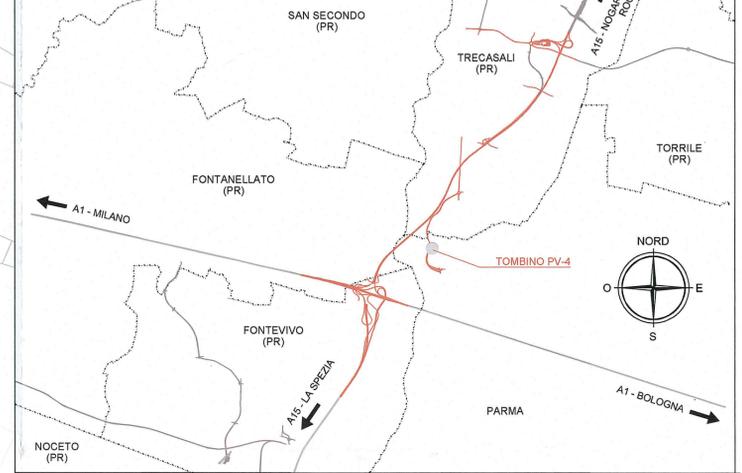

Committente:  

**AUTOCAMIONALE DELLA CISA S.p.A.**  
 Via Camboara 26/A - Frazione Ponte Taro - 43015 NOCETO (PR)

Impresa Esecutrice:  

**PIZZAROTTI**  
 FONDATA NEL 1910

**AUTOSTRADA DELLA CISA A15 RACCORDO AUTOSTRADALE A15/A22 CORRIDOIO PLURIMODALE TIRRENO-BRENNERO RACCORDO AUTOSTRADALE FRA L' AUTOSTRADA DELLA CISA-FONTEVIVO (PR) E L' AUTOSTRADA DEL BRENNERO-NOGAROLE ROCCA (VR). I LOTTO.**  
 C.U.P. G61B0400060008 C.I.G. 307068161E

**PROGETTO ESECUTIVO**

AUTOCAMIONALE DELLA CISA S.p.A.  
 Il Direttore Tecnico: *[Signature]* Il Responsabile del Procedimento: *[Signature]* Il Presidente: *[Signature]*

IMPRESA PIZZAROTTI & C. S.p.A.  
 Il Direttore Tecnico: *[Signature]* Il Responsabile di Progetto: *[Signature]* Dott. Ing. Luca Bonanetti

Il Geologo:  
 NA

PROGETTAZIONE DI:  

**PIZZAROTTI**  
 FONDATA NEL 1910

Il Progettista:  
 Ing. Fabio Nigrelli  
 Ordine degli Ingegneri della Provincia di Palermo n. 3581

A.T.I.: **idrosse** engineering **ROCKSOIL** s.p.a. **VIA** s.p.a.  
 MANIFATTURA MANIFATTURE

Coordinatore per la Sicurezza in fase di Progettazione:  
 Ing. Giovanni Maria Cepparotti  
 Ordine degli Ingegneri della Provincia di Viterbo n. 392

Consulenza specialistica a cura di:  
 NA

Progettista Responsabile Integrato: **PIZZAROTTI & C. S.p.A.**  
 Impresa Pizzarotti & C. S.p.A. *[Signature]*  
 Ing. Pietro Mazzoli  
 Ordine degli Ingegneri della Provincia di Parma n. 821


Titolo Elaborato:  
**Viabilità ordinaria e di adduzione all'Autostazione Trecasali-Terre Verdiane Tombini scatoletari**  
 Tombino scatoletari PV-4 - 300x200 cm - viabilità S.P.10 Viarolo - R3 progr. 0+604,77  
 Tracciamento opera e pianta scavi

Data Emissione Progetto:  
 18/03/2014

Scala:  
 VARIE

NUM. IDENTIFICATIVO	COLORE COMMESSA	LOTTO	PAGE	ENTE	AMBITO	CAT. OPERA	N.RO OPERA	PARTE OPERA	TIPO DOC.	N.RO PROG. DOC.	REVISIONE
	RAAA	1	E	I	VO	TS	22	S	PL	001	B

Rev.	Data	DESCRIZIONE REVISIONE	A. TARGA	Redatto	INGEGNERI	MAZZOLI	MAZZOLI
B	30/01/2015	ISTRUTTORIA A15 NOVEMBRE 2014	BORACCI	NIGRELLI	MAZZOLI		
A	08/08/2014	RIEMMISSIONE PROGETTO ESECUTIVO	A. TARGA	NIGRELLI	MAZZOLI		

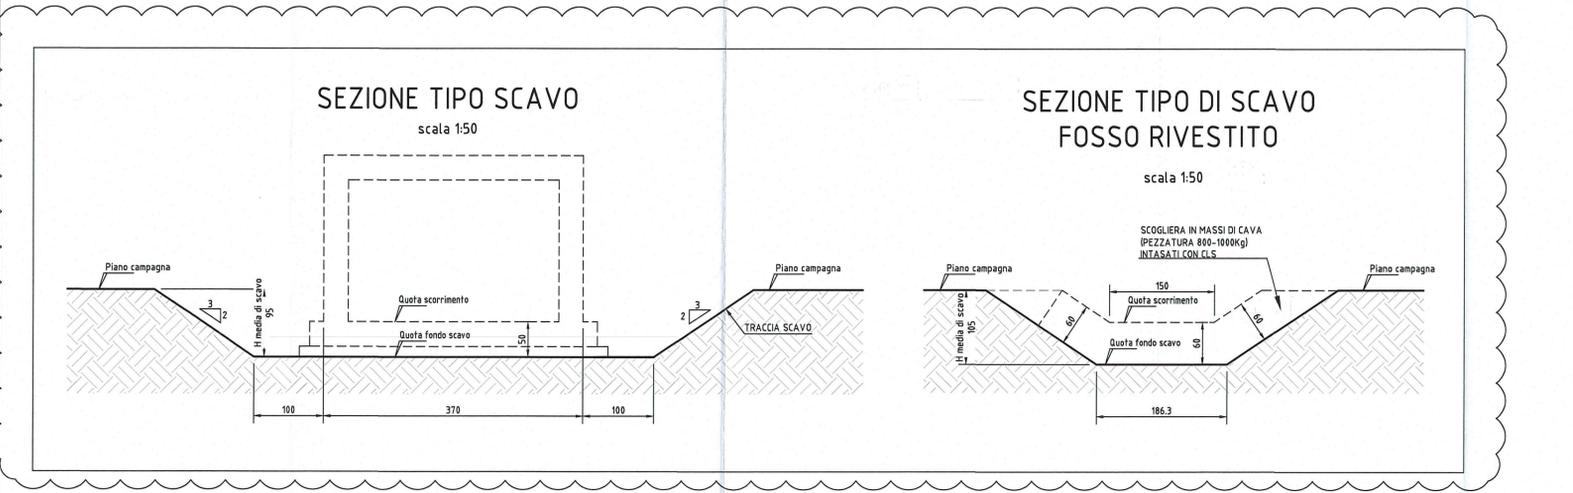

### DATI TRACCIAMENTO TOMBINO SCATOLARE TS22

N.	X	Y
1	303015.135	105095.225
2	303016.511	105099.615
3	303016.797	105099.525
4	303016.662	105099.095
5	303038.228	105092.337
6	303038.363	105092.766
7	303038.649	105092.676
8	303037.273	105088.287
9	303036.987	105088.377
10	303037.122	105088.806
11	303015.556	105095.565
12	303015.421	105095.135
13	303015.823	105097.420
14	303037.961	105090.482

### DATI TRACCIAMENTO SCAVI TOMBINO SCATOLARE TS22

N.	X	Y
1	303014.403	105101.323
2	303016.311	105102.323
3	303018.508	105101.642
4	303019.408	105100.882
5	303027.897	105098.143
6	303035.321	105095.705
7	303037.094	105094.865
8	303037.991	105094.924
9	303038.918	105095.010
10	30304.0301	105094.603
11	30304.1190	105092.928
12	303039.219	105086.734
13	303037.542	105085.800
14	303036.172	105086.255
15	303035.643	105086.775
16	303034.978	105087.027
17	303034.747	105087.378
18	303032.866	105087.695
19	303024.463	105090.197
20	303016.803	105092.504
21	303015.613	105092.402
22	303013.420	105093.097
23	303012.417	105095.029