


# TRACCIAMENTO OPERA E PIANTA SCAVI

Scala 1:100

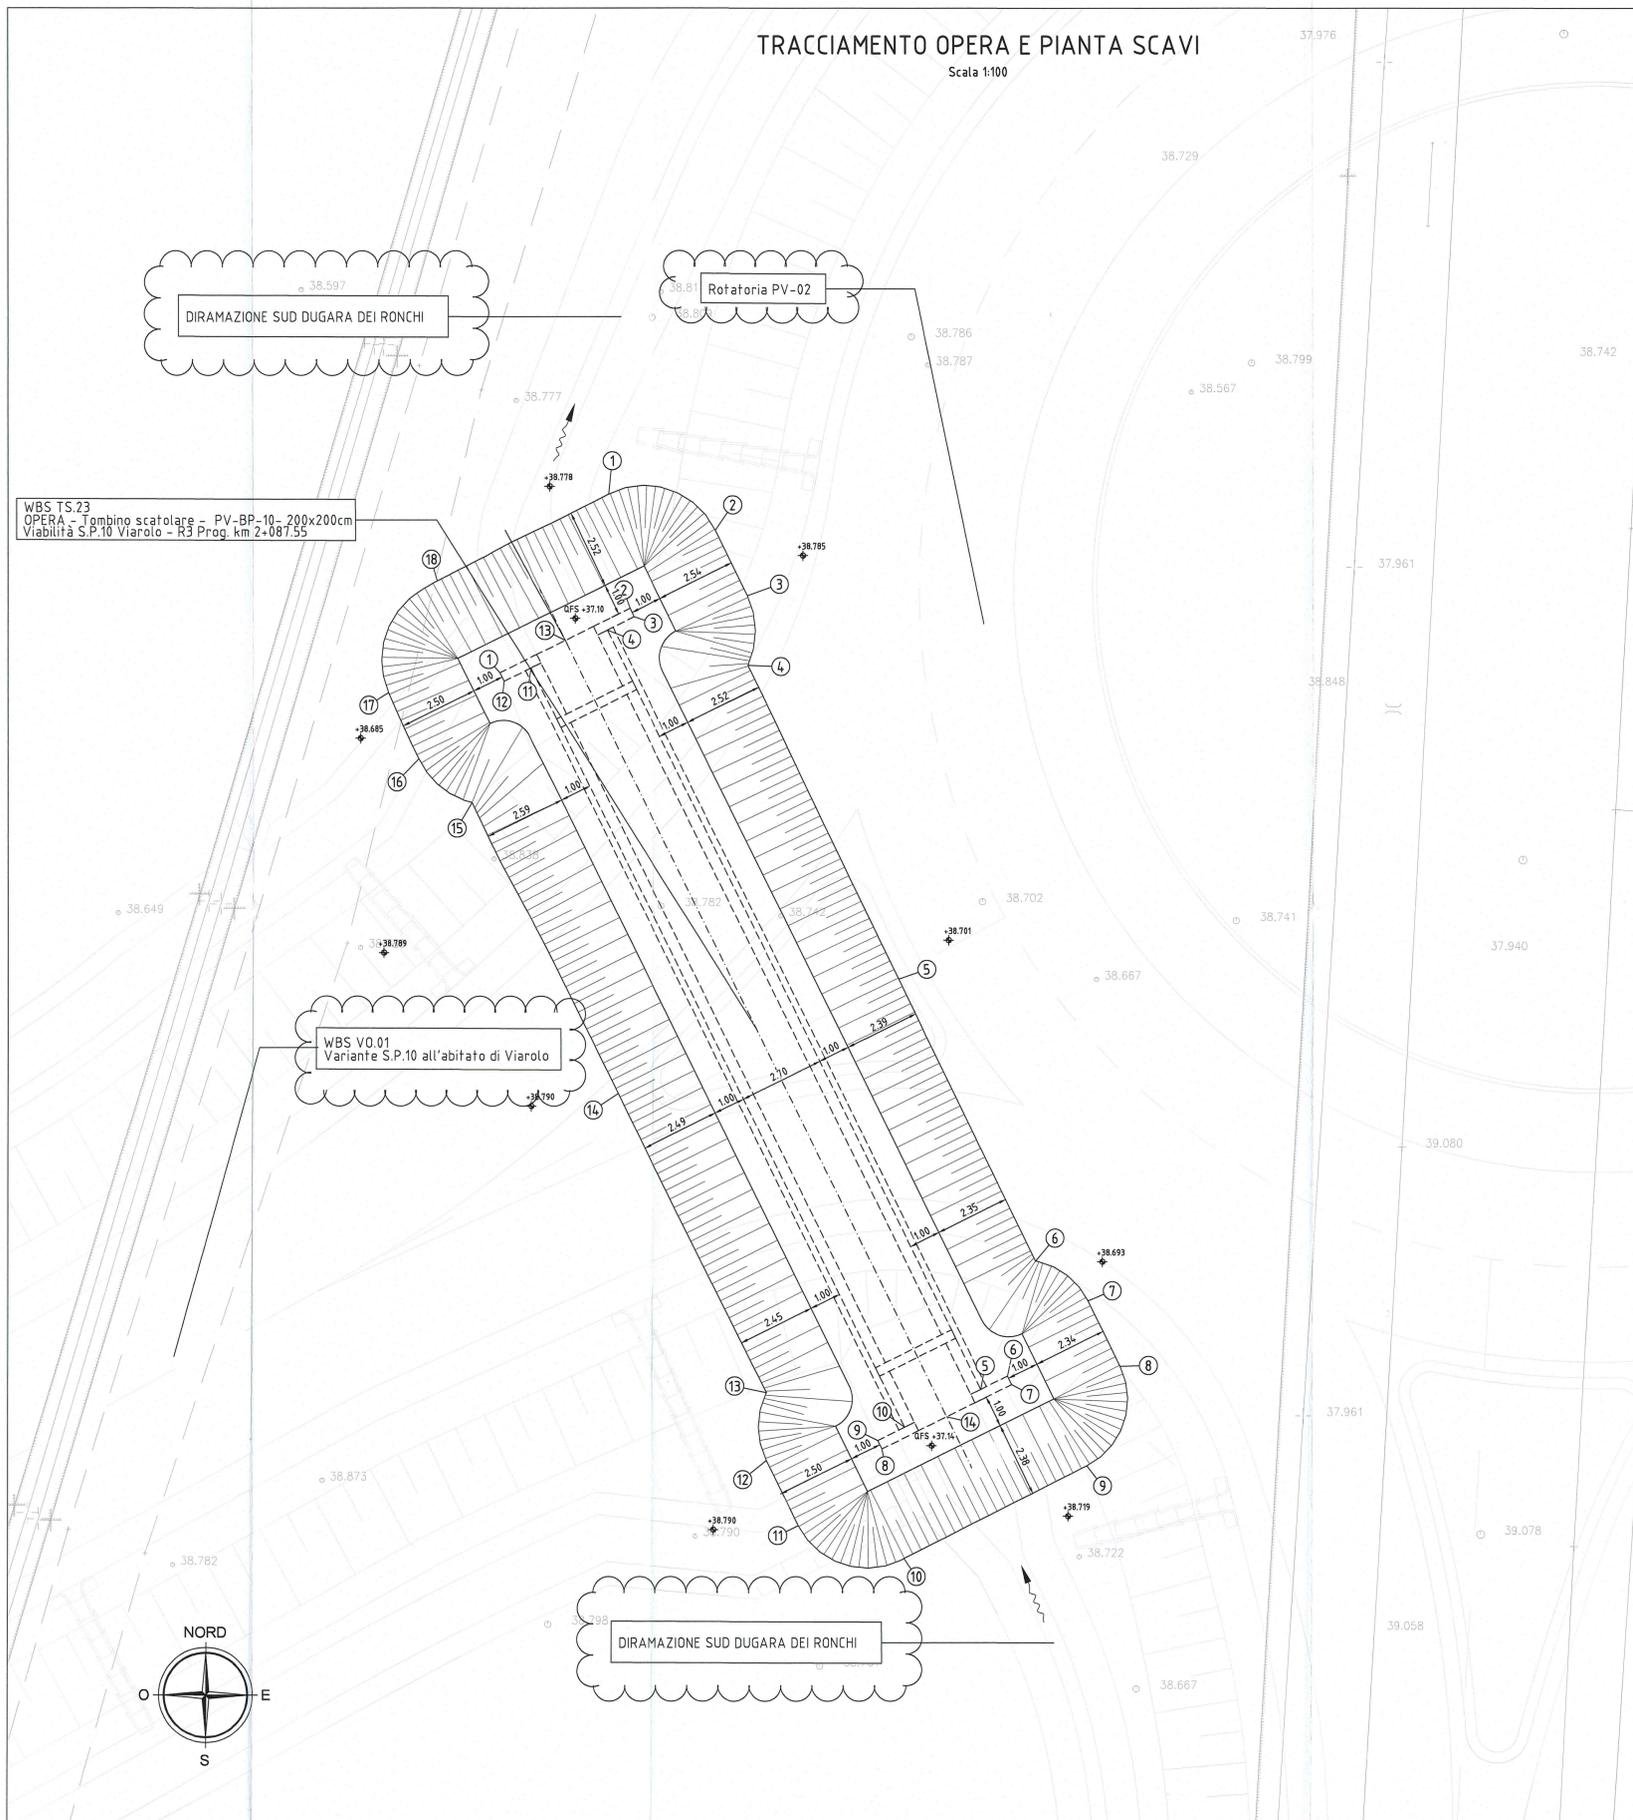

## DATI TRACCIAMENTO TOMBINO SCATOLARE TS23

N.	X	Y
1	303631.464	106291.477
2	303635.588	106293.515
3	303635.721	106293.246
4	303634.869	106292.825
5	303646.746	106268.801
6	303647.598	106269.222
7	303647.730	106268.953
8	303643.607	106266.914
9	303643.474	106267.183
10	303644.326	106267.604
11	303632.449	106291.629
12	303631.597	106291.208
13	303633.526	106292.496
14	303645.669	106267.934



## DATI TRACCIAMENTO SCAVI TOMBINO SCATOLARE TS23

N.	X	Y
1	303634.917	106297.129
2	303638.320	106295.981
3	303639.332	106293.916
4	303639.349	106291.717
5	303644.117	106281.773
6	303648.476	106272.861
7	303650.145	106271.597
8	303651.170	106269.538
9	303650.116	106266.384
10	303644.315	106263.450
11	303640.961	106264.491
12	303639.942	106266.553
13	303639.942	106268.699
14	303635.209	106278.150
15	303630.572	106287.372
16	303628.883	106288.750
17	303627.928	106290.844
18	303629.475	106294.372

## NOTE

- QUOTE ALTIMETRICHE ESPRESSE IN METRI S.L.M.
- COORDINATE ESPRESSE IN METRI
- DISTANZE IN PIANTA ESPRESSE IN METRI
- MISURE NELLE SEZIONI TIPO ESPRESSE IN CENTIMETRI
- QFS = QUOTA FONDO SCAVO

DESCRIZIONE DELLA MODIFICA:  
Inserimento dei nomi delle viabilità e delle opere vicine, inserimento delle sezioni e delle quote di scavo

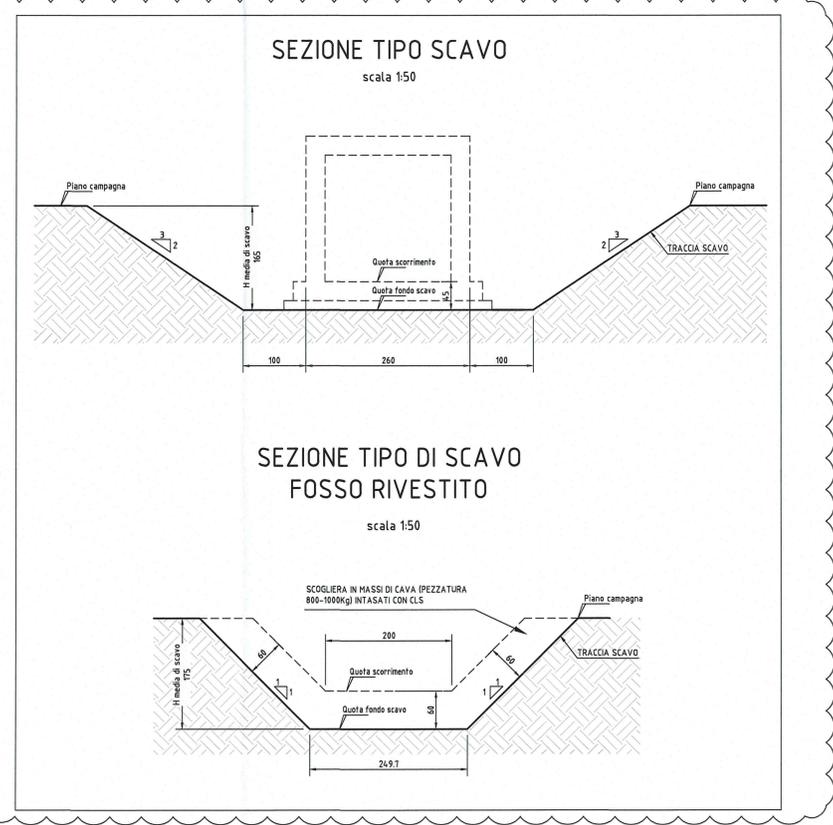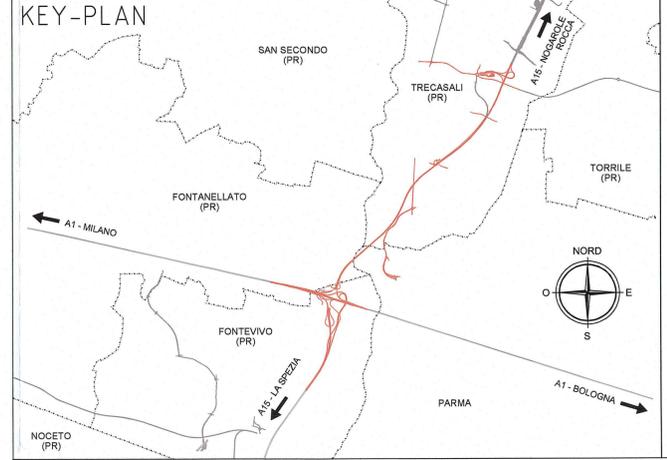

Comittente: **AUTOCAMIONALE DELLA CISA S.p.A.**  
Via Camboara 26/A - Frazione Ponte Taro - 43015 NOCETO (PR)

Impresa Esecutrice: **PIZZAROTTI**  
FONDATA NEL 1910

**AUTOSTRADA DELLA CISA A15 RACCORDO AUTOSTRADALE A15/A22 CORRIDOIO PLURIMODALE TIRRENO-BRENNERO RACCORDO AUTOSTRADALE FRA L'AUTOSTRADA DELLA CISA-FONTEVIVO (PR) E L'AUTOSTRADA DEL BRENNERO-NOGAROLE ROCCA (VR), I LOTTO.**  
C.U.P. G6180400060008 C.I.G. 307068161E

**PROGETTO ESECUTIVO**

AUTOCAMIONALE DELLA CISA S.p.A.  
Il Direttore TIBRE: *[Signature]* Il Responsabile del Procedimento: *[Signature]* Il Presidente: *[Signature]*

IMPRESA PIZZAROTTI & C. S.p.A.  
Il Direttore Tecnico: *[Signature]* **Dot. Ing. Luca Bonadelli**

Il Geologo: NA

PROGETTAZIONE DI: **PIZZAROTTI**  
F. NIGRELLI  
Ordine degli Ingegneri della Provincia di Parma n. 3581

A.T.I. **idrosse engineering** **ROXSOIL S.p.A.** **VIA MANDARINA**  
Ing. Giovanni Maria Cepparotti  
Ordine degli Ingegneri della Provincia di Viterbo n. 392

Consulenza specialistica a cura di: **ING. PIETRO MAZZOLI**  
Impresa Pizzarotti & C. S.p.A.  
Ing. Pietro Mazzoli  
Ordine degli Ingegneri della Provincia di Parma n. 1024

Titolo Elaborato: **Viabilità ordinaria e di adduzione all'Autostazione Treccasali-Terre Verdiane Tombini scatolari**  
Tombino scatolare PV-BP-10 - 200x200 cm - viabilità S.P.10 Viarolo - R3 prog. 2+087,55  
Tracciamento opera e pianta scavi

Data Emissione Progetto: 18/03/2014  
Scala: VARIE

N. ID	DATA	DESCRIZIONE REVISIONE	ELABORATO	REVISIONE
B	30/11/2015	ISTRUTTORIA A15 NOVEMBRE 2014	BORACCI	MAZZOLI
A	05/06/2014	REMISSIONE PROGETTO ESECUTIVO	NIGRELLI	MAZZOLI