




KEY-PLAN-VO01

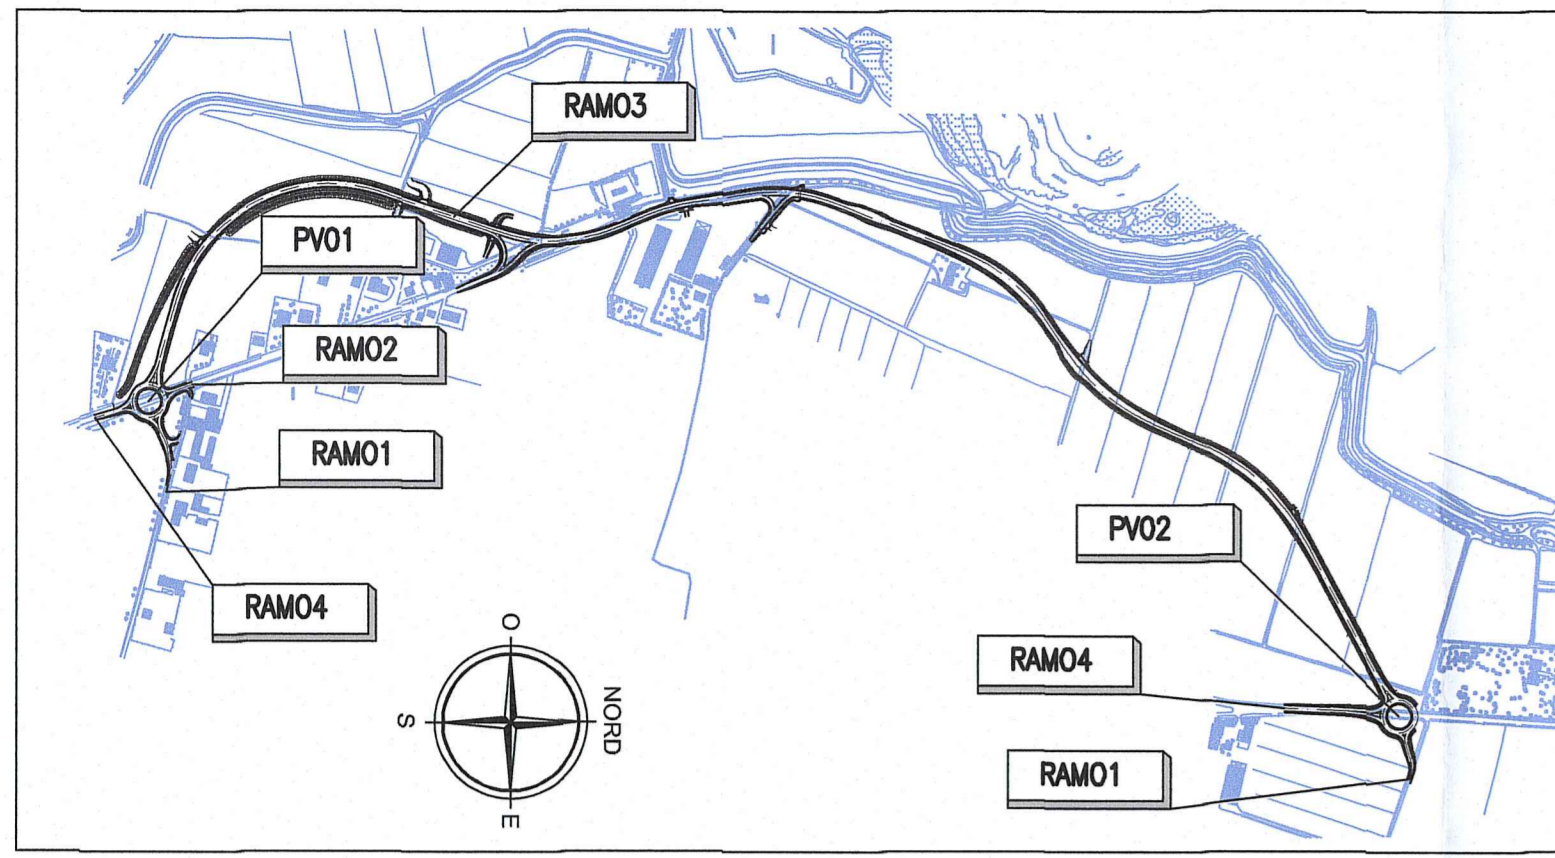

INQUADRAMENTI

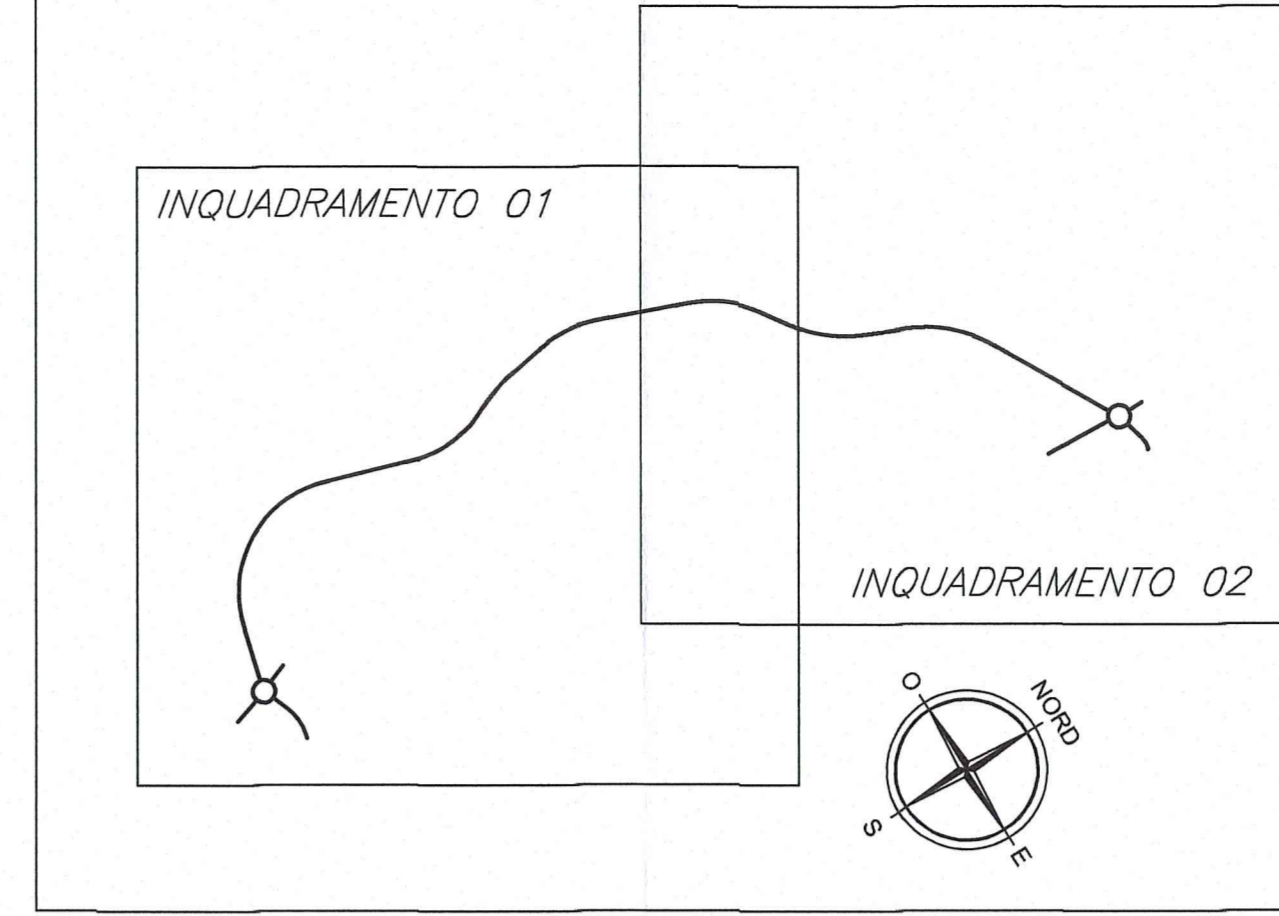


KEY-PLAN-LOTTO 01

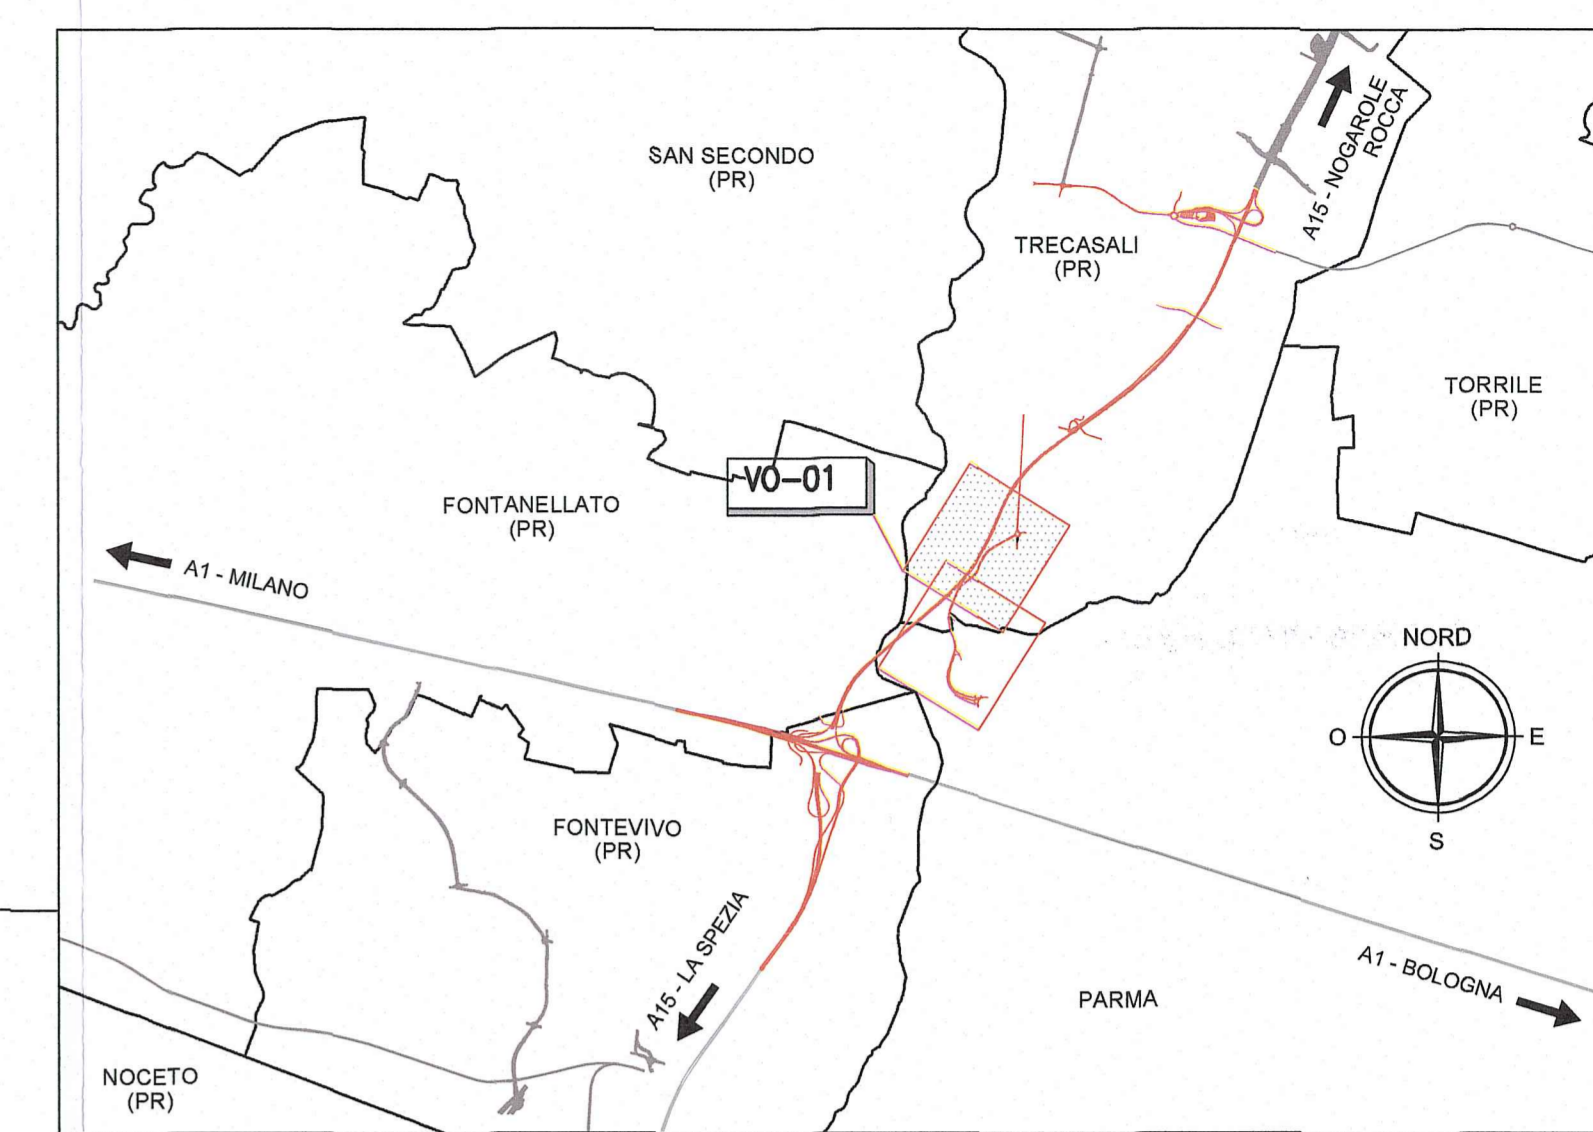

istruttoria provincia prot. n° 80210 del 16/12/2014

- è stato eliminato l'accesso N.9

Committente:

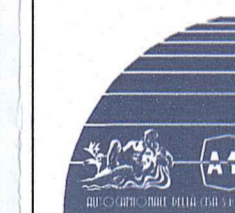

**AUTOCAMIONALE DELLA CISA S.p.A.**

Via Camboara 26/A - Frazione Ponte Taro - 43015 NOCETO (PR)

Impresa Esecutrice:



**AUTOSTRADA DELLA CISA A15  
RACCORDO AUTOSTRADALE A15/A22  
CORRIDOIO PLURIMODALE TIRRENO-BRENNERO  
RACCORDO AUTOSTRADALE FRA L' AUTOSTRADA DELLA CISA-FONTEVIVO (PR)  
E L' AUTOSTRADA DEL BRENNERO-NOGAROLE ROCCA (VR). I LOTTO.**

C.U.P. G61804000060008

C.I.G. 307068161E

**PROGETTO ESECUTIVO**

AUTOCAMIONALE DELLA CISA S.p.A.

Il Direttore/TIRE:

*[Signature]*

Il Responsabile del Procedimento:

*[Signature]*

Il Progettista:

*[Signature]*

IMPRESA PIZZAROTTI & C. S.p.A.

Il Direttore Tecnico:

*[Signature]*

Il Geologo:

NA

PROGETTAZIONE DI:

**PIZZAROTTI**  
FONDATA NEL 1910

Il Progettista:

Ing. Fabio Nigrelli  
Ordine degli Ingegneri della Provincia di Palermo n. 3581

A.T.I.:

**idresse** engineering  
**ROCKSOIL** s.p.a.  
**VIA** s.p.a.

Coordinatore per la Sicurezza in fase di Progettazione:

Ing. Giovanni Maria Cepparotti  
Ordine degli Ingegneri della Provincia di Viterbo n. 392

Consulenza specialistica a cura di:

NA

Progettista Responsabile Interventi:

IMPRESA PIZZAROTTI & C. S.p.A.  
Ing. Pietro Mazzoli  
INGEGNERI PARMA n.821  
Ordine degli Ingegneri della Provincia di Parma n. 821

Titolo Elaborato:

Viabilità ordinaria e di adduzione all' Autostazione  
Trecasali - Terre Verdiane  
Variante S.P.10 all' abitato di Viarolo  
Planimetria con indicazione di tutte le demolizioni - Tav. 2/2

Data Emisione Progetto:

18/03/2014

Scala:

1:2000


Identif. Elaborato:

N.RO IDENTIFICATIVO	COODICE COMMESSA	LOTTO	FASE	ENTE	AMBITO	CAT. OPERA	N.RO OPERA	PARTE OPERA	TPO DOC.	N.RO PROG. DOC.	REVISIONE
	RAAA	1	E	I	VO	VO	01	G	PL	003	C

Rev. Data

Rev.	Data	RIEMMISSIONE PROGETTO ESECUTIVO	DESCRIZIONE REVISIONE	Redatto	Controllato	Approvato
E						
D	27/01/2015	istruttoria provincia prot. n° 80210 del 16/12/2014		TBF	NIGRELLI	MAZZOLI
C	10/10/2014	istruttoria RINA prot. n° 730 del 08/08/2014		TBF	NIGRELLI	MAZZOLI
B	30/06/2014	RIEMMISSIONE PROGETTO ESECUTIVO		A.TARGA	NIGRELLI	MAZZOLI

Rev. Data

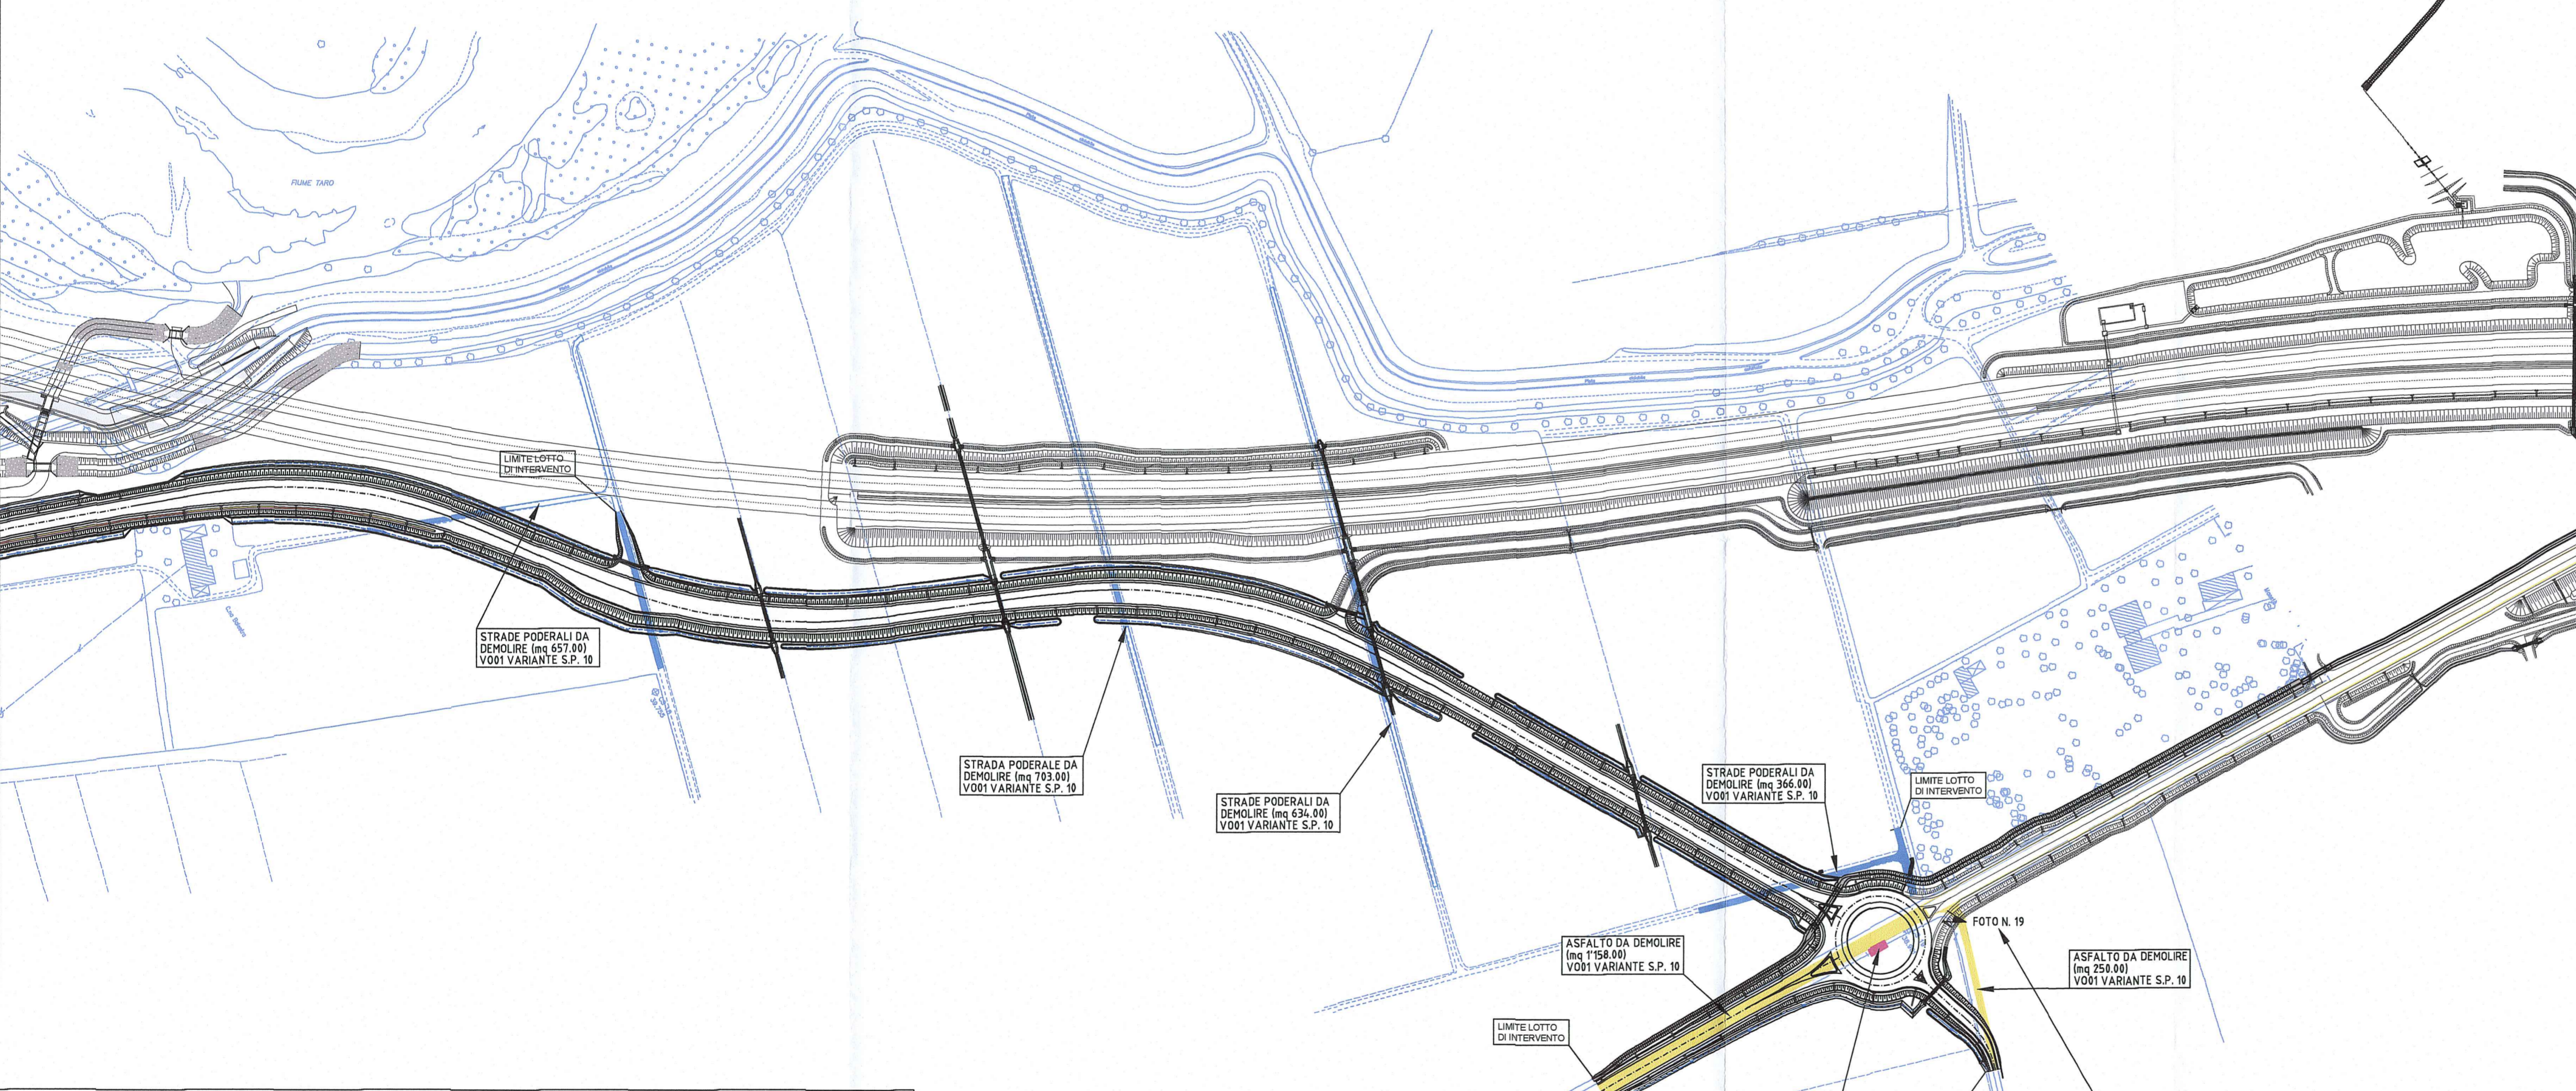

LEGENDA

- Demolizione opere esistenti:
  - Cavalcaria;
  - Ponti e ponticelli;
  - Sottopassi.
- Demolizione edifici
- Demolizione antenna telefonia mobile
- Demolizione manufatti minori
- Demolizione asfalti
- Demolizione capezagne di campagna non asfaltate
- Demolizione recinzioni con muretto
- Demolizione recinzioni senza muretto
- Rimozione guard rail
- Rimozione new jersey
- Rimozione pali illuminazione
- Demolizione embrici
- Rimozione alberi e/o piante
- Posizione con visivi foto e numerazione foto

FOTO N. 01

