
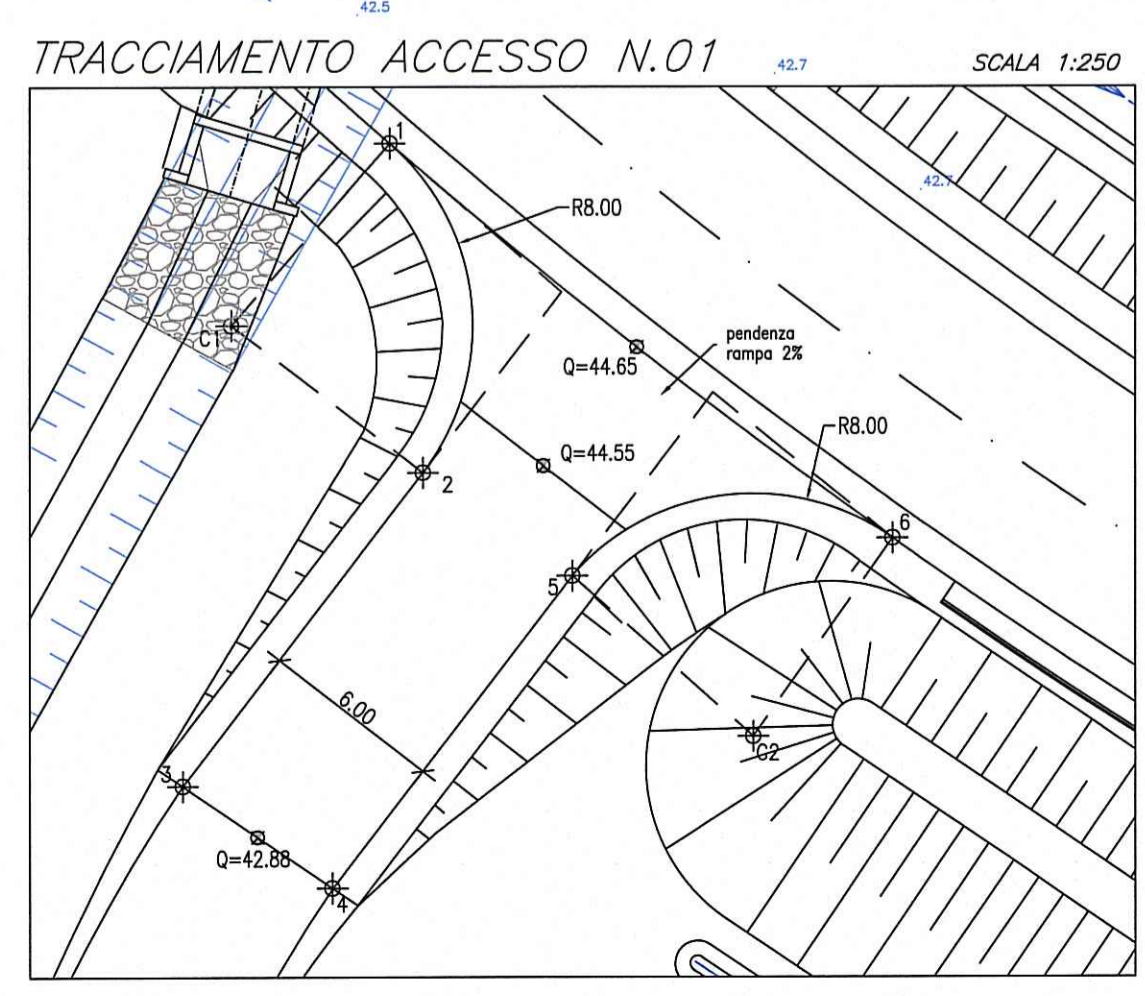
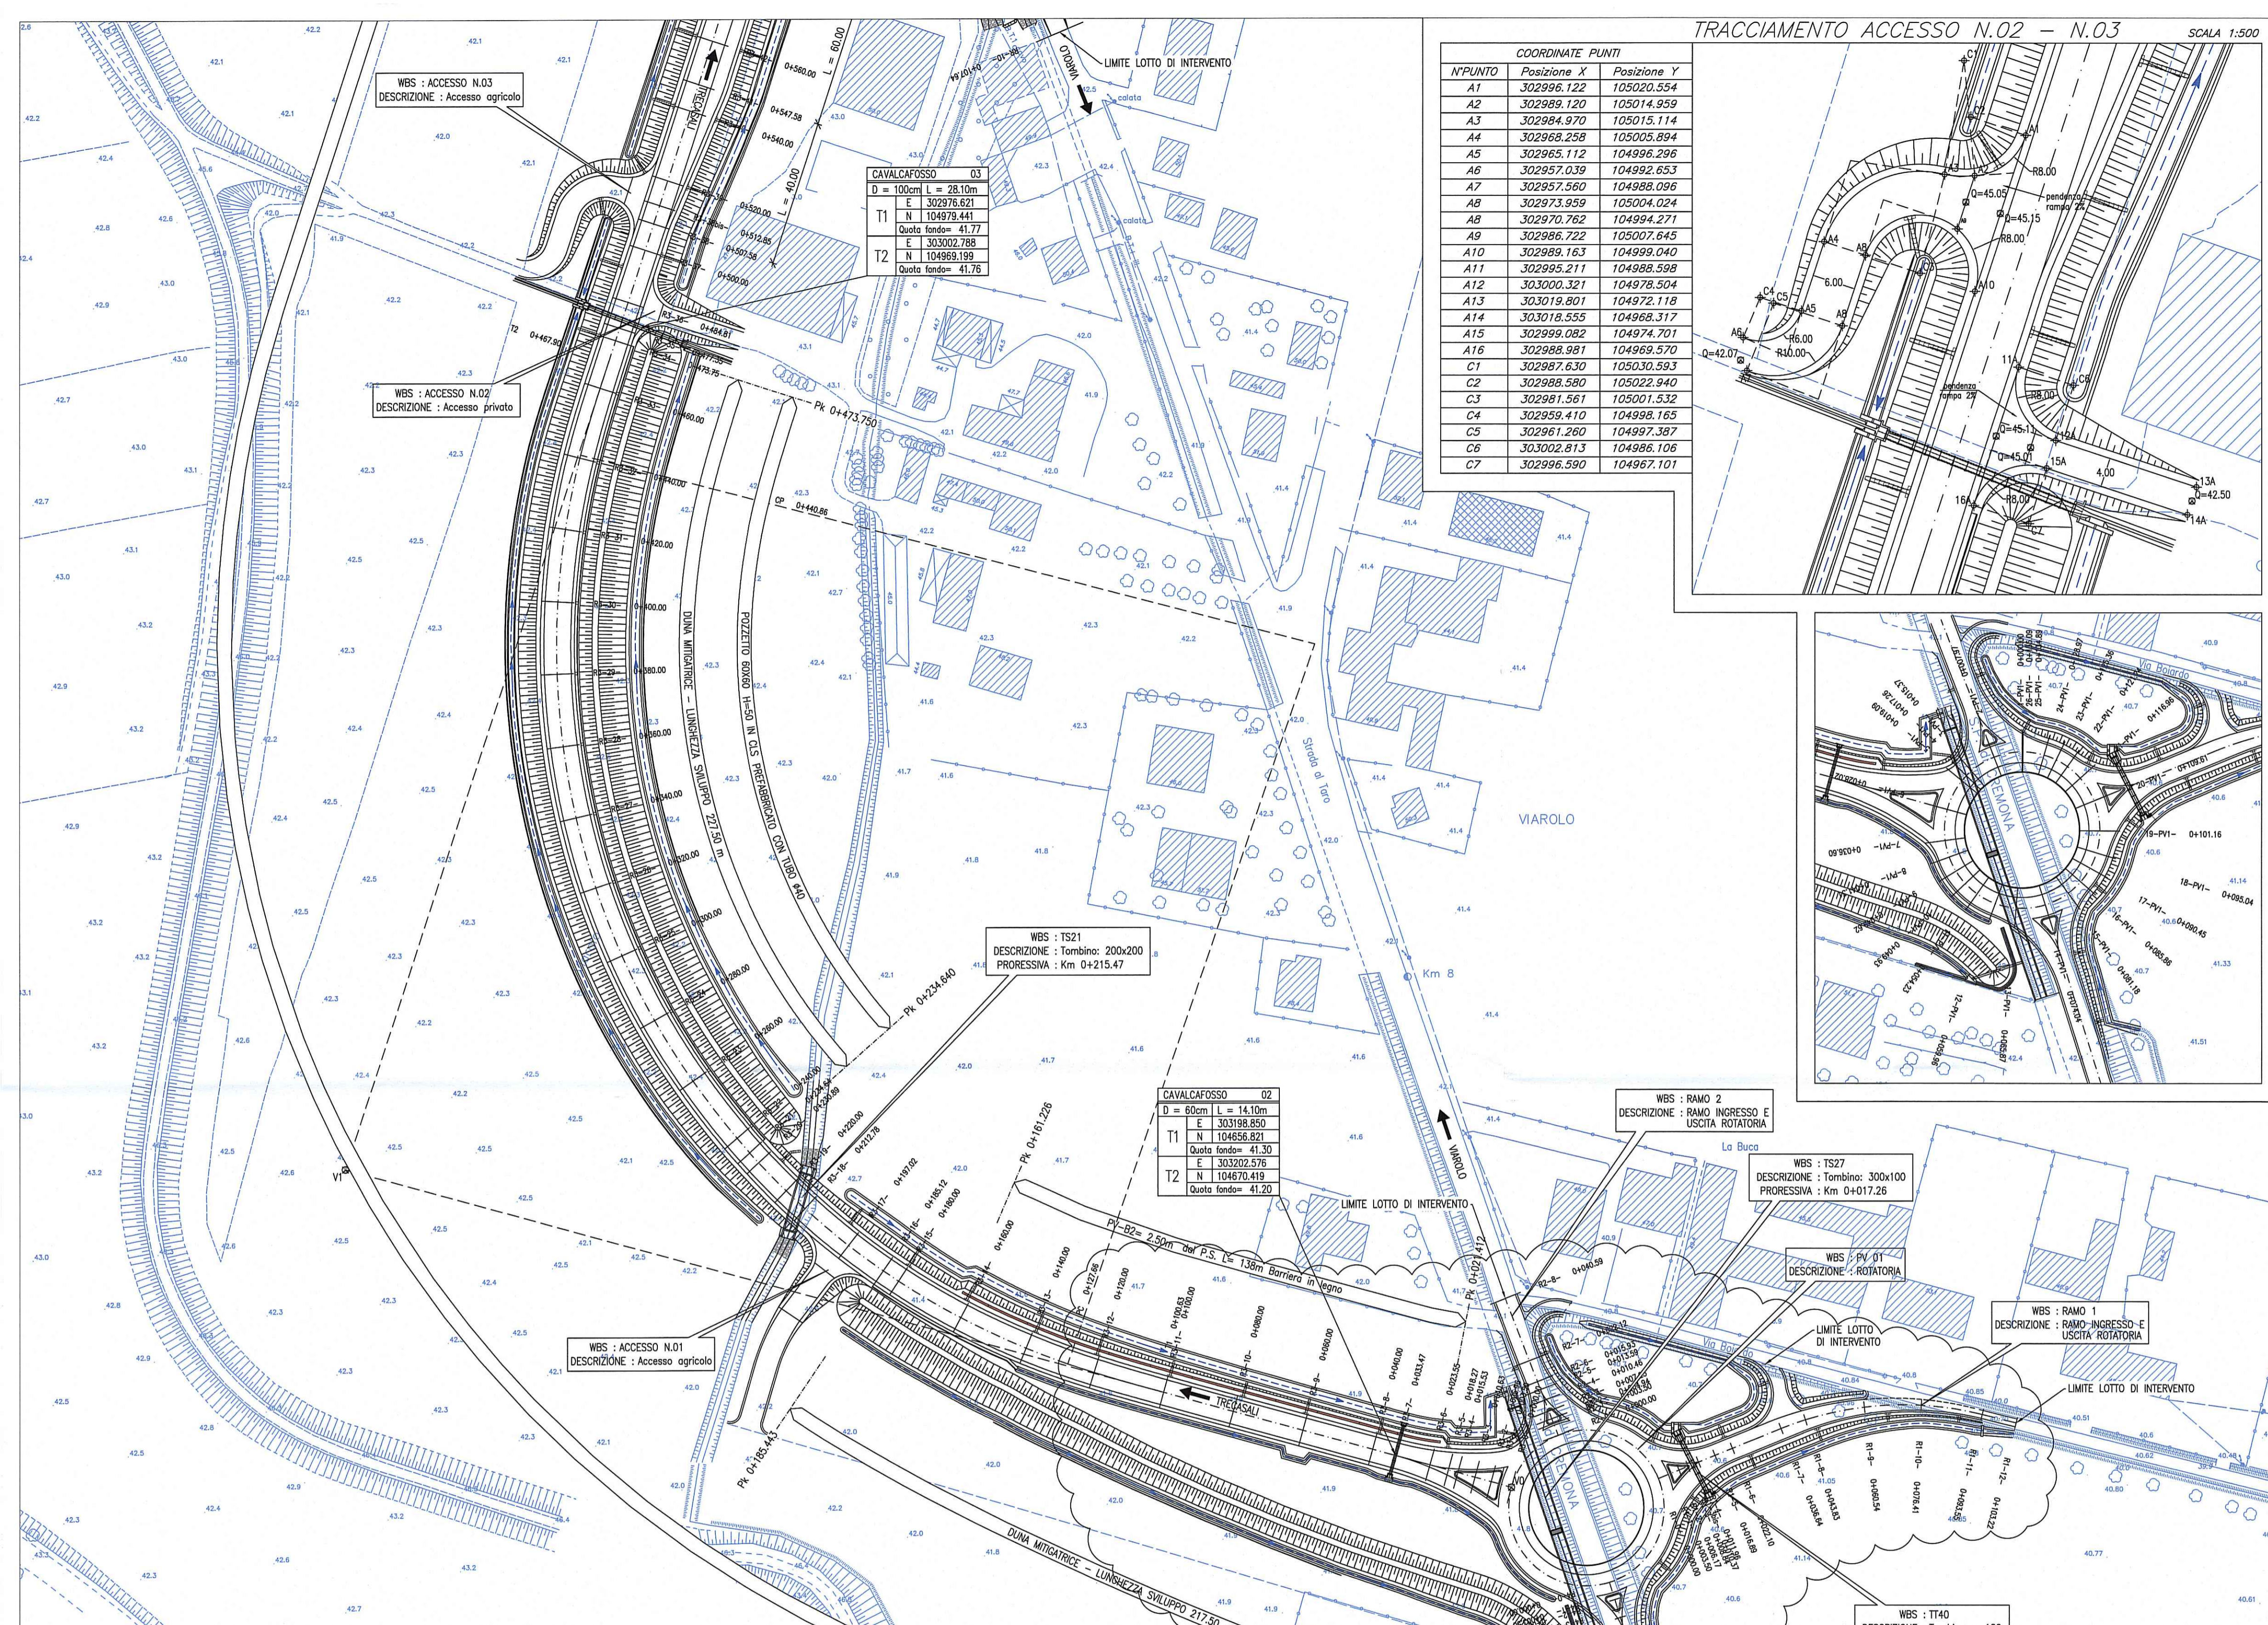
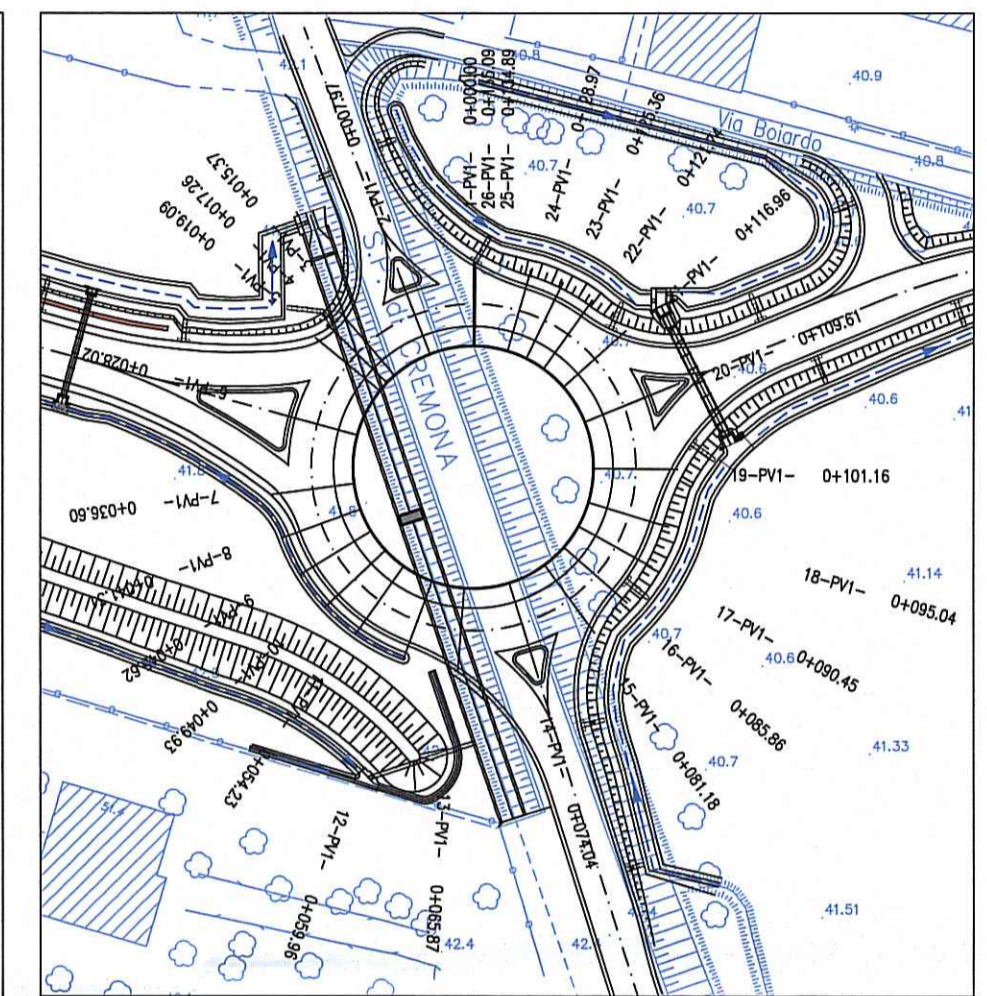


COORDINATE PUNTI


N°PUNTO	Posizione X	Posizione Y
A1	302996.122	105020.554
A2	302989.120	105014.959
A3	302984.970	105015.114
A4	302968.258	105005.894
A5	302965.112	104996.296
A6	302957.039	104992.653
A7	302957.560	104988.096
A8	302973.959	105004.024
A9	302970.762	104994.271
A10	302986.722	105007.645
A11	302995.321	104978.504
A12	303000.321	104972.118
A13	303019.801	104968.317
A14	303018.555	104974.701
A15	302998.981	104968.570
A16	302987.630	105030.593
C1	302988.580	105022.940
C2	302981.561	105001.532
C3	302959.410	104998.165
C4	302961.260	104997.387
C5	303002.813	104986.106
C6	302996.590	104967.101
C7		

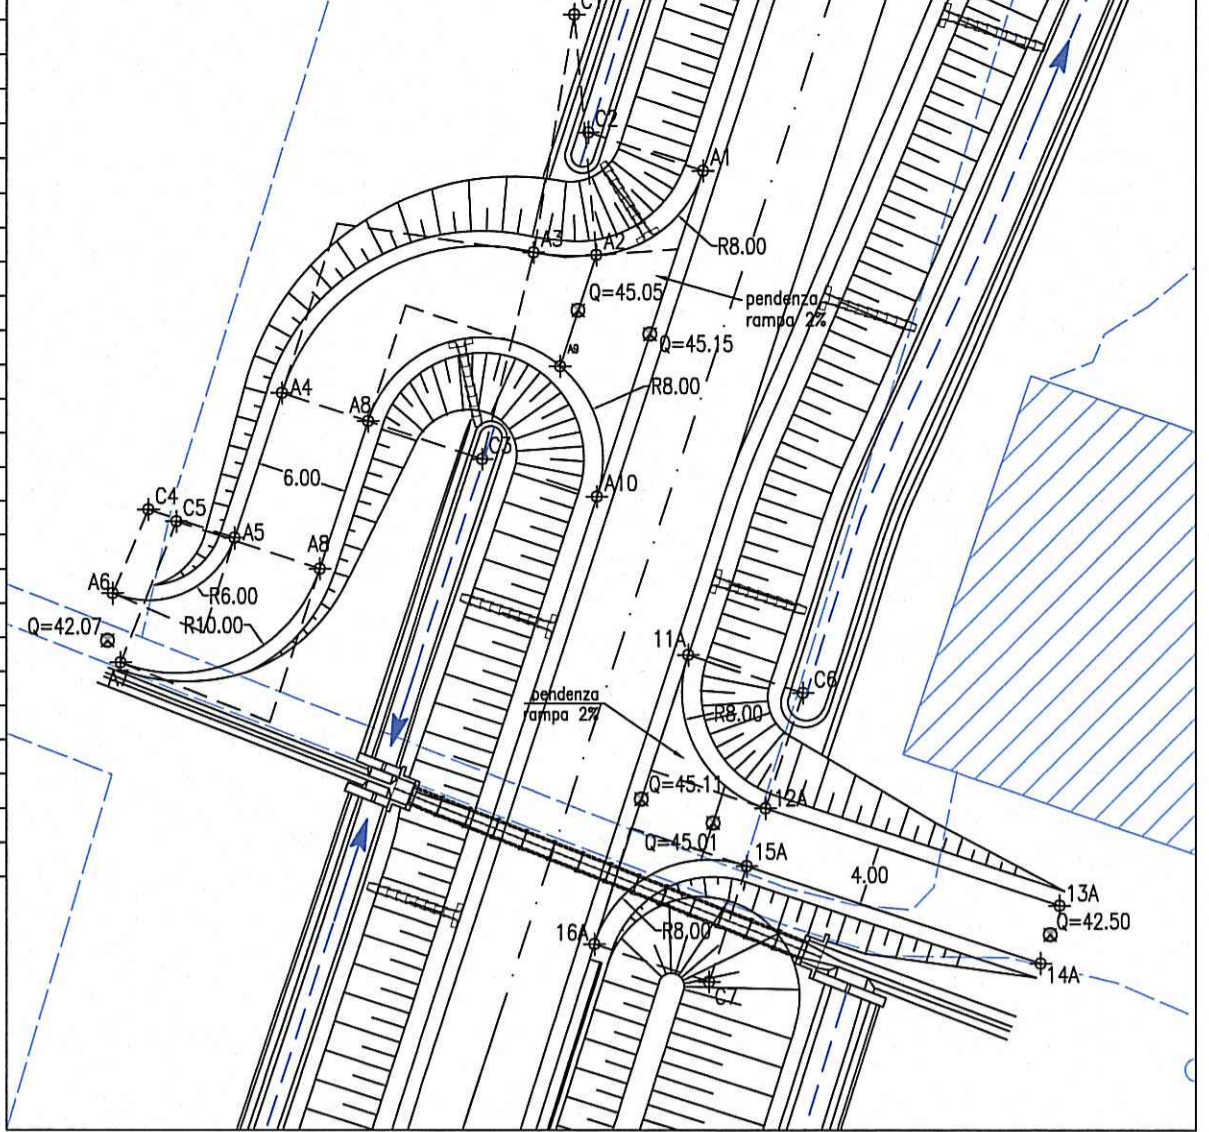

COORDINATE PUNTI

N°PUNTO	Posizione X	Posizione Y
1	303037.162	104724.348
2	303038.336	104713.367
3	303030.377	104703.013
4	303035.353	104699.639
5	303043.280	104709.954
6	303053.880	104711.190
C1	303031.993	104718.242
C2	303049.271	104704.652

Modifica opera TS27 a seguito richieste Consorzio di Bonifica

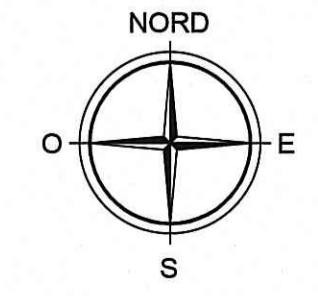

Commitente: **AUTOCAMIONALE DELLA CISA S.P.A.**  
Via Camboara 26/A - Frazione Ponte Taro - 43015 NOCETO (PR)

Impresa Esecutrice: **PIZZAROTTI** FONDATA NEL 1910

**AUTOSTRADA DELLA CISA A15  
RACCORDO AUTOSTRADALE A15/A22  
CORRIDOIO PLURIMODALE TIRRENO-BRENNERO  
RACCORDO AUTOSTRADALE FRA L' AUTOSTRADA DELLA CISA-FONTEVIVO (PR)  
E L' AUTOSTRADA DEL BRENNERO-NOGAROLE ROCCA (VR). I LOTTO.**  
C.U.P. G6180400060008 C.I.G. 307068161E

**PROGETTO ESECUTIVO**

AUTOCAMIONALE DELLA CISA S.p.A. Il Direttore/TBRE: \_\_\_\_\_ Il Responsabile del Procedimento: \_\_\_\_\_ Il Presidente: \_\_\_\_\_

IMPRESA PIZZAROTTI & C. S.p.A. Il Direttore Tecnico: **IMPRESA PIZZAROTTI & C. S.p.A.** Il Responsabile di Progetto: **Dot. Ing. Luca Bandaneli**

PROGETTAZIONE DI: **PIZZAROTTI** FONDATA NEL 1910 Il Progettista: Ing. Fabio Nigrelli Ordine degli Ingegneri della Provincia di Palermo n. 3581

A.T.I.: **idrosse engineering** **ROCKSOUL S.p.A.** **VIA ASSISTENZA S.r.l.** Coordinatore per la Sicurezza in fase di Progettazione: Ing. Giovanni Maria Cepparotti Ordine degli Ingegneri della Provincia di Viterbo n. 392

Consulenza specialistica a cura di: **NA** Progettista: **IMPRESA PIZZAROTTI** **ING. PIETRO MAZZOLI** **ING. PIETRO MAZZOLI** Ordine degli Ingegneri della Provincia di Palermo n. 3581

Titolo Elaborato: **Viabilità ordinaria e di adduzione all' Autostazione  
Treccasali - Terre Verdiane  
Variante S.P.10 all' abitato di Viarolo  
Planimetria di progetto - Tav. 1/4** Data Emissione Progetto: 18/03/2014  
Scala: 1:1000

Identif. Elaborato:

N° IDENTIFICATIVO	CODICE COMISSA	LOTTO	FASE	ENTE	AMBITO	DAT. OPERA	NUM OPERA	PARTE OPERA	TIPO DOC.	NUM PROJ.	DOC.	REVISIONE
	RAAA	1	E	I	VO	VO	01	C	PL	001	D	

Rev.	Data	DESCRIZIONE REVISIONE	Redatto	Controllato	Approvato
E	28/04/2015	Modifica opera TS27 a seguito richieste Consorzio di Bonifica	TBF	NIGRELLI	MAZZOLI
D	02/03/2015	AGGIORNAMENTO PLANIMETRIA DIMENSIONI TS21	I.MARCHELLA	NIGRELLI	MAZZOLI
B	27/01/2015	Istruttoria A15 - istruttoria provincia prot. n° 80210 del 18/12/2014	TBF	NIGRELLI	MAZZOLI
A	30/09/2014	REMISSIONE PROGETTO ESECUTIVO	F. LANDO	NIGRELLI	MAZZOLI