TRACCIAMENTO ACCESSO N.06

SCALA 1:250

COORDINATE PUNTI

N°PUNTO	Posizione X	Posizione Y
1F	303012.6859	105468.4300
2F	303021.5765	105467.4511
3F	303023.9611	105469.3627
4F	303023.0285	105480.6379
5F	303025.6414	105483.6899
6F	303027.0131	105466.7771
7F	303025.5193	105464.1107
8F	303027.9458	105455.5019

istruttoria provincia prot. n° 80210 del 16/12/2014

istruttoria A15

- sono stati inseriti, per l'evacuazione delle acque di piattaforma, 5 scassi nel cordolo che divide la ciclabile con il ramo 2 di via Cornazzano, sono distanti 10m l'uno dall'altro

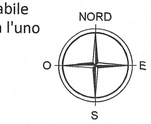

KEY–PLAN–LOTTO 01

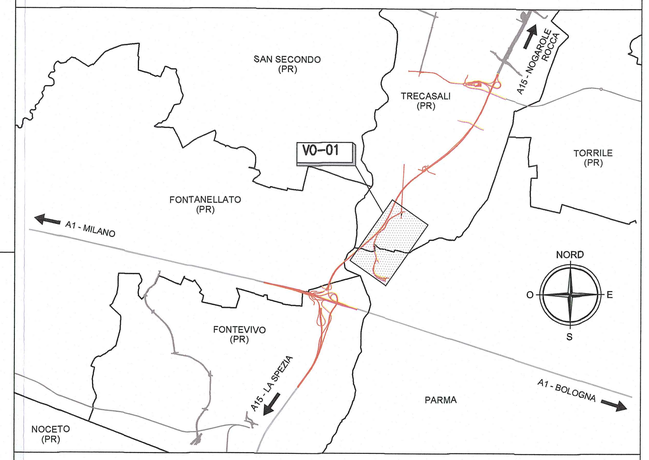

KEY – PLAN – VO01

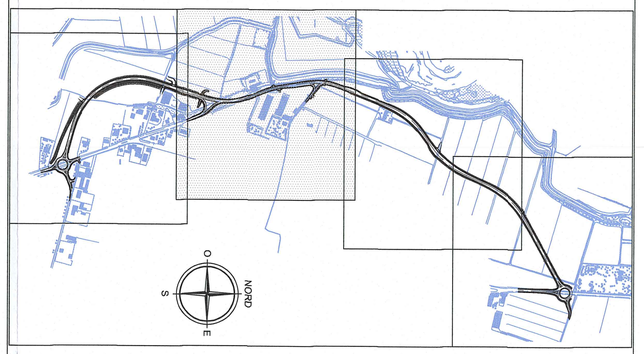

TRACCIAMENTO ACCESSO N.04 – N.05

SCALA 1:250

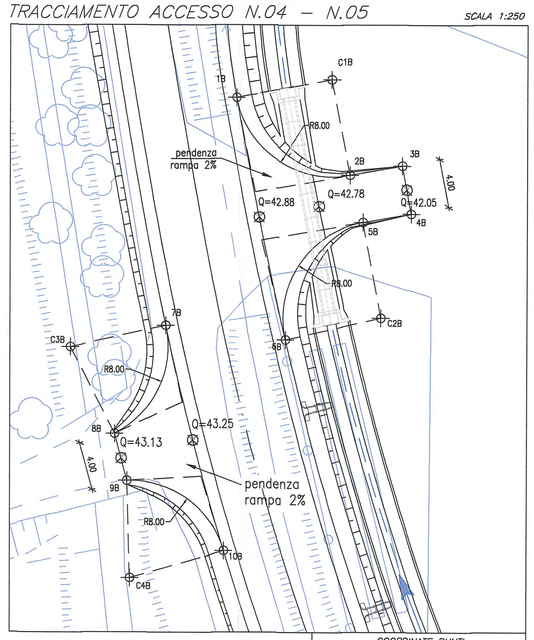

COORDINATE PUNTI

N°PUNTO	Posizione X	Posizione Y
1B	302997.324	105364.743
2B	303004.369	105358.295
3B	303005.517	105358.190
4B	303006.652	105358.391
5B	303010.888	105359.141
6B	303011.622	105355.209
7B	303007.705	105354.518
8B	303005.318	105353.663
9B	303001.379	105344.870
10B	302991.547	105346.053
11B	302987.054	105336.997
12B	302988.040	105333.285
13B	302996.309	105327.543
C1B	303005.180	105366.254
C2B	303009.177	105346.655
C3B	302983.743	105344.280
C4B	302988.628	105325.307

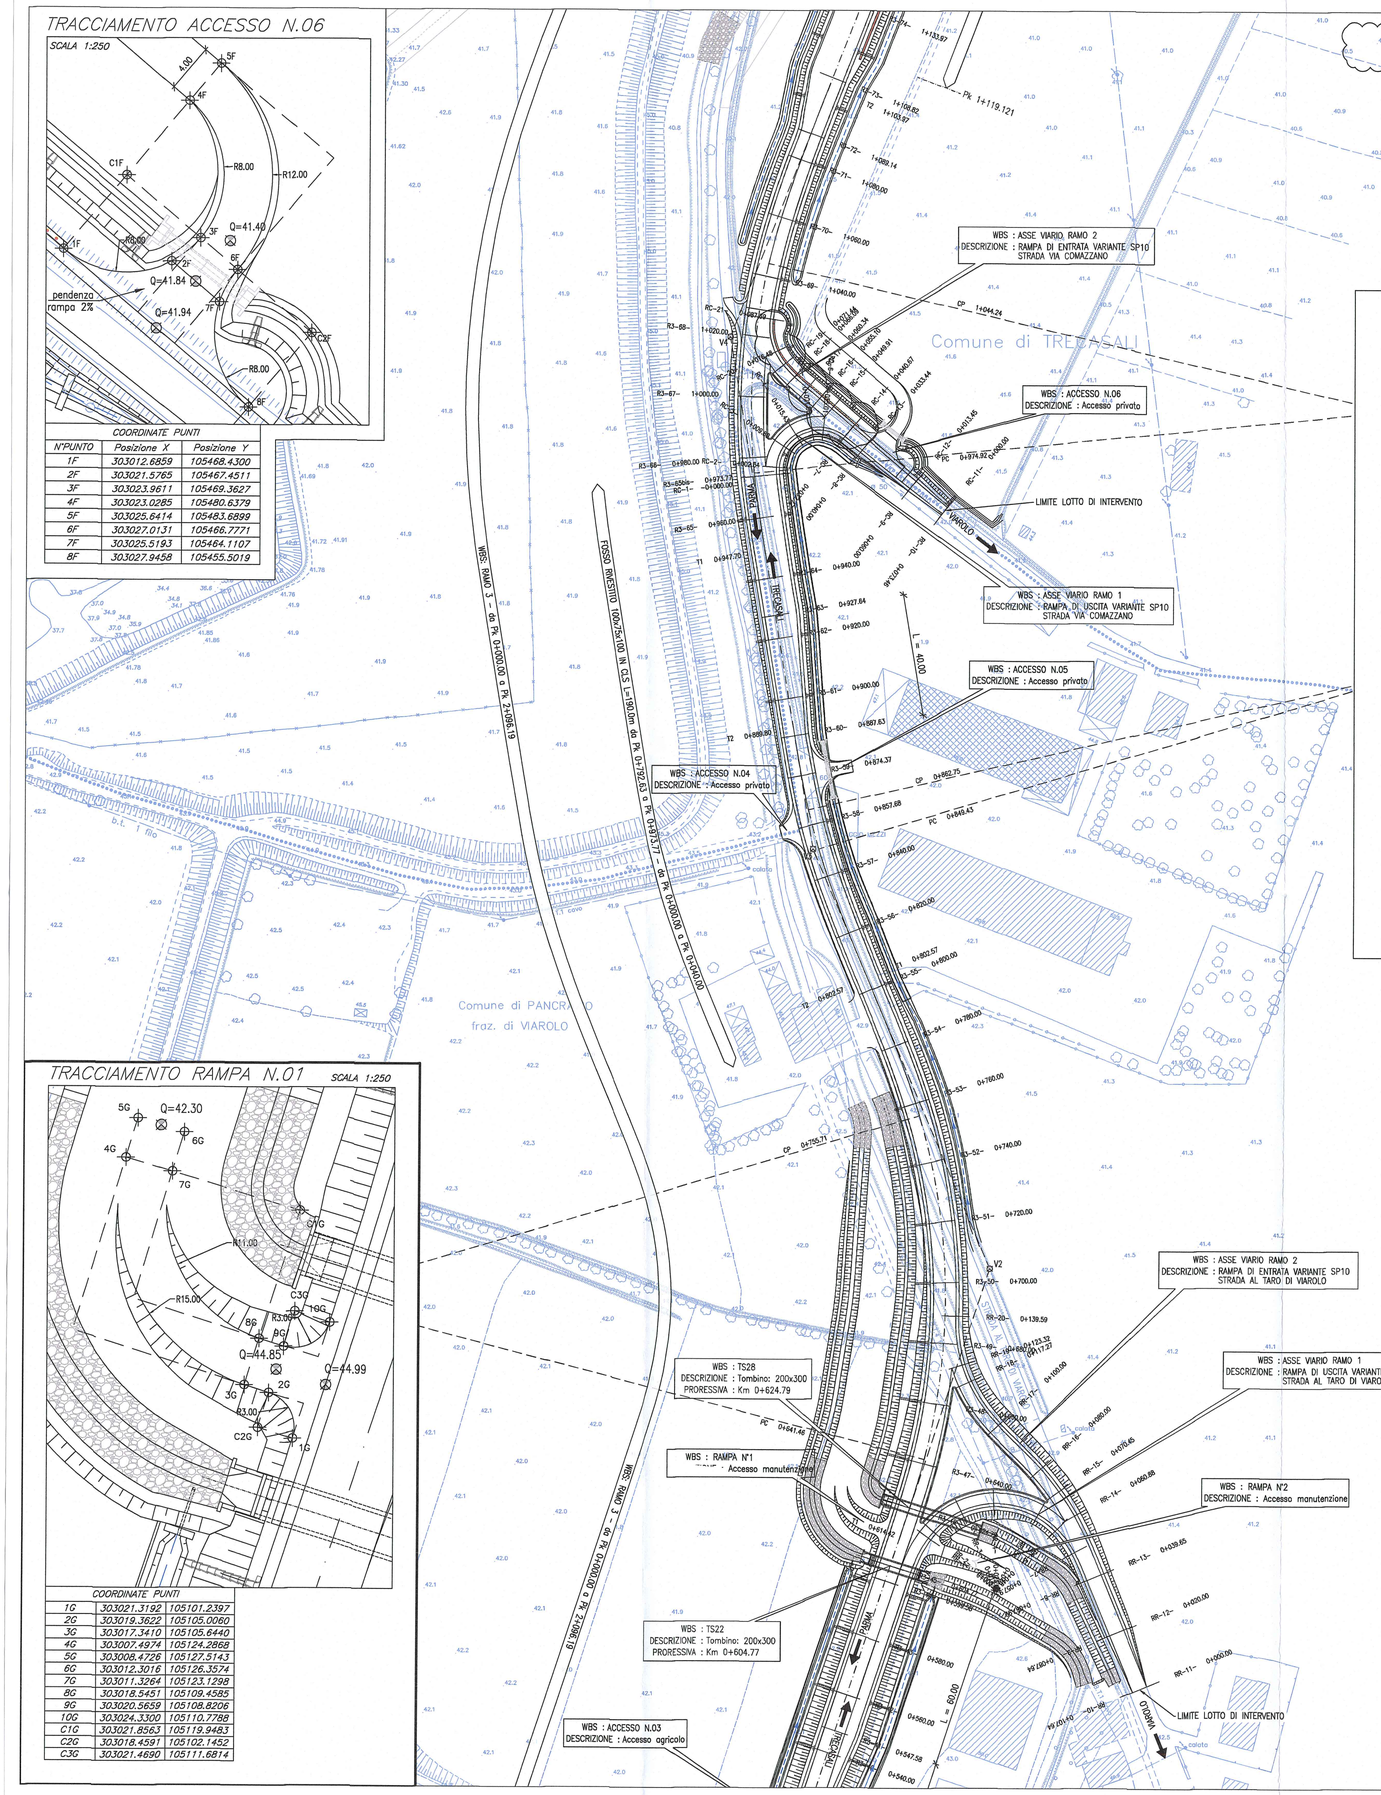

COORDINATE PUNTI

1H	303035.9635	105096.4185
2H	303039.5918	105098.0398
3H	303047.1584	105095.6684
4H	303063.1810	105089.0339
5H	303065.0332	105092.5792
6H	303048.3547	105099.4853
7H	303042.9839	105101.1686
8H	303041.9735	105105.3317
C1H	303017.9400	105002.4398
C2H	303038.6946	105095.1771
C3H	303043.7315	105103.5542

TRACCIAMENTO RAMPA N.01

SCALA 1:250

COORDINATE PUNTI

1G	303021.3192	105101.2397
2G	303019.3822	105105.0060
3G	303017.3410	105105.6440
4G	303007.4974	105124.2868
5G	303008.4726	105127.5143
6G	303012.3016	105126.3574
7G	303011.3264	105123.1298
8G	303018.5451	105109.4585
9G	303020.5659	105108.8206
10G	303024.3300	105110.7789
C1G	303021.8563	105119.9483
C2G	303018.4591	105102.1452
C3G	303021.4690	105111.6814

TRACCIAMENTO RAMPA N.02

SCALA 1:250

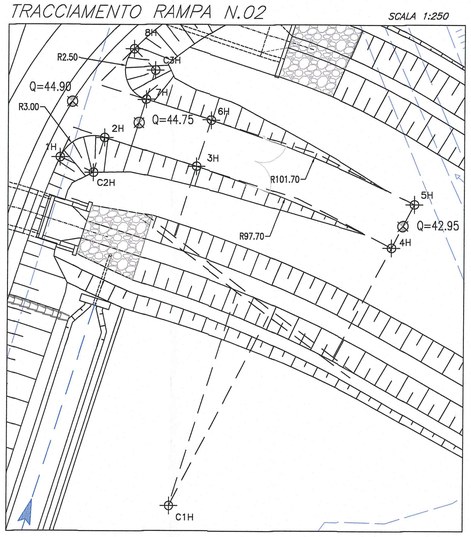

Committente:

AUTOCAMIONALE DELLA CISA S.P.A.

Via Camboara 26/A - Frazione Ponte Taro - 43015 NOCETO (PR)

Impresa Esecutrice:

PIZZAROTTI FONDATA NEL 1910

AUTOSTRADA DELLA CISA A15
RACCORDO AUTOSTRADALE A15/A22
CORRIDOIO PLURIMODALE TIRRENO-BRENNERO
RACCORDO AUTOSTRADALE FRA L' AUTOSTRADA DELLA CISA-FONTEVIVO (PR) E L' AUTOSTRADA DEL BRENNERO-NOGAROLE ROCCA (VR). I LOTTO.

C.U.P. G61B04000060008 | C.I.G. 307068161E

PROGETTO ESECUTIVO

AUTOCAMIONALE DELLA CISA S.p.A.

Il Direttore TIBRE: | Il Responsabile del Procedimento: | Il Presidente:

IMPRESA PIZZAROTTI & C. S.p.A.

Il Direttore Tecnico: Il Responsabile di Progetto Dott. Ing. Luca Bondichelli

Il Geologo: NA

PROGETTAZIONE DI: PIZZAROTTI FONDATA NEL 1910

A.T.I.: idroesse engineering (MANDATARIA) | ROCK SOIL S.p.A. (MANDANTE) | ViA S.r.l. (MANDANTE)

Il Progettista: Ing. Fabio Nigrelli
Ordine degli Ingegneri della Provincia di Palermo n. 3581

Coordinatore per la Sicurezza in fase di Progettazione: Ing. Giovanni Maria Cepparotti
Ordine degli Ingegneri della Provincia di Viterbo n. 392

Consulenza specialistica a cura di: NA

Progettista Responsabile Integrazione Prestazioni Specialistiche: Impresa Pizzarotti & C. S.p.A. Ing. Pietro Mazzoli
Ordine degli Ingegneri della Provincia di Parma n. 821

Dott. Ing. PIETRO MAZZOLI
IMPRESA PIZZAROTTI
ISCRITTO ORDINE INGEGNERI PARMA n.821

Titolo Elaborato:

Viabilità ordinaria e di adduzione all' Autostazione
Trecasali - Terre Verdiane
Variante S.P.10 all' abitato di Viarolo
Planimetria di progetto - Tav. 2/4

Data Emissione Progetto: 18/03/2014

Scala: 1:1000

Identif. Elaborato:

N.RO IDENTIFICATIVO	CODICE COMMESSA	LOTTO	FASE	ENTE	AMBITO	CAT. OPERA	N.RO OPERA	PARTE OPERA	TIPO DOC.	N.RO PROGR. DOC.	REVISIONE
	RAAA	1	E	I	VO	VO	01	C	PL	002	B

Rev.	Data	DESCRIZIONE REVISIONE	Redatto	Controllato	Approvato
E					
D					
C					
B	27/01/2015	istruttoria A15 - istruttoria provincia prot. n° 80210 del 16/12/2014	TBF	NIGRELLI	MAZZOLI
A	30/06/2014	RIEMISSIONE PROGETTO ESECUTIVO	F. LANDO	NIGRELLI	MAZZOLI