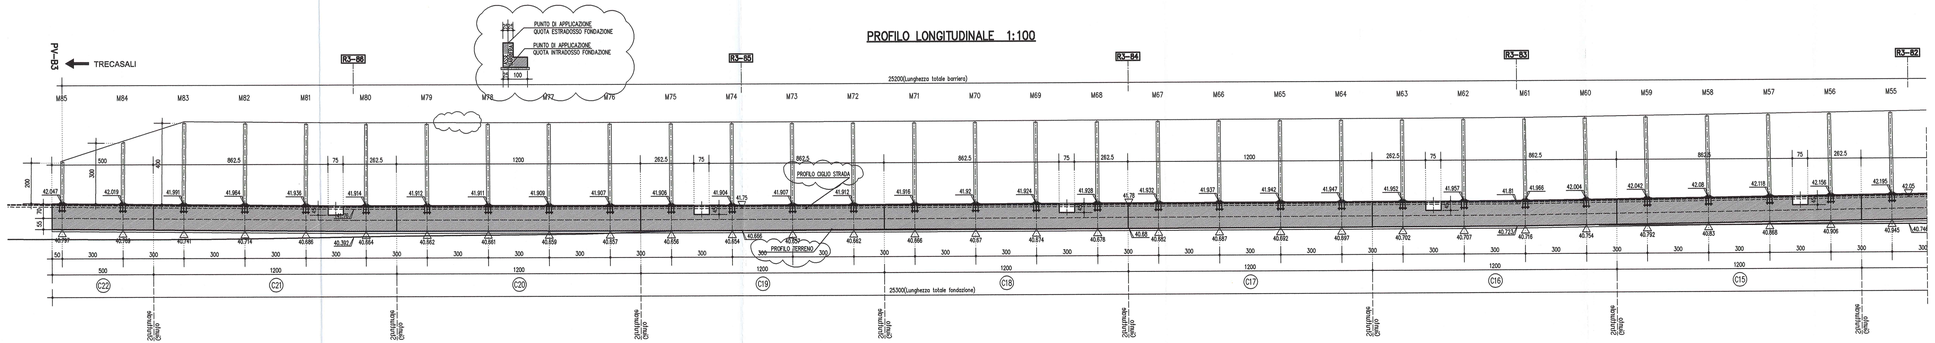

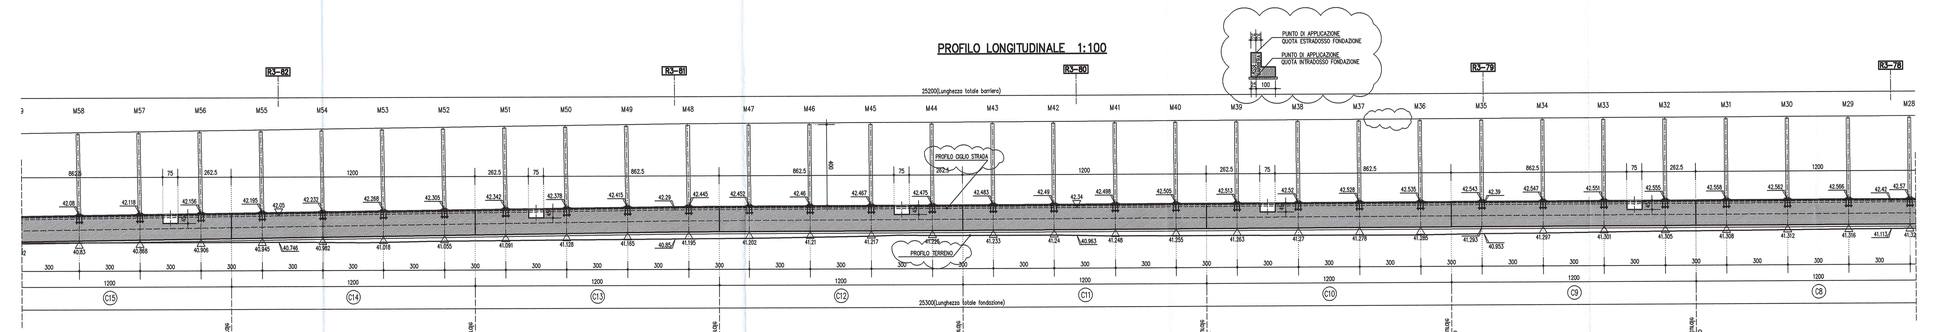

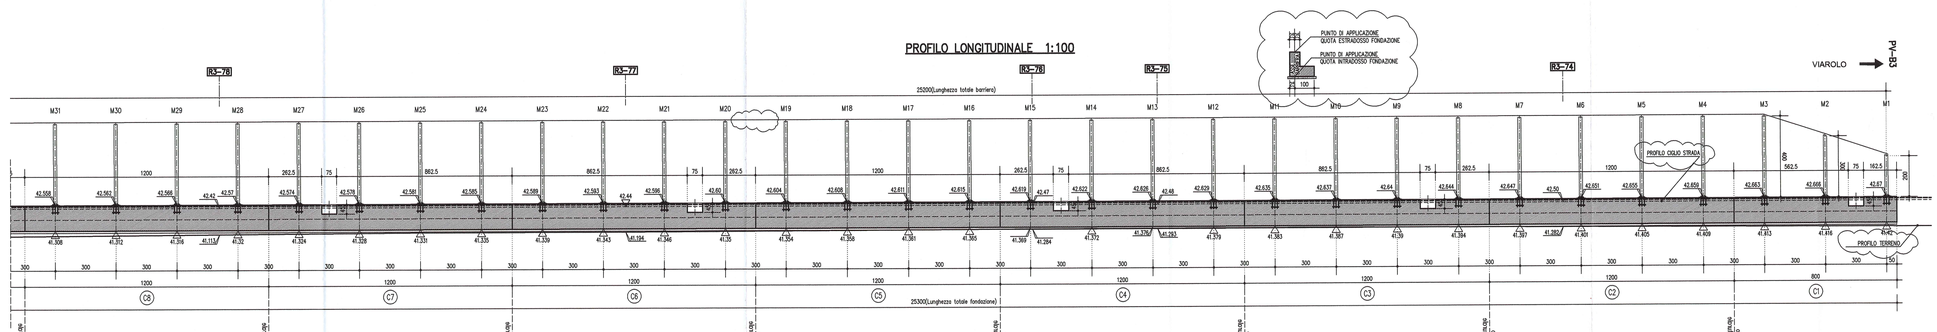

LEGENDA MODIFICHE 12/12/2014
Girato il Profilo e inserite le indicazioni richieste

NOTE GENERALI

- LE QUOTE ALTIMETRICHE SONO ESPRESSE IN METRI
- TUTTE LE MISURE SONO ESPRESSE IN CENTIMETRI
- TUTTI GLI ANGOLI SONO ESPRESSI IN GRADI CENTESIMALI

CARATTERISTICHE DEI MATERIALI

- CALCESTRUZZO MAGRO DI SOTTOFONDAZIONE
  CLASSE DI RESISTENZA MINIMA : C 12/15
- ACCIAIO IN BARRE PER C.A. : B450C saldabile controllato in stabilimento

PER I MATERIALI OVE NON ESPRESSAMENTE INDICATO FARE RIFERIMENTO A QUANTO RIPORTATO NELLE RELAZIONI DI CALCOLO

- CONGLOMERATO CEMENTIZIO:

FONDAZIONE DIRETTA	
CLASSE DI RESISTENZA MINIMA	: C 25/30
CLASSE DI ESPOSIZIONE AMBIENTALE	: XC2
CLASSE DI CONTENUTO CLORURI	: 0.40
CLASSE DI CONSISTENZA	: S4
DIMENSIONE AGGREGATO MASSIMA	: 32mm.
COPRIFERRO	: C = 50mm
RAPPORTO A/C MAX	: 0.50

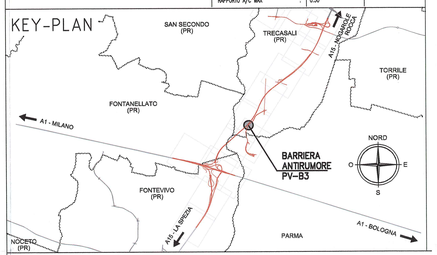

Committente:

AUTOCAMIONALE DELLA CISA S.P.A.
Via Camboara 26/A - Frazione Ponte Taro - 43015 NOCETO (PR)

Impresa Esecutrice:

PIZZAROTTI FONDATA NEL 1910

AUTOSTRADA DELLA CISA A15
RACCORDO AUTOSTRADALE A15/A22
CORRIDOIO PLURIMODALE TIRRENO-BRENNERO
RACCORDO AUTOSTRADALE FRA L' AUTOSTRADA DELLA CISA-FONTEVIVO (PR)
E L' AUTOSTRADA DEL BRENNERO-NOGAROLE ROCCA (VR). I LOTTO.

C.U.P. G61B04000060008 | C.I.G. 30706816IE

PROGETTO ESECUTIVO

AUTOCAMIONALE DELLA CISA S.p.A.
Il Direttore TIBRE:
Il Responsabile del Procedimento:
Il Presidente:
Il Responsabile dei lavori:

IMPRESA PIZZAROTTI & C. S.p.A.
Il Direttore Tecnico: IMPRESA PIZZAROTTI & C. S.p.A. Il Responsabile di Progetto Dott. Ing. Luca Bragalenti

Il Geologo: NA

PROGETTAZIONE DI:
PIZZAROTTI FONDATA NEL 1910
A.T.I.: idroesse engineering MANDANTARIA; ROCKSOIL S.p.A. MANDANTE; VIA ASSOCIATION S.r.l. MANDANTE

Il Progettista:
Ing. Fabio Nigrelli
Ordine degli Ingegneri della Provincia di Palermo n.3581

Coordinatore per la Sicurezza in fase di Progettazione:
Ing. Giovanni Maria Cepparotti
Ordine degli Ingegneri della Provincia di Viterbo n. 392

Consulenza specialistica a cura di:
NA

Progettista Responsabile: Dott. Ing. PIETRO MAZZOLI
Impresa Pizzarotti & C. S.p.A.
Ing. Pietro Mazzoli
Ordine degli Ingegneri della Provincia di Parma n. 925

Titolo Elaborato:
Viabilità ordinaria e di adduzione all'Autostazione Trecasali-Terre Verdiane
Variante S.P. 10 all'abitato di Viarolo
Barriera antirumore
Profilo longitudinale - PV-B3

Data Emissione Progetto: 18/03/2014
Scala: 1:100

Identif. Elaborato:

LIVELLO IDENTIFICATIVO		CODICE COMMESSA	LOTTO	FASE	ENTE	AMBITO	CAT. OPERA	N.RO OPERA	PARTE OPERA	TIPO DOC.	N.RO PROGR. DOC.	REVISIONE
		RAAA	1	E	I	VO	VO	01	R	PR	002	B

Rev.	Data	DESCRIZIONE REVISIONE	Redatto	Controllato	Approvato
B	13/12/2014	Ispirutorio A15	POLUZZI	NIGRELLI	MAZZOLI
A	04/07/2014	RIEMISSIONE PROGETTO ESECUTIVO	POLUZZI	NIGRELLI	MAZZOLI

IL PRESENTE DISEGNO NON PUO' ESSERE COPIATO, RIPRODOTTO O COMUNQUE PUBBLICATO, IN TUTTO O IN PARTE, SENZA IL CONSENSO SCRITTO DELLA AUTOCAMIONALE DELLA CISA S.p.A. CHE SI RISERVA OGNI PIU' OPPORTUNA AZIONE PER LA TUTELA DEI PROPRI DIRITTI