


LEGENDA



Recupero Lett. Provincia di Parma prot. 80210 del 16/12/2014.
Eliminazione del tipo E-5 (fossi Biofiltro).

LEGENDA

- INTERVENTI DI SEMINA TIPOLOGIA E**
 - INERBIMENTO TIP.E-1
 - INERBIMENTO TIP.E-2
 - CARICETI TIP.E-4
 - FOSSO BIOFILTRO TIP.E-5
 - INERBIMENTI IN PROSSIMITA' DI ZONE UMIDE TIP.E-6
 - COMUNITA' IGROFILE TIP.E-7
- INTERVENTI DI TRATTAMENTO DELLE ACQUE**
 - PASSAGGIO FAUNA CON SCATOLARE 50X50CM
 - PASSAGGIO FAUNA CON SCATOLARE IDRAULICO
 - VASCA DI LAMINAZIONE TAP n.
- INTERVENTI DI MITIGAZIONE ACUSTICA**
 - BARRIERA ANTIRUMORE
 - BARRIERA ANTIRUMORE SU DUNA
 - DUNA CON FUNZIONE ANTIRUMORE
- INTERVENTI DELLA PROGETTAZIONE STRADALE**
 - INERBIMENTO DELLE SCARPATE CON IDROSEMINA CONSIDERATO ALL'INTERNO DEL COMPUTO MOVIMENTI TERRA
 - RECINZIONE DI PROGETTO
 - AREA DI CANTIERE
- DATI PER IL TRACCIAMENTO DELLE AREE**
 - GRIGLIE PER IL TRACCIAMENTO DEI MODULI DI IMPIANTO
 - 5 PUNTI PER IL TRACCIAMENTO DELLE AREE A VERDE
 - 5-10 (A DIFFERENZA DI COLORE VIENE UTILIZZATA NELLE AREE CONTENIMENTI)
 - LE COORDINATE DI TRACCIAMENTO DI OGNI PUNTO SONO RIPORTATE NELL'ALLEGATO "SCHEDE QUANTITATIVE E TABELLE DI TRACCIAMENTO"
 - PUNTO INIZIALE DI INSERIMENTO DEL MODULO DI IMPIANTO
- TIPOLOGIA N: INTERVENTI DI MITIGAZIONE NATURALISTICA**
 - SIPEE ARBUSTIVA TIP.N-2a
 - SIPEE ARBUSTIVA TIP.N-2b
 - ARBUSTETO TIPO N-3
 - ARBUSTETO EVOLUTO TIPO N-4
 - BOSCO TIPO N-5
 - FILARE ARBOREO DUNA TIPO N-6
- TIPOLOGIA VL: INTERVENTI DI MITIGAZIONE PER L'AMBIENTE IDRICO SUPERFICIALE E SOTTERRANEO**
 - FILARE VASCHE DI LAMIN. TIP.VL-1
- TIPOLOGIA O: INTERVENTI CON ARREDO DI SPECIE ORNAMENTALI (SVINCOLI DI INTERCO. E AUTOSTAZIONI)**
 - FILARE ARBOREO TIP.O-1
 - SIPEE ARBUSTIVA TIP.O-2
 - ARBUSTETO TIP.O-3
- TIPOLOGIA AU: INTERVENTI CON ARREDO INTERNI ALLE AUTOSTAZIONI**
 - FILARE ARB. OMBREGG. TIP.AU-1
 - FILARE ARB. SEGNAVIA TIP.AU-2
- TRACCE SEZIONI CARATTERISTICHE**
 - SEZIONI RIPORTATE NEGLI ELABORATI SPECIFICI
- INTERFERENZE CON LE RETI TECNOLOGICHE**
 - RETE TECNOLOGICA INTERFERITA

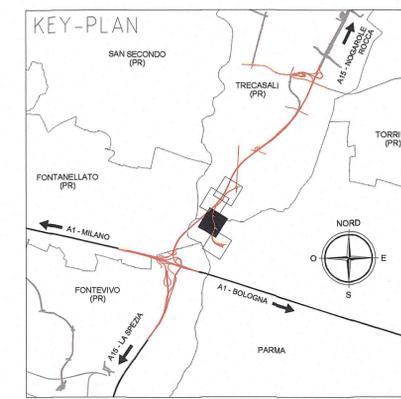

V001-N3-3
ARBUSTETO TIP. N.3
Area = 1.592,5 m²
n. piante = 398
Inserimento: x:302978,3; y:104994,6

V001-N3-5
ARBUSTETO TIP. N.3
Area = 323 m²
n. piante = 81
Inserimento: x:302986,6; y:105019,6

V001-E2-9
INERBIMENTO TIP. E.2
Area = 96,0 m²
quantità = 3.840 g

V001-E2-11
INERBIMENTO TIP. E.2
Area = 996,0 m²
quantità = 23.920 g

V001-E2-10
INERBIMENTO TIP. E.2
Area = 2.852,4 m²
quantità = 114.096 g

V001-N3-2
BOSCO TIP. N.5
Area = 6.243,1 m²
n. piante = 687
Inserimento: x:303027,9; y:104958,7

V001-N2a-5
SIPEE ARBUSTIVA TIP. N.2a
Lunghezza = 107,3 m
n. piante = 54
Inserimento: 303001,7; y:104982,3

V001-N3-4
ARBUSTETO TIP. N.3
Area = 1.264,5 m²
n. piante = 316
Inserimento: x:303013,2; y:104964,5

V001-E2-8
INERBIMENTO TIP. E.2
Area = 1.533,7 m²
quantità = 61.348 g

Comittente:
AUTOCAMIONALE DELLA CISA S.P.A.
Via Camboara 26/A - Frazione Ponte Taro - 43015 NOCETO (PR)

Impresa Esecutrice:
PIZZAROTTI
FONDATA NEL 1910

**AUTOSTRADA DELLA CISA A15
RACCORDO AUTOSTRADALE A15/A22
CORRIDOIO PLURIMODALE TIRRENO-BRENNERO
RACCORDO AUTOSTRADALE FRA L' AUTOSTRADA DELLA CISA-FONTEVIVO (PR)
E L' AUTOSTRADA DEL BRENNERO-NOGAROLE ROCCA (VR). I LOTTO.**
C.U.P. G61B04000060008 C.I.G. 307068161E

PROGETTO ESECUTIVO

AUTOCAMIONALE DELLA CISA S.p.A.
Il Direttore TIRE: [Signature] Il Responsabile del Procedimento: [Signature] Il Presidente: [Signature]

IMPRESA PIZZAROTTI & C. S.p.A.
Il Direttore Tecnico: [Signature] Il Geologo: NA

PROGETTAZIONE DI:
PIZZAROTTI
FONDATA NEL 1910
Il Progettista: Ing. Fabio Nigrelli
Ordine degli Ingegneri della Provincia di Palermo n. 3581

A.T.I.: **idresse engineering** **ROCKSOIL s.p.a.** **VIA s.p.a.**
Il Coordinatore per la Sicurezza in fase di Progettazione: Ing. Giovanni Maria Cepparotti
Ordine degli Ingegneri della Provincia di Viterbo n. 392

Consulenza specialistica a cura di:
Ing. **PIETRO MAZZOLI**
Impresa Pizzarotti & C. S.p.A.
Ing. Pietro Mazzoli
Ordine degli Ingegneri della Provincia di Parma n. 821

Titolo Elaborato: Viabilità ordinaria e di adduzione all'Autostazione Treccasali - Terre Verdiane
Viabilità ordinaria e di adduzione all'Autostazione Treccasali - Terre Verdiane Variante S.P.10 all'abitato di Viarolo Verde e Paesaggio - Planimetria di progetto - Tav. 2/4
Data Emisione Progetto: 18/03/2014
Scala: 1:1000

| Rev. | Data | DESCRIZIONE REVISIONE | Redatto | Controllato | Approvato |
|------|------------|---|-----------|-------------|-----------|
| C | 29/01/2015 | Lettera Provincia di Parma prot. 80210 del 16/12/2014 | A.GABATEL | NI GRELLI | MAZZOLI |
| B | 10/10/2014 | Istruttoria RINA prot. n° 730 del 08/09/2014 | A.GABATEL | NI GRELLI | MAZZOLI |
| A | 04/07/2014 | RIEMMISSIONE PROGETTO ESECUTIVO | A.GABATEL | NI GRELLI | MAZZOLI |