

LEGENDA

---●---●---●---●---	CONFINI COMUNALI	---	VIABILITA' IN PROGETTO
---------------------	------------------	-----	------------------------

INTERFERENZE LINEARI		INTERFERENZE LINEARI DISMESSE	
EAT	EAT - LINEA ELETTRICA AT	EAT	EAT - LINEA ELETTRICA AT
EMT	EMT - LINEA ELETTRICA MT	EMT	EMT - LINEA ELETTRICA MT
EBT	EBT - LINEA ELETTRICA BT	EBT	EBT - LINEA ELETTRICA BT
TLC	TLC - LINEA TELEFONICA	TLC	TLC - LINEA TELEFONICA
FOT	FOT - FIBRE OTTICHE	FOT	FOT - FIBRE OTTICHE
GAP	GAP - GASDOTTO AP	GAP	GAP - GASDOTTO AP
GMP	GMP - GASDOTTO MP	GMP	GMP - GASDOTTO MP
GBP	GBP - GASDOTTO BP	GBP	GBP - GASDOTTO BP
FOP	FOP - FOGNATURA IN PRESSIONE	FOP	FOP - FOGNATURA IN PRESSIONE
FOG	FOG - FOGNATURA A GRAVITA'	FOG	FOG - FOGNATURA A GRAVITA'
ACP	ACP - ACQUEDOTTO IN PRESSIONE	ACP	ACP - ACQUEDOTTO IN PRESSIONE
ACG	ACG - ACQUEDOTTO A GRAVITA'	ACG	ACG - ACQUEDOTTO A GRAVITA'
OLE	OLE - OLEODOTTO	OLE	OLE - OLEODOTTO
ILL	ILL - ILLUMINAZIONE PUBBLICA	ILL	ILL - ILLUMINAZIONE PUBBLICA
EBP	EBP - LINEA ELETTRICA BT	EBP	EBP - LINEA ELETTRICA BT

RISOLUZIONE INTERFERENZE

EAT	EAT - LINEA ELETTRICA AT
EMT	EMT - LINEA ELETTRICA MT
EBT	EBT - LINEA ELETTRICA BT
TLC	TLC - LINEA TELEFONICA
FOT	FOT - FIBRE OTTICHE
GAP	GAP - GASDOTTO AP
GMP	GMP - GASDOTTO MP
GBP	GBP - GASDOTTO BP
FOP	FOP - FOGNATURA IN PRESSIONE
FOG	FOG - FOGNATURA A GRAVITA'
ACP	ACP - ACQUEDOTTO IN PRESSIONE
ACG	ACG - ACQUEDOTTO A GRAVITA'
OLE	OLE - OLEODOTTO
ILL	ILL - ILLUMINAZIONE PUBBLICA
EBP	EBP - LINEA ELETTRICA BT
ASSERVIMENTO	

ETICHETTA INTERFERENZA

AAA-00-00
 AAA = TIPOLOGIA DI INTERFERENZA
 00-0 = CODICE ENTE INTERFERITO
 000-00 = N. PROG. INTERFERENZA


INTERFERENZE PUNTUALI

- ETR - TRALICCIO LINEA ELETTRICA
- ECB - NUOVA CABINA ELETTRICA
- RIP - RIPETITORE TELEFONIA MOBILE
- SOL - STAZIONE DI SOLLEVAMENTO

CODICI ENTI INTERFERITI

CODICE	NOMINATIVO ENTE
00-0	AMMINIST. DELLO STATO - PR
06-0	IREN - PR
08-0	ENEL AMBIENTE (ex ASCAA) - PR
41-0	ENEL DISTRIBUZIONE PR - PR
44-0	METROWEB-FASTWEB-LEPDA
51-0	ISE - PR
64-0	SNAM PARMA - PR
76-0	TELECOM PARMA - PR
70-1	TELECOM BOLOGNA - BO
73-0	TSNIA PARMA - PR
75-0	TRI - BO
80-0	WIND - VE

DESCRIZIONE DELLA MODIFICA:
 Modifica risoluzione interferenze Enel

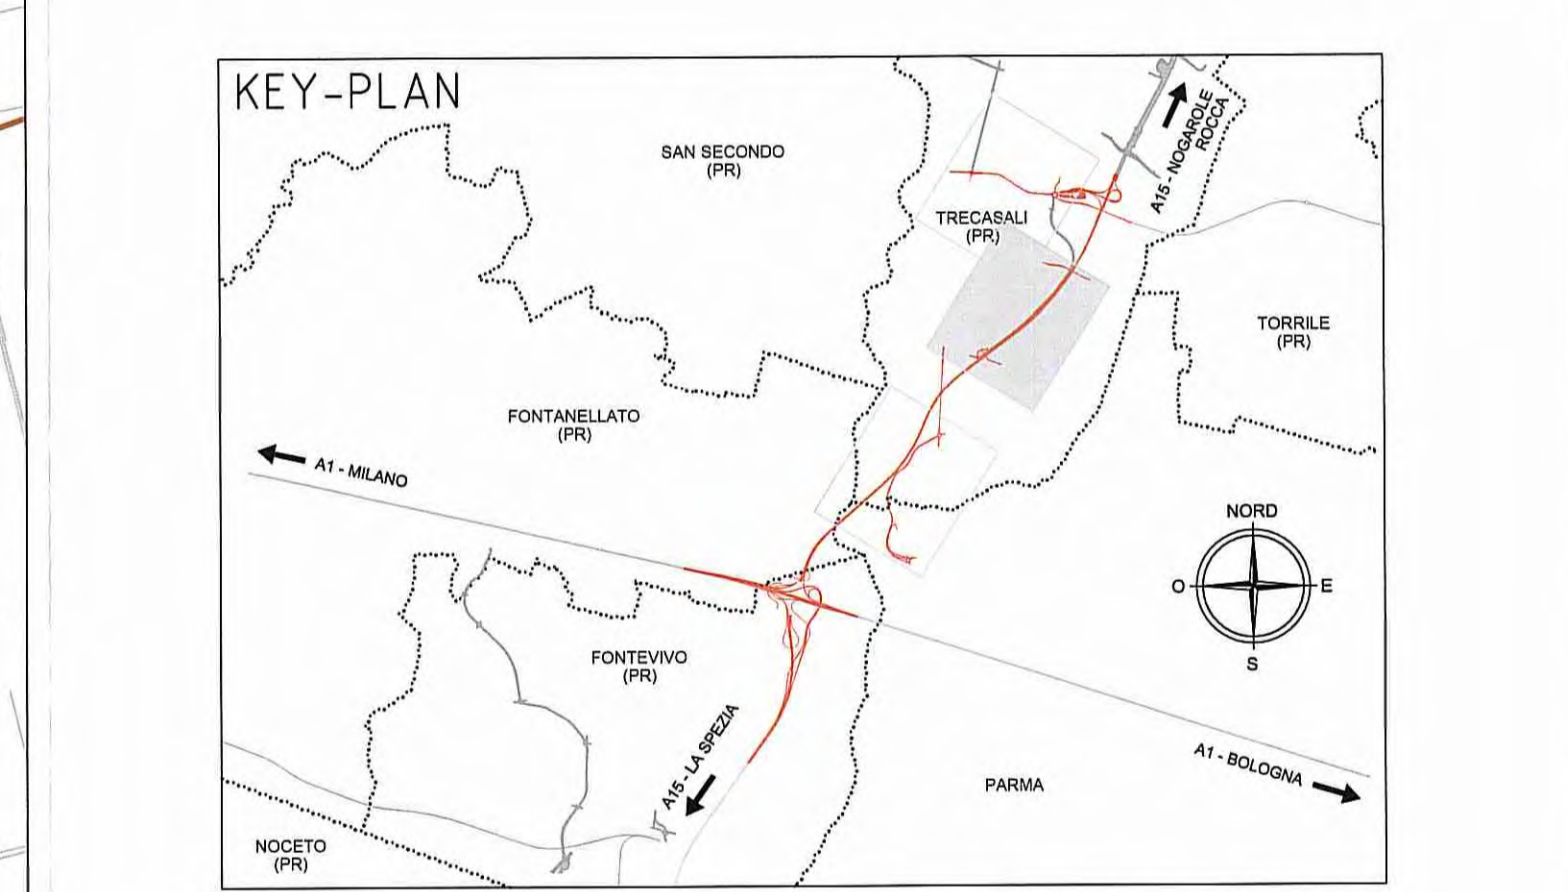

Comitente:
AUTOCAMIONALE DELLA CISA S.P.A.
 Via Camboara 26/A - Frazione Ponte Taro - 43015 NOCETO (PR)

Impresa Esecutrice:
PIZZAROTTI
 FONDATA NEL 1910

AUTOSTRADA DELLA CISA A15/A22
RACCORDO AUTOSTRADALE A15/A22
RACCORDO AUTOSTRADALE FRA L'AUTOSTRADA DELLA CISA-FONTEVIVO (PR)
E L'AUTOSTRADA DEL BRENNERO-NOGAROLE ROCCA (VR), 1 LOTTO.
 C.U.P. G61B0400060008 C.I.G. 307068161E

PROGETTO ESECUTIVO

AUTOCAMIONALE DELLA CISA S.P.A. Il Direttore TIBRE: *[Signature]* Il Responsabile Progettazione: *[Signature]* Il Progettista: *[Signature]*

IMPRESA PIZZAROTTI & C. Il Direttore Tecnico: *[Signature]* **IMPRESA PIZZAROTTI & C.** *Responsabile di Progetto* **Dott. Ing. Luca Bondani** Il Disegnato: NA

PROGETTAZIONE DI: **PIZZAROTTI** FONDATA NEL 1910 Il Progettista: Ing. Fabio Neri *[Signature]* Ordine degli Ingegneri della Provincia di Parma n. 3581

A.T.: **idresse** **ROKSOUL** **VIA** **INGENIERING** **ASSISTENZA S.R.L.** **INGENIERING** Coordinatore per la Sicurezza: Dott. Ing. *[Signature]* Coordinatore per la Sicurezza della CISA di Progettazione: Ing. Giovanni Maria Pizzarotti *[Signature]* Ordine degli Ingegneri della Provincia di Parma n. 3581

Consulenza specialistica a cura di: N.A. Progettista Responsabile Ingegneri Specializzati: Impresa Pizzarotti & C. **PIETRO MAZZOLI** *[Signature]* Ing. Pietro Mazzoli *[Signature]* Ordine degli Ingegneri della Provincia di Parma n. 3581

Tipo Elaborato: **Viabilità ordinaria e di adduzione all'Autostazione Treccasali-Terre Verdiane Pubblici Servizi** **Interferenze viabilità ordinaria e di adduzione all'Autostazione Treccasali-Terre Verdiane** **Planimetria della risoluzione delle interferenze - Tav. 2/3** Data Emisione Progetto: 19/03/2014 Scala: 1:2'000


SCALA GRAFICA 0 40 m 80 m 120 m 160 m 200 m