

**LEGENDA**

--- CONFINI COMUNALI  
--- VIABILITA' IN PROGETTO

**INTERFERENZE LINEARI**

- EAT - LINEA ELETTRICA AT
- EBT - LINEA ELETTRICA BT
- TLC - LINEA TELEFONICA
- FOT - FIBRE OTTICHE
- GAP - GASDOTTO AP
- GMP - GASDOTTO MP
- GBP - GASDOTTO BP
- FOP - FOGNATURA IN PRESSIONE
- FOG - FOGNATURA A GRAVITA'
- ACP - ACQUEDOTTO IN PRESSIONE
- ACQ - ACQUEDOTTO A GRAVITA'
- OLE - OLEODOTTO
- ILL - ILLUMINAZIONE PUBBLICA
- EBP - LINEA ELETTRICA BT

**INTERFERENZE LINEARI DISMESSE**

- EAT - LINEA ELETTRICA AT
- EBT - LINEA ELETTRICA BT
- TLC - LINEA TELEFONICA
- FOT - FIBRE OTTICHE
- GAP - GASDOTTO AP
- GMP - GASDOTTO MP
- GBP - GASDOTTO BP
- FOP - FOGNATURA IN PRESSIONE
- FOG - FOGNATURA A GRAVITA'
- ACP - ACQUEDOTTO IN PRESSIONE
- ACQ - ACQUEDOTTO A GRAVITA'
- OLE - OLEODOTTO
- ILL - ILLUMINAZIONE PUBBLICA
- EBP - LINEA ELETTRICA BT

**RISOLUZIONE INTERFERENZE**

- EAT - LINEA ELETTRICA AT
- EBT - LINEA ELETTRICA BT
- TLC - LINEA TELEFONICA
- FOT - FIBRE OTTICHE
- GAP - GASDOTTO AP
- GMP - GASDOTTO MP
- GBP - GASDOTTO BP
- FOP - FOGNATURA IN PRESSIONE
- FOG - FOGNATURA A GRAVITA'
- ACP - ACQUEDOTTO IN PRESSIONE
- ACQ - ACQUEDOTTO A GRAVITA'
- OLE - OLEODOTTO
- ILL - ILLUMINAZIONE PUBBLICA
- EBP - LINEA ELETTRICA BT

**ETICHETTA INTERFERENZA**

AAA - TIPOLOGIA DI INTERFERENZA  
00-0 - CODICE ENTE INTERFERITO  
000-00 - N. PROG. INTERFERENZA


**INTERFERENZE PUNTUALI**

- ETR - TRALICCIO LINEA ELETTRICA
- ECB - NUOVA CABINA ELETTRICA
- RIP - RIPETITORE TELEFONIA MOBILE
- SOL - STAZIONE DI SOLLEVAMENTO

**CODICI ENTI INTERFERITI**

CODICE	NOMINATIVO ENTE
02-0	AMMINI. DELLO STATO - PR
06-0	IREN - PR
08-0	ENEL AMBIENTE (ex ASCAA) - PR
41-0	ENEL DISTRIBUZIONE PR - PR
44-0	NETTOWEB-FASTWEB-LEPIBA
51-0	HSE - MI
64-0	SNAM PARMA - PR
70-0	TELECOM PARMA - PR
70-1	TELECOM BOLOGNA - BO
73-0	TECOM PARMA - FI
75-0	TM - BO
82-0	WIND - VE

**DESCRIZIONE DELLA MODIFICA:**  
Modifica tracciato planimetrico a seguito interferenza SNAM

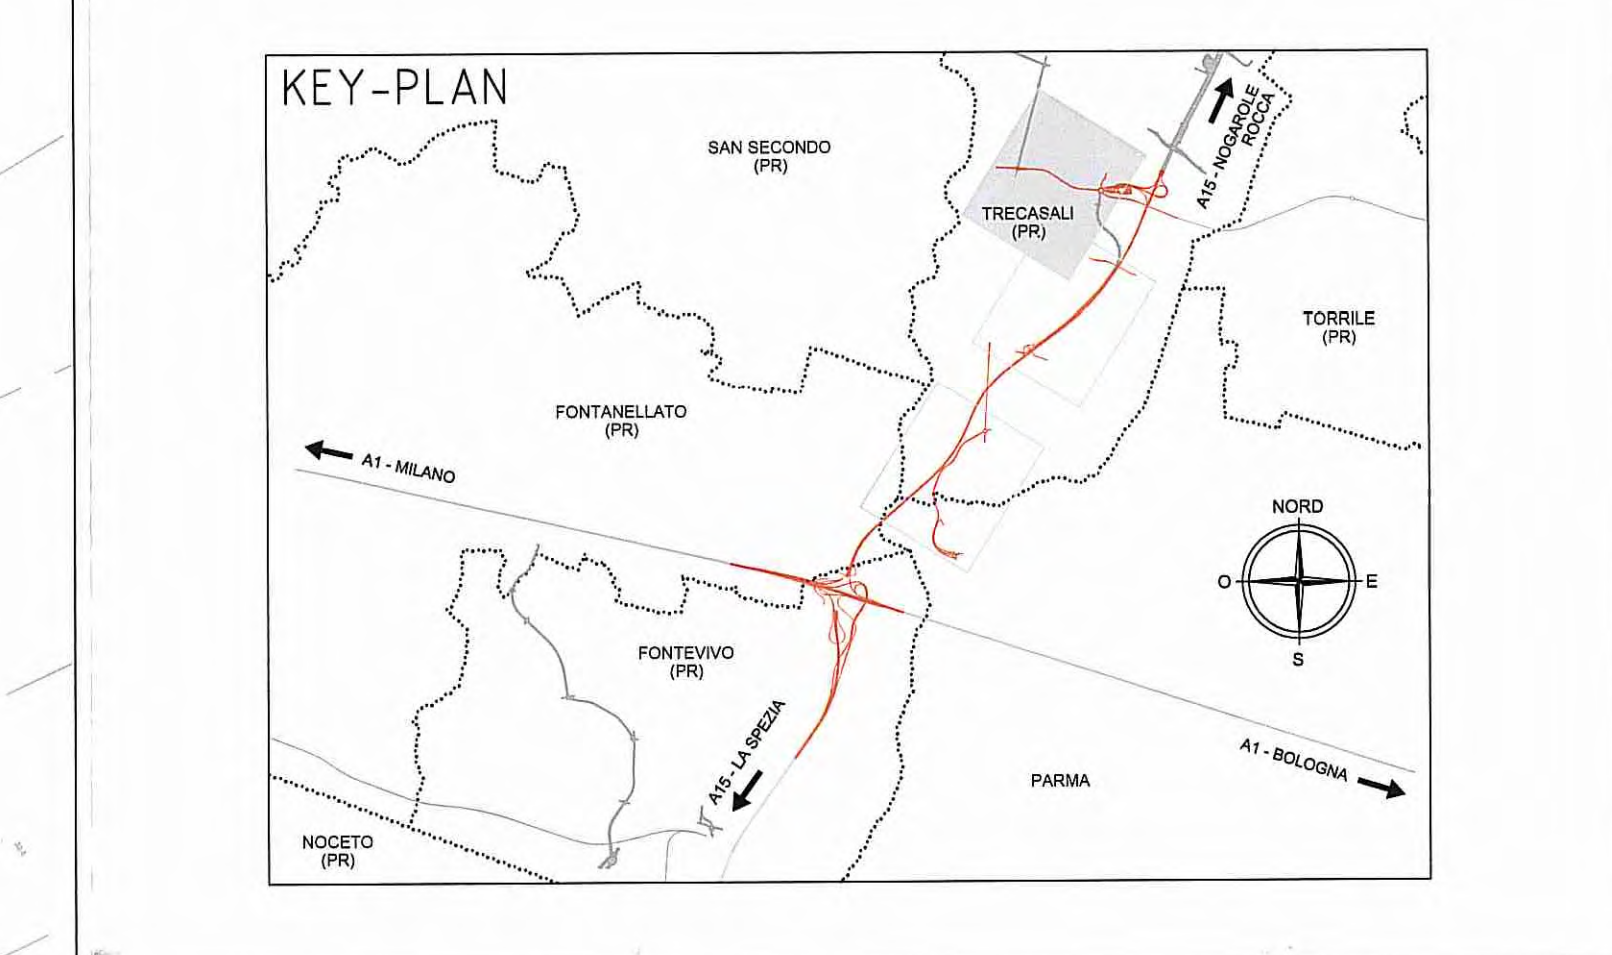

Comittente: **AUTOCAMIONALE DELLA CISA S.p.A.**  
Via Combaora 26/A - Frazione Ponte Taro - 43015 NOCETO (PR)

Impresa Esecutrice: **PIZZAROTTI**  
FONDATA NEL 1910

**AUTOSTRADA DELLA CISA A15  
RACCORDO AUTOSTRADALE A15/A22  
CORRIDOIO FLUMINODALE TIRRENO-BRENNERO  
RACCORDO AUTOSTRADALE FRA L'AUTOSTRADA DELLA CISA-FONTEVIVO (PR)  
E L'AUTOSTRADA DEL BRENNERO-NOGAROLE ROCCA (VR). I LOTTO.**  
C.U.P. G61B0400060008 C.I.G. 307068161E

**PROGETTO ESECUTIVO**

AUTOCAMIONALE DELLA CISA S.p.A. Il Responsabile Procedimento: Il Progettista:

IMPRESA PIZZAROTTI & C. S.p.A. Il Direttore Tecnico: **Il Responsabile di Progetto**  
**Dot. Ing. Luca Bonanni**

Il Geologo: NA

**PROGETTAZIONE DI:** **PIZZAROTTI**  
A.T.A.: **idreosse**, **ROCKSOL**, **VIA**

Il Progettista:  
Ing. Fabio Nigrelli  
Ordine degli Ingegneri della Provincia di Parma n. 3541  
Coordinatore per la Sicurezza Impianti Progettazione  
Ing. Giovanni Maria Cepitoni  
Ordine degli Ingegneri della Provincia di Parma n. 595

Consulenza specialistica e cura di:  
N.A. **PIETRO MAZZOLI**  
Impresa Pizzarotti S.p.A. n. 207  
Ing. Pietro Mazzioli  
Ordine degli Ingegneri della Provincia di Parma n. 821

Tipo Bilancio: Viabilità ordinaria e di adduzione all'Autostazione Trecasali-Terre Verdiane Pubblici Servizi  
Interferenze viabilità ordinaria e di adduzione all'Autostazione Trecasali-Terre Verdiane  
Planimetria della risoluzione delle interferenze - Tav. 3/3

Data Emisione Progetto: 18/03/2014  
Scala: 1:2'000

Identif.	Elaborato	DATA	DESCRIZIONE DELL'INTERFERENZA	PROG.	CONTR.	APPROV.
C	14/03/2014	Modifica tracciato planimetrico a seguito interferenza SNAM	PIZZAROTTI	NIGRELLI	MAZZOLI	
B	09/03/2014	Involontaria	PIZZAROTTI	NIGRELLI	MAZZOLI	
A	08/03/2014	REMISSIONE PROGETTO ESECUTIVO	GABRIELI	NIGRELLI	MAZZOLI	
Rev.	000	DESCRIZIONE DELL'INTERFERENZA	Progetto	Controllo	Approvato	

SCALA GRAFICA 0 40 m 80 m 120 m 160 m 200 m