

- LEGENDA**
- CONFINI COMUNALI
 - VIABILITA' IN PROGETTO
- INTERFERENZE LINEARI**
- EAT - LINEA ELETTRICA AT
 - EMT - LINEA ELETTRICA MT
 - EBT - LINEA ELETTRICA BT
 - TLC - LINEA TELEFONICA
 - FOT - FIBRE OTTICHE
 - GAP - GASDOTTO AP
 - GMP - GASDOTTO MP
 - GBP - GASDOTTO BP
 - FOP - FOGNATURA IN PRESSIONE
 - FOG - FOGNATURA A GRAVITA'
 - ACP - ACQUEDOTTO IN PRESSIONE
 - ACG - ACQUEDOTTO A GRAVITA'
 - OLE - OLEODOTTO
 - ILL - ILLUMINAZIONE PUBBLICA
 - EBP - LINEA ELETTRICA BT

ETICHETTA INTERFERENZA


AAA - 00-0
 00-0 = TIPOLOGIA DI INTERFERENZA
 00-0 = CODICE ENTE INTERFERITO
 000-00 = N. PROG. INTERFERENZA

- INTERFERENZE PUNTUALI**
- ETR - TRALICCIO LINEA ELETTRICA
 - ECB - NUOVA CABINA ELETTRICA
 - RIP - RIPETITORE TELEFONIA MOBILE
 - SOL - STAZIONE DI SOLLEVAMENTO

CODICI ENTI INTERFERITI

CODICE	NOMINATIVO ENTE
01-0	AMMINIST DELLO STATO - PR
06-0	IREN - PR
08-0	EMLIAMBIENTE (ex ASCAA) - PR
41-0	ENEL DISTRIBUZIONE PR - PR
51-0	METROWEB-FASTWEB-LEPIDA
52-0	INTEC - PR
64-0	SNAM PARMA - PR
70-0	TELECOM PARMA - PR
70-1	TELECOM BOLOGNA - BO
73-0	TECNIPARMA - PR
75-0	TRM - BO
82-0	WIND - VE

DESCRIZIONE DELLA MODIFICA:
 Modifica tracciato planimetrico a seguito interferenza SNAM

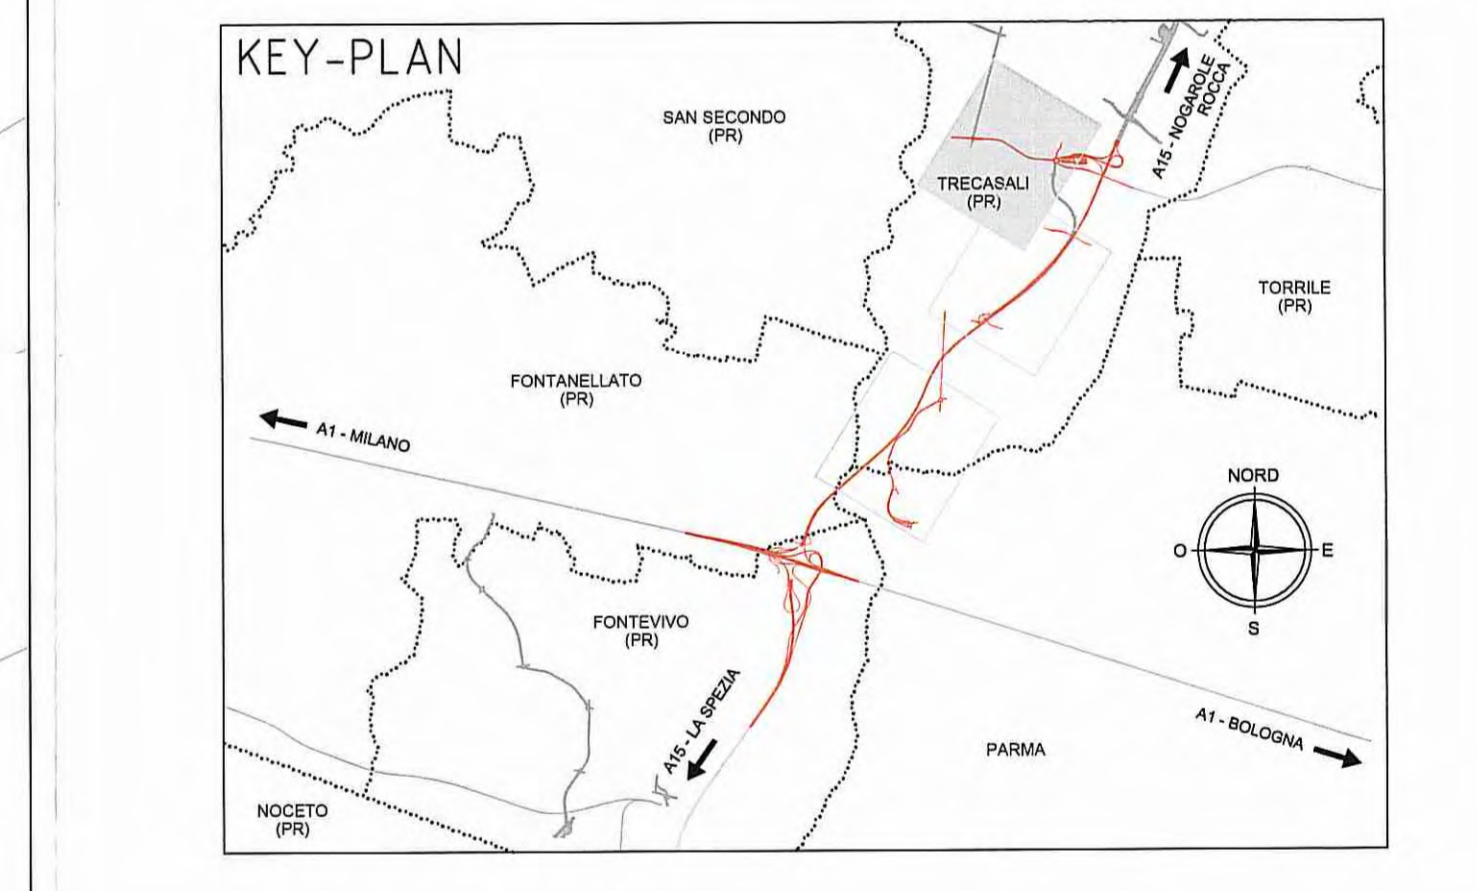

Autocomitoriale della CISA S.p.A.
 Via Combaoro 26/A - Frazione Ponte Taro - 43015 NOCETO (PR)

IMPRESA ESECUTRICE:
PIZZAROTTI
 FONDATA NEL 1910

PROGETTO ESECUTIVO
 AUTOSTRADA DELLA CISA A15
 RACCORDO AUTOSTRADALE A15/A22
 CORRIDOIO PLURIMODALE TIRRENO-BRENNERO
 RACCORDO AUTOSTRADALE FRA L'AUTOSTRADA DELLA CISA-FONTEVIVO (PR)
 E L'AUTOSTRADA DEL BRENNERO-NOGAROLE ROCCA (VR). I LOTTO.
 C.U.P. G61B0400060008 C.I.G. 307068161E

PROGETTAZIONE DI:
 IMPRESA PIZZAROTTI & C. S.p.A.
 Il Direttore Tecnico: **IMPRESA PIZZAROTTI & C. S.p.A.**
 Il Responsabile di Progetto: **Dott. Ing. Luca Bondanelli**

Il Geologo:
 NA

Il Progettista:
PIZZAROTTI
 Ordine degli Ingegneri della Provincia di Parma n. 281
 Coordinatore per la Sicurezza: **Ing. Pietro Mazzoli**
ing. ingegnere
 Ing. Giovanni Maria Ceporatti
 Ordine degli Ingegneri della Provincia di Parma n. 281

Consulenza specialistica a cura di:
 N.A.
 Proprietaria Responsabile Integrazione Progettazione:
 Impresa Pizzarotti & C. S.p.A.
 Ing. Pietro Mazzoli
 Ordine degli Ingegneri della Provincia di Parma n. 281

Titolo Edificato:
 Viabilità ordinaria e di adduzione all'Autostazione Trecasali-Terre Verdiane
 Pubblici Servizi
 Interferenze viabilità ordinaria e di adduzione all'Autostazione Trecasali-Terre Verdiane
 Planimetriche delle interferenze - Tav. 3/3

Data Emissione Progetto:
 18/03/2014

Scala:
 1:2'000

Identif. Elaborato:

RAAA										

SCALA GRAFICA
 0 40 m 80 m 120 m 160 m 200 m