


- LEGENDA**
- CONFINI COMUNALI
  - VIABILITA' IN PROGETTO
- INTERFERENZE LINEARI**
- EAT - LINEA ELETTRICA AT
  - EMT - LINEA ELETTRICA MT
  - EBT - LINEA ELETTRICA BT
  - TLC - LINEA TELEFONICA
  - FOT - FIBRE OTTICHE
  - GAP - GASDOTTO AP
  - GMP - GASDOTTO MP
  - GBP - GASDOTTO BP
  - FOP - FOGNATURA IN PRESSIONE
  - FOG - FOGNATURA A GRAVITA'
  - ACP - ACQUEDOTTO IN PRESSIONE
  - ACG - ACQUEDOTTO A GRAVITA'
  - OLE - OLEODOTTO
  - ILL - ILLUMINAZIONE PUBBLICA
  - EBP - LINEA ELETTRICA BT
- INTERFERENZE LINEARI DISMESSE**
- EAT - LINEA ELETTRICA AT
  - EMT - LINEA ELETTRICA MT
  - EBT - LINEA ELETTRICA BT
  - TLC - LINEA TELEFONICA
  - FOT - FIBRE OTTICHE
  - GAP - GASDOTTO AP
  - GMP - GASDOTTO MP
  - GBP - GASDOTTO BP
  - FOP - FOGNATURA IN PRESSIONE
  - FOG - FOGNATURA A GRAVITA'
  - ACP - ACQUEDOTTO IN PRESSIONE
  - ACG - ACQUEDOTTO A GRAVITA'
  - OLE - OLEODOTTO
  - ILL - ILLUMINAZIONE PUBBLICA
  - EBP - LINEA ELETTRICA BT
- RISOLUZIONE INTERFERENZE**
- EAT - LINEA ELETTRICA AT
  - EMT - LINEA ELETTRICA MT
  - EBT - LINEA ELETTRICA BT
  - TLC - LINEA TELEFONICA
  - FOT - FIBRE OTTICHE
  - GAP - GASDOTTO AP
  - GMP - GASDOTTO MP
  - GBP - GASDOTTO BP
  - FOP - FOGNATURA IN PRESSIONE
  - FOG - FOGNATURA A GRAVITA'
  - ACP - ACQUEDOTTO IN PRESSIONE
  - ACG - ACQUEDOTTO A GRAVITA'
  - OLE - OLEODOTTO
  - ILL - ILLUMINAZIONE PUBBLICA
  - EBP - LINEA ELETTRICA BT
  - ASSERVIMENTO
- ETICHETTA INTERFERENZA**
- AAA - TIPOLOGIA DI INTERFERENZA  
 00-0 - CODICE ENTE INTERFERITO  
 000-00 - N. PROG. INTERFERENZA
- INTERFERENZE PUNTUALI**
- ETI - TRALICCIO LINEA ELETTRICA
  - ECB - NUOVA CABINA ELETTRICA
  - RIP - RIPETITORE TELEFONIA MOBILE
  - SOL - STAZIONE DI SOLLEVAMENTO

**CODICI ENTI INTERFERITI**

CODICE	NOMINATIVO ENTE
05-0	AMMINI. DELLO STATO - PR
06-0	IREN - PR
08-0	EMILIAAMBIENTE (ex ASCAA) - PR
41-0	ENEL DISTRIBUZIONE PR - PR
44-0	NETIONET (FASTWEB-LEPIDA)
51-0	HSE - MI
64-0	SMAN PARMA - PR
70-0	TELECOM PARMA - PR
70-1	TELECOM BOLOGNA - BO
73-0	TECOM PARMA - FI
75-0	TM - BO
80-0	WIND - VE

**DESCRIZIONE DELLA MODIFICA:**  
 Aggiornamento tracciati a seguito variante VO.02

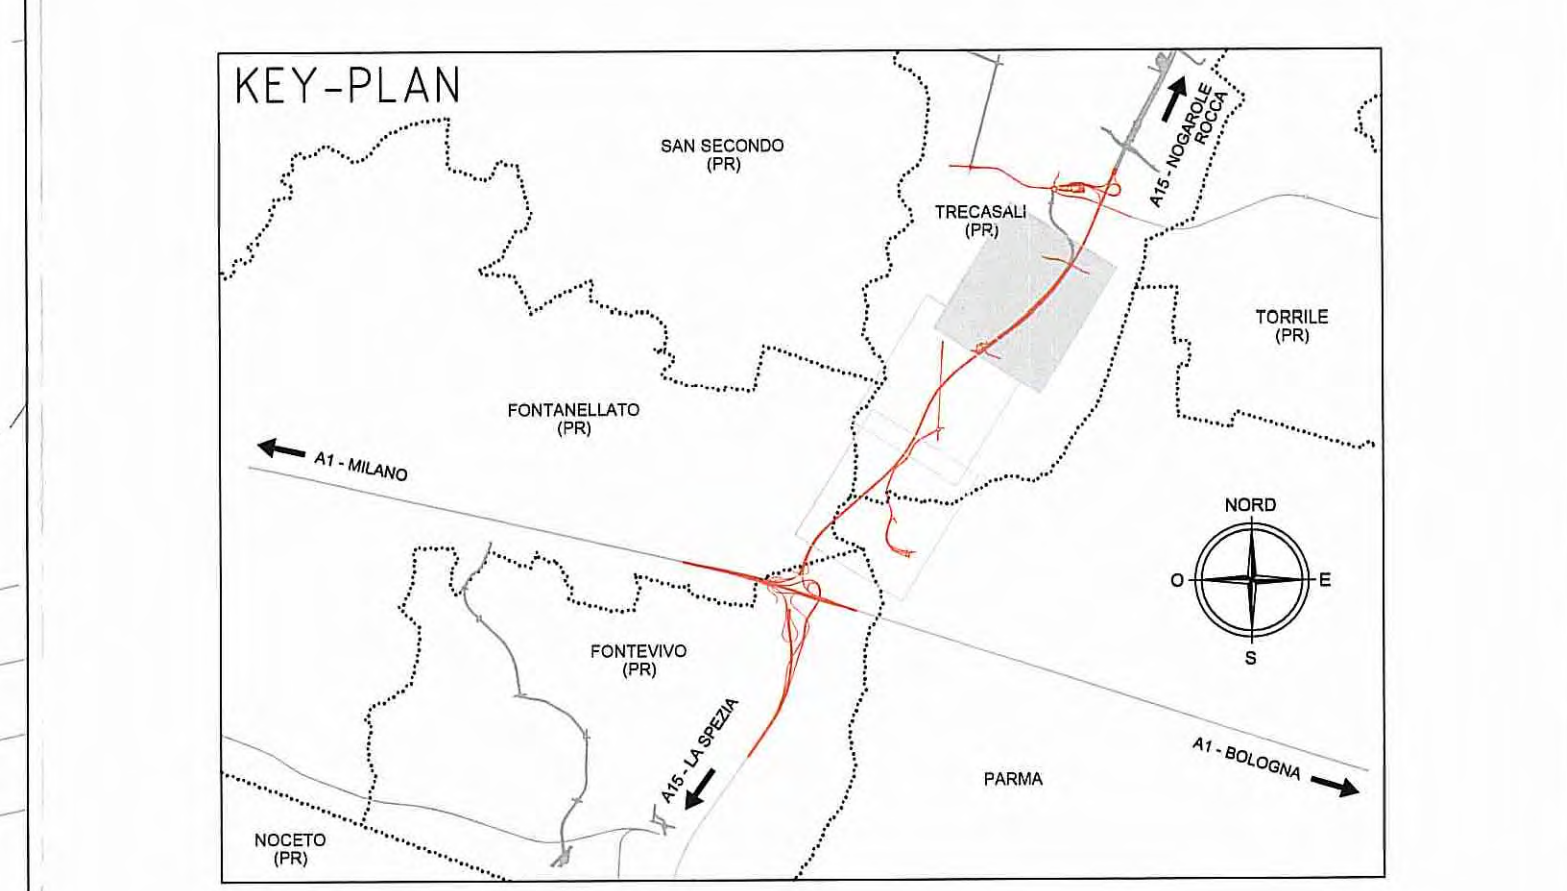

**Comitente:**  
**AUTOCAMIONALE DELLA CISA S.p.A.**  
 Via Combaora 26/A - Frazione Ponte Taro - 43015 NOCETO (PR)

**Impresa Esecutiva:**  
**PIZZAROTTI**  
 FONDATA NEL 1910

**AUTOSTRADA DELLA CISA A15  
 RACCORDO AUTOSTRADALE A15/A22  
 CORRIDOIO PLURIMODALE TIRRENO-BRENNERO  
 RACCORDO AUTOSTRADALE FRA L'AUTOSTRADA DELLA CISA-FONTEVIVO (PR)  
 E L'AUTOSTRADA DEL BRENNERO-NOGAROLE ROCCA (VR). I LOTTO.**  
 C.U.P. G61B0400060008 C.I.G. 307068161E

**PROGETTO ESECUTIVO**

**Autocamionale della Cisa S.p.A.**  
 Il Direttore Tecnico: *[Firma]*  
 Il Responsabile Procedimento: *[Firma]*

**Impresa Pizzarotti & C. s.r.l.**  
 Il Direttore Tecnico: **Dot. Ing. Luca Bondani**  
 Il Geologo: NA

**PROGETTAZIONE DI:**  
**PIZZAROTTI**  
 FONDATA NEL 1910  
**idroeasse engineering** **ROKSOOL** **VIA**  
 ASSISTENTE S.p.A. ASSISTENTE S.p.A. ASSISTENTE S.p.A.

**Il Progettista:**  
 Ing. Fabio Nigrelli  
 Ordine degli Ingegneri della Provincia di Modena n. 3581  
 Coordinatore per la Sicurezza in base al Progetto:  
 Ing. Giovanni Maria Cepparotti  
 Ordine degli Ingegneri della Provincia di Modena n. 3581

**Consulenza specialistica e cura di:**  
 N.A.  
 Progetto Responsabile Interferenze: **PIETRO MAZZOLI**  
 Impresa Pizzarotti & C. s.r.l.  
 Ing. Pietro Mazzoli  
 Ordine degli Ingegneri della Provincia di Modena n. 3581

**Tipo Elaborato:**  
 Viabilità ordinaria e di adduzione all'Autostazione Treccasali-Terre Verdiane  
 Interferenze viabilità ordinaria e di adduzione all'Autostazione Treccasali-Terre Verdiane  
 Planimetria risoluzione interferenze Emiliambiente - Tav. 3/3

**Data Emissione Progetto:** 18/03/2014  
**Scala:** 1:2'000

**Identif. Elaborato:**


**SCALA GRAFICA** 0 40 m 80 m 120 m 160 m 200 m