

COLORAZIONI PIANO PARTICELLARE DI RAFFRONTO


- AREE VARIATE IN AGGIUNTA IN P.E.
- AREE VARIATE IN DETRAZIONE IN P.E.
- AREE GIÀ CENSITE IN P.D.
- GRALLO - per le strade pubbliche
- CANAL - per i corsi d'acqua

LEGENDA

- CONFINI DI FOGLIO
- CONFINI DI COMUNE
- CONFINI DI PROVINCIA
- CONFINI DI REGIONE
- NUMERO DI PIANO/Codice Comune (per i beni immobili espropriati)
- NUMERO DI PIANO/Codice Comune (per i beni immobili non espropriabili)
- ASSE AUTOSTRADA (CARR.NORD) con progressiva KM

NR: PER ALTRE PARTI PROGETTI VEDERE RAFFRONTI SU ELABORATI SPECIFICI

DESCRIZIONE DELLA MODIFICA:
 Aggiornamento numeri di piano legati a modifica V002

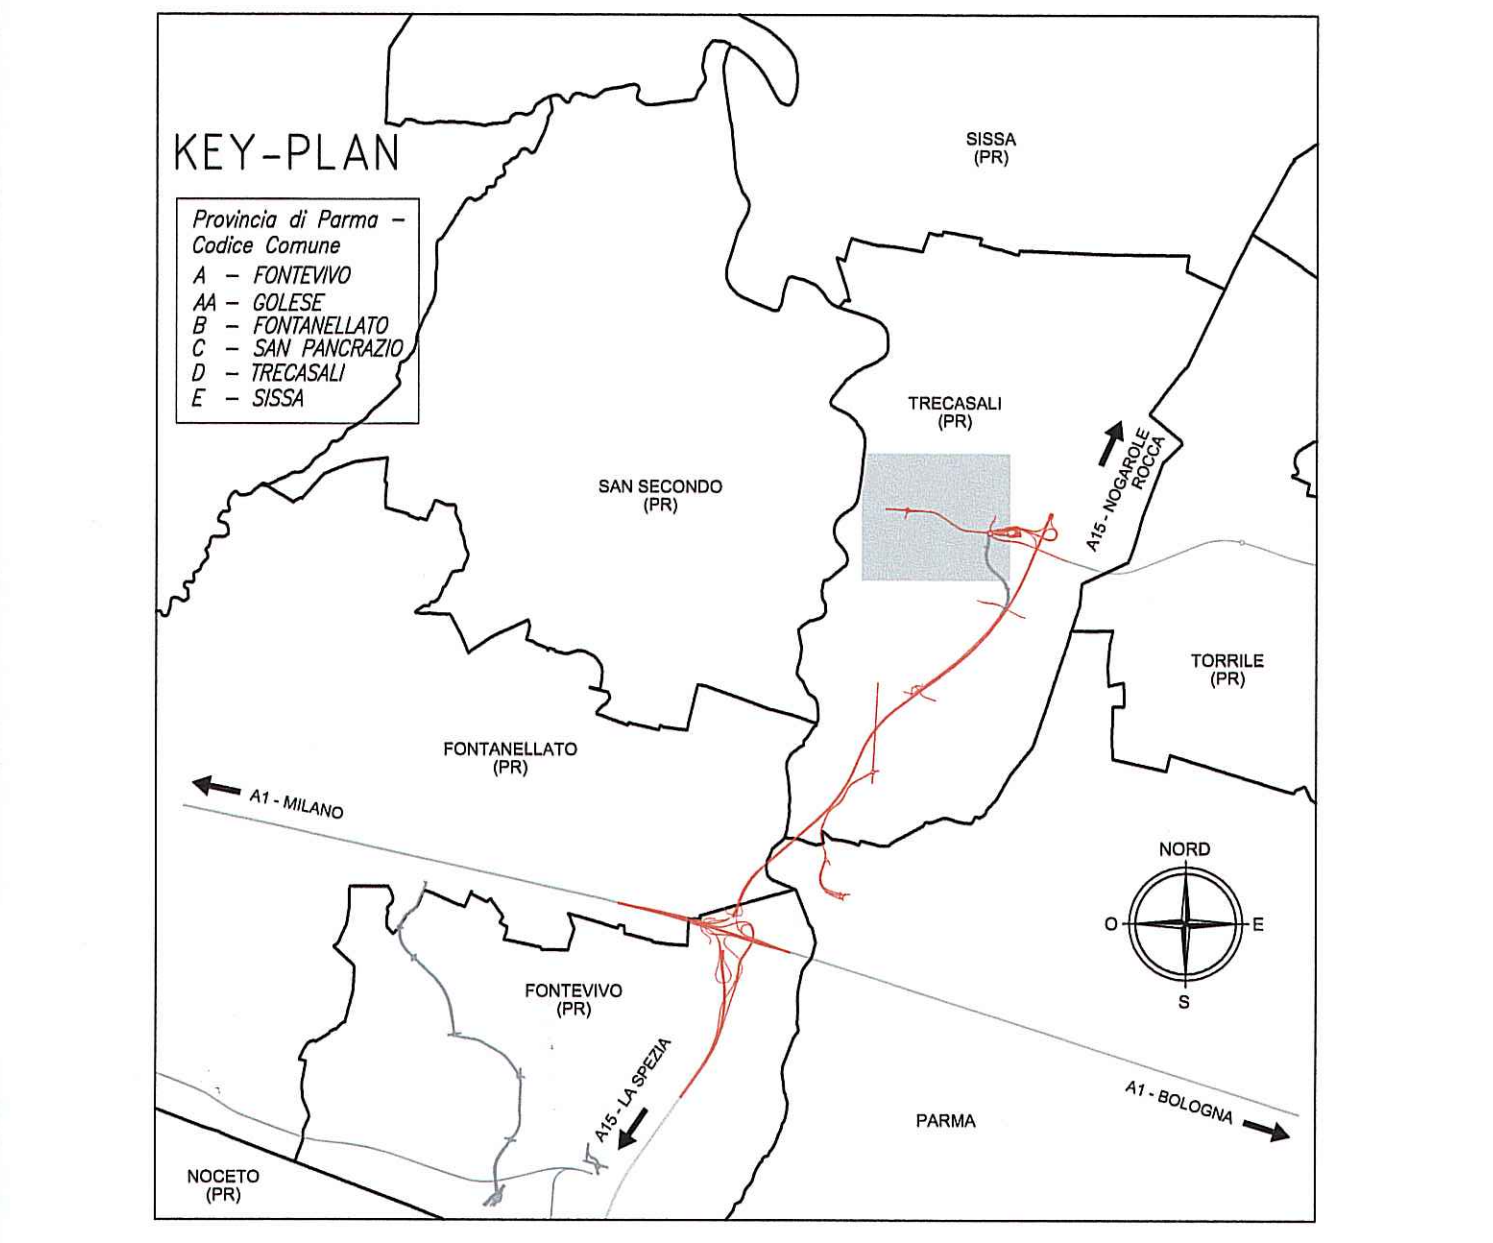

Comitente: **AUTOCAMIONALE DELLA CISA S.P.A.**
 Via Cambaro 26/A - Frazione Ponte Taro - 43015 NOCETO (PR)

Impresa Esecutrice: **PIZZAROTTI**
 FONDATA NEL 1910

**AUTOSTRADA DELLA CISA A15
 RACCORDO AUTOSTRADALE A15/A22
 CORRIDOIO PLURIURBALE TIRRENO-BRENNERO
 RACCORDO AUTOSTRADALE FRA L'AUTOSTRADA DELLA CISA-FONTEVIVO (PR)
 E L'AUTOSTRADA DEL BRENNERO-NOGARELLE ROCCA (VR) - 1 LOTTO.**
 C.U.P. G61B0400060008 C.I.G. 307068161E

PROGETTO ESECUTIVO

Il Direttore Tecnico: **Ing. Fabio Nigrelli**
 Il Responsabile del Procedimento: **Ing. Giovanni Maria Cepparotti**

Il Geologo: **NA**

Il Progettista: **PIZZAROTTI**
 Ordine degli Ingegneri della Provincia di Piacenza n. 3581

Il Coordinatore per la Sicurezza in fase di Progettazione: **Ing. Giovanni Maria Cepparotti**
 Ordine degli Ingegneri della Provincia di Viterbo n. 392

Consulente specialista a cura di: **PIZZAROTTI**
 Ing. Pietro Mazzoli
 Ordine degli Ingegneri della Provincia di Piacenza n. 3581

Progetto Esecutivo: **Viabilità ordinaria e di adduzione all'Autostazione Trecasali-Terre Verdiane Espropri**
 Raccordo autostazione Trecasali-Terre Verdiane rotatoria S.P.10
 Piano particolare d'esproprio di raffronto PE/PD

Data Emisione Progetto: **18/03/2014**
 Scale: **1:2'000**

Identif. Elaborato:

NUM. PROGETTO	DATA	DESCRIZIONE	STATO
RAAA	1	ES	1
VO	2	ES	1
CT	3	ES	1