

COLORAZIONI PIANO PARTICELLARE DI RAFFRONTO



- AREE VARIATE IN AGGIUNTA IN P.E.
- GIALLO - per le strade pubbliche
- AREE VARIATE IN DETRAZIONE IN P.E.
- CIANO - per i corsi d'acqua
- AREE GIÀ CENSITE IN P.D.

LEGENDA

- CONFINI DI FOGLIO
- CONFINI DI COMUNE
- CONFINI DI PROVINCIA
- CONFINI DI REGIONE
- 10/D NUMERO DI PIANO/Codice Comune (per i beni immobili espropriati o asserviti)
- II/D NUMERO DI PIANO/Codice Comune (per i beni immobili non espropriati o asserviti)
- ASSE AUTOSTRADA (CARR.NORD) con progressiva KM

NR. PER ALTRE PARTI PROGETTUALI VEDERE RAFFRONTO SU ELABORATI SPECIFICI

DESCRIZIONE DELLA MODIFICA:  
 - Modifica tracciato planimetrico a seguito interferenza SNAM  
 - Recepimento richieste Consorzio di Bonifica e cambiamenti progettuali

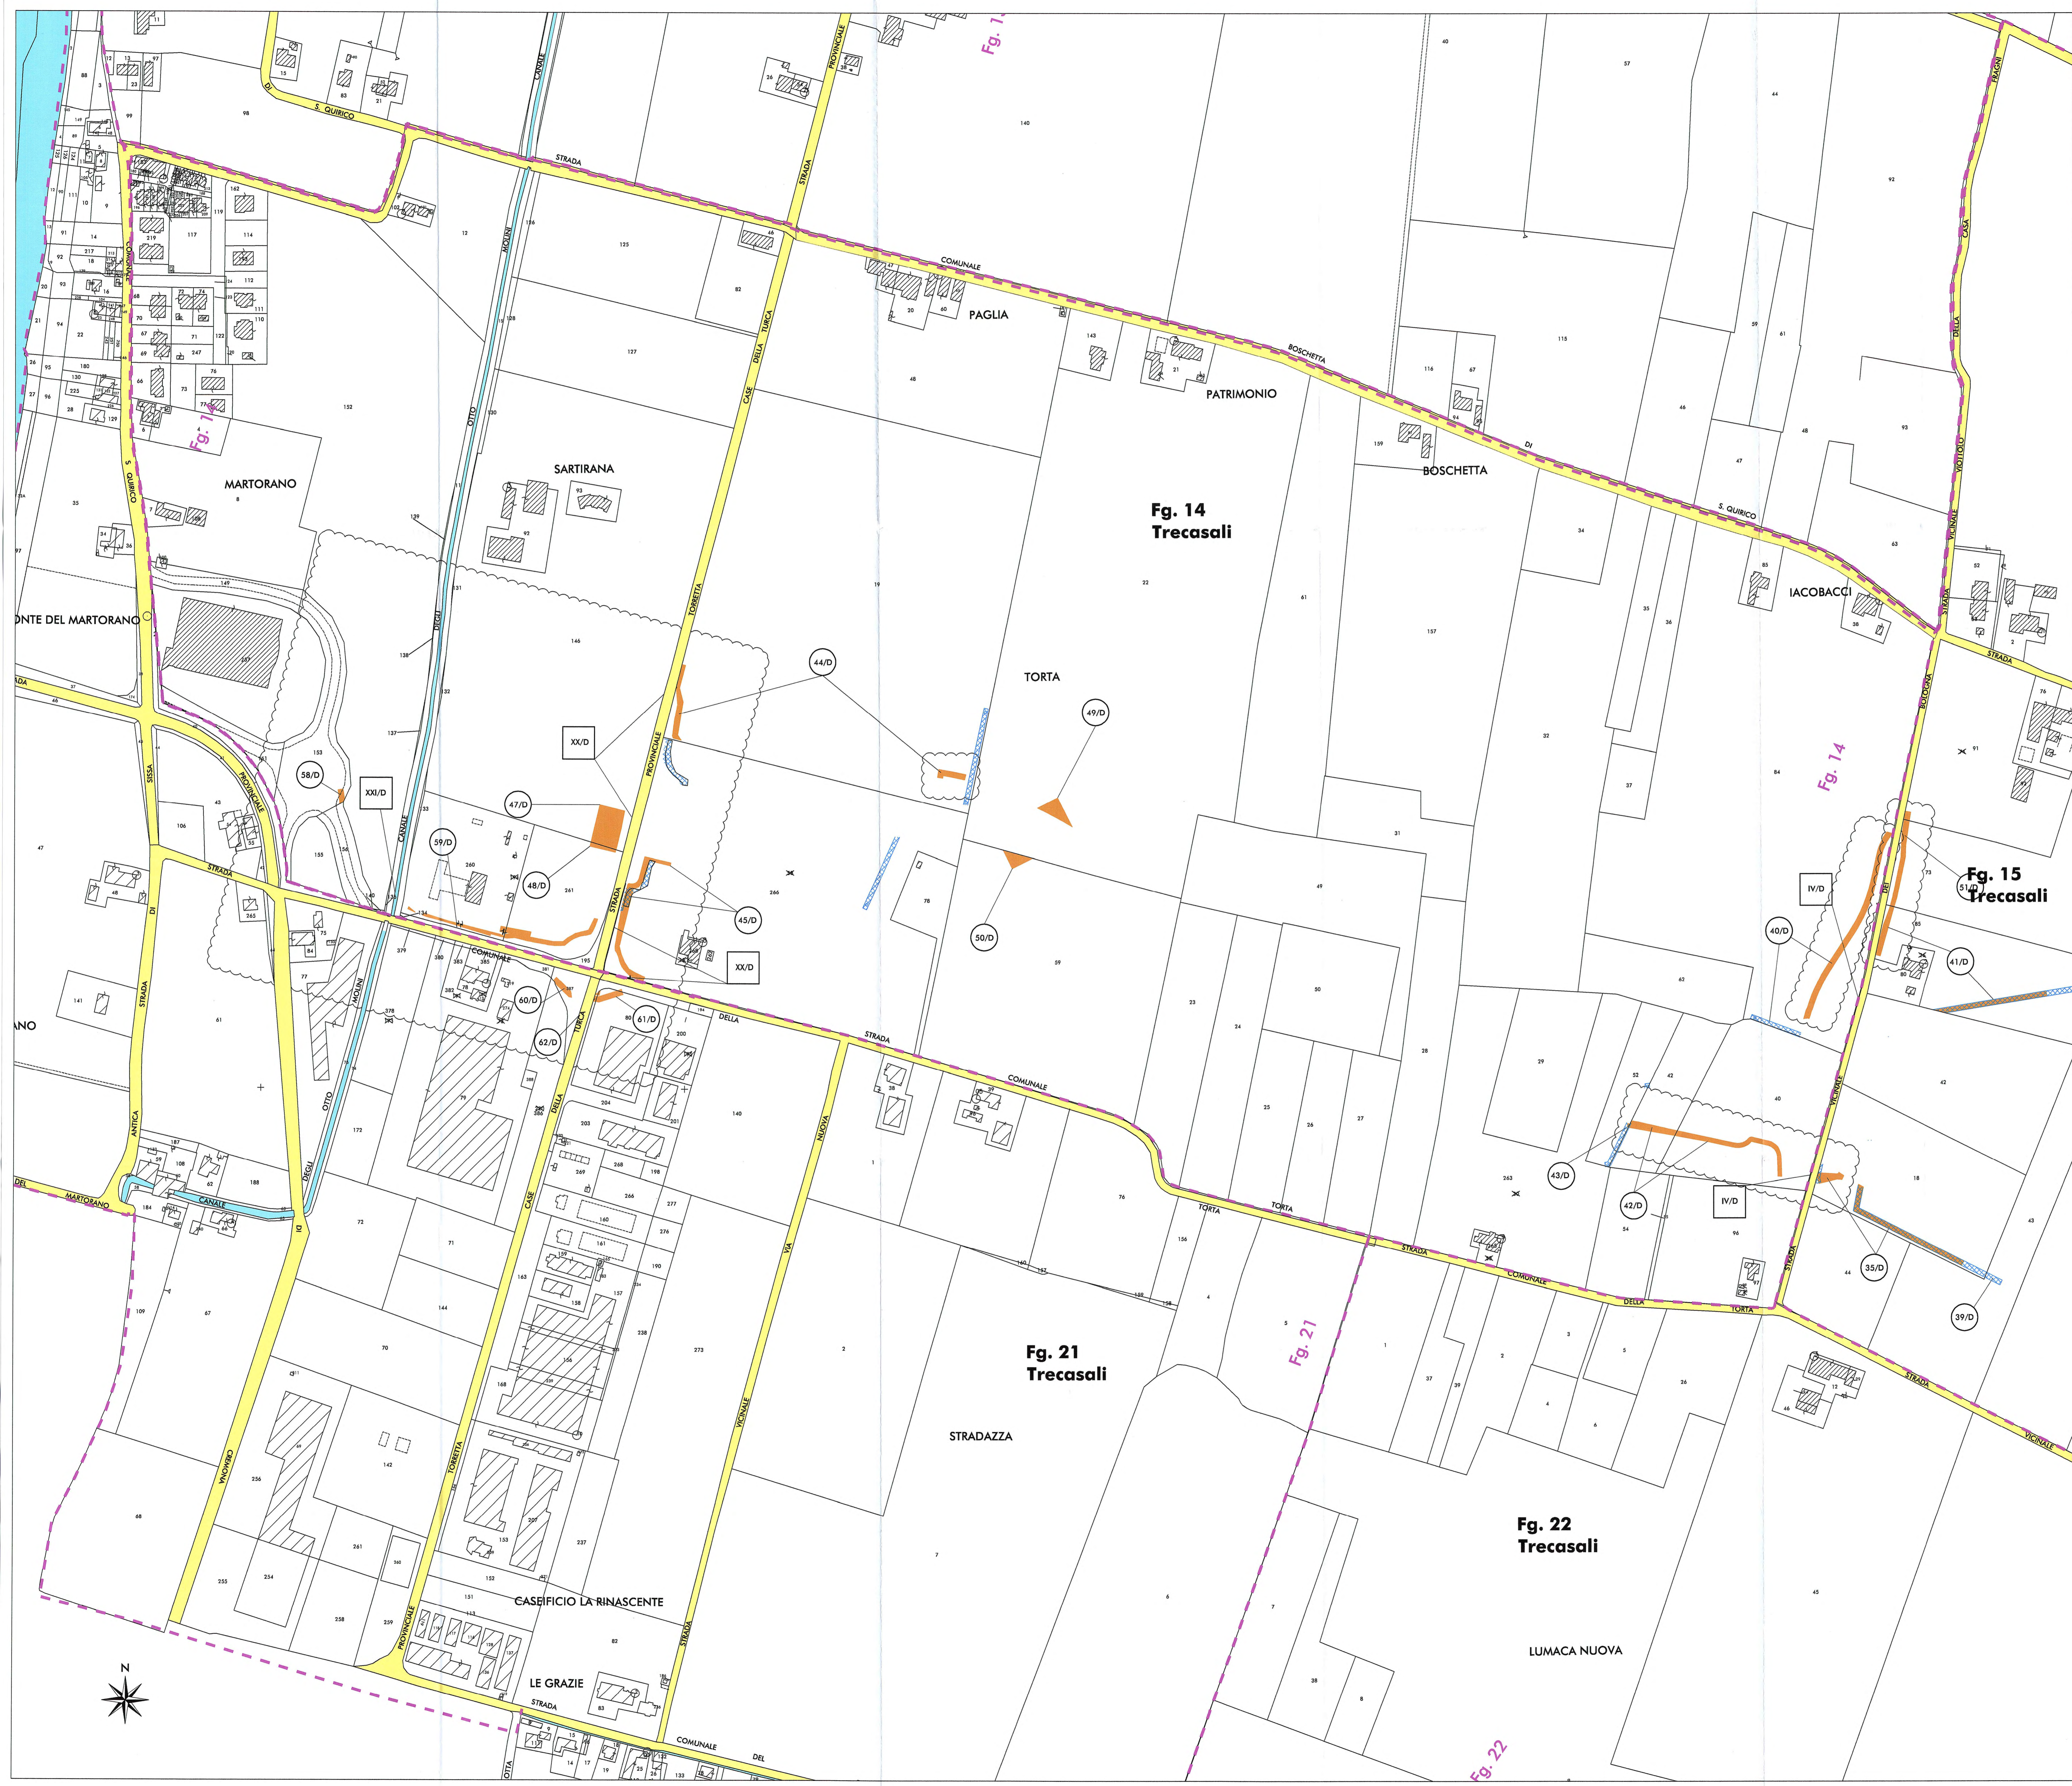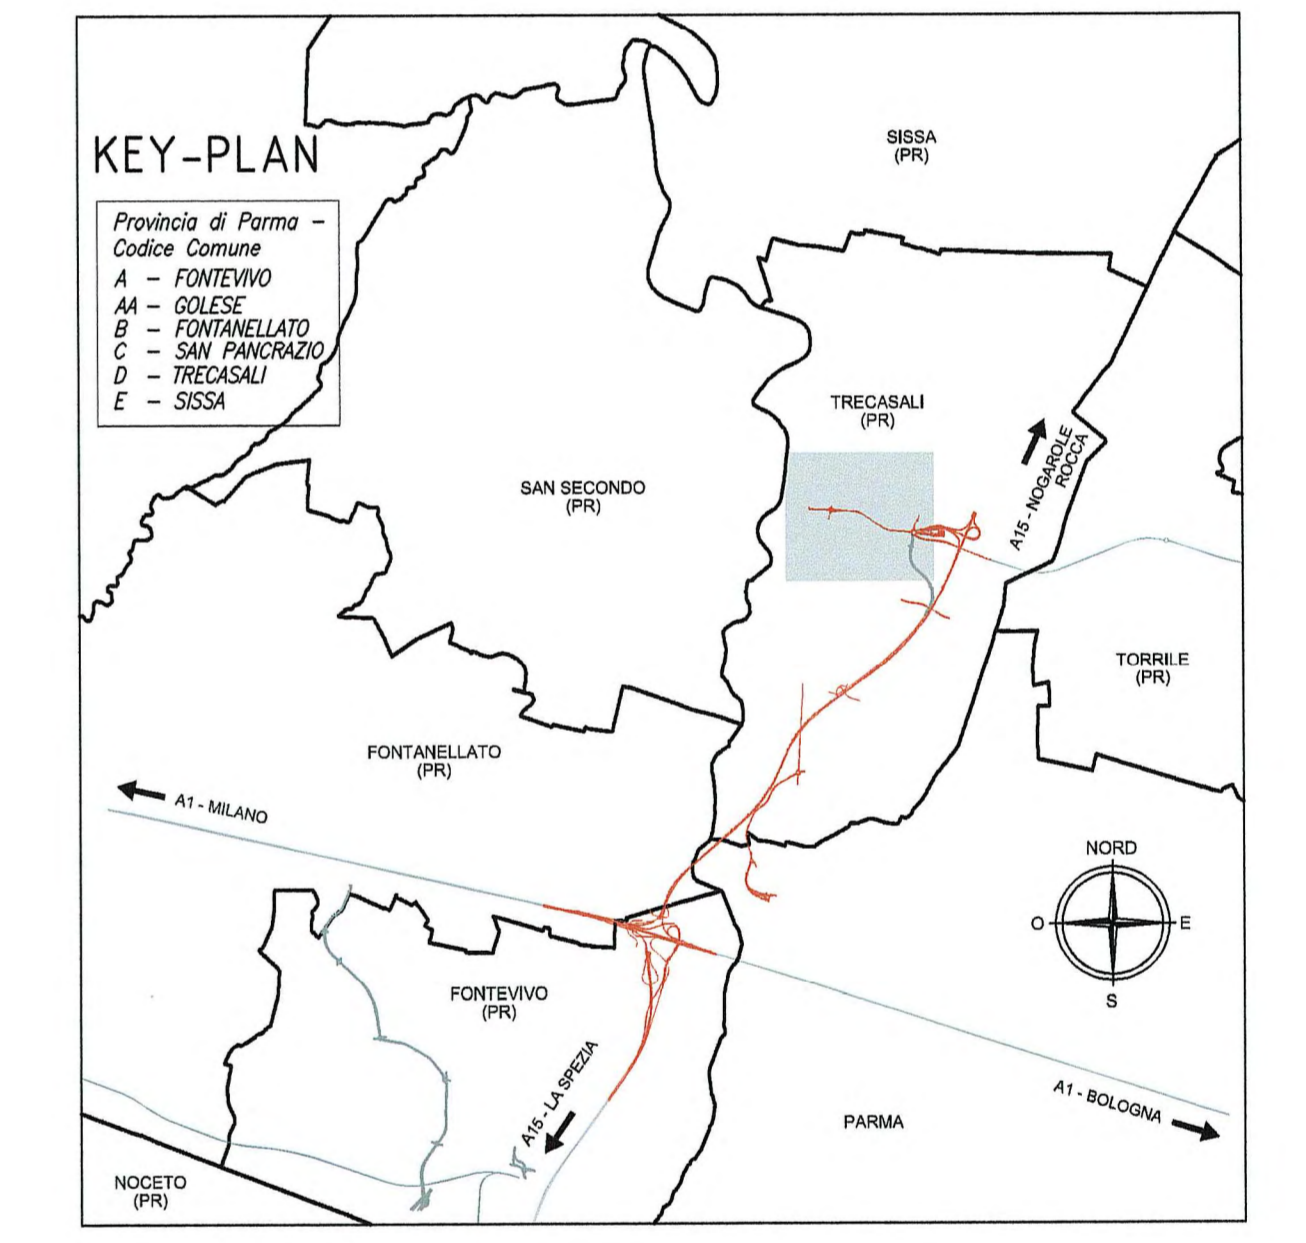

Comitente: **AUTOCAMIONALE DELLA CISA S.p.A.**  
 Via Combaro 26/A - Frazione Ponte Taro - 43015 NOCETO (PR)

Impresa Esecutrice: **PIZZAROTTI**  
 FONDATA NEL 1910

**AUTOSTRADA DELLA CISA A15  
 RACCORDO AUTOSTRADALE A15/A22  
 CORRIDOIO PLURIMODALE TIRRENO-BRENNERO  
 RACCORDO AUTOSTRADALE FRA L'AUTOSTRADA DELLA CISA-FONTEVIVO (PR)  
 E L'AUTOSTRADA DEL BRENNERO-NOGAROLE ROCCA (VR), 1. LOTTO.  
 [C.U.P. G6180400060008] [C.I.G. 307068161E]**

**PROGETTO ESECUTIVO**

AUTOCAMIONALE DELLA CISA S.p.A. Il Direttore: *[Signature]* Il Responsabile del Procedimento: *[Signature]* Il Progettista: *[Signature]*

IMPRESA PIZZAROTTI Il Direttore Tecnico: **PIZZAROTTI & C. S.p.A.**  
 Il Responsabile di Progetto: **Dot. Ing. Luca Bondanelli**

Il Geologo: NA

PROGETTAZIONE DI: **PIZZAROTTI**  
 FONDATA NEL 1910

A.T.I.: **idrosse** **rocksoil** **VIA**

Il Progettista: **Ing. Fabio Nigrelli**  
 Ordine degli Ingegneri della Provincia di Parma n. 3581

Coordinatore per la Sicurezza in fase di Progettazione: **Ing. Giovanni Maria Cappagnoli**  
 Ordine degli Ingegneri della Provincia di Parma n. 3581

Progettista Responsabile Integrazione: **Ing. Pietro MAZZOLI**  
 Impresa Pizzarotti & C. S.p.A. - PARMENIA (PR) n.821

Consulenza specialistica a cura di: **Ing. Pietro MAZZOLI**  
 Ordine degli Ingegneri della Provincia di Parma n. 821

Titolo: **Viabilità ordinaria e di adduzione all'Autostazione Treccasali-Terre Verdiane Espropri**  
**Raccordo autostradale Treccasali-Terre Verdiane rotatoria S.P.10**  
**Piano particellare d'esproprio di raffronto PE/IPD interferenze**

Data Emisione Progetto: 18/03/2014  
 Scale: 1:2000

Identif. Elaborato:	DATA	DESCRIZIONE	PROG.	ELABORATO
D	14/03/2014	Stipula trascrizione planimetrica a seguito interferenza SNAM	VARANI	NIGRELLI MAZZOLI
C	20/02/2015	Stipula A15	VARANI	NIGRELLI MAZZOLI
B	07/02/2014	Stipula a seguito interferenza SNAM	VARANI	NIGRELLI MAZZOLI
A	24/07/2014	BIENESPICINE PROGETTO ESECUTIVO	TESTA	NIGRELLI MAZZOLI
Rev.	DATA	DESCRIZIONE DELLE MODIFICHE		