



- AREE VARIATE IN AGGIUNTA IN P.E. ■ GIALLO - per le strade pubbliche
- AREE VARIATE IN DETRAZIONE IN P.E. ■ CIANO - per i corsi d'acqua
- AREE GIÀ CENSITE IN P.D. ■

LEGENDA

- CONFINE DI FOGLIO
- - - CONFINE DI COMUNE
- - - CONFINE DI PROVINCIA
- - - CONFINE DI REGIONE
- 10/D NUMERO DI PIANO/Codice Comune (per i beni immobili espropriati)
- II/D NUMERO DI PIANO/Codice Comune (per i beni immobili non espropriati)
- ASSE AUTOSTRADA (CARR.NORD) con progressivo KM km 0+300

NB: PER ALTRE PARTI PROGETTUALI VEDERE RAFFRONTO SU ELABORAZIONI SPECIFICI

DESCRIZIONE DELLA MODIFICA: Modifiche a seguito cambiamenti progettuali

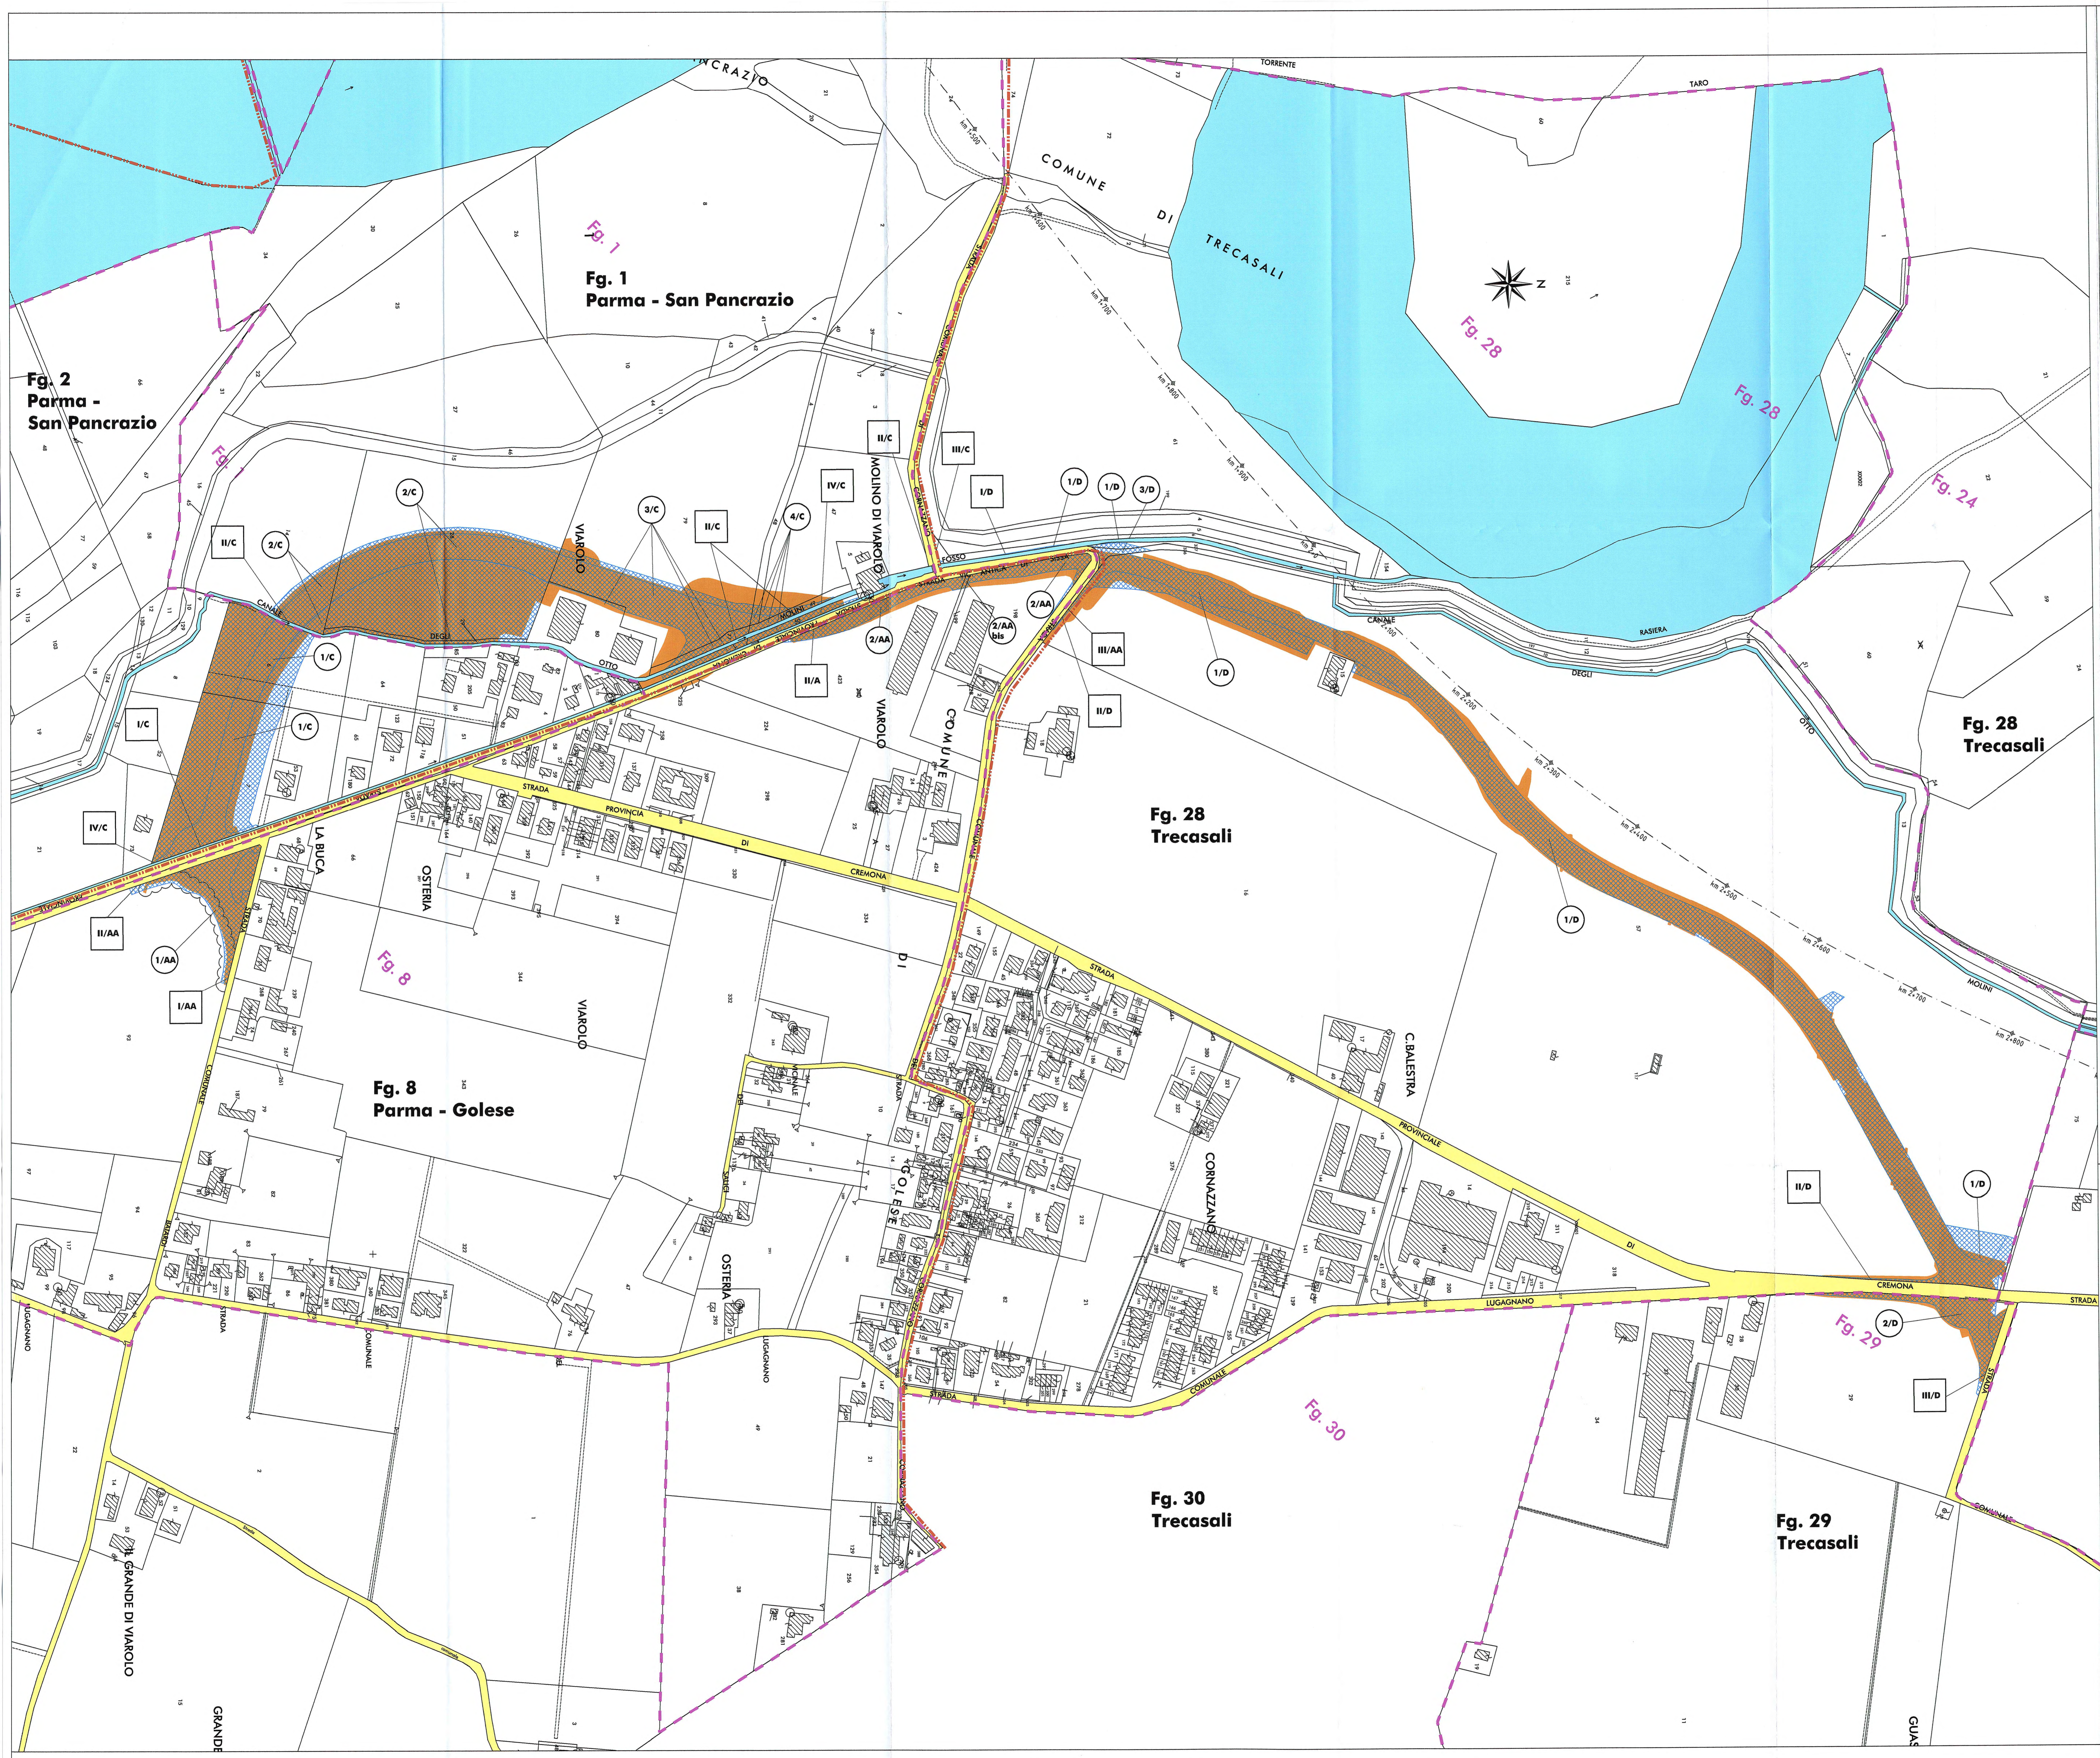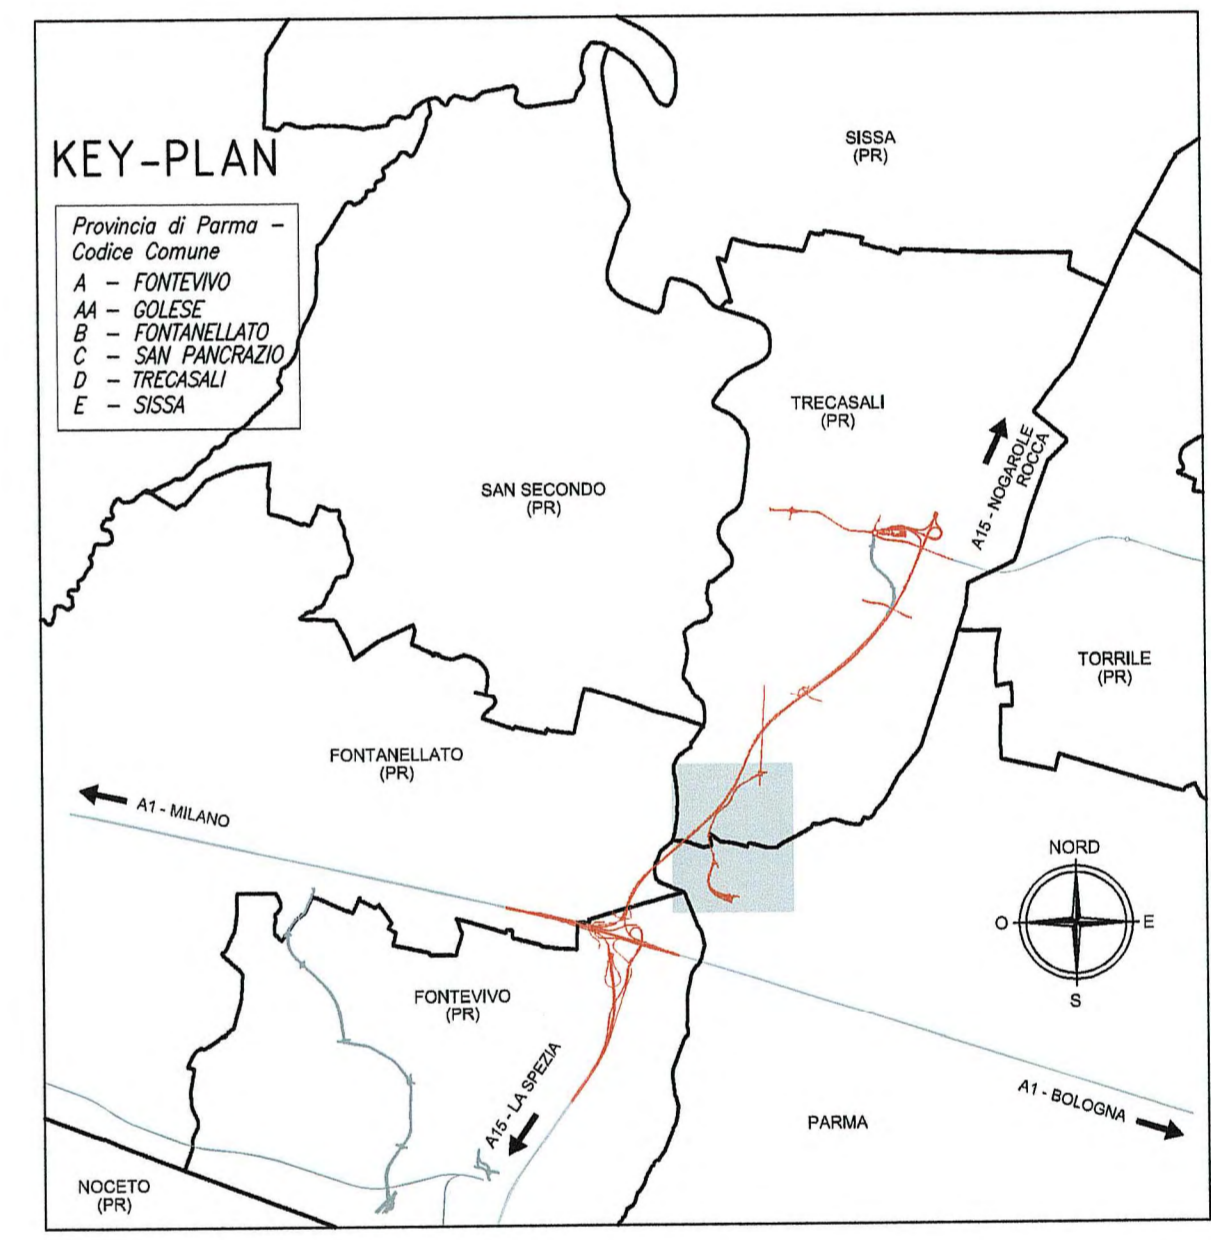

AUTOCOMIONALE DELLA CISA S.p.A.
Via Combaora 26/A - Frazione Ponte Taro - 43015 NOCETO (PR)

PIZZAROTTI
FONDATA NEL 1910

PROGETTO ESECUTIVO

IMPRESA PIZZAROTTI & C. S.p.A.
Il Direttore Tecnico: *Ing. Luca Bondanelli*

Il Geologo: NA

Il Progettista: *Ing. Fabio Nigrelli*
Ordine degli Ingegneri della Provincia di Parma n. 3281
Coordinatore per la Sicurezza in base al Regolamento n. 309

Il Responsabile Integrato: *Ing. Pietro Mazzoli*
Impresa Pizzarotti & C. S.p.A. ISCRITTO ORDINE INGEGNERI PARMA n. 821

Consulenza specialistica a cura di: NA

Il Responsabile Integrato: *Ing. Pietro Mazzoli*
Impresa Pizzarotti & C. S.p.A. ISCRITTO ORDINE INGEGNERI PARMA n. 821

Titolo Edificatorio: **Viabilità ordinaria e di adduzione all'Autostazione Treccasali-Terre Verdiane**
Esproprio
Variante S.P.10 all'abitato di Viarolo
Piano particellare d'esproprio di raffronto PE/PD

Data Emisione Progetto: 18/03/2014
Scala: 1:2'000

REVISIONE	DATA	CAUSA	ELABORATO	VERIFICATO	APPROVATO
1	18/03/2014	Emisione	PIZZAROTTI	PIZZAROTTI	PIZZAROTTI
2	20/03/2014	Modifica a seguito di commenti progettuali	PIZZAROTTI	PIZZAROTTI	PIZZAROTTI
3	21/03/2014	Modifica a seguito di commenti progettuali	PIZZAROTTI	PIZZAROTTI	PIZZAROTTI